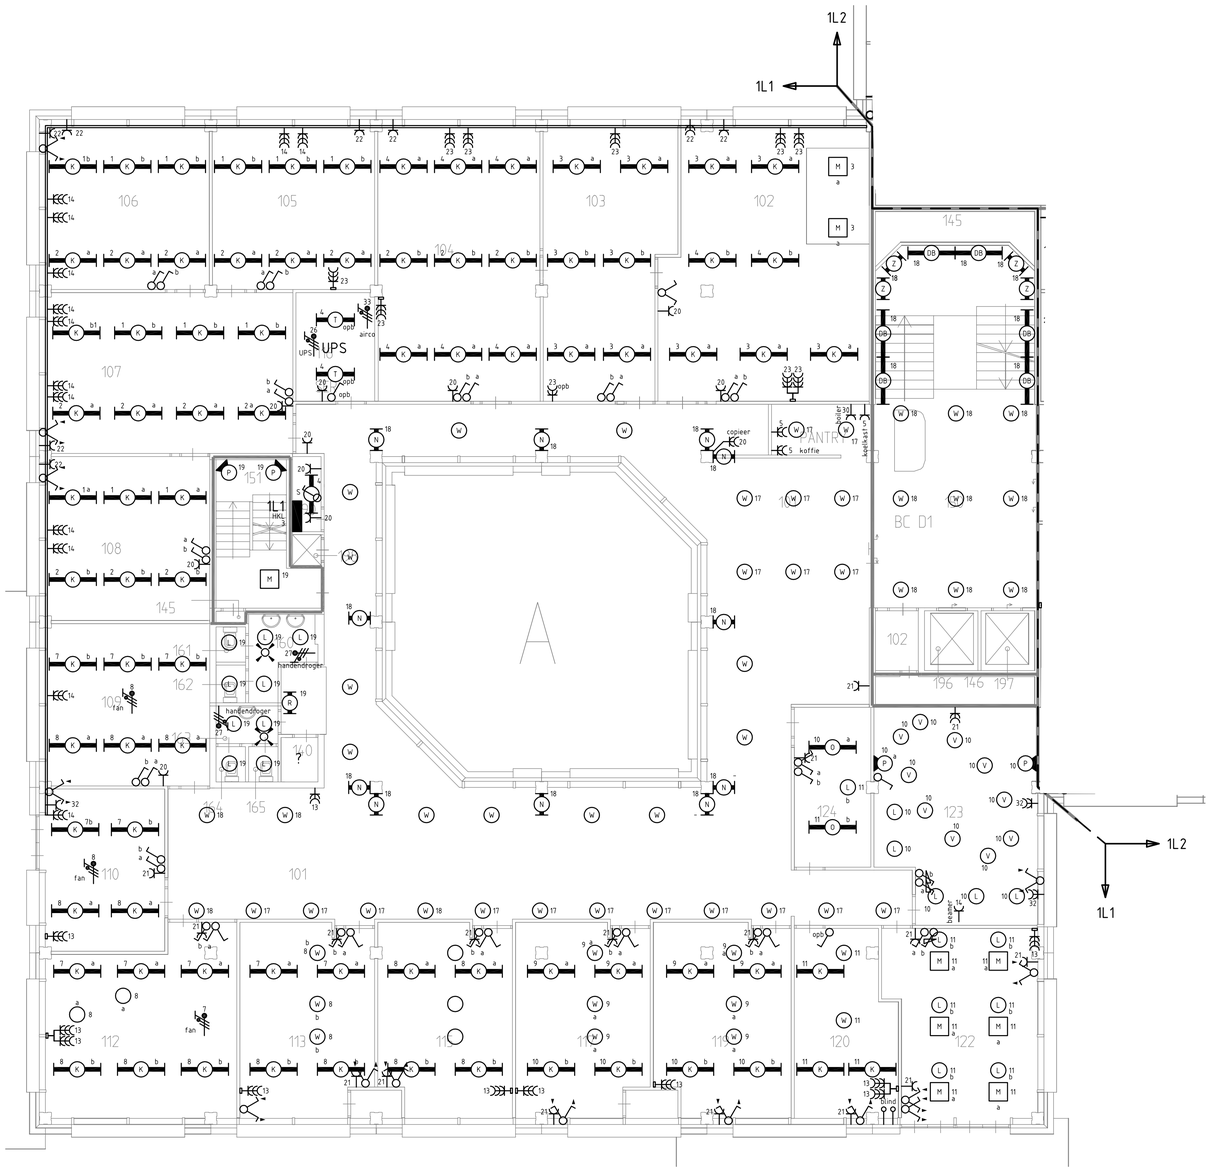

REVISIE

Wijz.	Datum	Get.	Omschrijving

Project : Stadhuis Hoorn	Onderdeel : LICHT-/KRACHTINSTALLATIE		
Adres : Nieuwe Steen 1	Onderdeel : 1e VERDIEPING BOUWDEEL A		
Plaats : Hoorn	Opdr.gever: Stadhuis Hoorn		Proj.nr. : 41140247
KLAVER TECHNISCH BEDRIJF BV	Adres : Nieuwe Steen 1		Schaal : 1:100
	Plaats : Hoorn		Form. : A1
	Uitv. : GdV	Fase	Tek.nr.
	Proj.ldr. : M.W.	R	E-202A
	Wvb. : M.W.		
	Datum : 12-3-2015		
	Pad : ...\E-102_E-202.dwg		

Braken 15 1713 GC OBDAM tel. 0226-451370 fax 0226-453380
Website: www.klaver-groep.nl / email: info@klaver-groep.nl