



3e verdieping

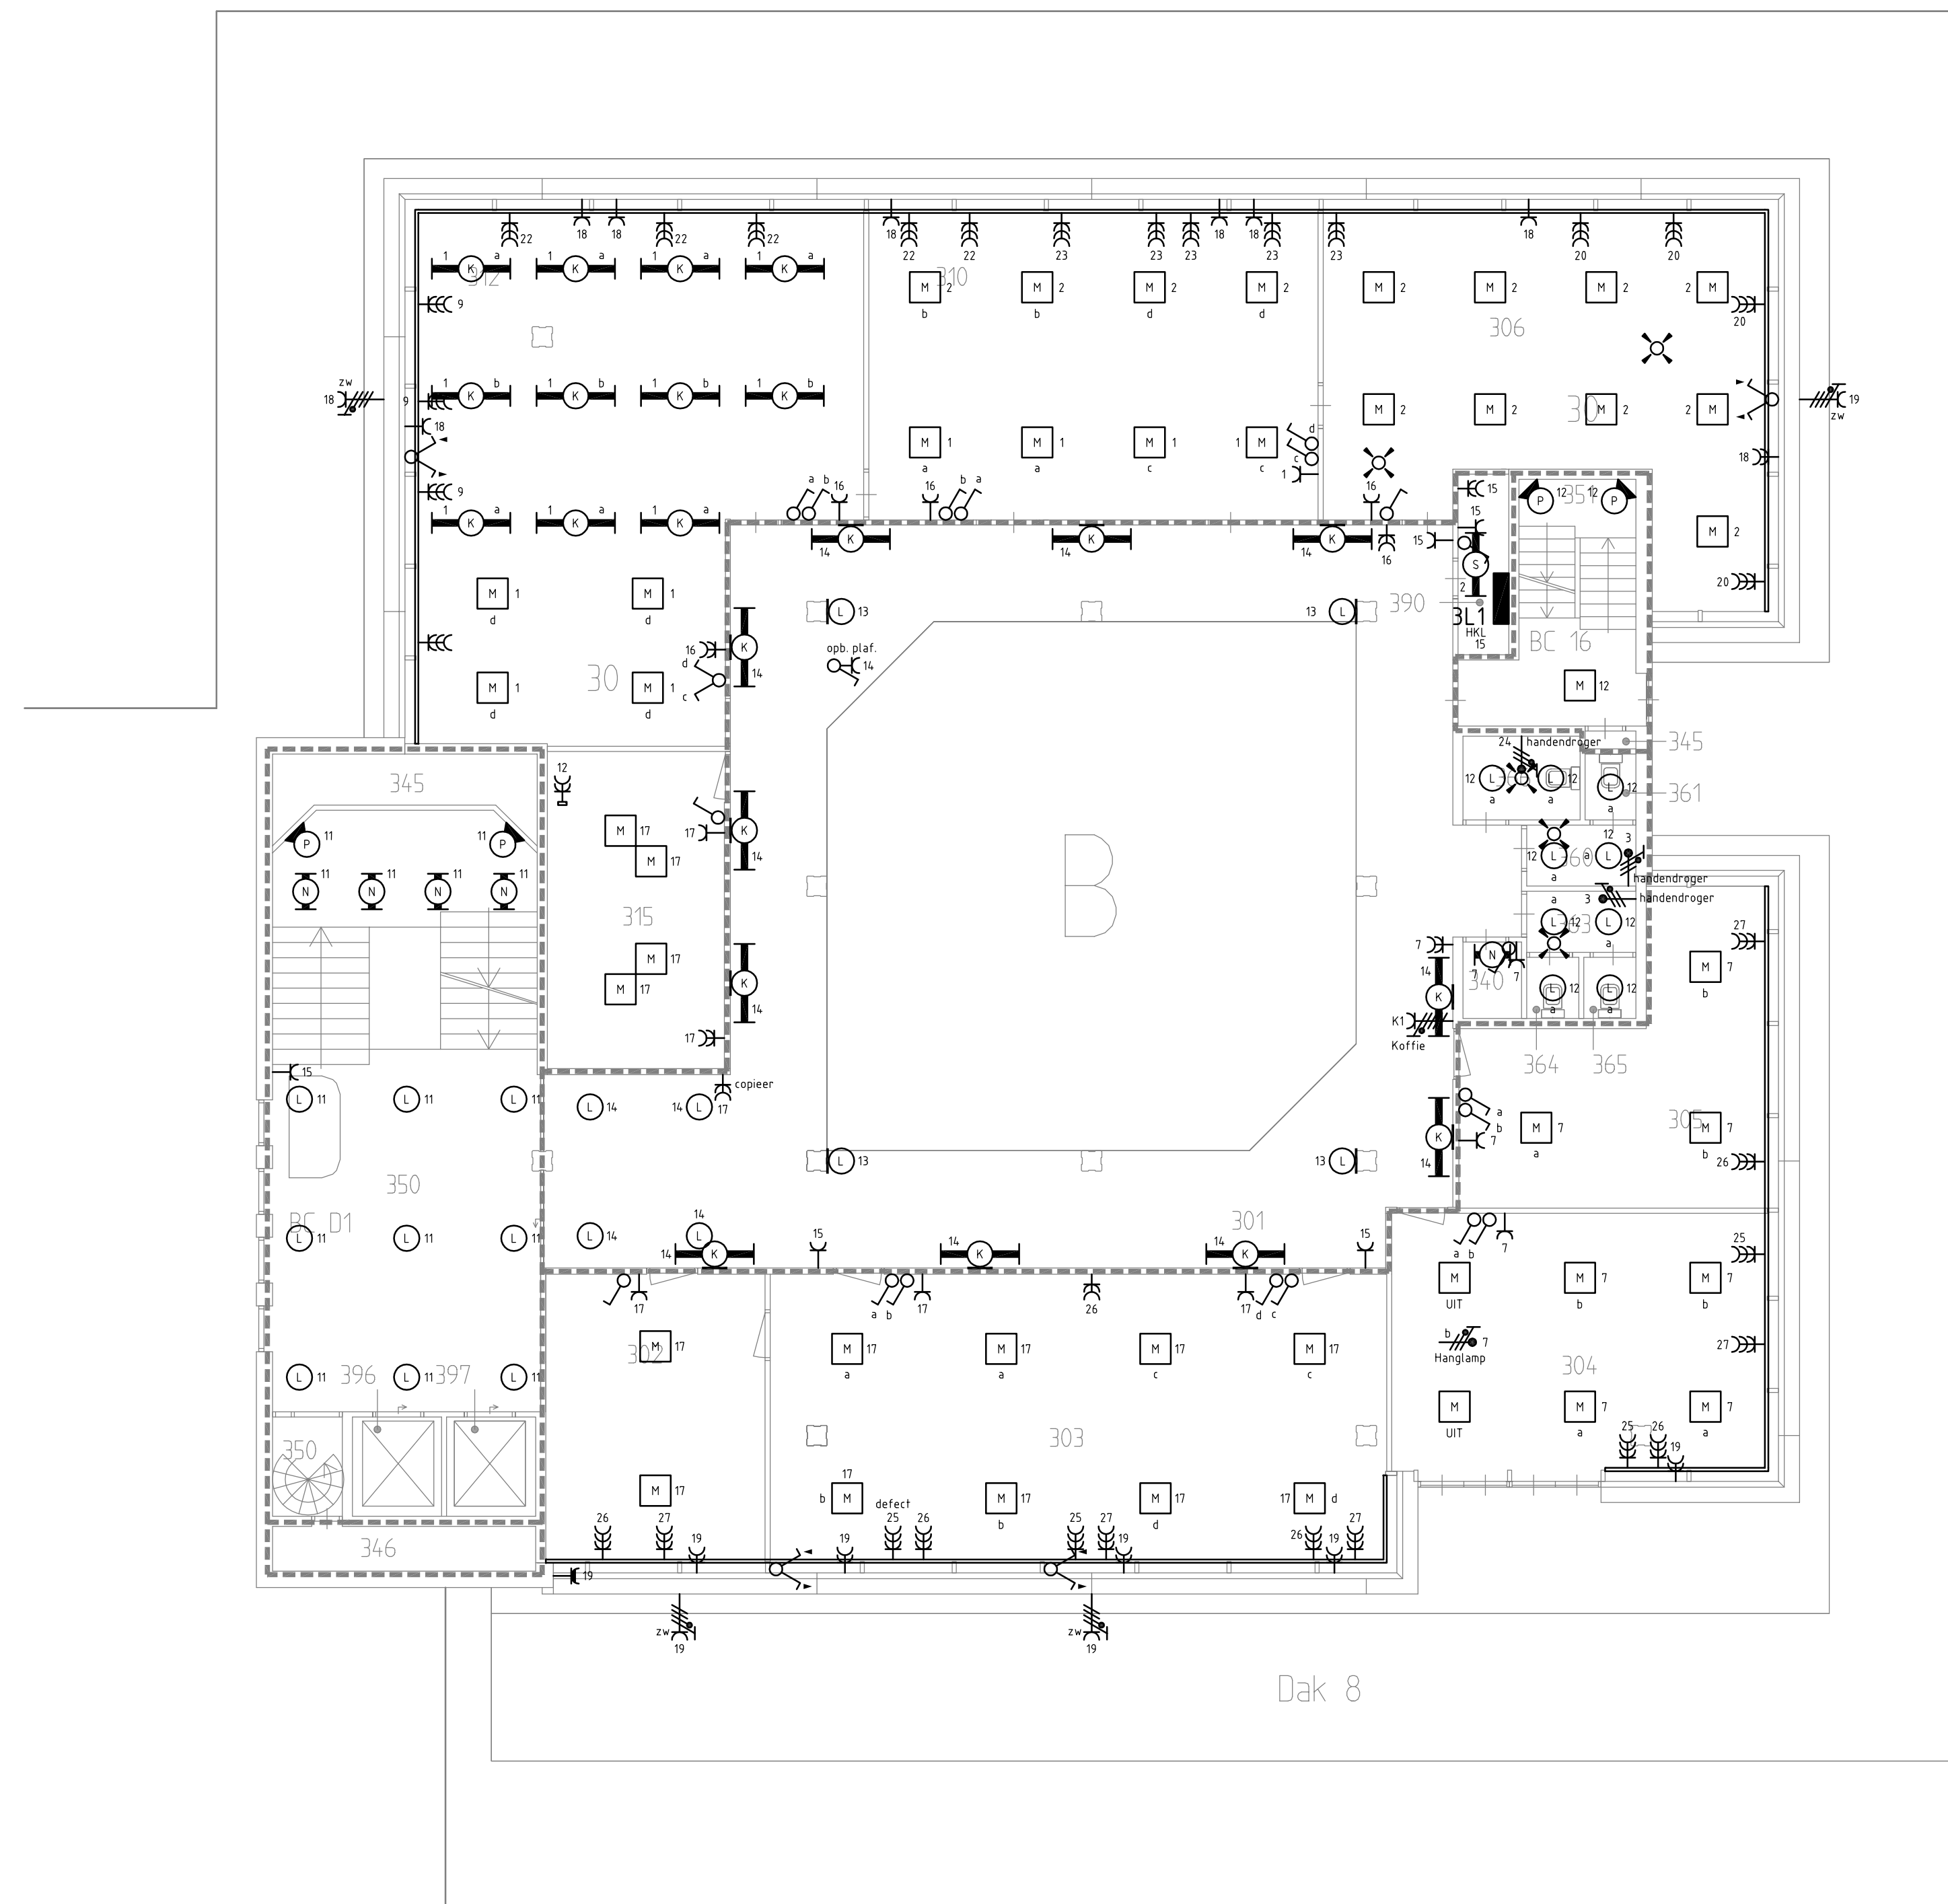

4e verdieping

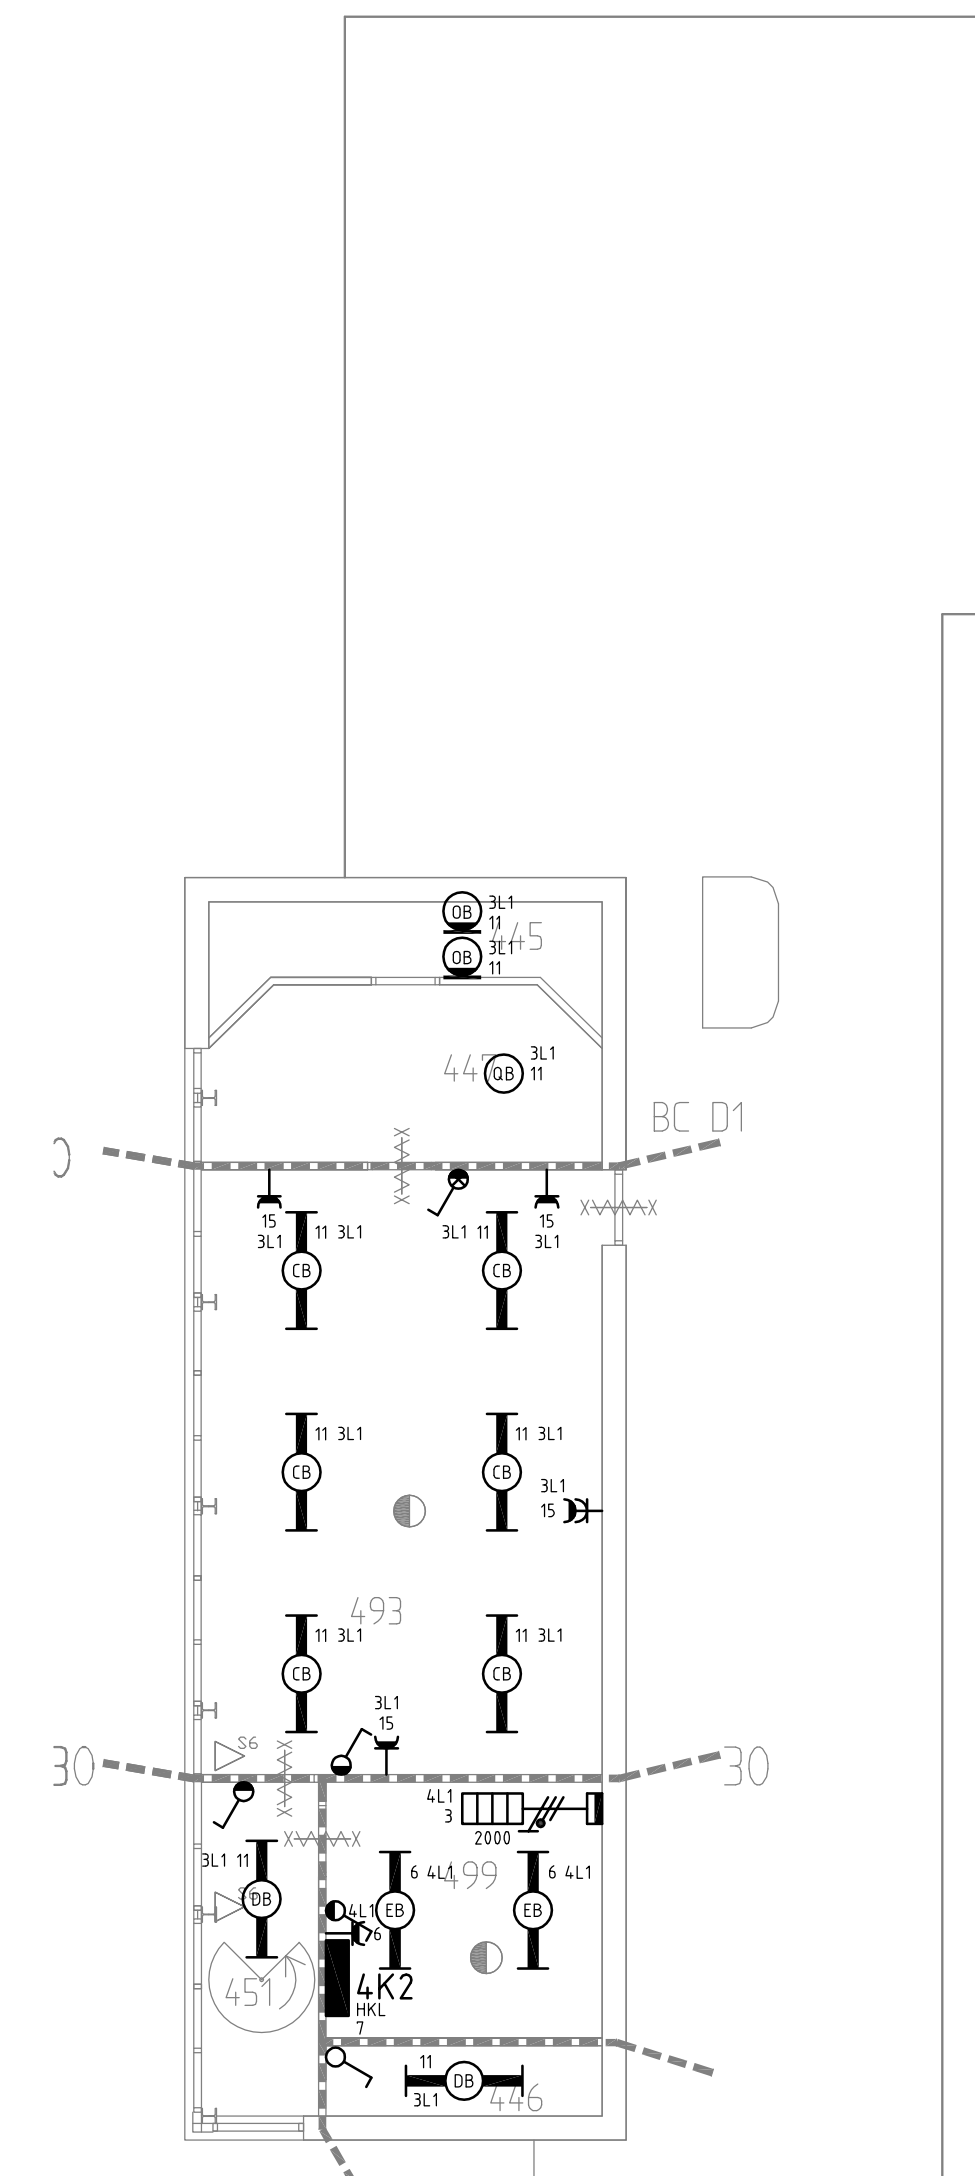

REVISIE

Wijz.	Datum	Get.	Omschrijving		
Project : Stadhuis Hoom				Onderdeel : LICHT-KRACHTINSTALLATIE	
Adres : Nieuwe Steen 1				Onderdeel : 3e EN 4e VERDIEPING BOUWDEEL B	
Plaats : Hoorn				Opdr.gever: Gemeente Hoorn	Proj.nr.: 41140247
				Adres : Nieuwe Steen 1	Schaal : 1:100
				Plaats : Hoorn	Form.: A1
				Uitv.: GdV	Fase
				Proj.ldr.: M.W.	R E-204B
				Wvb.: M.W.	
				Datum : 12-3-2015	
				Pgd.: E-104_E-204.dwg	

