



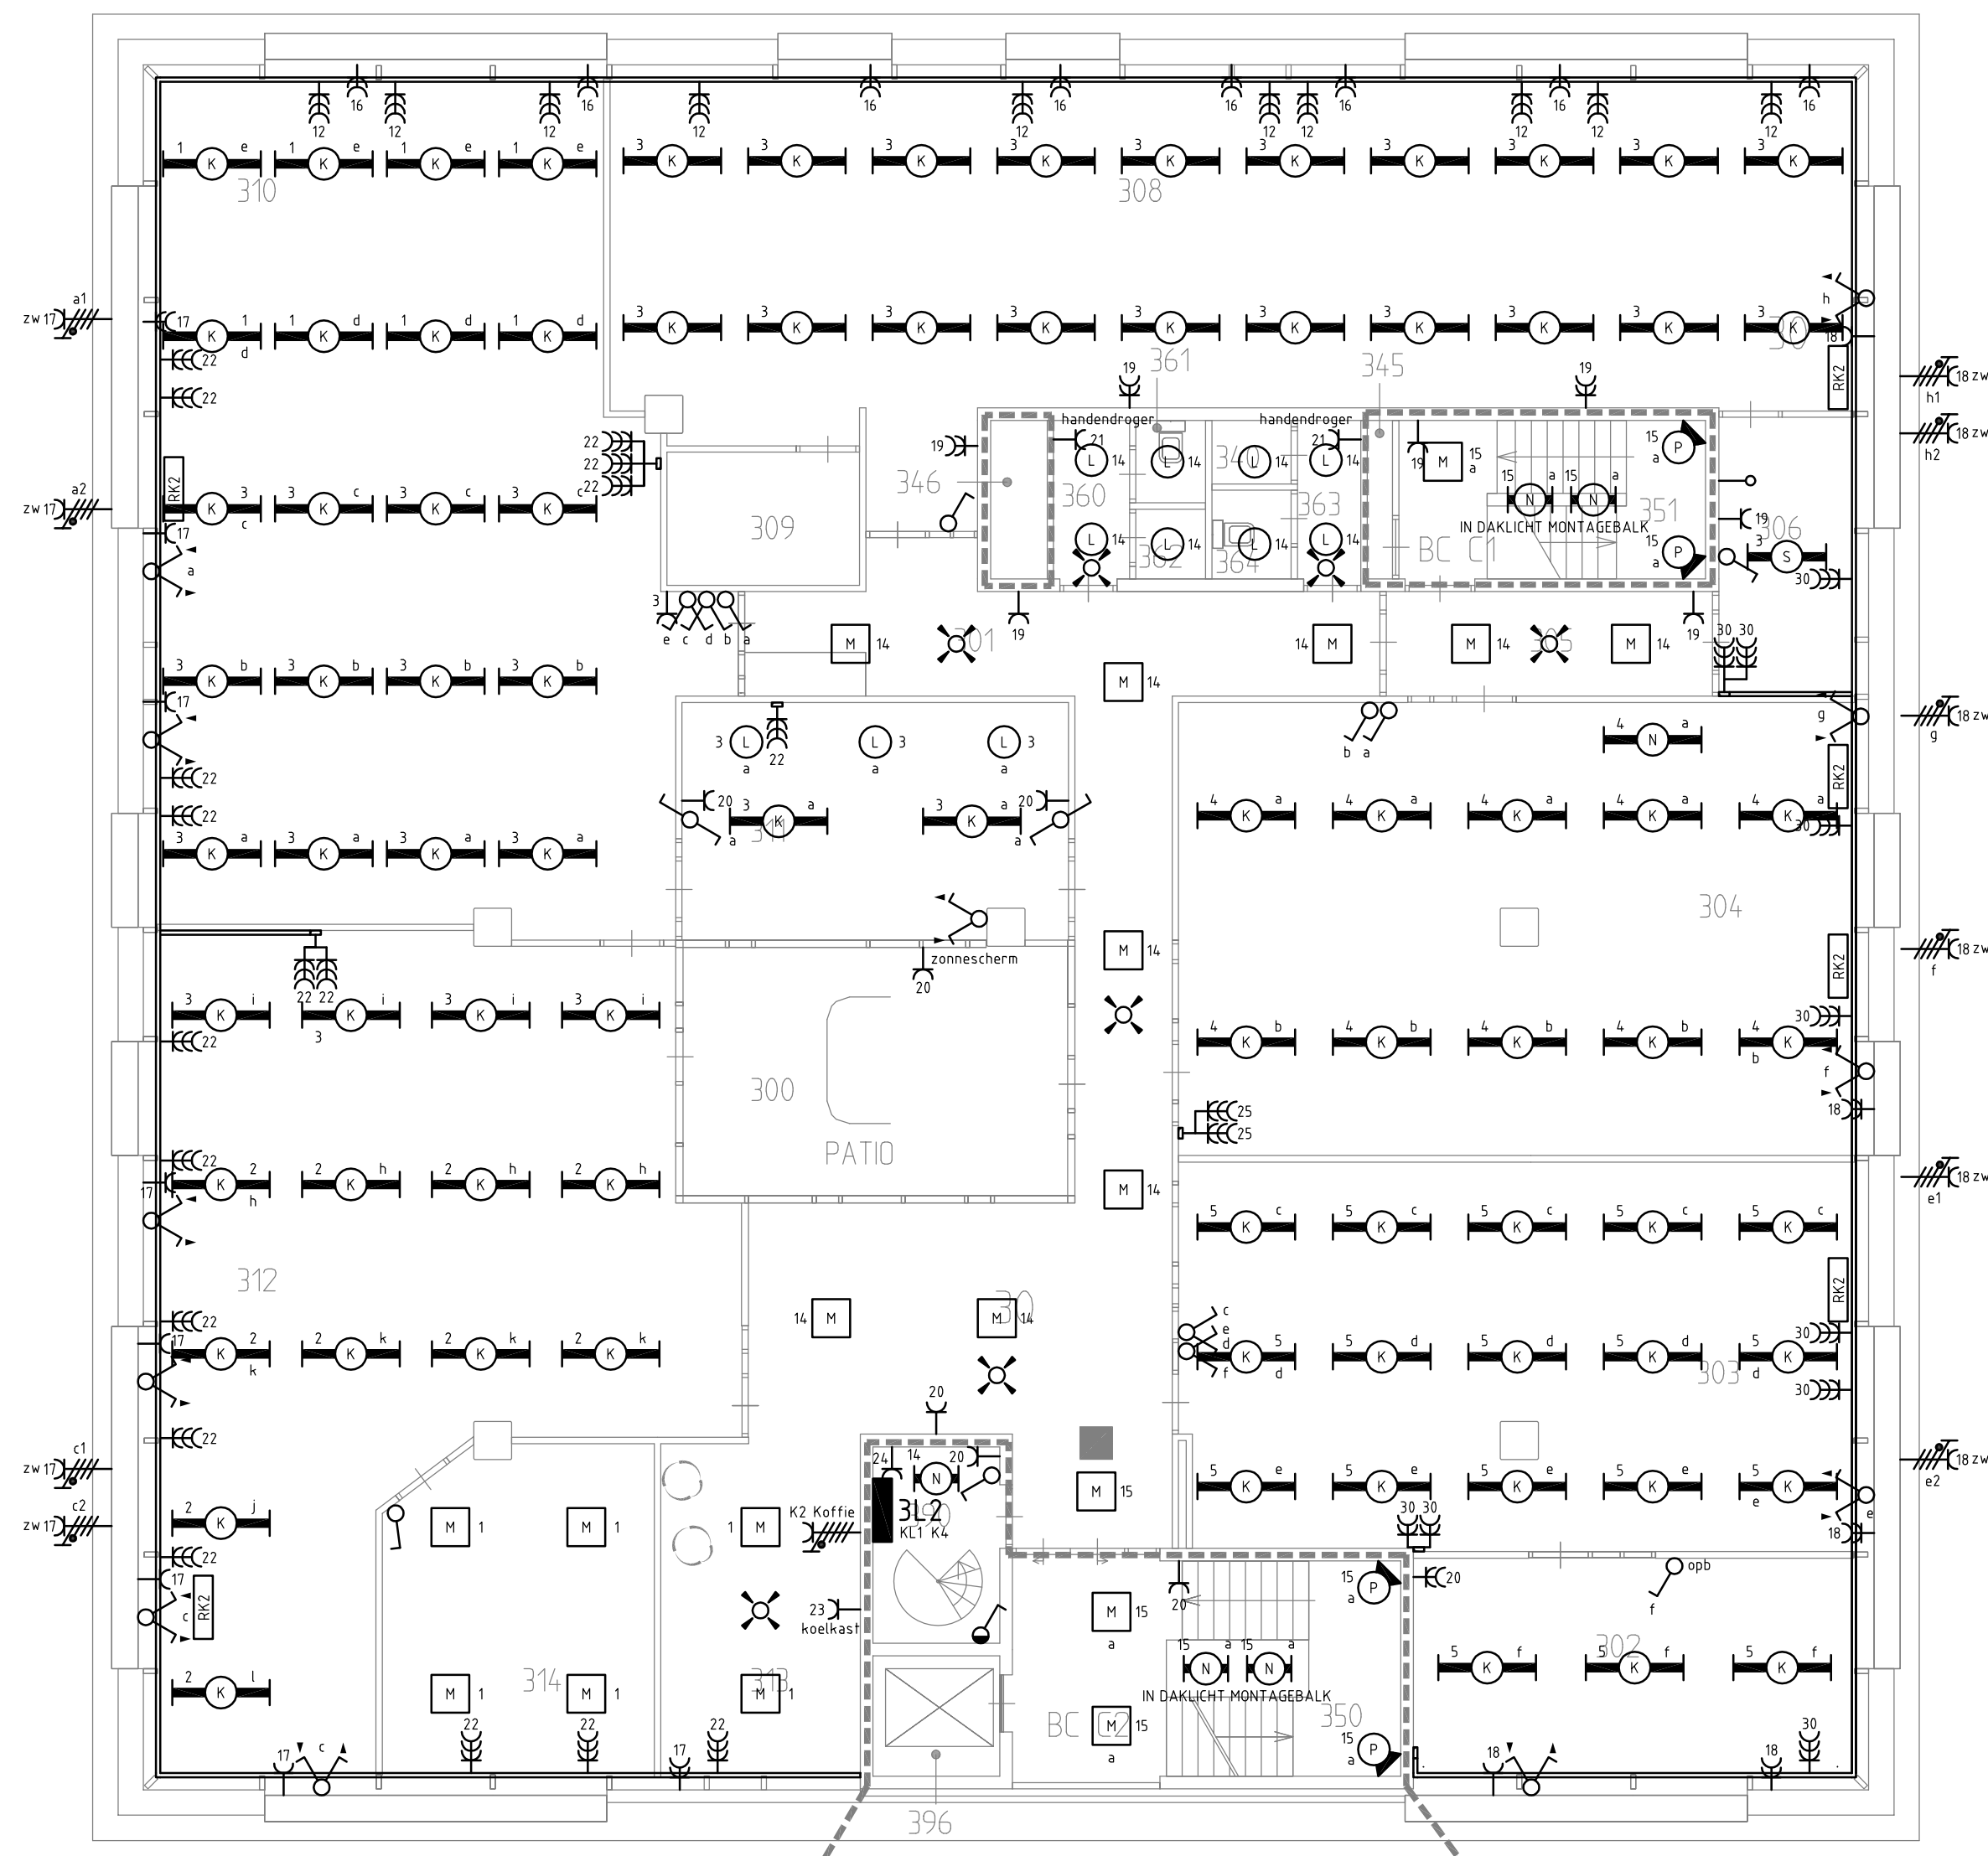

3e verdieping

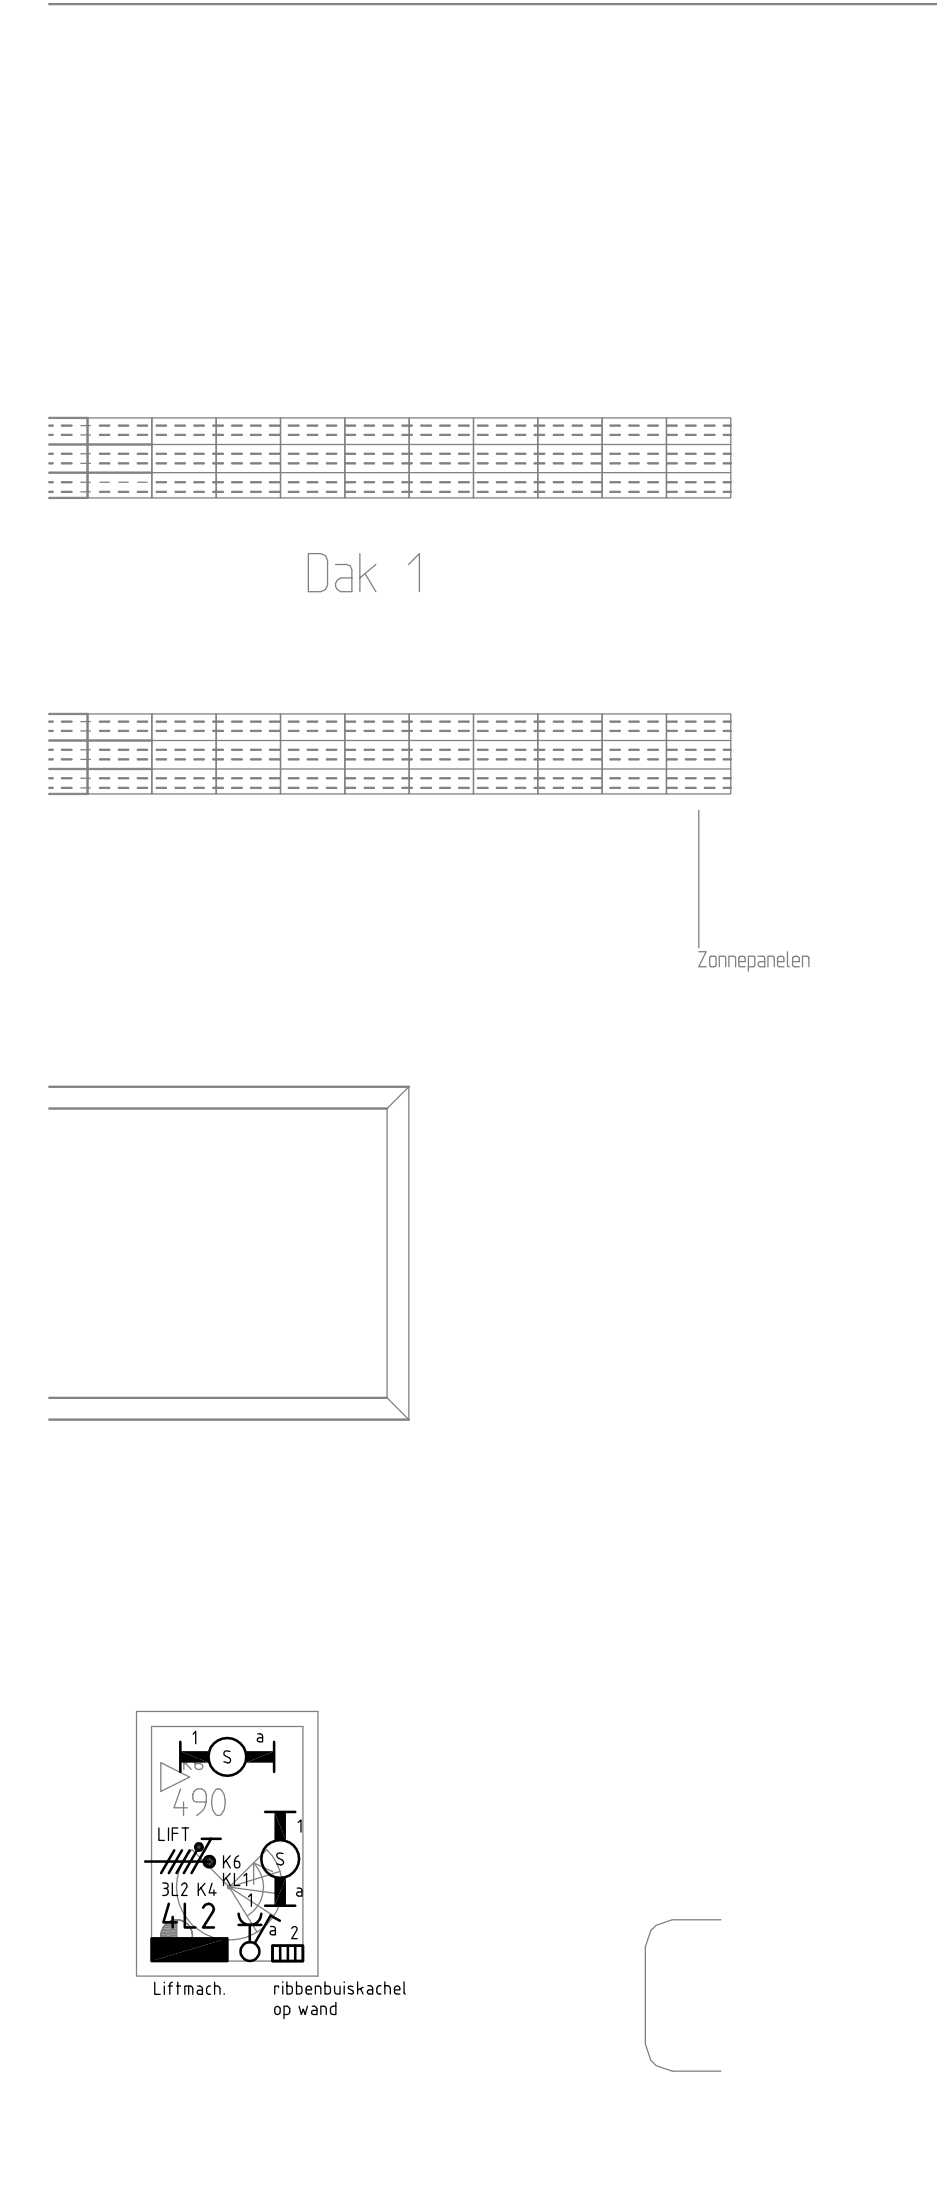

4e verdieping

REVISIE

Wijz.	Datum	Get.	Omschrijving		
Project : Stadhuis Hoon				Onderdeel : LICHT-KRACHTINSTALLATIE	
Adres : Nieuwe Steen 1				Onderdeel : 3e EN 4e VERDIEPING BOUWDEEL C	
Plaats : Hoon				Opdr.gever: Gemeente Hoon	Proj.nr. : 41140247
				Adres : Nieuwe Steen 1	Schaal : 1:100
				Plaats : Hoon	Form. : A1
				Uitv. : GdV	Fase
				Proj.idr. : M.W.	R E-204C
				Wvb. : M.W.	
				Datum : 12-2-2015	
				Pgd : :E-104_E-204.dwg	