

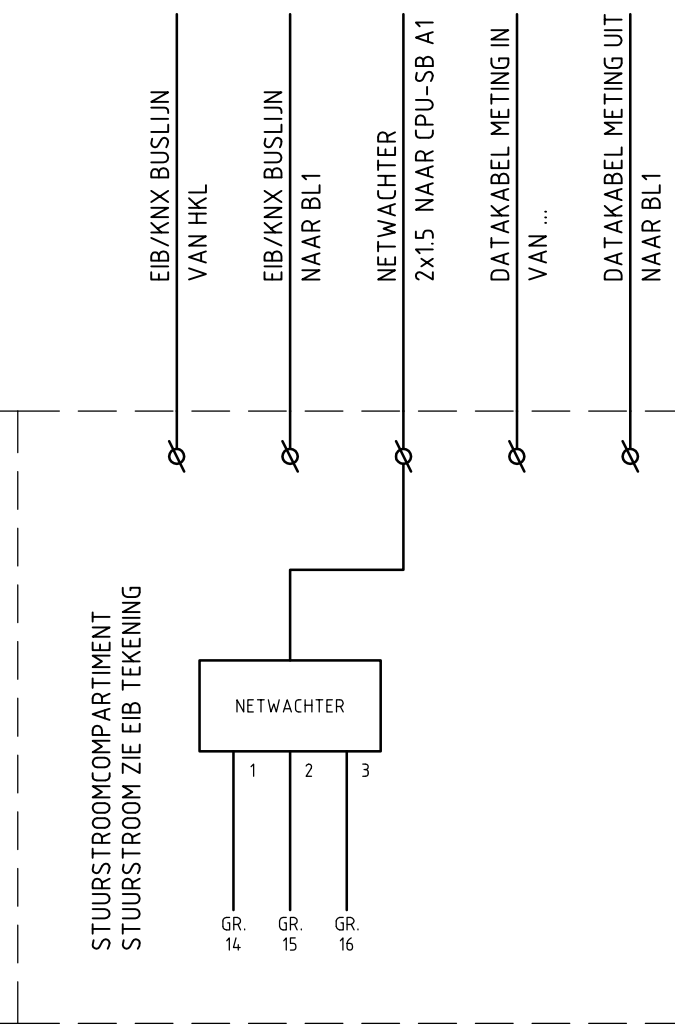


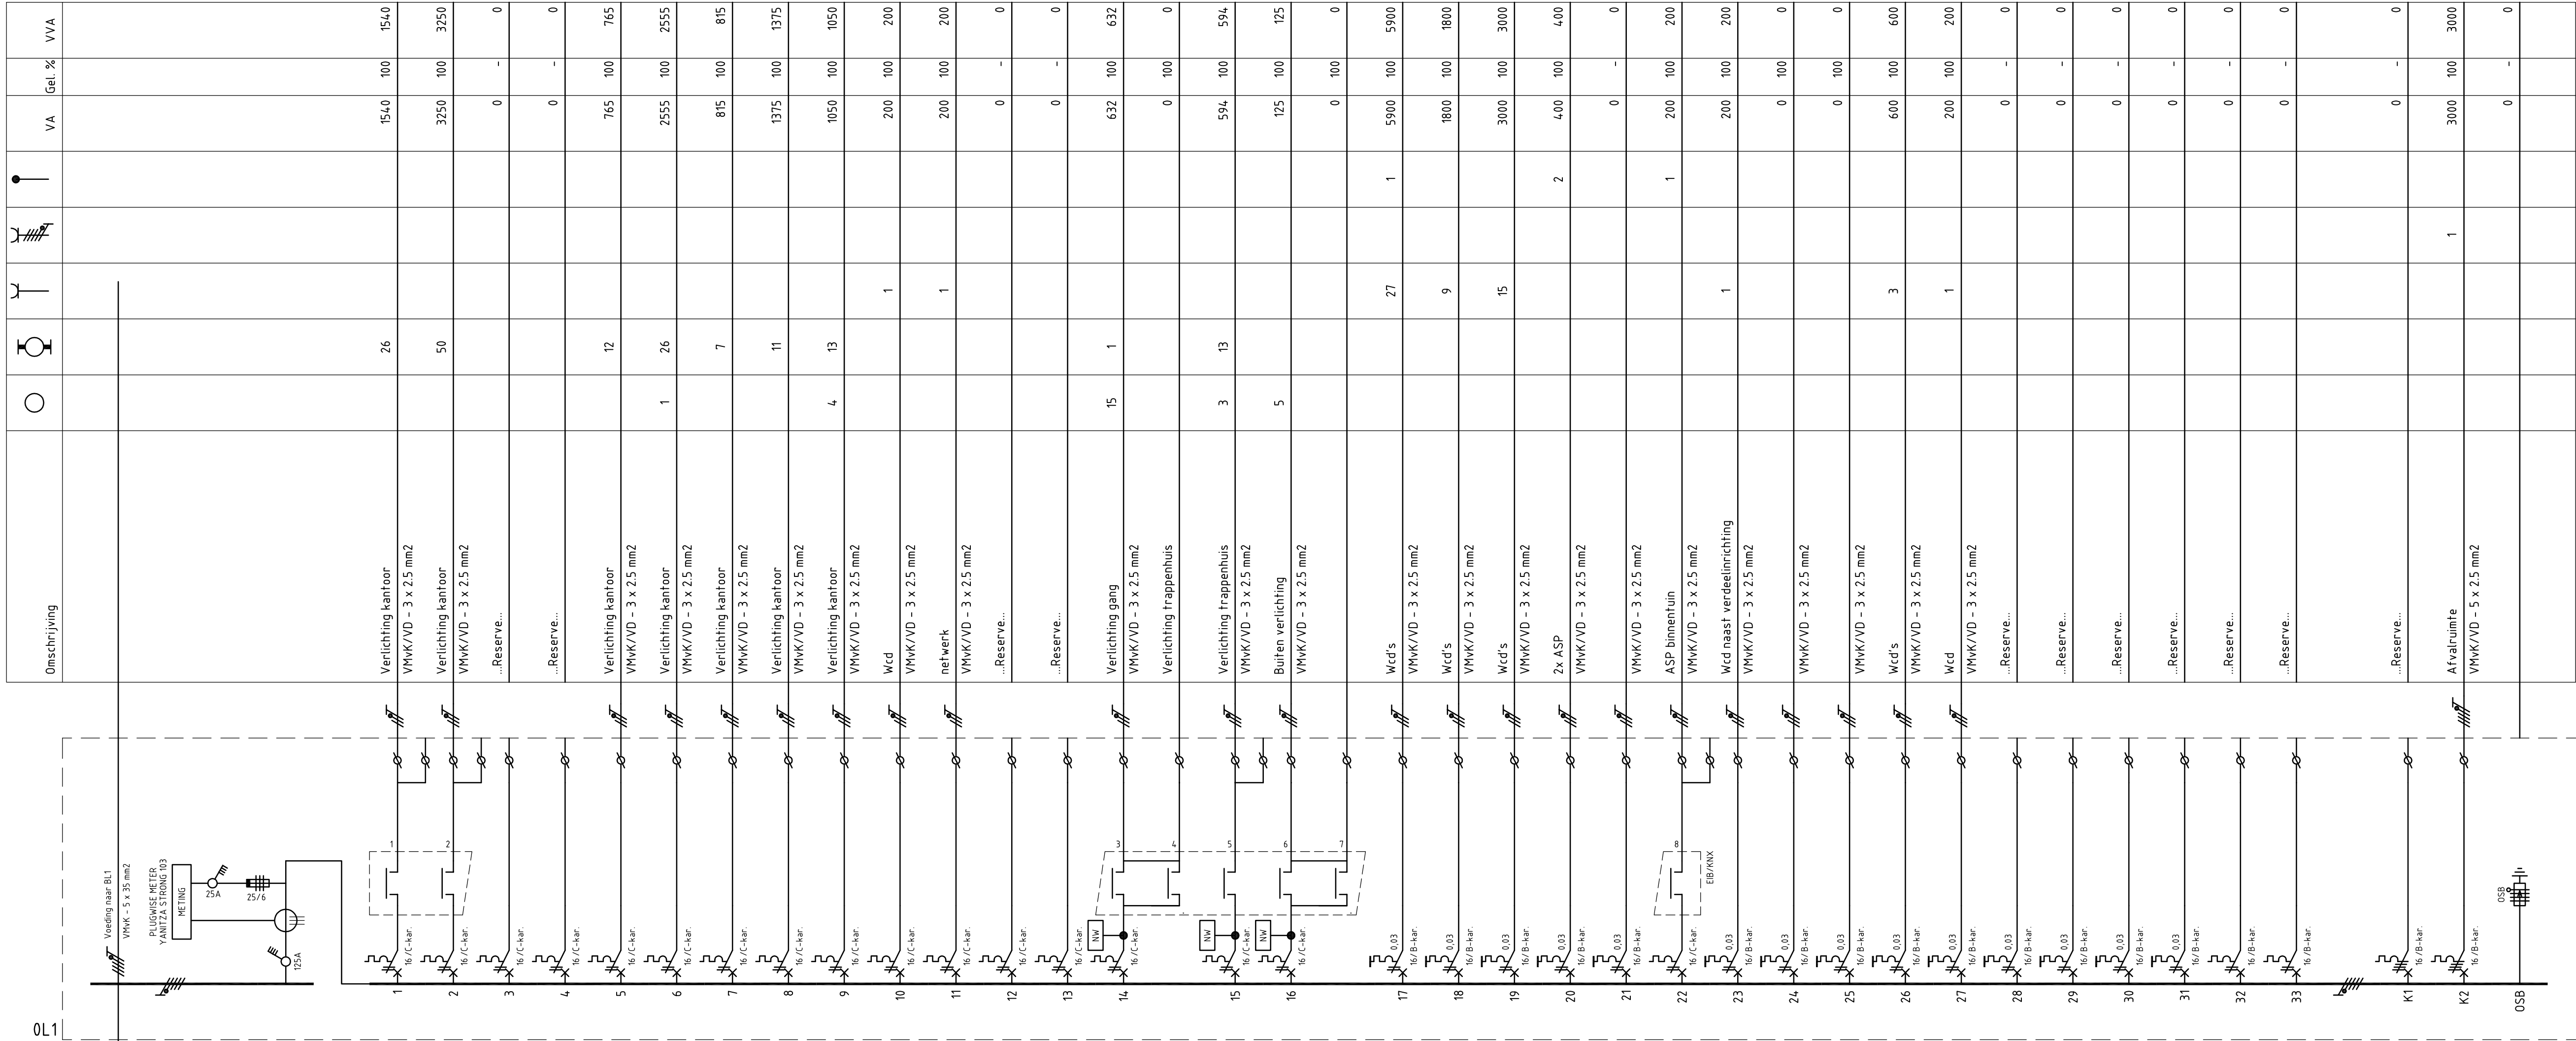

Totaal vermogen (VA): 28401
Totaal te verwachten vermogen (VVA): 28401

Wijz. Datum		Get.	Omschrijving	
Project : Stadhuis Hoom		Onderdeel : INSTALLATIESCHEMA 0L1		
Adres : Nieuwe Steen 1		Onderdeel : KELDER BOUWDEEL A		
Plaats : Hoom		Opdr.gever: Stadhuis Hoom		Proj.nr. : 41140247
 KLAVETECHNISCH BEDRIJF BV Braken 15 1713 GC OBDAM tel. 0226-451370 fax 0226-453360 Website: www.klaver-groep.nl / email: info@klaver-groep.nl		Adres : Nieuwe Steen 1		School : n.v.t.
		Plaats : Hoom		Form. : A2+
		Uitv. : GdV		Fase R Tek.nr. E-502
		Projldr. : M.W.		
		Wvb. : M.W.		
Datum : 12-3-2015		Pag : ...E-502.dwg		

OPMERKING:
-EXACTE VERMOGENS NIET BEKEND.
OPGEGEVEN VERMOGENS BIJ BENADERING.

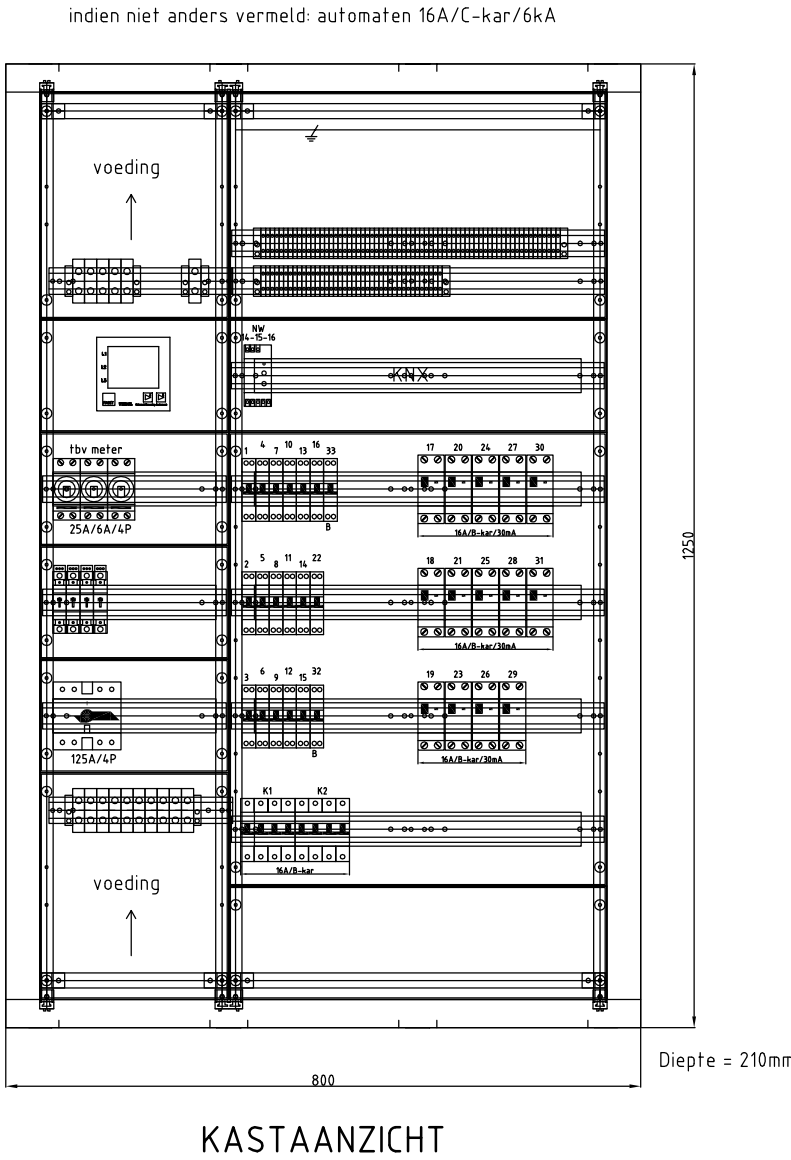

230/400V, 50Hz, TN-S STELSEL
MINIMALE Ik = 6kA eff-1 sec.
FABR.: SIEMENS
TYPE: ALPHA-400
BESCHERMINGSGRAAD: IP41/IP20
UITVOERING: WAND OPBOUW
AFMETING hxbxd: 1250x800x210mm

VOEDENDE KABEL ONDER
AFGAANDE KABELS BOVEN

KAST VOORZIE VAN 20% RESERVE RUIMTE

REVISIE