

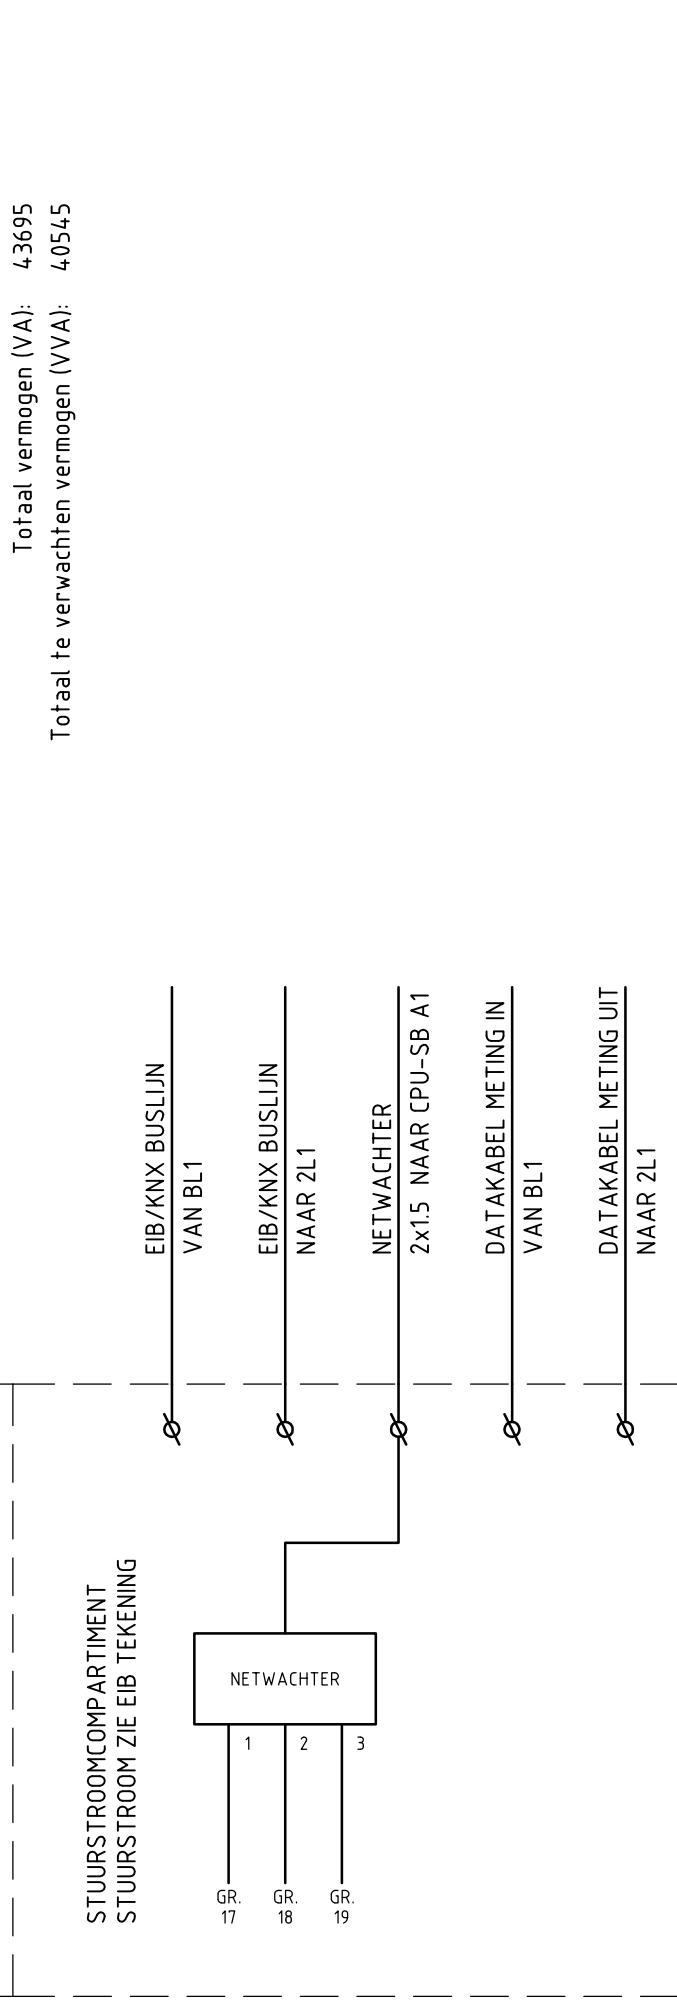


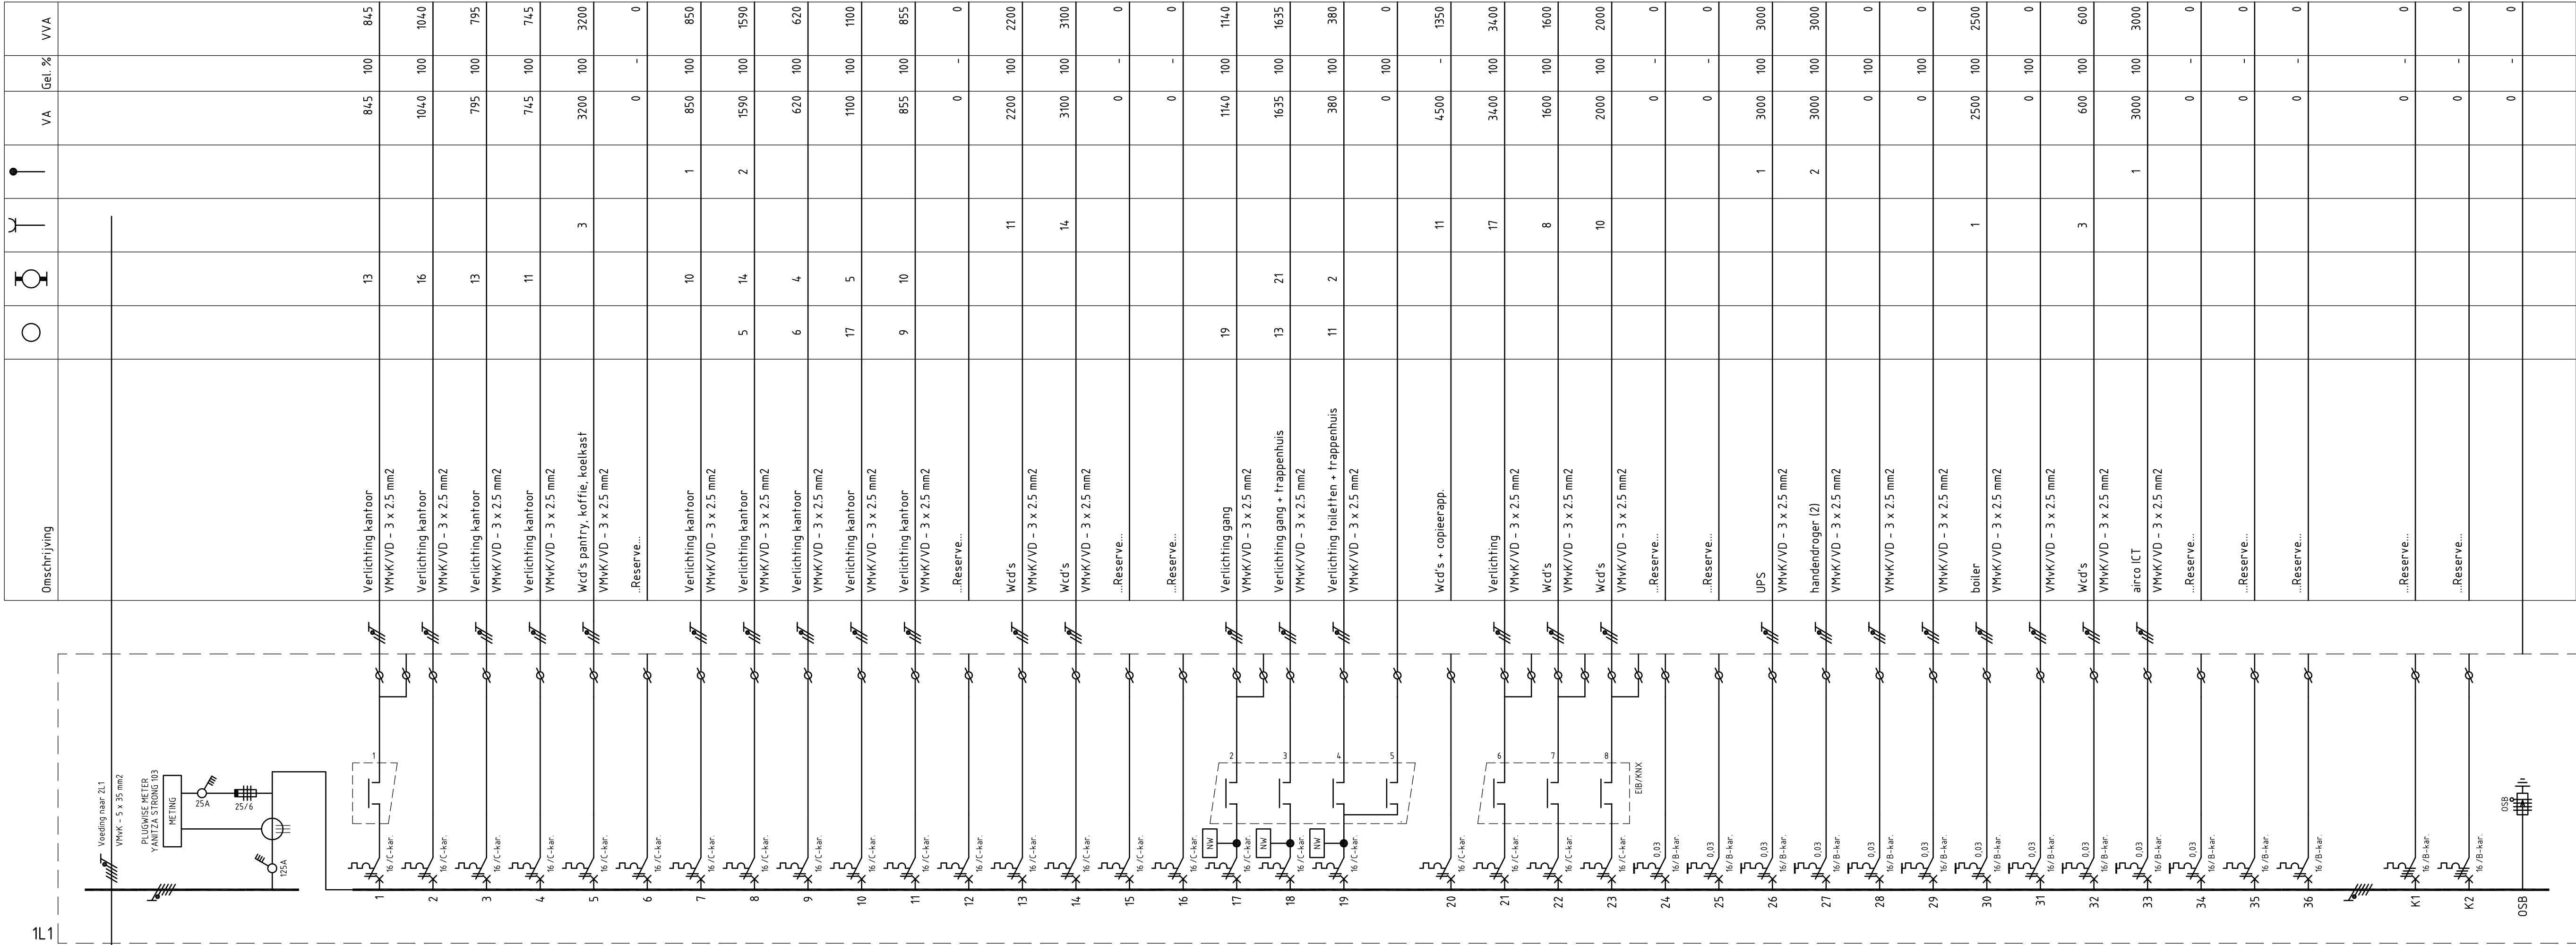

Totaal vermogen (VA): 43695
Totaal te verwachten vermogen (VVA): 40545

Wijz.	Datum	Get.	Omschrijving
Project	Stadhuis Hoorn		
Adres	Nieuwe Steen 1		
Plaats	Hoorn		
Uitv.	GdV		
Projldr.	M.W.		
Wvb.	M.W.		
Datum	12-3-2015		
Website	www.klaver-groep.nl / email: info@klaver-groep.nl		
Onderdeel	1e VERDIEPING BOUWDEEL A		
Opdr.gever	Stadhuis Hoorn		
Adres	Nieuwe Steen 1		
Plaats	Hoorn		
Fase	R		
Tek.nr.	E-504		

OPMERKING:
- EXACTE VERMOGENS NIET BEKEND.
- OPGEGEVEN VERMOGENS BIJ BENADERING.

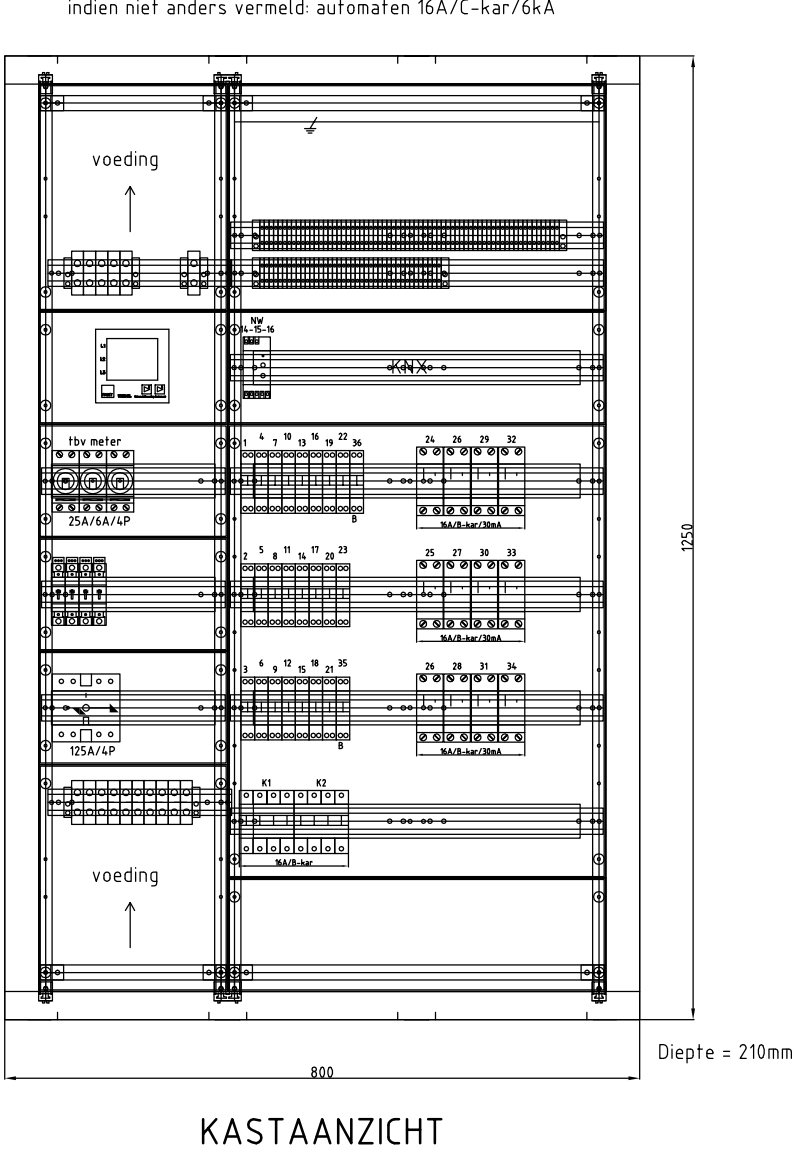

230/400V, 50Hz, TN-S STELSEL
MINIMALE Ik = 6kA eff-1 sec.
FABR.: SIEMENS
TYPE: ALPHA-400
BESCHERMINGSGRAAD: IP41/IP20
UITVOERING: WAND OPBOUW
AFMETING hxbxd: 1250x800x210mm

VOEDENDE KABEL ONDER
AFGAANDE KABELS BOVEN

KAST VOORZIEN VAN 20% RESERVE RUIMTE

REVISIE