




- ### RENVOOI
- werkriens
 - trottoirband 180/200x200 mm
 - geleideband 50/200x160 mm
 - trottoirband 200/300x440 mm
 - trottoirband 130/150x250 mm
 - rabatband 300x250 mm
 - opelutband 60x200mm
 - opelutband 100x200 mm
 - opelutband 120x250 mm
 - opelutband 250x200 mm
 - verlooptband
 - trottoirband 180/200x200mm, in binnenbocht 3 strek 1/4 grijs
 - 6x50 inittband met aangegeven lengte en diepte
 - te stellen kok (met aansluiting)
 - kolgoot van 7 strekse ligen BSS (dikformaat) en kok, b-bruin, grijs, gepaars, gepaars
 - stortband 200x200mm, 2 zijden rood, lang 1.00m
 - stortband 200x200x90, enkelzijdig rond
 - BSS, keformaat 80 mm, keperverband, keur: bruin/grijs-rood-zwart, genuanceerde
 - BSS, keformaat 80 mm, elleboogverband, keur: zwart, bruin, grijs
 - BSS, keformaat 80 mm, halfsteensverband, keur: bruin, grijs, gepaars, zwart, berdelino paars
 - BSS, dikformaat, halfsteensverband, keur: berdelino terra
 - BSS keformaat, keperverband, keur: Keranova Oca
 - BSS dikformaat, elleboogverband, keur: Keranova Marzo met 5-10% Maccheroni/De Dora
 - BSS dikformaat, elleboogverband, keur: Keranova Marzo
 - BSS dikformaat, keperverband, keur: Keranova Marzo
 - Aanbrengen fetsietegels
 - tegels, 300x300x60 mm, halfsteensverband
 - keur: rood (1), geel (2)
 - tegels, 300x300x60 (80) mm, halfsteensverband
 - keur: grijs
 - grijs/tegels, 300x300x80 mm
 - fetsymboltegels 300x300x80 mm, J. Lemonsstraat
 - verleegde band 15 v. mindervaliden
 - haag (verplanten)
 - (aan te brengen) gazon, aanbrengen (0.20m) aanvullen met (bemerig) grond
 - beplantingsvak, type beplanting (door derden)
 - aanbrengen (0.40m) aanvullen met beelde
 - aan te brengen bloemrij gras
 - aan te brengen asfalt, fetspad (rood)
 - aan te brengen asfalt, rijweg (zwart)
 - aan te brengen herbruik menggranulaat
 - aan te brengen hydraulisch menggranulaat
 - inittegel, bij particuliere initt zonder inittband
 - bestaande brandkraan
 - bestaande ondergrondse afvalcontainer
 - bestaande te handhaven boom
 - te roeten boom
 - bestaande lichtmast
 - nieuwe lokale lichtmast, 3.5m/5m/6m
 - nieuwe maaiveldhoogte in om t.o.v. N.A.P.
 - verkeersbord met code
 - stro (draaiwiel) bord
 - te plaatsen/herstellen kunststofpaal (up: uitbreembare paal)
 - te plaatsen (prullen)bak
 - aan te brengen bank
 - aan te brengen fetskleim
 - nieuwe lokale inspectieputten
 - aan te brengen julepaal (J. Lemonsstraat)
 - nieuwe peilbus
 - te handhaven peilbus
 - aan te brengen hek (herbruik)
 - aan te brengen fetslus (herbruik)
 - te planten boom (door derden), met soortnaam, groeiplaats volgens detail, wortelschem(2 stralen) en (beluchtingsdam)
 - boomen bemaaten dmv TFI (door derden)
 - te verplanten boom (van L. Bemonsstraat naar C. Debussiestraat)
 - aan te brengen purnaise (zie detail)
 - kadestrale grens
 - in gebruik genomen grond
 - bestaande trafokast

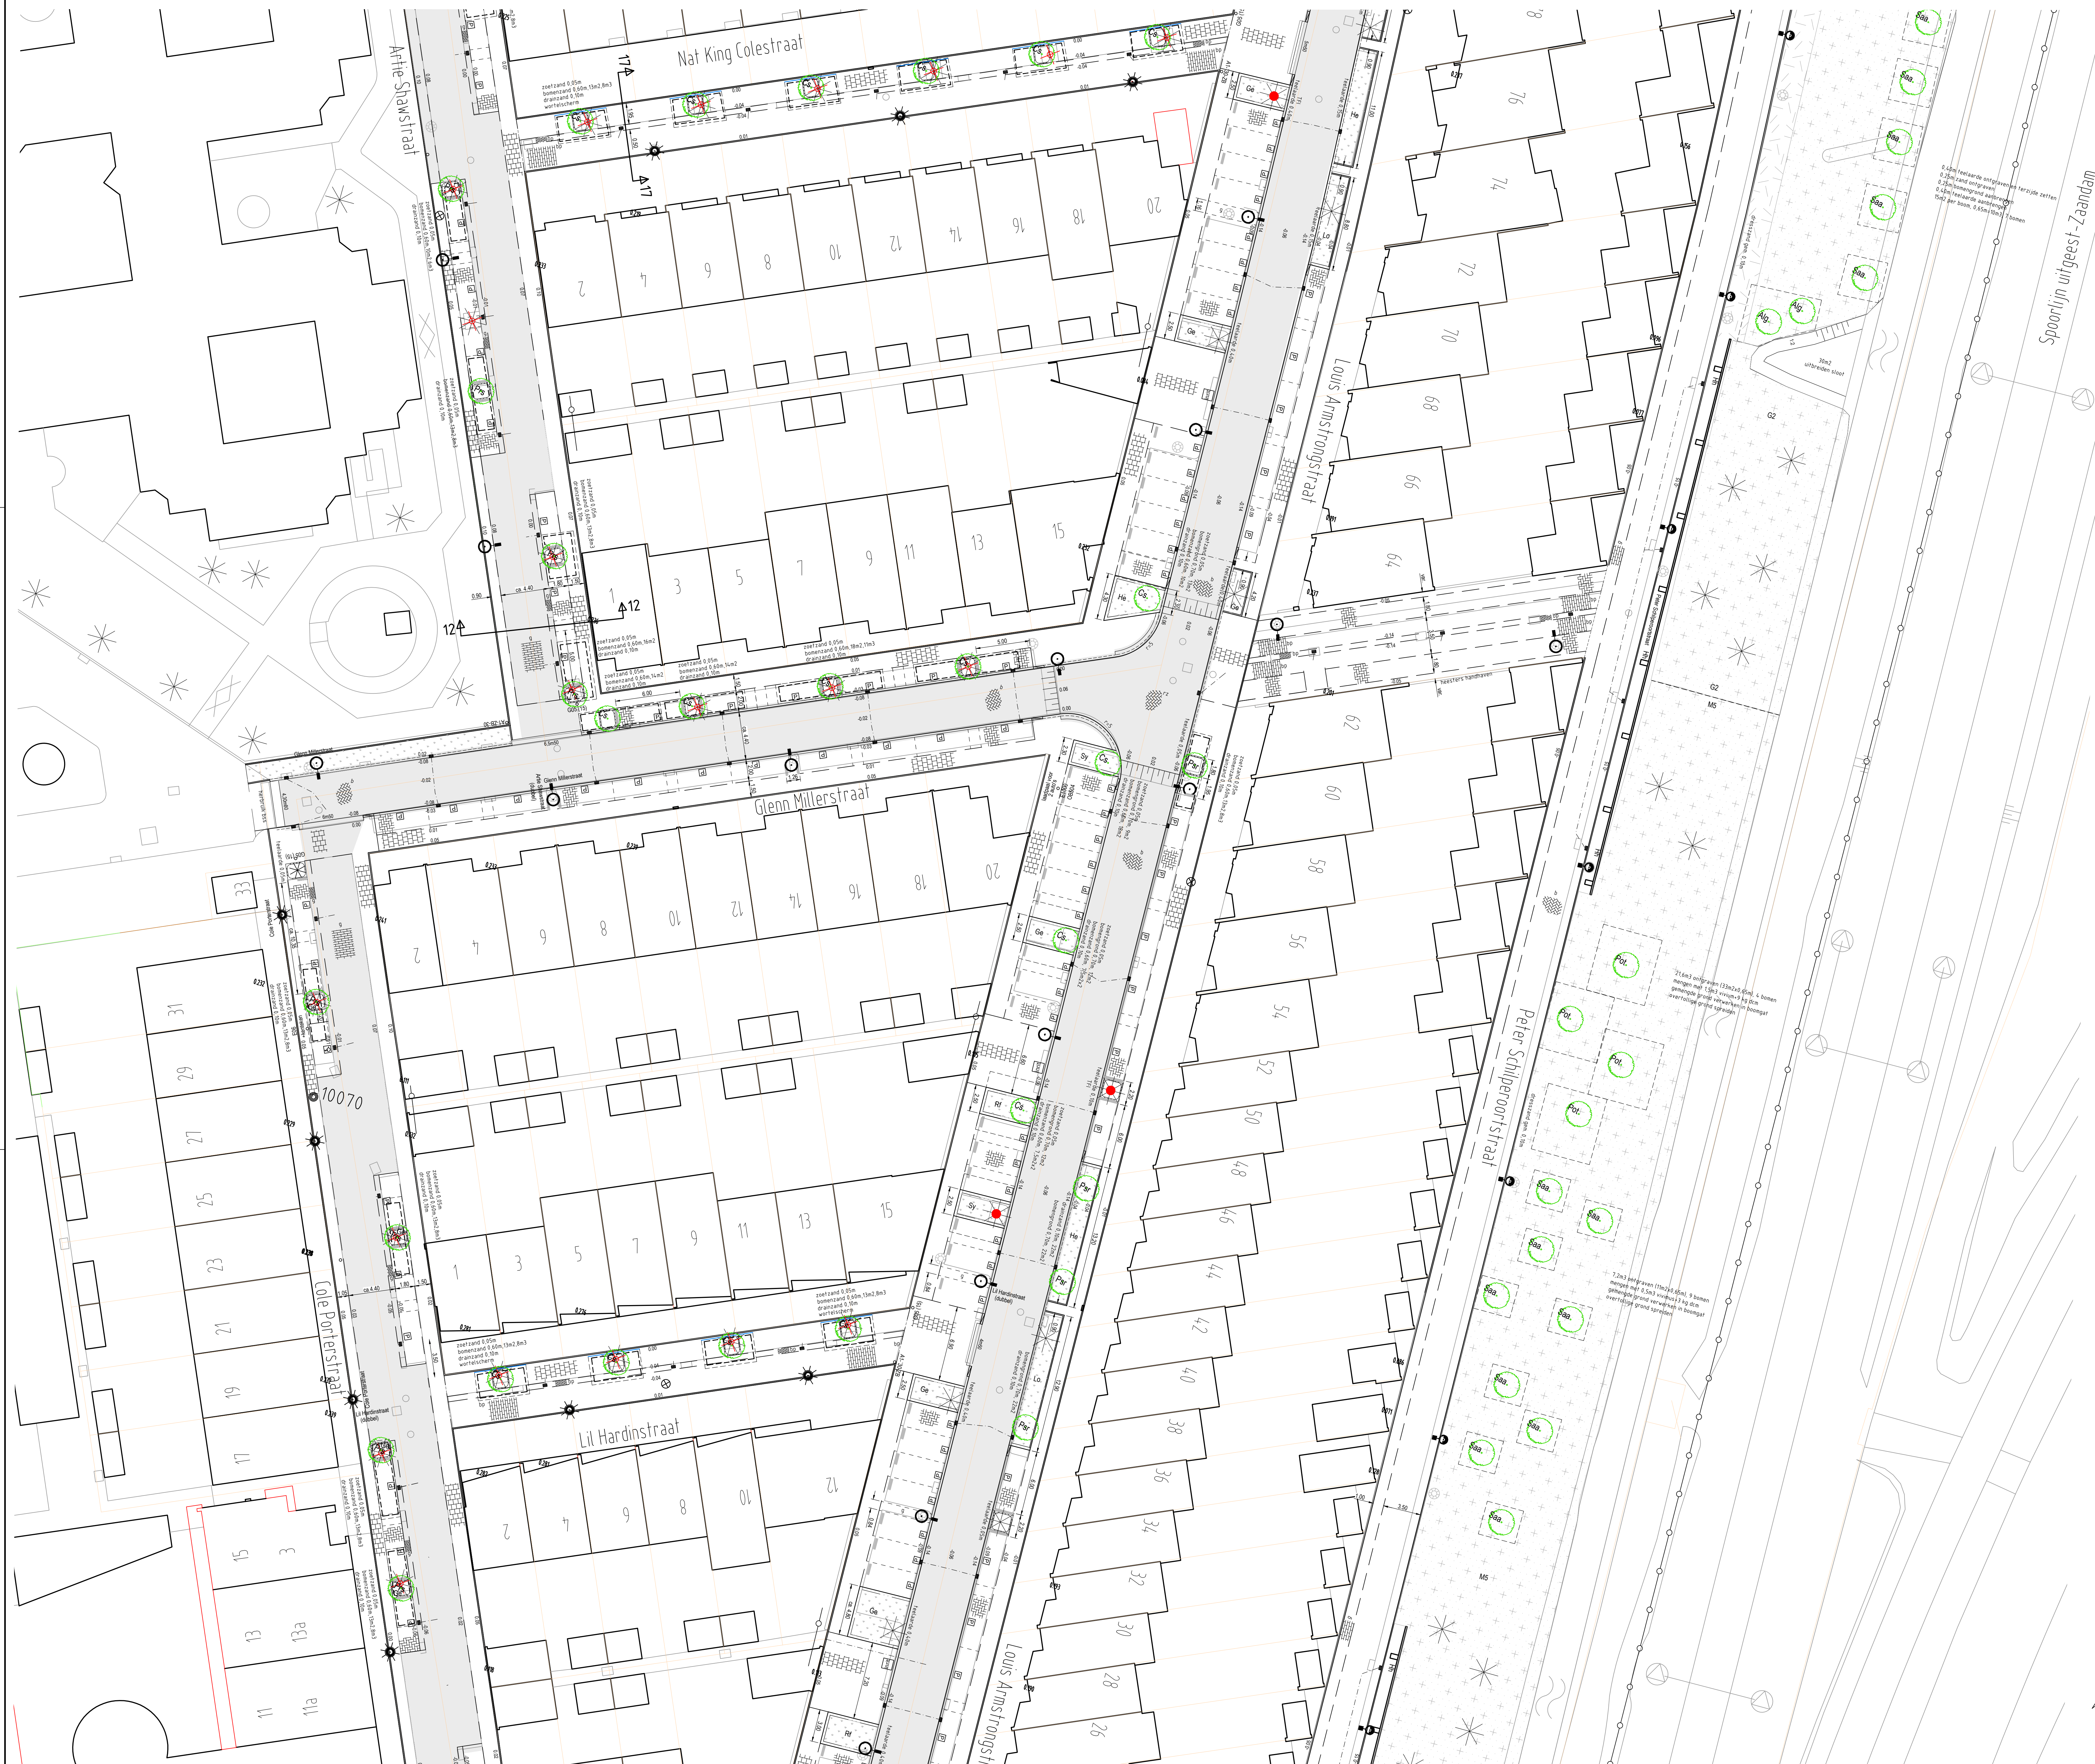

maten in meters

B	9-9-2025	Parkeervakdeling en bebording textueel	F&G
A	2-7-2025	Beek	F&G
WJZ	DATUM	OMSCHRIJVING	TEKENAAR

PROJECT	Riolering en herinrichting G. Gershwinstraat o.o. (Rooswijk) te Zaanstijk, gemeente Zaanstad	TEKENAAR	F. de Graaf	STATUS	Bestek
ONDERWERP	Herinrichting	PROJECTNUMMER	101600	12-2024	
TEKENINGNUMMER	WvW8200-3.11	WJZZING	B	BLAD	1115
DATUM	17-11-2021	SCHAAL	1:200	FORMAAT	A0
		GENEENTE ZAANSTAD	100000 Zaanstad	ROEHEWISBUREAU	100000 Zaanstad

gemeente Zaanstad
ZNSTD