


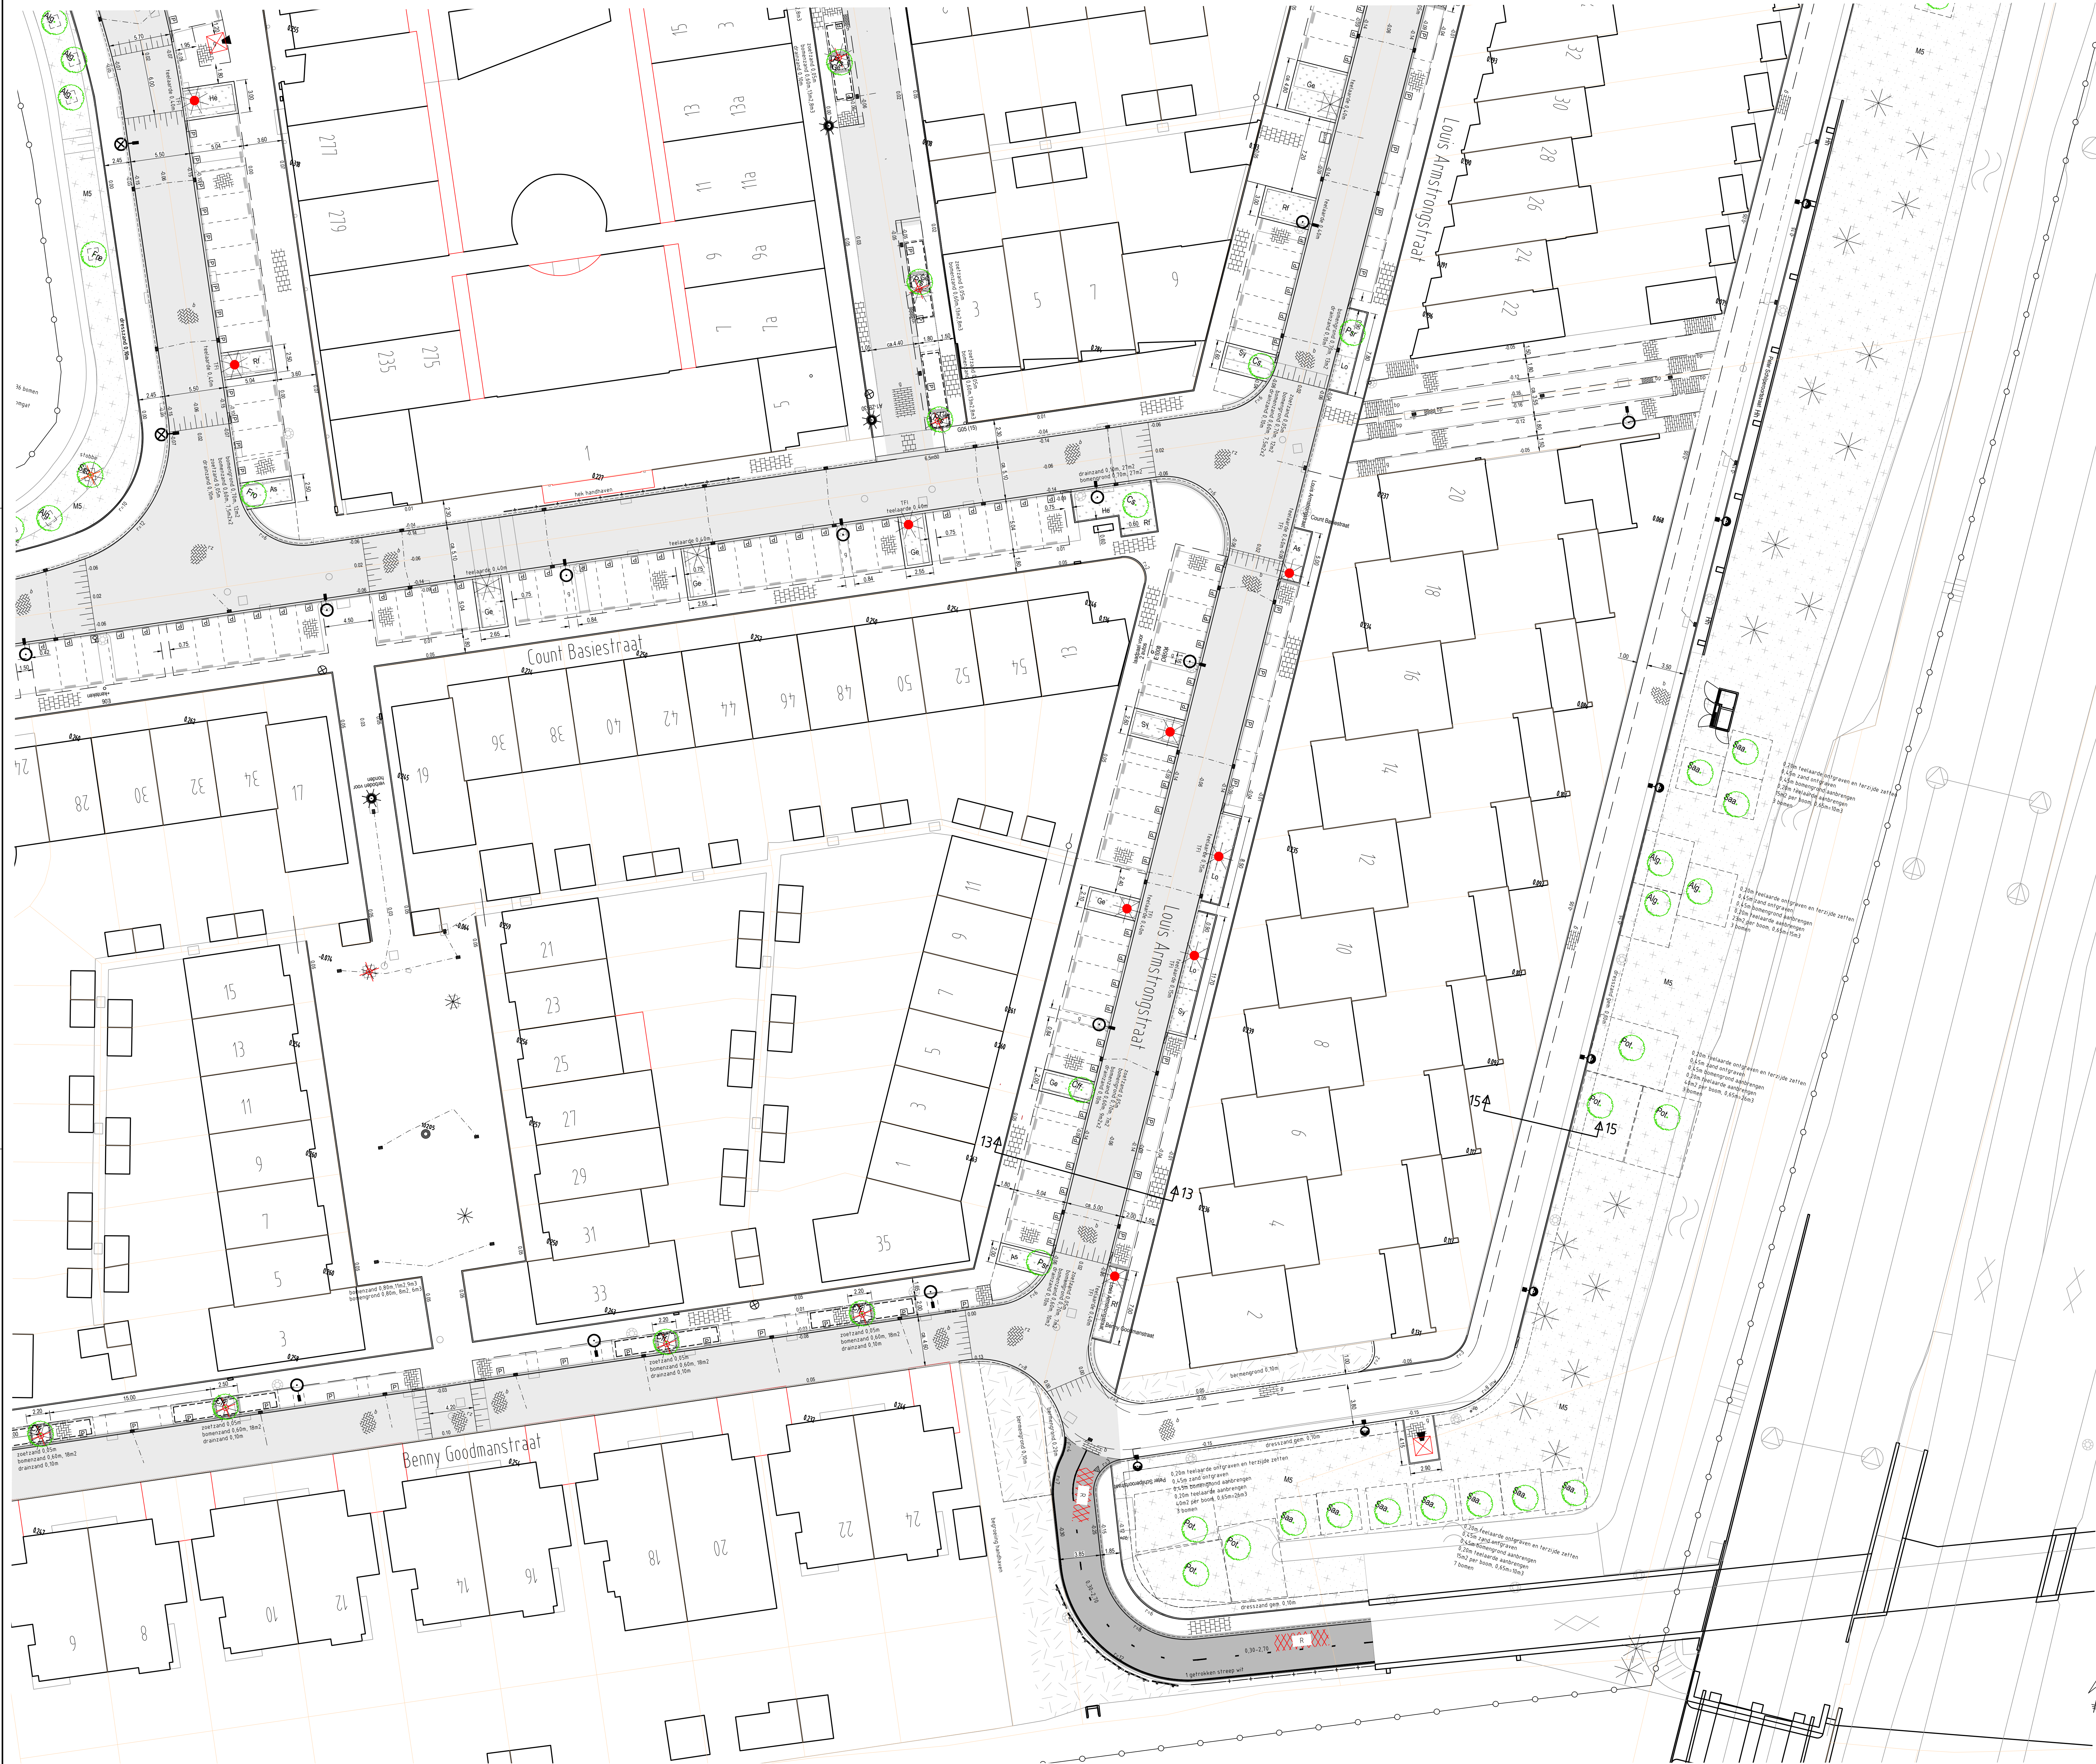

### RENVOOI

werkgrens  
trotoirband 180/200x200 mm  
geleideband 50/200x160 mm  
trotoirband 280/300x300 mm  
trotoirband 130/150x250 mm  
rabbatband 300x250 mm  
opsluitband 60x200mm  
opsluitband 100x200 mm  
opsluitband 120x250 mm  
opsluitband 250x200 mm  
verloopband  
trotoirband 180/200x200mm, in binnenbocht 3 strek v.l. grjs  
6mS: witband met aangegeven lengte en diepte  
te stellen kolk (met aansluiting)  
kolk voorzien van een amfibietrap (190 stuks)  
morgoot van 7 strekse lagen BSS (dikformaat) en kolk  
stootband 200x200mm, 2 zijden rood, lang 1.00m  
stootband 200x200x60, enkelzijdig rond  
BSS, keifmaat 80 mm, kepeverband,  
kleur: bruin/grijs/rood-zwart geavanceerde  
BSS, keifmaat 80 mm, elleboogverband,  
kleur: zwart, bruin, grijs  
BSS, keifmaat 80 mm, halftensverband,  
kleur: bruin, grijs, geel, z-zwart, bp-baleo peers  
BSS, dikformaat, halftensverband,  
kleur: b-baleo terra  
BSS keifmaat, kepeverband,  
kleur: Keranova Dica  
BSS dikformaat, elleboogverband,  
kleur: Keranova Marzio met 5-10% ~~Marckensveld~~ ~~Wilde~~ ~~Wilde~~  
BSS dikformaat, elleboogverband, keur: Keranova Marzio  
BSS dikformaat, kepeverband,  
Aanbrengen fietswiel  
tegels, 300x300x60 mm, halftensverband  
kleur: rood (r), geel (g)  
tegels, 300x300x60 (80) mm, halftensverband  
kleur: grijs  
gtruittegels, 300x300x60 mm  
fietssymbooltegels 300x300x80 mm, J. Lennstraat  
verlegde band t.b.v. mindervelden  
haag (verplanten)  
(aan te brengen/gazon, aanbrengen (0,20m)aanvullen met (binnen)grond  
beplantingsvak, type beplanting (door derden)  
aanbrengen (0,40m)aanvullen met teelaande  
aan te brengen bloemrijk gras  
aan te brengen asfalt, fietspad (rood)  
aan te brengen asfalt, (rijweg) (zwart)  
aan te brengen/hetruik menggranulaat  
aan te brengen hydraulisch menggranulaat  
inrittegels, bij particuliere inrit zonder inritband  
bestaande brandkraan  
bestaande ondergrondse afvalcontainer  
bestaande te handhaven boom  
te roeien boom  
bestaande lichtmast  
nieuwe lokale lichtmast, 3,5m/5m/6m  
nieuwe maaiveltheugte in cm t.o.v. N.A.P.  
verkeersbord met code  
te plaatsen/herstellen kunststofpaal (op: uitneembare peal)  
te plaatsen (prullen)bak  
aan te brengen bank  
aan te brengen fietskleem  
nieuwe lokale inspectieputten  
aan te brengen julepaal (J. Lennstraat)  
nieuwe peilbus  
te handhaven peilbus  
aan te brengen hek (hetruik)  
aan te brengen fietsstus (hetruik)  
te planten boom (door derden), met soortnaam, groeiplaats  
volgens detail, wortelschem(2 straten) en (beluchtingsdrain)  
bomen bemesten dmv TF (door derden)  
te verplanten boom (van L. Bernsteinstaat naar C. Debusystaat)  
aan te brengen punaise (zie detail)  
kadastrale grens  
in gebruik genomen grond  
bestaande trafic-kast

matten in meters  
B 9-9-2025  
A 2-7-2025  
W112  
DATUM  
PARKEERAFDELING EN BEBODING TEXTUAAL  
Beek  
OMSCHRIJVING  
F&G  
P&G  
TEKENAAR

|                |                                                                                             |                    |                 |                 |                 |
|----------------|---------------------------------------------------------------------------------------------|--------------------|-----------------|-----------------|-----------------|
| PROJECT        | Riolering en herinrichting G. Gershwinstraat o.o. (Rooswijk) te Zaanwijk, gemeente Zaanstad | TEKENAAR           | F. de Graaf     | STATUS          | Beek            |
| ONDERWERP      | Herinrichting                                                                               | PROJECTNUMMER      | 101400          | 12-2024         |                 |
| TEKENINGNUMMER | WwW8200-3-12                                                                                | WIZZIGING          | B 1215          | BLAD            | 1215            |
| STATUS         | 17-11-2021                                                                                  | SCHAAL             | 1:200           | FORMAAT         | A0              |
|                |                                                                                             | GENEEMDE ZAKENSTAD | 100000 Zaanstad | ROEKENWISSELAAR | 100000 Zaanstad |
|                |                                                                                             | 11-2021            |                 |                 |                 |

gemeente Zaanstad  
**ZNSTD**