


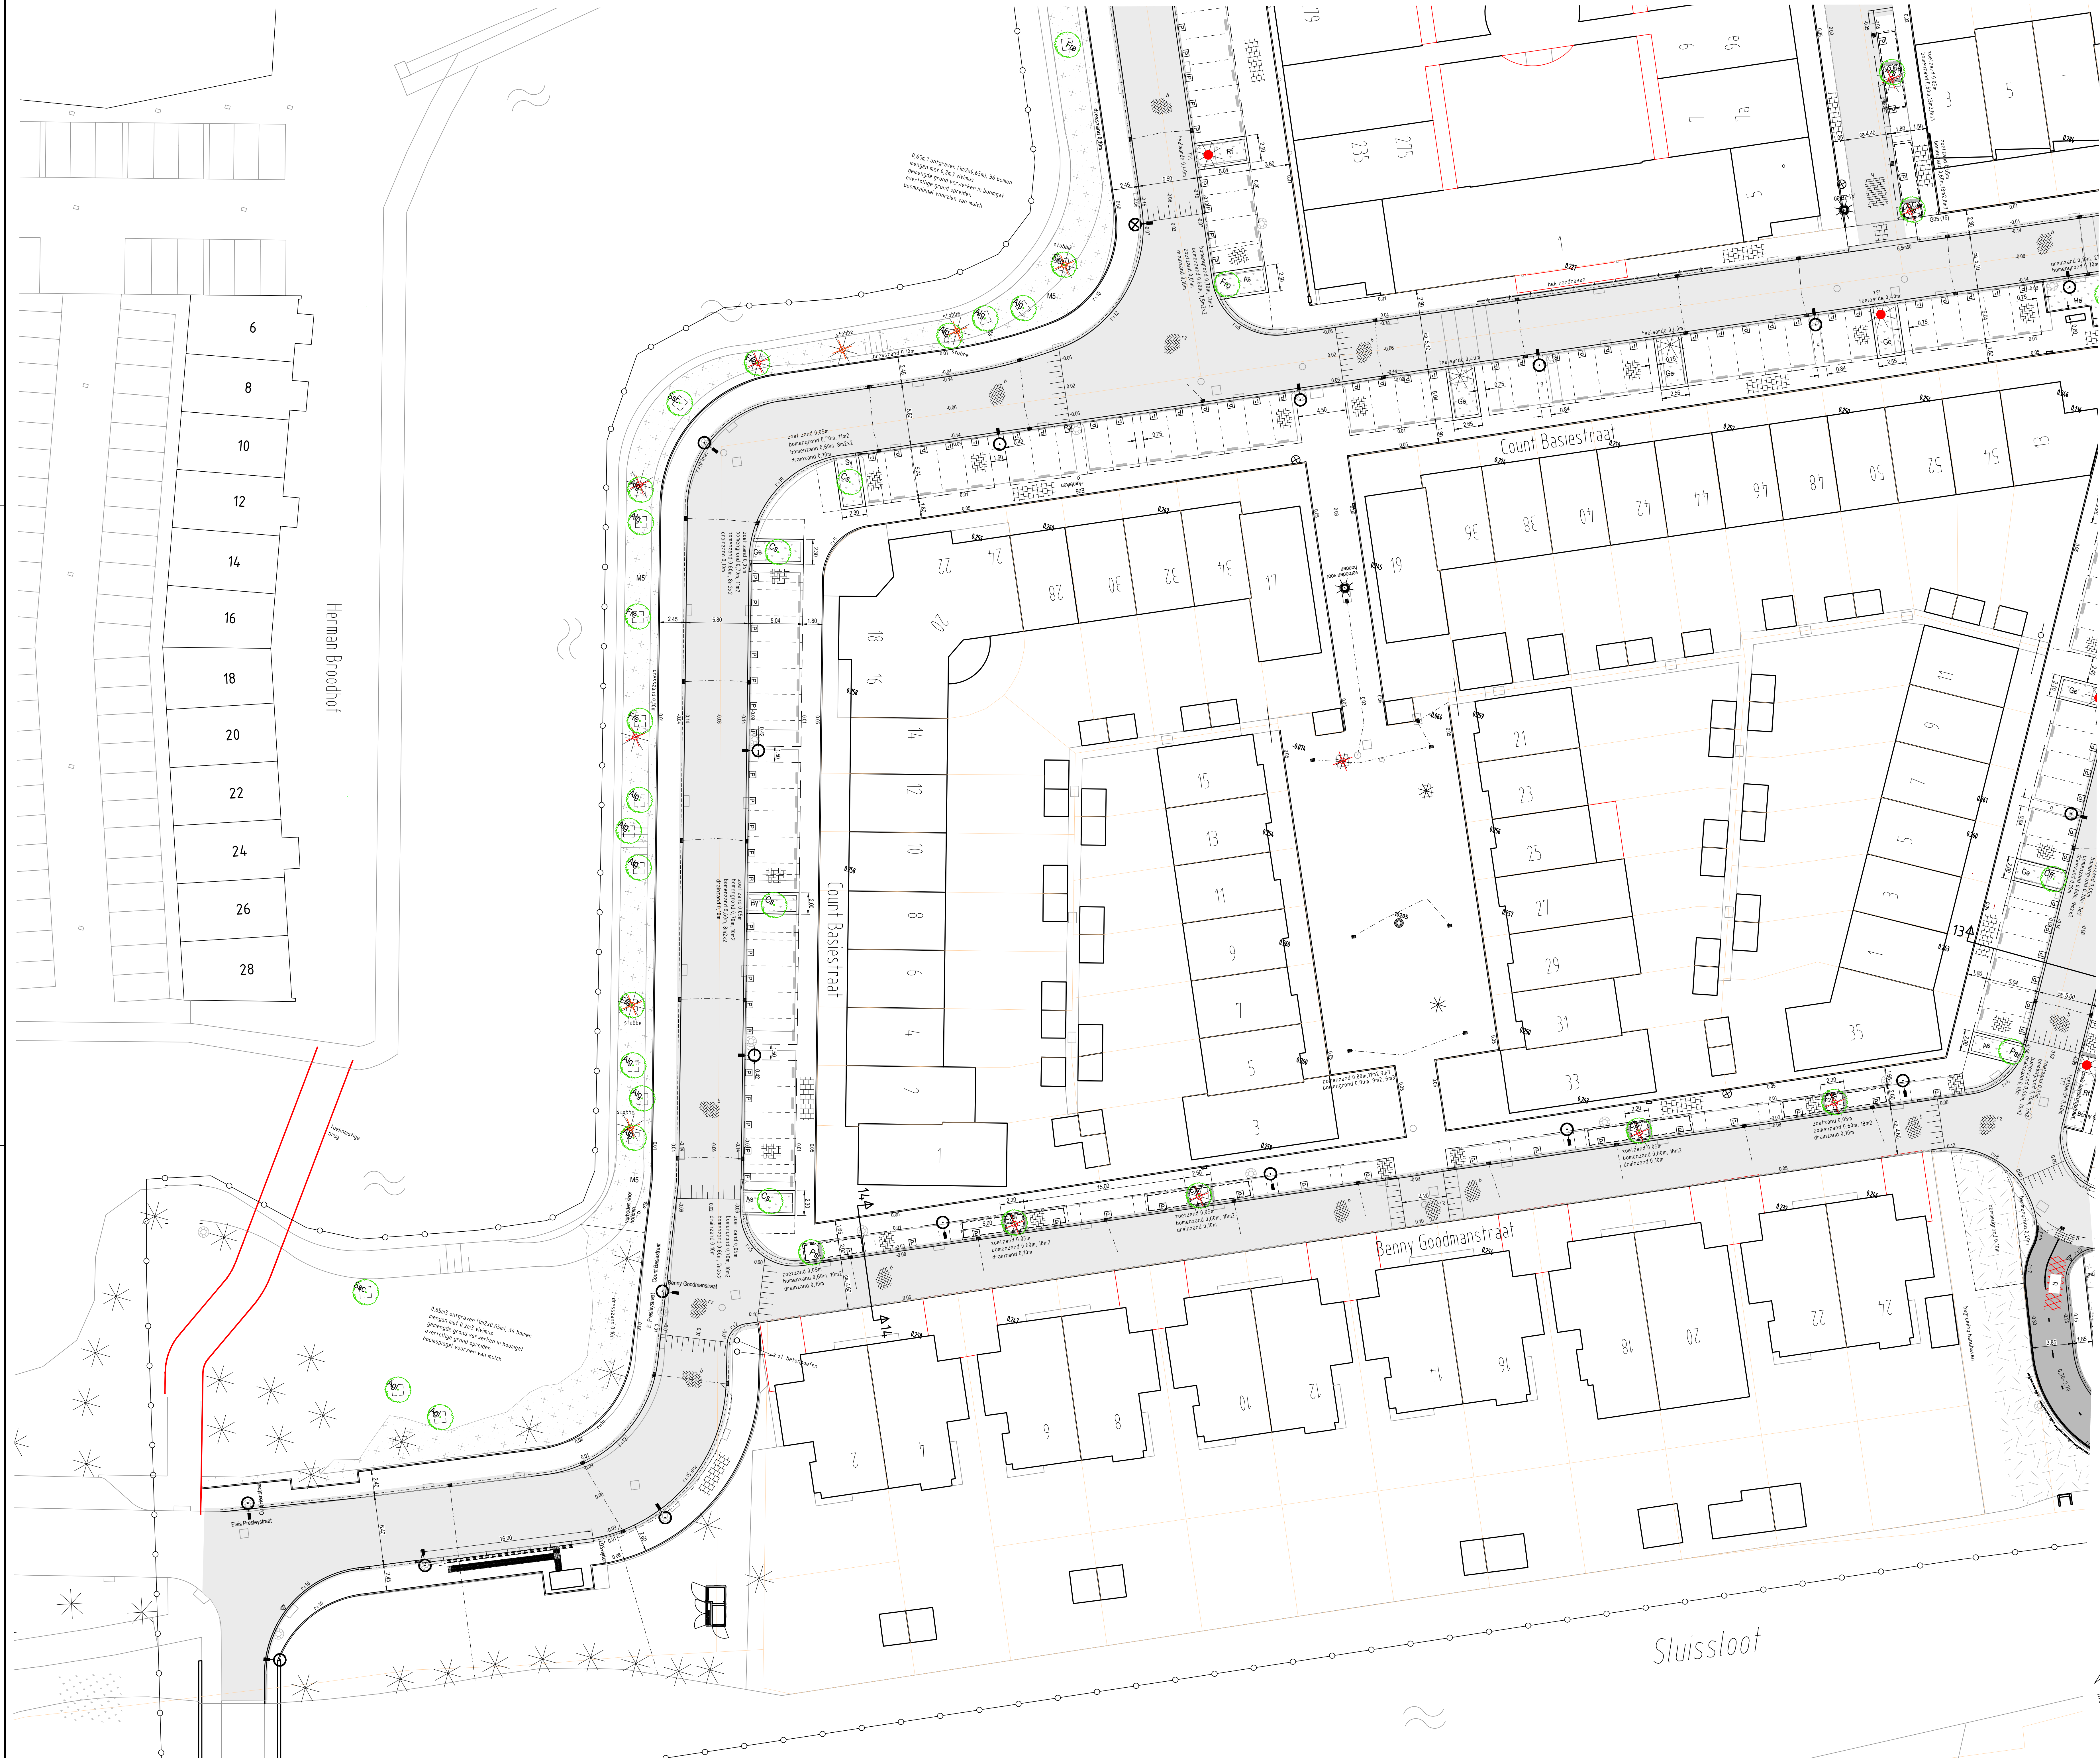

RENVOOI

werkgrans
trotoirband 180/200x200 mm
geleideband 50/200x160 mm
trotoirband 280/300x240 mm
trotoirband 130/150x250 mm
rakaband 300x250 mm
opuluband 60x200mm
opuluband 100x200 mm
opuluband 120x250 mm
opuluband 250x200 mm
verloofband
trotoirband 180/200x200mm, in binnenbocht 3 strek kl grijs
6m50: inriband met aangegeven lengte en diepte
te stellen kok (met aansluiting)
kok voorzien van een amfibietrap (190 stuks)
molgoot van 7 strekse lagen BSS (dikformaat) en kok,
b-bruin, g-grijs, p-paars, g-geel
stootband 200x200mm, 2 zijten rond, lang 1.00m
stootband 200x200x90, eenzijdig rond
BSS, keformaat 80 mm, kepeverband,
Keur: bruin/grijs/rood-zwart genuanceerdheids
BSS, keformaat 80 mm, elloboggeverband,
Keur: zwart, b-bruin, g-grijs
BSS, keformaat 80 mm, halfsteensverband,
Keur: b-bruin, g-grijs, g-geel, z-zwart, b-bruino paars
BSS, dikformaat, halfsteensverband,
Keur: b-bruino terra
BSS keformaat, kepeverband,
Keur: Keranova Ora
BSS dikformaat, elloboggeverband,
Keur: Keranova Marzio met 5-10% **Marckwanden Mariora**
BSS dikformaat, elloboggeverband, Keranova Marzio
BSS dikformaat, kepeverband,
Aanbrengen fietstegels
tegels, 300x300x60 mm, halfsteensverband
Keur: rood (r), geel (g)
tegels, 300x300x60 (80) mm, halfsteensverband
Keur: grijs
grijs/tegels, 300x300x80 mm
fietsymbottegels 300x300x80 mm, J. Lennonsstraat
verlaagde band t.o.v. mindervaliden
haag (verplanten)
(aan te brengen)gazon, aanbrengen (0.20m)aanvullen met (bemen)grond
beplantingsvak, type beplanting (door derden)
aanbrengen (0.40m)aanvullen met beelde
aan te brengen bloemrijk gras
aan te brengen asfalt, fietspad (rood)
aan te brengen asfalt, rijweg (zwart)
aan te brengen herbruik menggranulaat
aan te brengen hydraulisch menggranulaat
inrittegel, bij particuliere inrit zonder inritband
bestaande brandkraan
bestaande ondergrondse afvalcontainer
bestaande te handhaven boom
te roeien boom
bestaande lichtmast
nieuwe lokale lichtmast, 3.5m5m6m
nieuwe maafdehoogte in om t.o.v. N.A.P.
verkeersbord met code
te plaatsen/herstellen kunststofpaal (up: uitbreemre paal)
te plaatsen (gruften)bak
aan te brengen bank
aan te brengen fietsklam
nieuwe lokale inspectiegouten
aan te brengen julepaal (J. Lennonsstraat)
nieuwe peilbus
te handhaven peilbus
aan te brengen hek (herbruik)
aan te brengen fietslus (herbruik)
te planten boom (door derden), met soortnaam, groeiplaats
volgens detail, wortelschem(2 straten) en (beluchtingdrain)
bomen bemesten dmv TFI (door derden)
te verplanten boom (van L. Bernsteinstreet naar C. Debusstraat)
aan te brengen punaise (zie detail)
kadastrale grens
in gebruik genomen grond
bestaande trafostand

maten in meters

WILZ	DATUM	OMSCHRIJVING	TEKENAAR
B	9-9-2025	Parkeervakindeling en bebording tekstuel	F&G
A	2-7-2025	Bestek	F&G

PROJECT
Riolering en herinrichting G. Gershwinstraat e.o.
(Rooswijk) te Zaanstreek, gemeente Zaanstad

ONDERWERP
Herinrichting

TEKENINGNUMMER
VwW8200-3-9

WILZING
B

SLAD
915

GENEENTE ZAASTAD

STATUS
Bestek
12-2024

gemeente Zaanstad
ZNSTD