


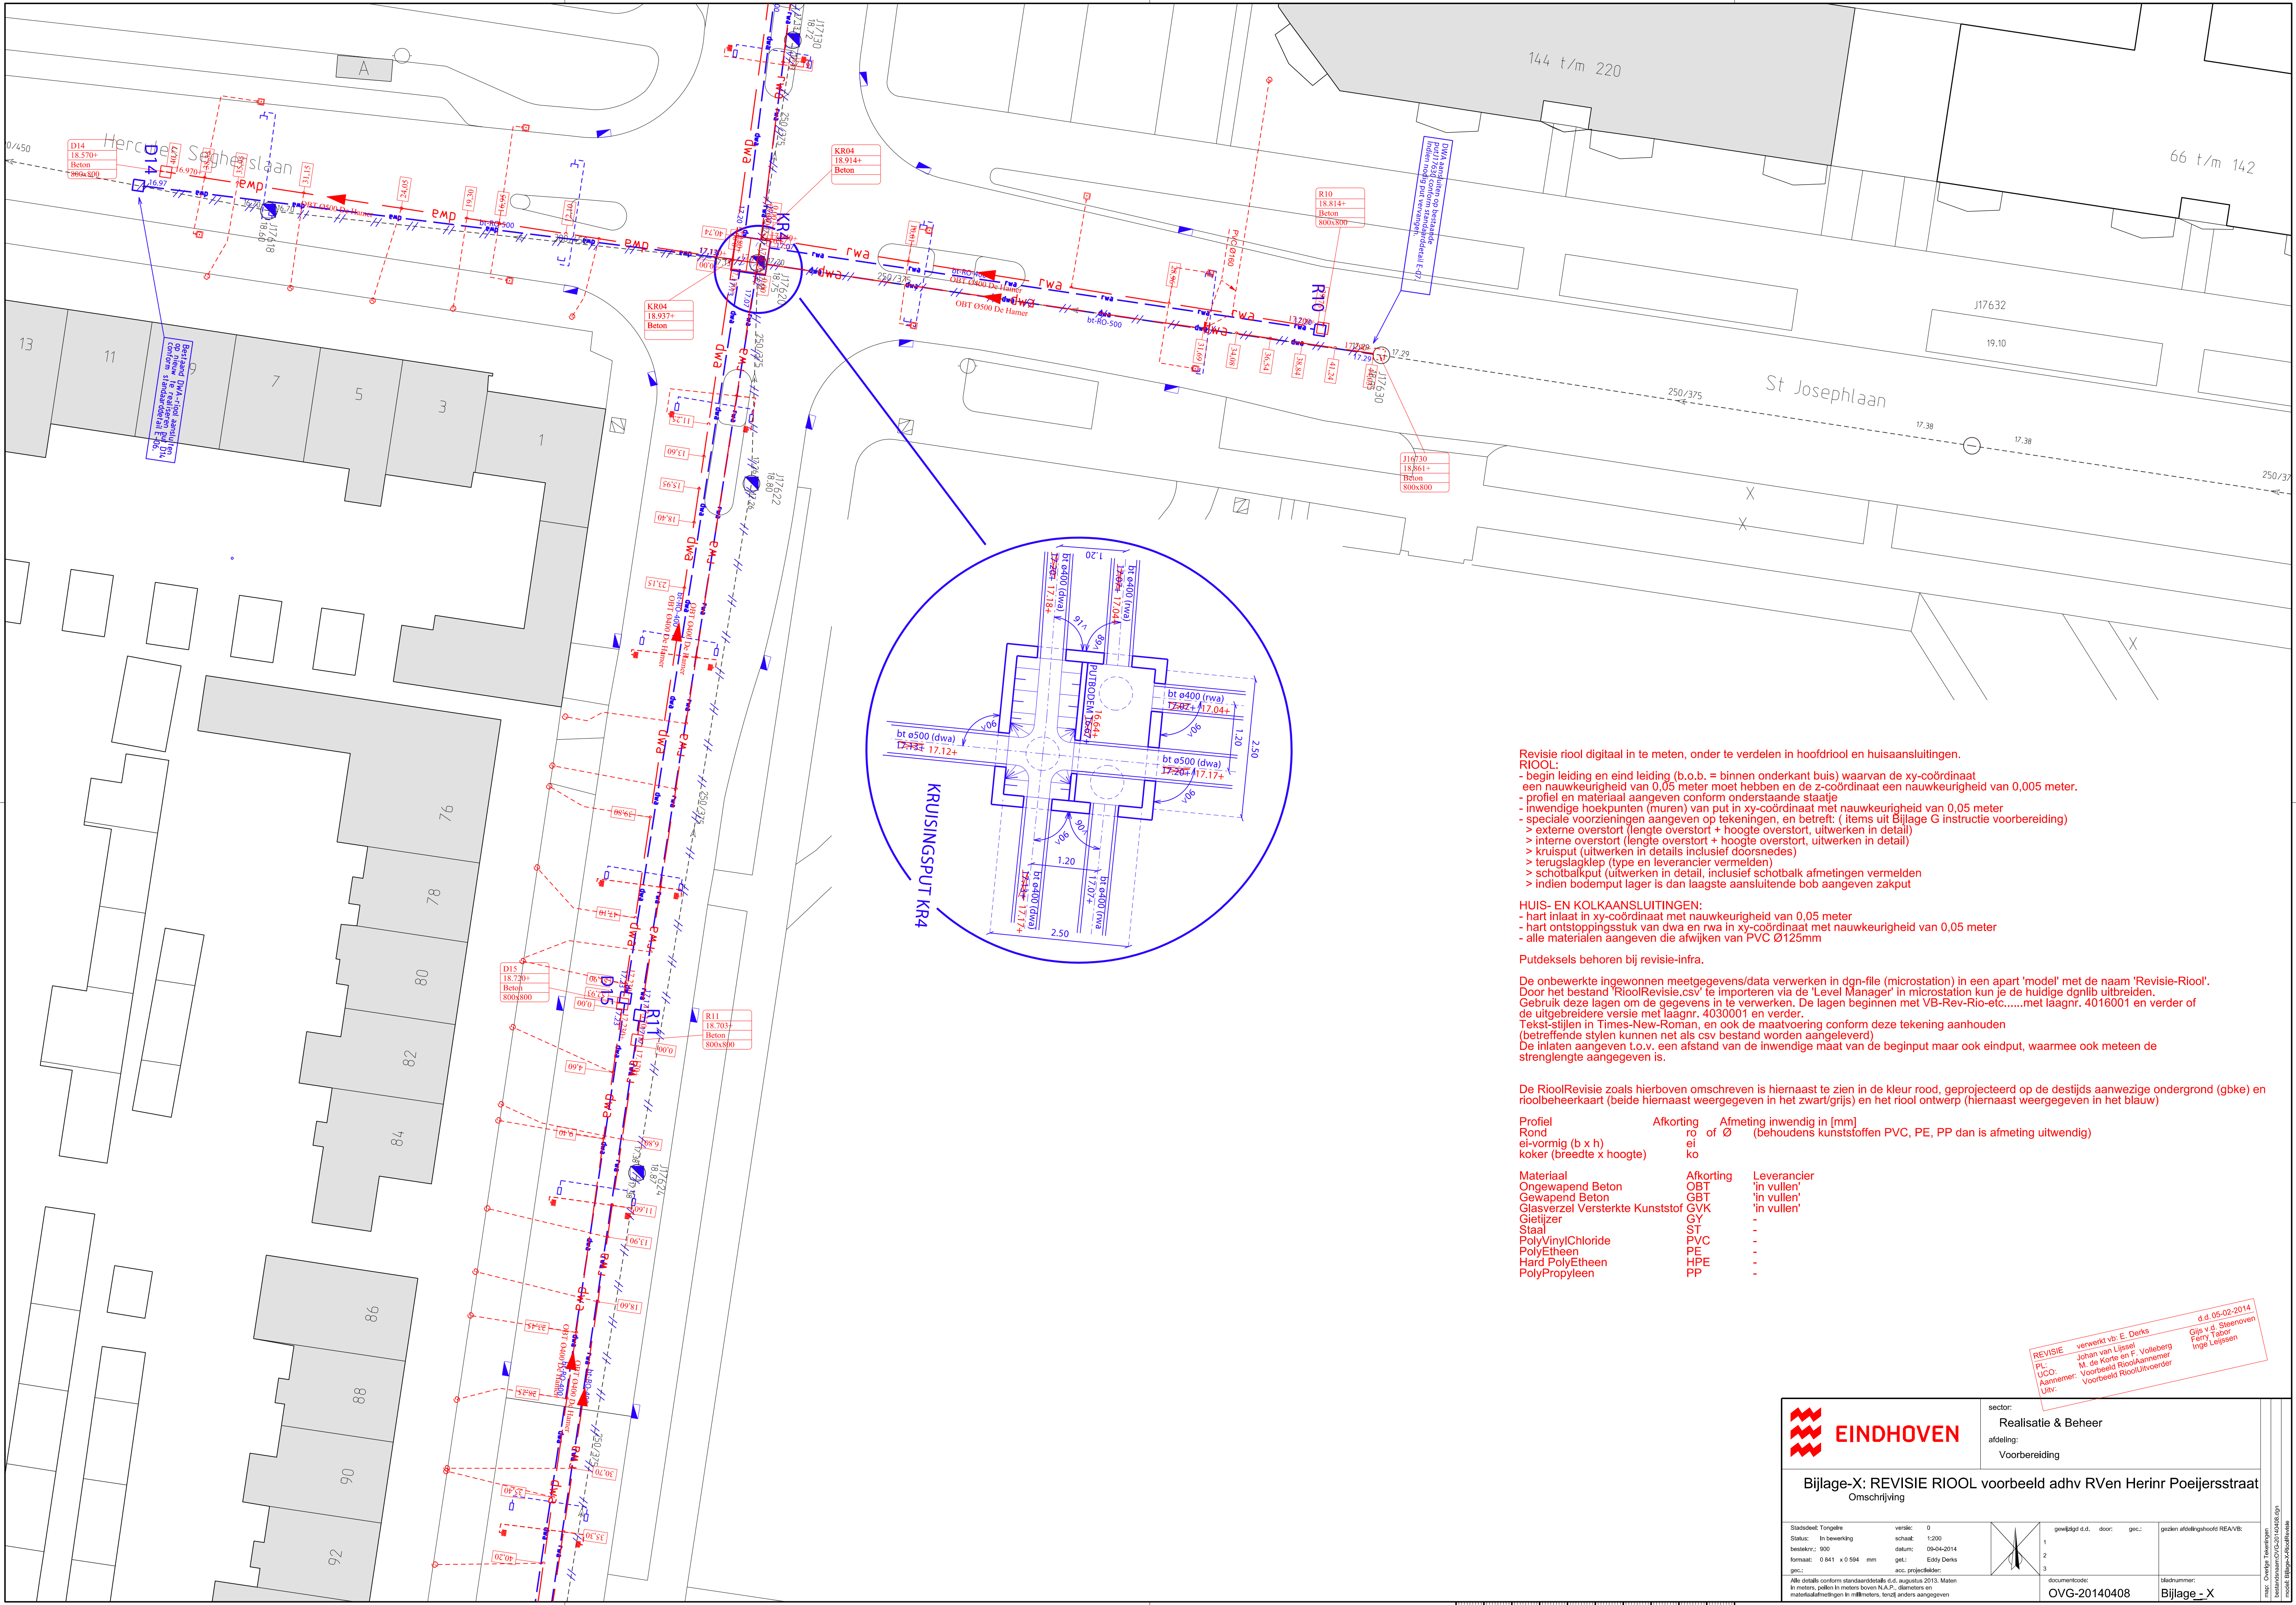

Revisie riool digitaal in te meten, onder te verdelen in hoofdriool en huisaansluitingen.
RIOOL:
- begin leiding en eind leiding (b.o.b. = binnen onderkant buis) waarvan de xy-coördinaat een nauwkeurigheid van 0,05 meter moet hebben en de z-coördinaat een nauwkeurigheid van 0,005 meter.
- profiel en materiaal aangeven conform onderstaande staatje
- inwendige hoekpunten (muren) van put in xy-coördinaat met nauwkeurigheid van 0,05 meter
- speciale voorzieningen aangeven op tekeningen, en betreft: (items uit Bijlage G instructie voorbereiding)
 > externe overstort (lengte overstort + hoogte overstort, uitwerken in detail)
 > interne overstort (lengte overstort + hoogte overstort, uitwerken in detail)
 > kruisput (uitwerken in details inclusief doorsneden)
 > terugslagklep (type en leverancier vermelden)
 > schotbalkput (uitwerken in detail, inclusief schotbalk afmetingen vermelden)
 > indien bodemput lager is dan laagste aansluitende bob aangeven zakput

HUIS- EN KOLKAANSLUITINGEN:
- hart inlaat in xy-coördinaat met nauwkeurigheid van 0,05 meter
- hart ontoppingsstuk van dwa en rwa in xy-coördinaat met nauwkeurigheid van 0,05 meter
- alle materialen aangeven die afwijken van PVC Ø125mm

Putdeksels behoren bij revisie-infra.

De onbewerkte ingewonnen meetgegevens/data verwerken in dgn-file (microstation) in een apart 'model' met de naam 'Revisie-Riool'.
Door het bestand 'RioolRevisie.csv' te importeren via de 'Level Manager' in microstation kun je de huidige dgnl uitbreiden.
Gebruik deze lagen om de gegevens in te verwerken. De lagen beginnen met VB-Rev-Rio-etc.....met laagnr. 4016001 en verder of de uitgebreidere versie met laagnr. 4030001 en verder.
Tekst-stijlen in Times-New-Roman, en ook de maatvoering conform deze tekening aanhouden
(betreffende stylen kunnen net als csv bestand worden aangeleverd)
De inlaten aangeven t.o.v. een afstand van de inwendige maat van de beginput maar ook eindput, waarmee ook meteen de strenglengte aangegeven is.

De RioolRevisie zoals hierboven omschreven is hiernaast te zien in de kleur rood, geprojecteerd op de destijds aanwezige ondergrond (gbke) en rioolbeheerkaart (beide hiernaast weergegeven in het zwart/grijs) en het riool ontwerp (hiernaast weergegeven in het blauw)

Profiel	Afkorting	Afmeting inwendig in [mm]
Rond	ro	of Ø
el-vormig (b x h)	el	(behoudens kunststoffen PVC, PE, PP dan is afmeting uitwendig)
koker (breedte x hoogte)	ko	
Materiaal	Afkorting	Leverancier
Ongewapend Beton	OBT	'in vullen'
Gewapend Beton	GBT	'in vullen'
Glasvezel Versterkte Kunststof	GVK	'in vullen'
Gietijzer	GY	-
Staal	ST	-
PolyVinylChloride	PVC	-
PolyEtheen	PE	-
Hard PolyEtheen	HPE	-
PolyPropyleen	PP	-

REVISIE verwerkt v.b.: E. Derks
PL: Johan van Lijssel
UCO: M. de Korte en F. Vollebregt
Aanliemer: Voorbeeld RioolAanliemer
Uit: Voorbeeld RioolUitvoerder
d.d. 05-02-2014
Gis y d. Steenoven
Ferry Tabor
Inge Leijssen

**EINDHOVEN**

sector:
Realisatie & Beheer

afdeling:
Voorbereiding

Bijlage-X: REVISIE RIOOL voorbeeld adhv RVen Herinr Poeijersstraat
Omschrijving

Stadsdeel: Tongelre	versie: 0	gewijzigd d.d.	door:	gec.:	geken afslingshoofd REA/VB:
Status: In bewerking	schale: 1:200				1
besteknr.: 900	datum: 09-04-2014				2
formaat: 0.841 x 0.594 mm	get.: Eddy Derks				3
gec.:	asc. projectleider:				

Alle details conform standaarddetails d.d. augustus 2013. Maten in meters, pollen in meters boven N.A.P., diameters en motorafmetingen in millimeters, tenzij anders aangegeven

documentcode:
OVG-20140408

bladnummer:
Bijlage - X

map: Overige Teekeningen
bestandsnaam: OVG-20140408.dgn
model: Bijlage-X-RioolRevisie