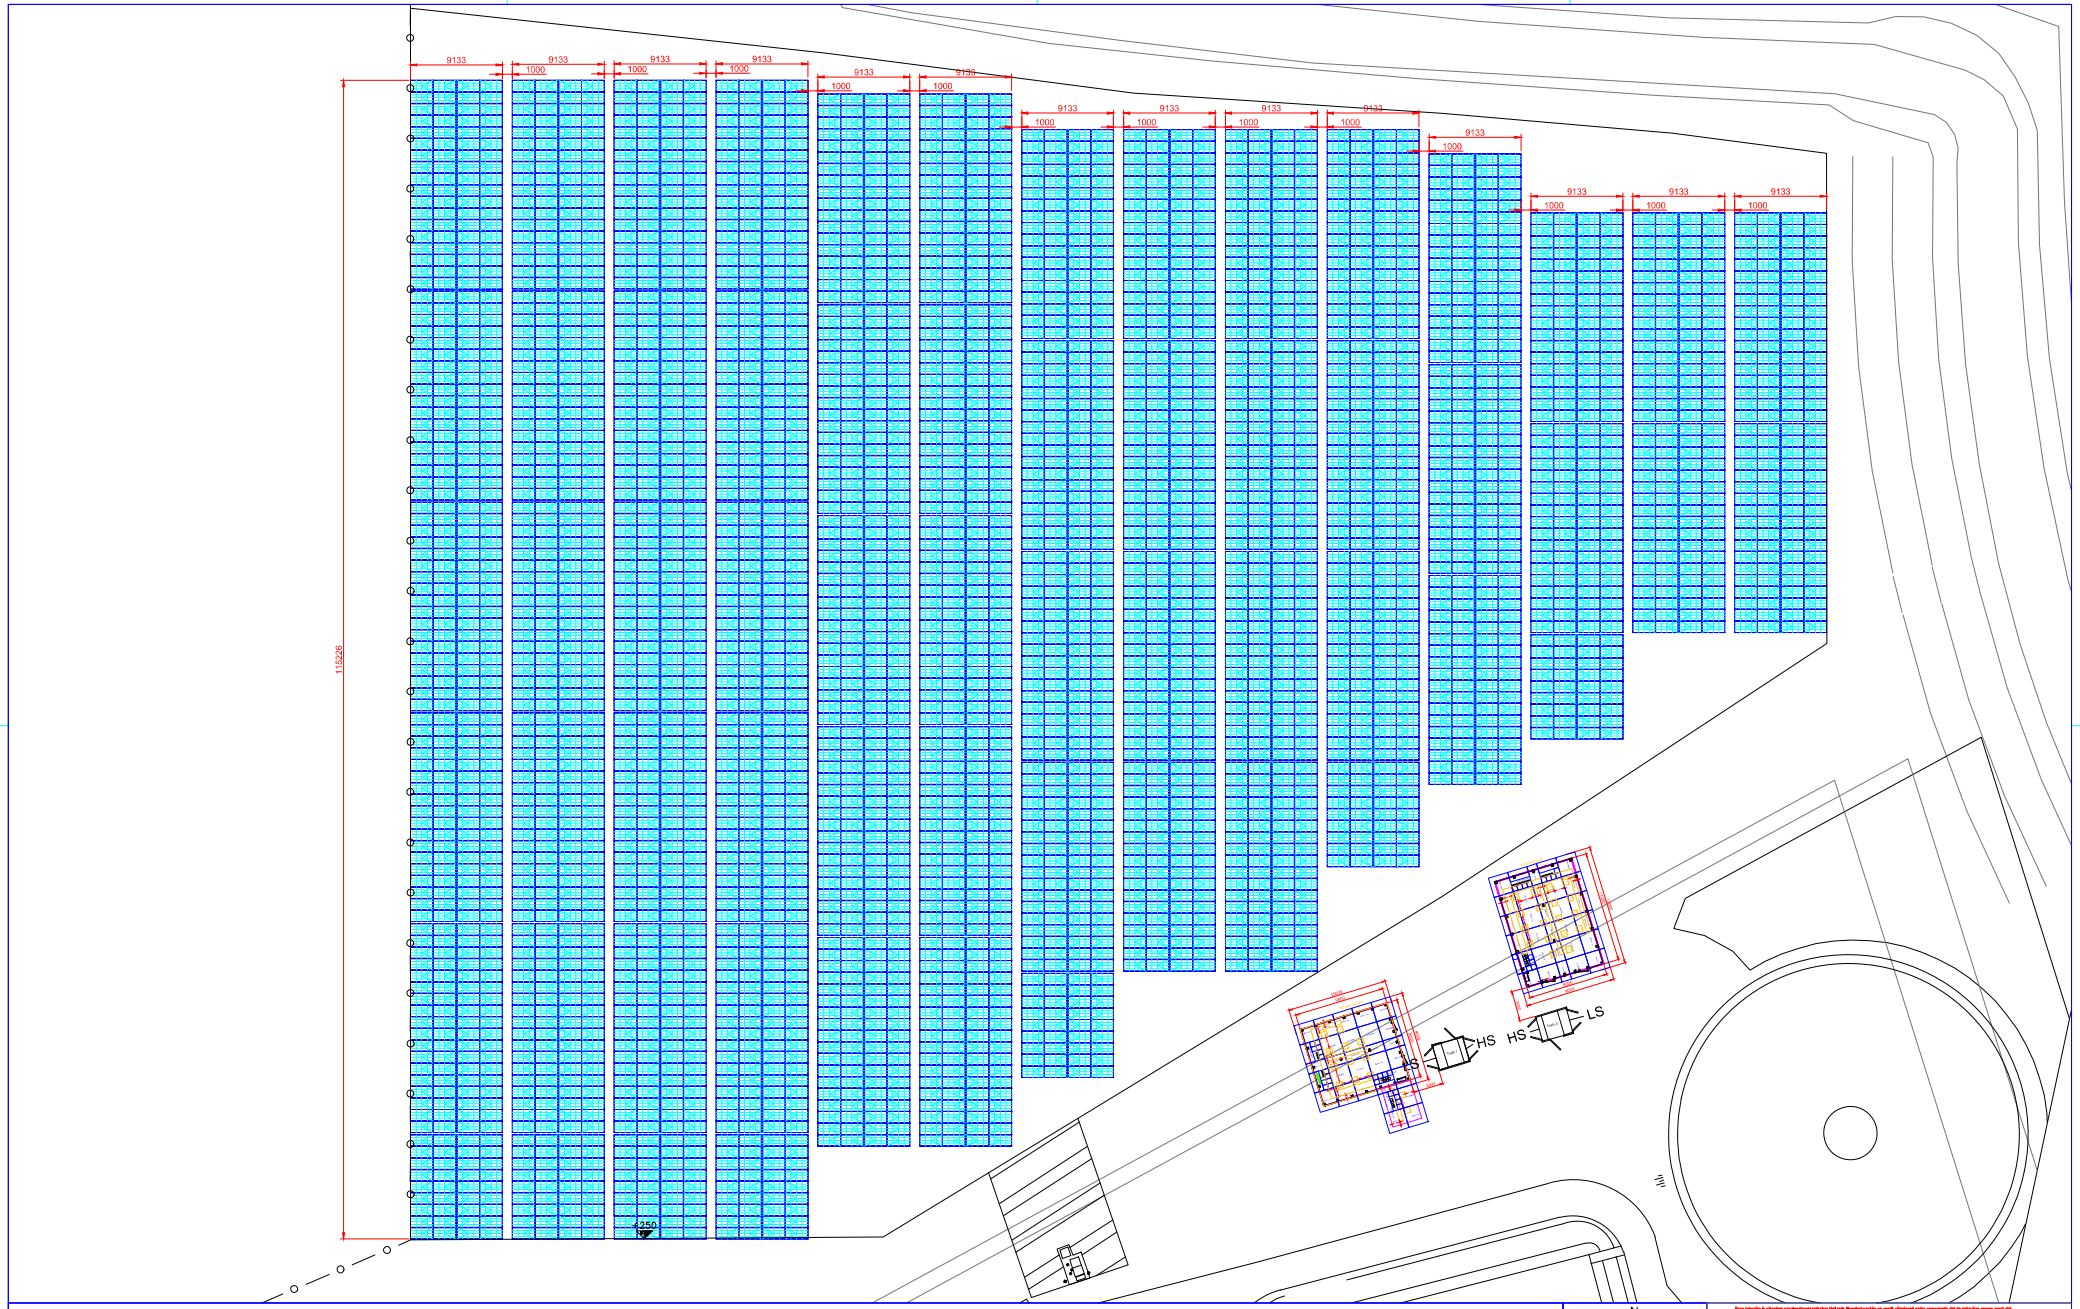

Kenmerk PV-panelen							
Type	Power	Size (mm)	Orientation	Tilt (°)	Azimuth (°)	Quantity (pcs)	Power (kWp)
JKM545-72HL4	545	2274 x 1134 x 35	Portrait	10	-102.05	2070	1128.15
JKM545-72HL4	545	2274 x 1134 x 35	Portrait	10	+77.95	2070	1128.15
						4140	2256.3

Deze tekening is eigendom van Hoogheemraadschap Hollands Noorderkwartier en mag uitsluitend onder voorwaarde dat de gebruiker ervoor zorgt dat
deze niet zal worden gereproduceerd, gepubliceerd, uitgeleend of op enige andere wijze verspreid of gebruikt wordt voor enig doel dat niet voor welke deze ter beschikking is gesteld.

Hoogheemraadschap Hollands Noorderkwartier

AS BUILT			
Wijziging			
	TSO	Gef.	
		Gecontr.	
	23-03-23	Gef.	
	A	Wijz.	

PV-installatie HHNK Alkmaar
Legplan 4140 zonnepanelen JinkoSolar 545Wp
Opstelling: Oost-west / hlt 10° / portrait

-	schaal:	1:250
Getekend	BST	08-04-22
Review		
Gezien		
WZ		
Blad nr.	Form.	Reg. nr.
02	A1	152696