

00200633


- .1) overweg inschakelen na continu brandend wit licht oprijden
- .2) Overweg is uitgevoerd als HALI-B
- .3) Bediening overweg 600.1 en 600.2
- .4) TRS1 O
- .5) TRS1 N
- .6) TRS1 W
- .7) TRS2 O
- .8) TRS3 O
- .9) TRS4 W
- .10) Lus in wissel t.b.v. beide wisseltakken

Deze tekening vervangt:

00200633	Breda * - Lage Zwaluwe	Formaat A4X6	Schaal
		Geocode 801	Versie U
ProRail	Lage Zwaluwe - Moerdijk Zlw-Mdk 5.000	As-buit 8.800 OBE-blad 4	

U	25-07-2022
M-004735	
Nexus Rail	
BBV Zeeland	
stap 2	
T	19-04-2022
M-004735	
Nexus Rail	
BBV Zeeland	
stap 1	
S	03-04-2021
V-D00209	
Sweco	
Prof.nr. 3182	
Herstel	
R	03-04-2021
V-D00209	
Sweco	
Prof.nr. 3182	
Herstel	
Q	26-11-2020
R-485800	
Arcadis	
HALIB 7.6	
Prof. 2818	

ProRail / Railinfraabeheer is eigenaar van alle digitale en analoge verspreidingsvormen van deze tekening en rechtvaardigt op grond van de auteurswet 1912 Wijziging, vernieuwing, uitbreiding en/of openbaarmaking van deze tekening zonder voorafgaande schriftelijke toestemming van Railinfraabeheer is niet toegestaan.

 


00885457

U	30-04-2024	L-005497
Movares		
06-23/2		
T	08-12-2021	AFC A 72064
ProRail		
S	13-09-2021	R-544000
Movares		
05-20/1		
R	15-06-2021	R-544000
Movares		
Revisie	IDS	
Q	02-06-2021	R-544000
Movares		
Wissel 120		
geklemd inbrengen		

Deze tekening vervangt:		Formaat	Schaal
000885457	Amsterdam Westhaven	A4X10	
		Gescode	490
		Versie	U
ProRail	Amsterdam Houtrakpolder		As-built
	Hmfa-Law	9.100	4.400
			OBE-blad 6

- .1) Overweg is uitgevoerd als HALIB
- .2) BEDIEN WISSEL EN OVERWEG
- .3) BEDIENING NCBG
- .4) Bediening, als witte lamp constant brandt oprijden
- .5) hakelaar bedienen als witte lamp constant brandt oprijden
- .6) BEDIEN OVERWEG
- .7) BEL TROL NCBG EN BEDIEN WISSEL EN OVERWEG
- .8) Sleutelschakelaar voor wisselbediening en overwegactivatie als witte lamp constant brandt oprijden, Rietlanden (w131RL, w120RL)
- .9) Sleutelschakelaar voor wisselbediening en overwegactivatie als witte lamp constant brandt oprijden, Houtrak (w131RL, w120RL)
- .10) Overweg in noordelijke richting HALIB. Overweg in zuidelijke richting ALIB
- .11) Overweg in noordelijke richting ALIB. Overweg in zuidelijke richting HALIB
- .12) Dit technisch sein geldt voor twee achterliggende inrichtingen, behalve voor een rijweg naar Rietlanden.
- .13) Uitgevoerd als ALIB
- .14) Calmiteitenoverweg, afgesloten met een beweegbaar hek.
- .15) Sleutelschakelaar voor wisselbediening als witte lamp constant brandt oprijden, ook herroepen mogelijk
- .16) Dit technisch sein geldt voor twee achterliggende inrichtingen.

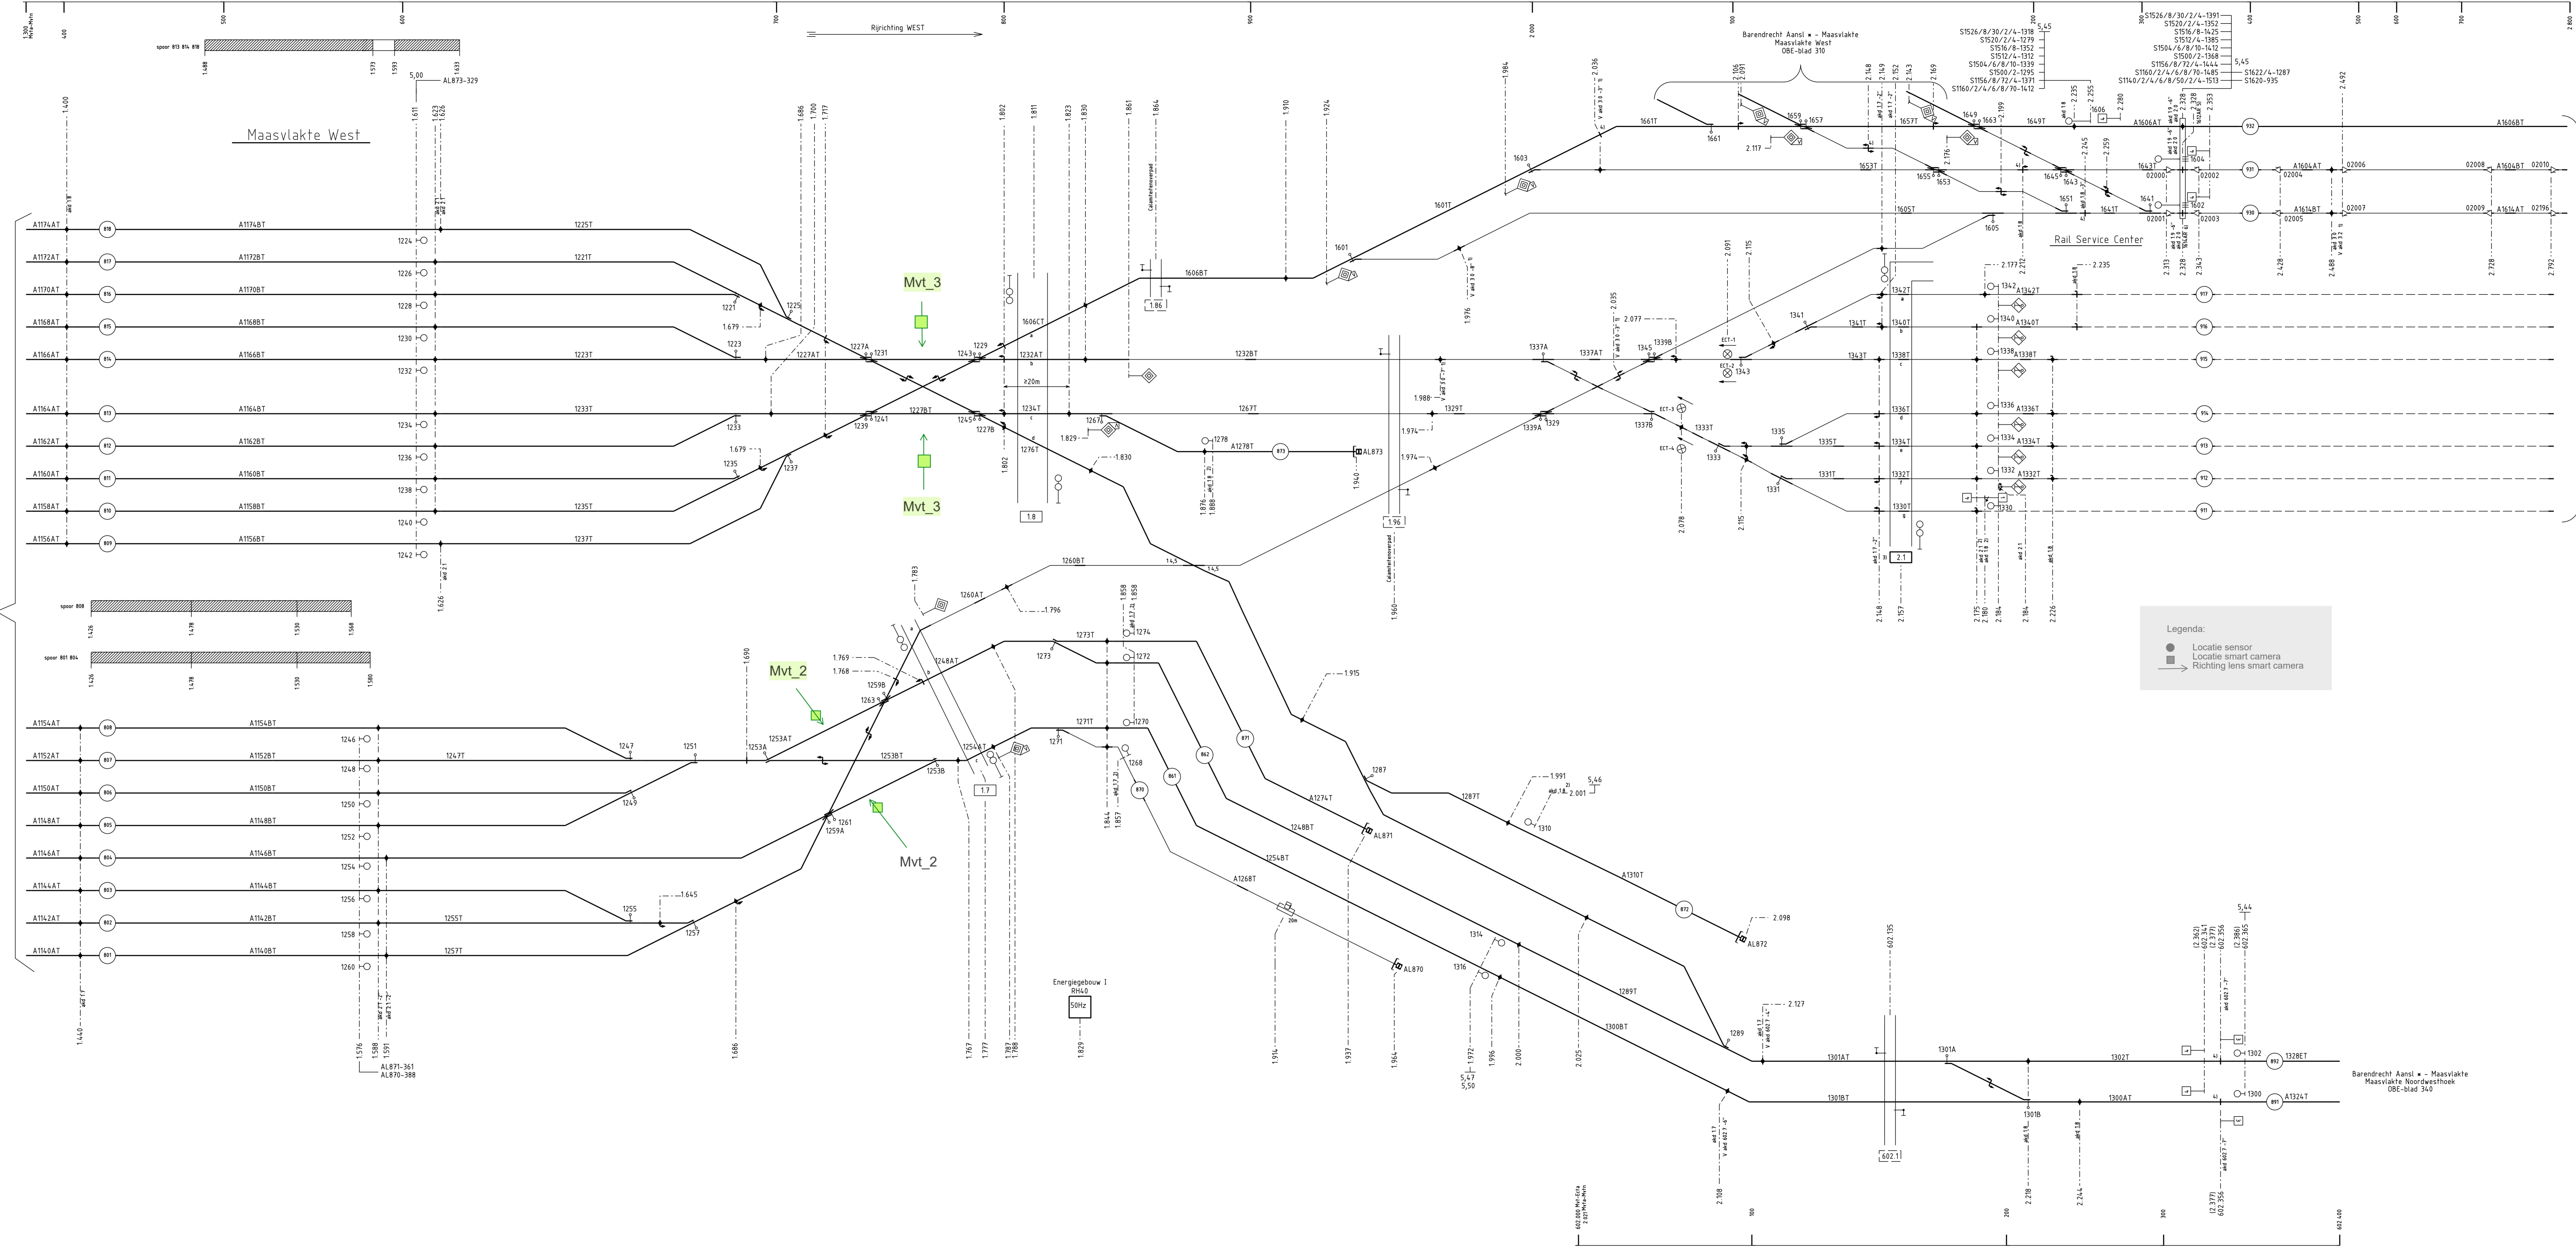

Barendrecht Ansl. w. - Maasvlakte
Maasvlakte West
OBE-blad 280

Barendrecht Ansl. w. - Maasvlakte
Maasvlakte Noord RSC
OBE-blad 22

Barendrecht Ansl. w. - Maasvlakte
Maasvlakte Noordwesthoek
OBE-blad 30

- 1) I.d.w. Verkeerslichten
- 2) Akid bij sembedding
- 3) Koppeling beveiligingsinstallatie met waarschuwingssysteem terminal.
- 4) Grens Jade 1 - Jade 2 SSL
- 5) Naderingsvasthouding bij spoorbezetting en/of rijweginstelling/vasthouding naar sein 1612 ton
- 6) Naderingsvasthouding bij spoorbezetting en/of rijweginstelling/vasthouding naar sein 1614 ton

Data tekening verspreid

000210132	Barendrecht Ansl. w. - Maasvlakte Mvta-Mvtn	1.300	2.800
Formaat A2X4	Schaal 1:478	AG	AG
ProRail	Maasvlakte West Mvta-Mvtn	1.300	2.800
OBE-blad 290	OBE-blad 290		


AG 10-06-2024
22-04-1985
Moxares
FENIKS
opspinnen
AF 15-03-2024
K-007022
Swaer
GAST-NL
Opstroken
AE 08-07-2023
R-480L00
Moxares
Corr. JA
AD 25-06-2023
R-480L00
Moxares
Revisie voor
Infra Atlas
AC 26-04-2023
R-480L00
Moxares
Brandblusvoor-
zieningen Mvt

000210132

Maasvlakte West

Rijrichting WEST

Barendrecht Aansl * - Maasvlakte
Maasvlakte West
OBE-blad 300

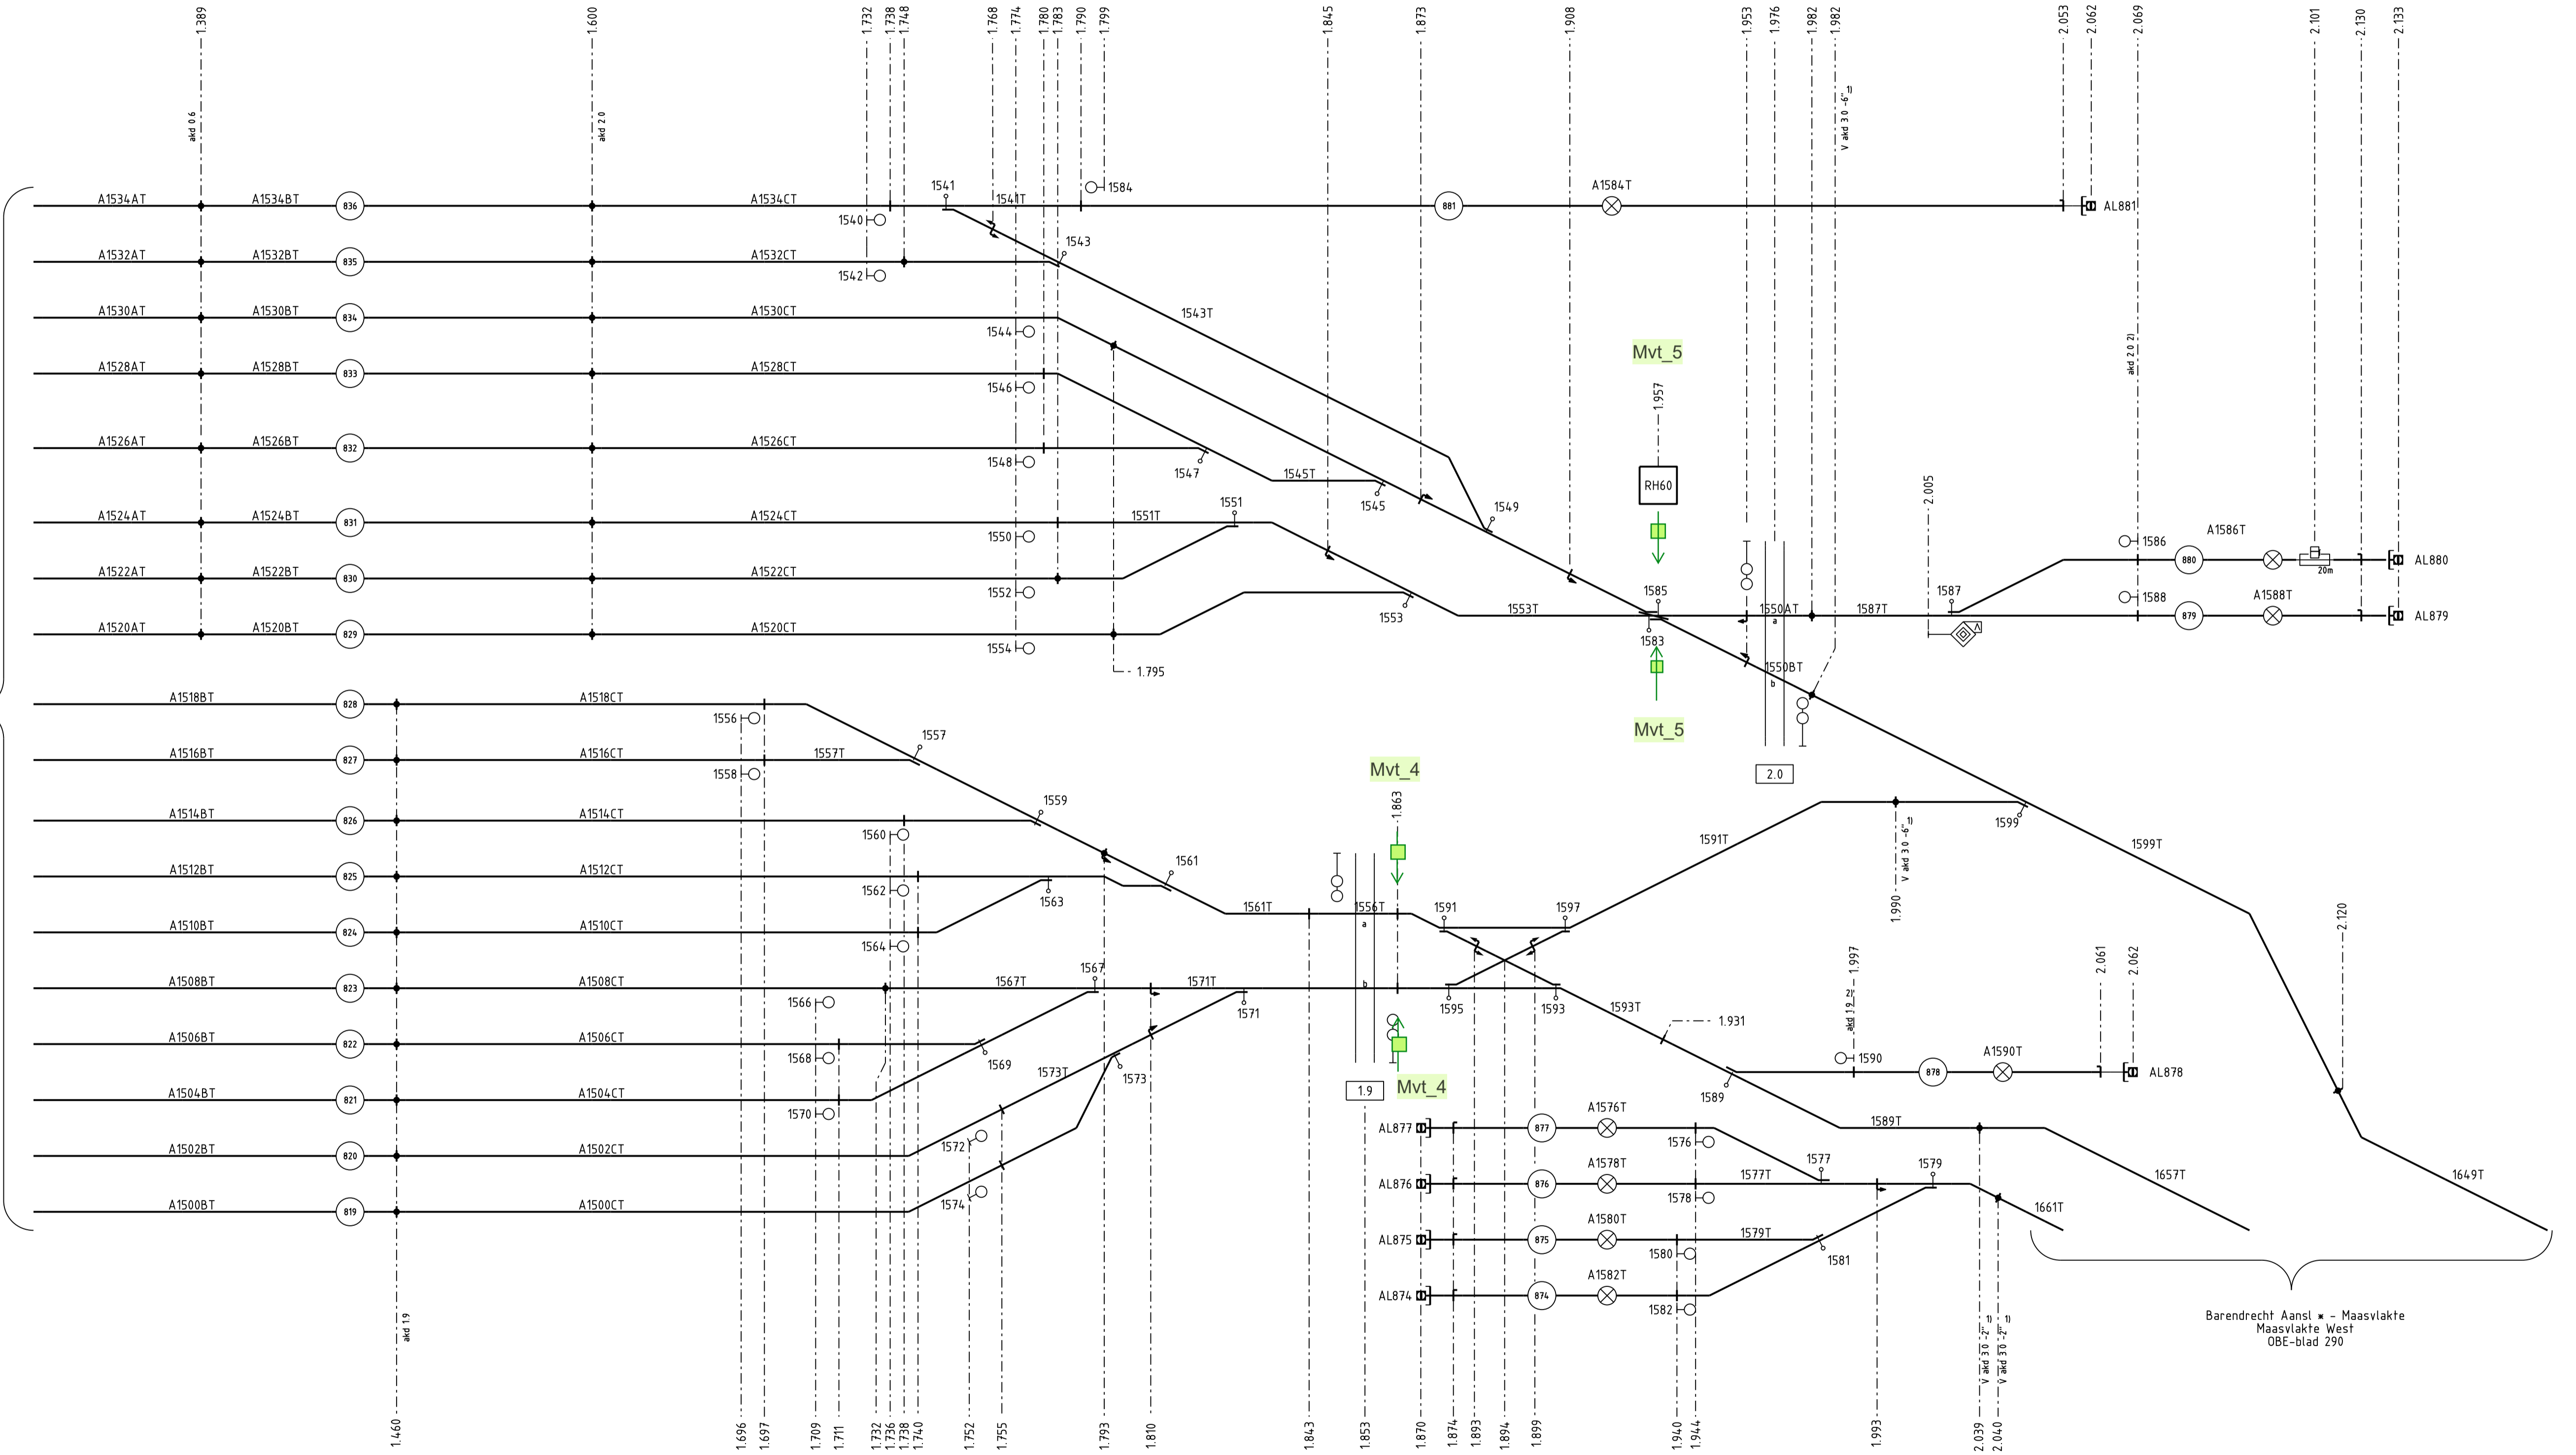

Barendrecht Aansl * - Maasvlakte
Maasvlakte West
OBE-blad 290

Legenda:

- Locatie sensor
- Locatie smart camera
- Richting lens smart camera

- 1) T.b.v. Verkeerslichten
- 2) Aankondiging bij seinbediening

Deze tekening vervangt:		Formaat	Schaal
000885497	Barendrecht Aansl * - Maasvlakte	A1	A1
		Geocode	Versie
		478	H
ProRail		As-built	
Maasvlakte West	Mvta-Mvtn	1:300	2:200
			OBE-blad 310

H	10-06-2024
Z	404765
Movares	
FENIKS	
+ opschonen	
G	15-03-2024
K	007022
Sweco	
GAST-NL	
Opschonen	
F	18-08-2019
R	501700
Arcadis	
LWR eindplan	
Prof.nr. 2617	
E	19-10-2015
Z	096506
Movares	
Checkout	
D	25-08-2015
Z	096506
Movares	
Opschonen EKC	

000885497