


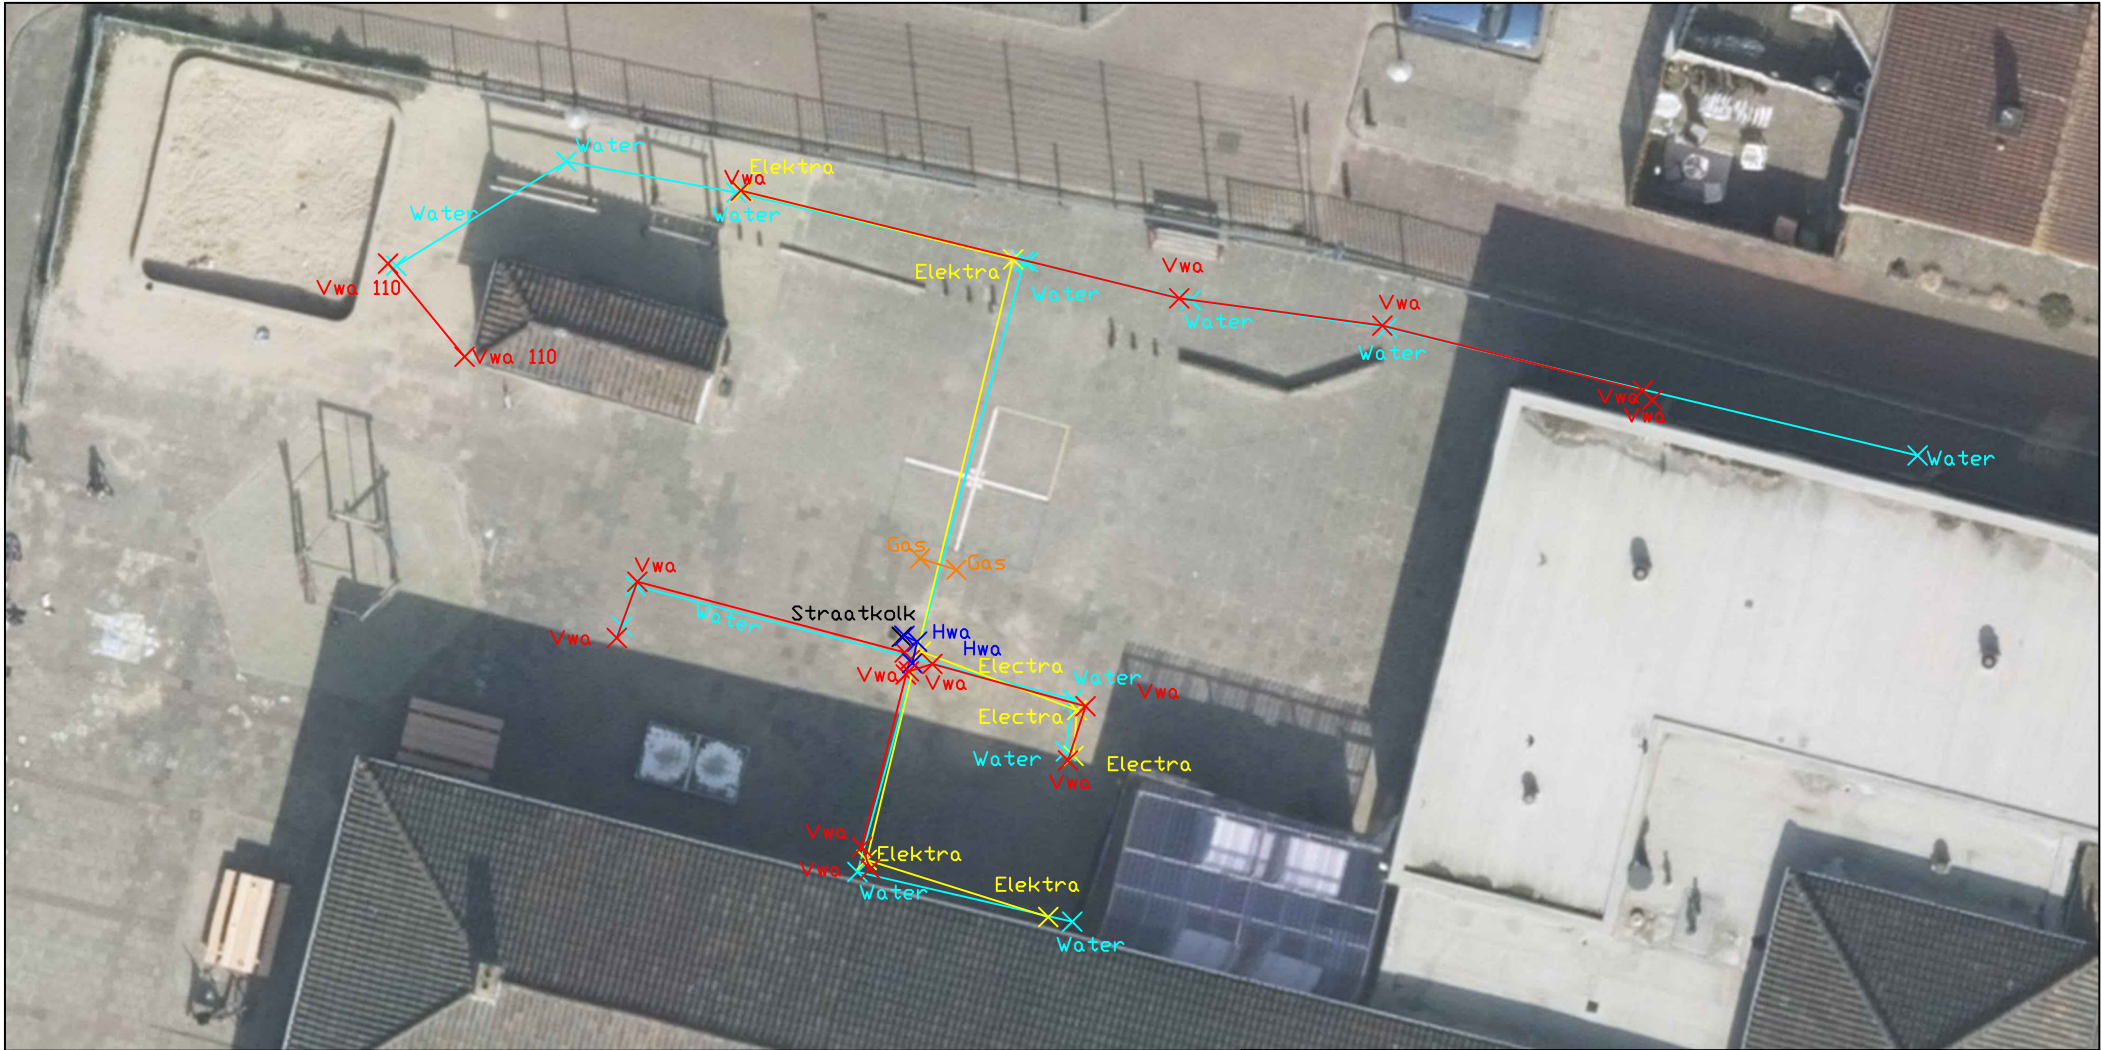

PROJECT:
Calvijnsschool

ONDERDEEL:
Inmeting K&L tbv units

datum: 12-09-2022	get: BK	bestek:
overzicht schaal: 1:200	acc: JJ	tek. nr.: 1
dwaarsprof schaal:	status:	formaat: A4
detail schaal:	bladnr: 01 van 01	

WURVS - MUTATIENAPL. NieuwsteCalvijnsschool, schoolgebouCalvijnsschool, Lmth, BK, Aug



Beheer & Realisatie Openbare Ruimte

