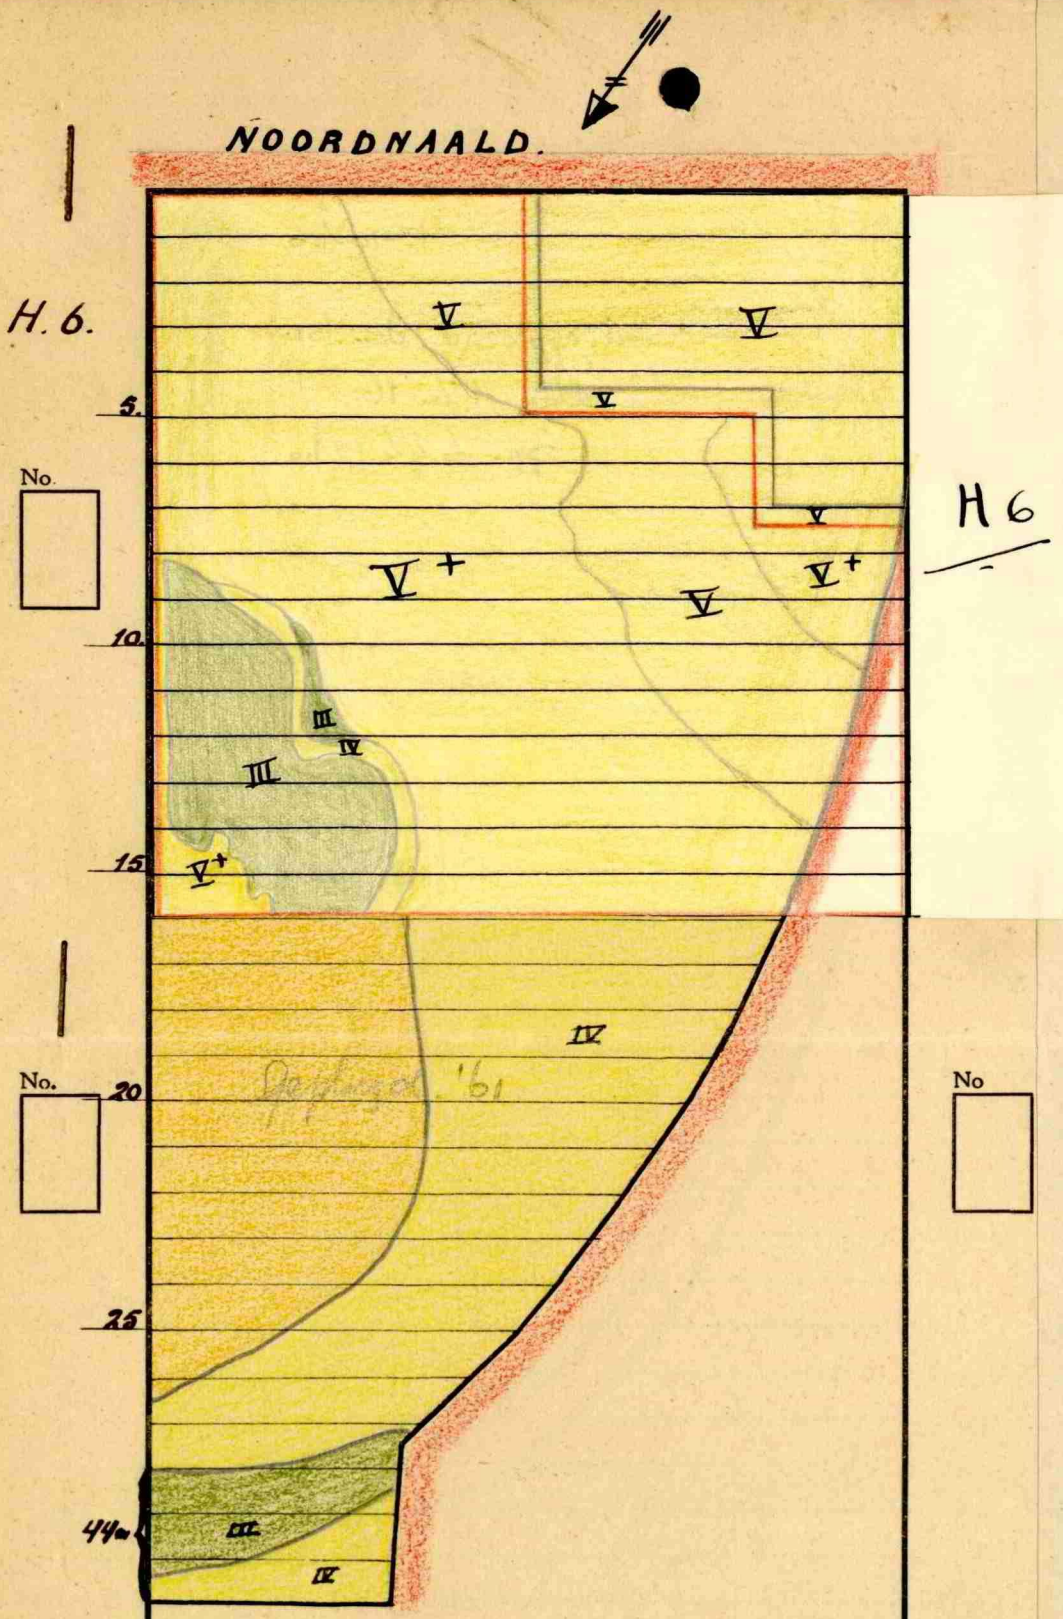


H 6

Nieuwe situatie door omlegging van de Hoornsche weg.
Het roodomlijnde op akker 1 c/m 40 is in Mrt c/m Juli 1940 afgegraven (± 40 cm)
Oppervlakte 0.59.04 ha.

BESCHRIJVING.

M. TYPE.

Sectie H. No. 6 Kroon

Grootte: ~~0.16.58~~ 96.40 ha.

OOTEN: gegraven dd. 3 April '41

Type: Ben D

EPPLES:

Machinaal gegraven dd.:

Uit de hand gegraven dd.: 7 Aug '41

Type: Zeeland

GREPPELEINDEN:

Diepteligging: 7.5 cm

Buizen of houten kokers: Buizen

DRAINAGE:

Wanneer uitgevoerd: Juni 1937 1 dr. in 1941 vanaf dr. 11 verlengd

Gegevens omtrent: 27 drains + 1 drain

A. Toegepaste methode:
(Uit de hand gelegd of door middel van welke machine): Uit de hand

B. Drainafstand: 15 m.

Draindiepte:

Helling der buizen:

Doorsnede der buizen: 5 cm-zk.

LIGGING VAN DE KAVEL:

Hoogte ligging: zie dM. Tranches.

Hoogten/laagten: Arceering kaart.

GRONDSOORTEN:

Bouwvoor (-30 cM.) V IV III

Ondergrond (-60 cM.) V IV

Aard van den bovengrond:

Al of niet gewoeld of bekleid: