

P3 - Berkel en Rodenrijs renovatievakken 2023 voorjaar									
Vak nr	Aantal	Beplanting oppervlak	Solitaire heesters	Soort	Maat	Aantal per m2	Locatie	opmerkingen	
4252	60	15		Diervilla 'Kodiak Red'	C3	4	Willem-Alexanderlaan 38	Rooien, spitten 40cm en aanplant Diervilla Kodiak Red	
40800		153		Extensief gras inzaaien			Anjerdreef parkje voetbalplek	Bosplantsoen rooien en extensief gras inzaaien, bomen handhaven	
5783	164	41		Rosa 'Short Track'	A-kwal	4	Schumannstraat 8	Grove heesters rooien en conifeer, spitten 40cm en aanplant Rosa Short Track en 3 st Amelanchier	
5783			3	Amelanchier Lamarckii	150-175 kl jutegeas		Schumannstraat 8	Grove heesters rooien en conifeer, spitten 40cm en aanplant Rosa Short Track en 3 st Amelanchier	
197329		16		Gazon inzaaien			Diamant 71 achter	Let op erfgras, rooien heesters en inzaaien gazon	
4538	10			Lonicera pileata	40-50 C1,5		Rontgenstraat / A. Schweitzerpad	Alle vlinderstruiken (solitaires 4 a 6 st) rooien en aanplant 10 st Lonicera pileata	
22887		24		Extensief gras inzaaien			Klapwijkseweg	Rooien heesters en extensief gras inzaaien	
57437		72		Extensief gras inzaaien			Klapwijkseweg	Rooien heesters en extensief gras inzaaien	
190789		38		Extensief gras inzaaien			Klapwijkseweg	Rooien heesters en extensief gras inzaaien	
197966		16		Gazon inzaaien			Klapwijkseweg	Let op eigendomsgrens, Smalle strook grove heesters rooien en gazon inzaaien	
49290	50	106		Cotoneaster franchetii	60-80 C3		Van Naeldwijklaan 95	Zie bijlage, plantvak rooien (zijkant) en dood boompje, handhaven 2x mispel en bomen, spitten 40cm	
49290	50			Ligustrum vulgare	80-100 3-5 tak		Van Naeldwijklaan 95	nieuw plantvak 4m breed en aanplant bosplantsoen soorten in groepen van 10 a 15 st verdeeld over plantvak	
49290	50			Viburnum opulus	80-100 3/4 tak 1+2		Van Naeldwijklaan 95	Zie bijlage, plantvak rooien (zijkant) en dood boompje, handhaven 2x mispel en bomen, spitten 40cm	
49290		94		Gazon inzaaien			Van Naeldwijklaan 95	nieuw plantvak 4m breed en aanplant bosplantsoen soorten, overige strook gazon inzaaien	
5103		18		Gazon inzaaien			Milliadeplein 15	Gazon, diepspitten 80cm ivm wateroverlast en opnieuw inzaaien	
5104		12		Gazon inzaaien			Milliadeplein 15	Gazon, diepspitten 80cm ivm wateroverlast en opnieuw inzaaien	
5459	560	242		Prunus laurocerasus 'Etna'	60-80 kl jute	2,3	Kastanjeplein	Rooien, spitten 40cm en aanplant Prunus Etna, in 4 rijen en 2st per m1 op rij, overstek auto's vrijhouden	
5278	680	136		Prunus laurocerasus 'Polster'	30-40 kl jute	5	Kastanjeplein	Zie bijlage, rooien, spitten 40cm en aanplant Prunus Polster	
49349		150		Gazon inzaaien			Sweelinckstraat 8	Zie bijlage, bosplantsoen rand rooien, 5m (A), 3m (B), 2m (C) tot aan 2x Taxus en gazon inzaaien	
6171	168	42		Lonicera pileata 'Mossgreen'	40-50 C1,5	4	Smaragd 56-62	Rooien, siergras deel (50% van vak) 40 cm uitgraven en aanplant Lonicera, overstek auto's vrijhouden	
8725	40	10		Weigela florida 'Tango'	30-40 struik C2	4	Hoorplantsoen 1	Zie bijlage, beplanting rooien m.u.v. stukje Spiraea, siergras deel 40cm uitgraven, nieuwe aanplant	
8555	120	30		Buddleja davidii 'White Ball'	30-40 C2	4	Hoorplantsoen 1	Zie bijlage, beplanting rooien m.u.v. stukje Spiraea, siergras deel 40cm uitgraven, nieuwe aanplant	
190220	160	40		Diervilla 'Kodiak Red'	C3	4	Hoorplantsoen 1	Zie bijlage, beplanting rooien m.u.v. stukje Spiraea, siergras deel 40cm uitgraven, nieuwe aanplant	
8334							Klapwijkse zoom 327	Zie bijlage, uitgroeiende wilg in beschoeiing afzetten en twee struiken rooien	
30375	44	11		Prunus laurocerasus 'Polster'	30-40 kl jute	4	Oranjestraat 4	Kaal plantvak, 30cm slechte grond uitgraven en nieuwe aanplant Prunus Polster	
41987		69		Gazon inzaaien			Zuidersingel 6	Beplanting rooien en gazon inzaaien	
57180	48	12		Prunus laurocerasus 'Polster'	30-40 kl jute	4	Ton Lutzstraat 20	Zie bijlage, restant beplanting rooien, spitten 40cm en aanplant Prunus Polster (rand langs haag vrijhouden)	
190781	32	8		Prunus laurocerasus 'Polster'	30-40 kl jute	4	Ton Lutzstraat 18	Zie bijlage, restant beplanting rooien, spitten 40cm en aanplant Prunus Polster (rand langs haag vrijhouden)	
57170		132		Gazon inzaaien			Ton Lutzstraat 16 naast	Zie bijlage, beplanting rooien, verplanten solitaires, spitten 40cm, nieuwe aanplant en gazon inzaaien	
57170	212	53		Spiraea cinerea 'Grefsheim'	40-50 kl jute	2,3	Ton Lutzstraat 16 naast	Zie bijlage, beplanting rooien, randsnoei heder, verplanten solitaires, spitten 40cm en nieuwe aanplant	
57170	60	15		Prunus laurocerasus 'Otto Luyken'	30-50 kl jutegeas	4	Ton Lutzstraat 16 naast	Zie bijlage, beplanting rooien, randsnoei heder, verplanten solitaires, spitten 40cm en nieuwe aanplant	
-	192	48		Diervilla 'Kodiak Black'	C3	4	Ton Lutzstraat 14	Zie bijlage, stukje plantvak rooien, spitten 40cm en aanplant Diervilla Kodiak Black (rand haag vrijhouden)	
57201	120	30		Prunus laurocerasus 'Polster'	30-40 kl jute	4	Ton Lutzstraat 10 rondom	Zie bijlage, restant beplanting rooien, spitten 40cm en aanplant Prunus Polster (rand langs haag vrijhouden)	
57201	72	18		Diervilla 'Kodiak Black'	C3	4	Ton Lutzstraat 10 rondom	Zie bijlage, restant beplanting rooien, spitten 40cm en aanplant Diervilla (rand langs haag vrijhouden)	
41693 (2vak)	100	33		Prunus laurocerasus 'Caucasica'	80-100 kl jute	3	Lindenlaan 2	Rooien plantvak langs tuinbewoners, spitten 40cm en aanplant Prunus 'Caucasica', plantrij 80cm van erfgras	
33872	52	13		Liguster vulgare 'Lodense'	40-50 struik	4	Sweelinckstraat 35 naast	Rooien plantvak incl. klimop van de gevel halen / wegknippen en aanplant Liguster vulgare 'Lodense'	
189844	40	10		Liguster vulgare 'Lodense'	40-50 struik	4	Sweelinckstraat 23 naast	Rooien plantvak en aanplant Liguster vulgare 'Lodense'	
191164		12		Extensief gras inzaaien			Rotonde Rodenrijseweg	Rooien haag en extensief gras inzaaien	
16317		26		Extensief gras inzaaien			Rotonde Rodenrijseweg	Rooien haag en extensief gras inzaaien	
57467		52		Extensief gras inzaaien			Rotonde Rodenrijseweg	Verwijderen halfverharding en extensief gras inzaaien	
29995		60		Extensief gras inzaaien			Jentemeerhof	Zie bijlage, Blauw = inzaaien extensief gras, e.e.a. is omgespit geweest. Struik rooien en liguster snoeien	
-		110		Extensief gras inzaaien			Jentemeerhof	Zie bijlage, Rood = rooien bosplantsoen c.q. houtige opschot en weer inzaaien met extensief gras.	
30006		70		Extensief gras inzaaien			Goolmeierhof	Zie bijlage, Rood = rooien bosplantsoen c.q. houtige opschot en weer inzaaien met extensief gras.	
197503		290		Gazon inzaaien			Lingestraat (Oostmeerlaan 34-82)	Zie bijlage, langs gevel strook van 2,5m rooien + kopvak en inzaaien met gazon	

GEMEENTE  Lansingerland

Renovatiewerk 2023 voorjaar Berkel en Rodenrijs

49290 - Van Naeldwijcklaan 95

Handhaven bomen en 2x mispel solitair

Rooien plantvak zijkant, nieuw plantvak 4m breed, overige gazon inzaaien

Aanplant bosplantsoen soorten in groepen van 10 a 15 st verdeeld over plantvak




Renovatiewerk 2023 voorjaar Berkel en Rodenrijs

5278 – 5459 Kastanjeplein

A = aanplant Prunus Etna, in 4 rijen en 2st per m1 op de rij, de overstek auto's vrijhouden van beplanting

B = aanplant Prunus Polster

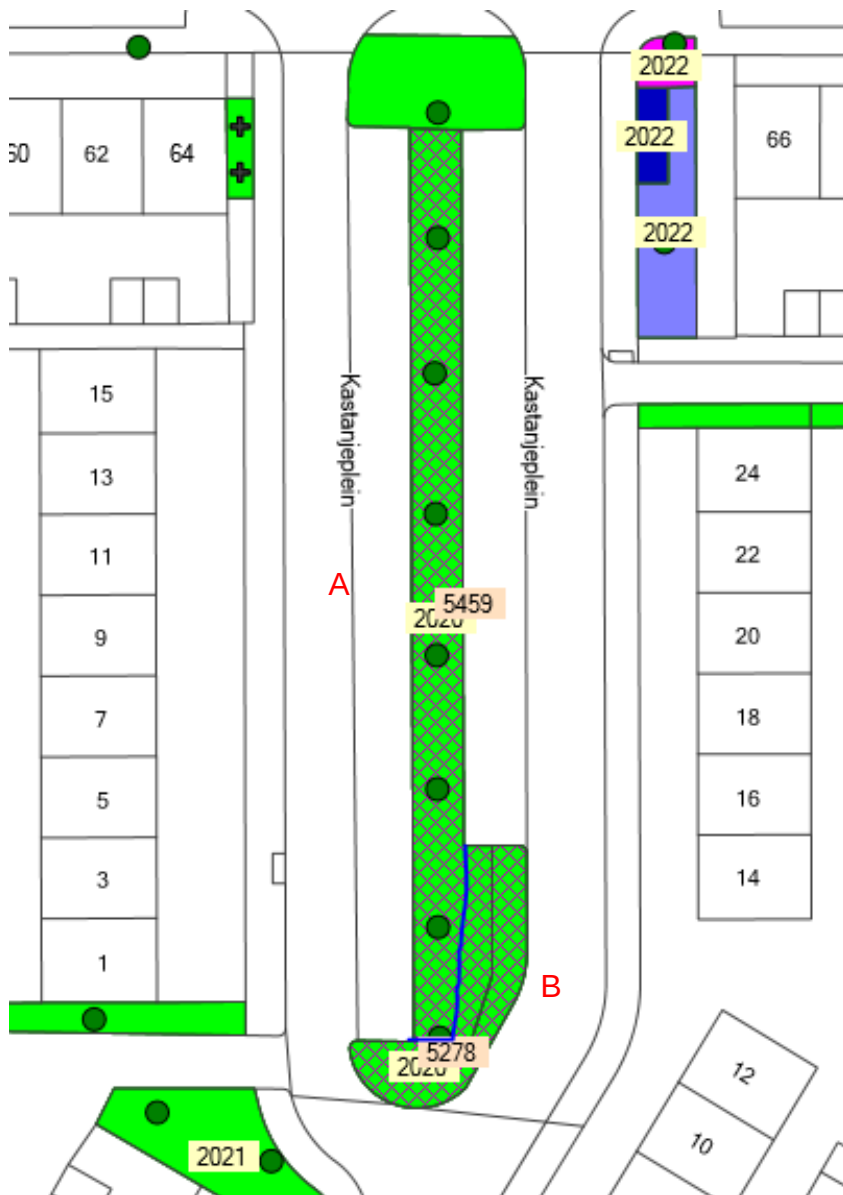

Renovatiewerk 2023 voorjaar Berkel en Rodenrijs

49349 – Sweelickstraat 8

Bosplantsoen rand rooien, 5m (A), 3m (B), 2m (C) tot aan 2x Taxus en gazon inzaaien

Overige van bosplantsoen gewoon onderhouden, bijv. uitmaaaien bramen / ongewenste begroeiing



8555 – 8725 – 190220 Hoornplantsoen 1

Rood = beplanting met bamboe deel 40 cm uitgraven, overige rooien, m.u.v. Spiraea vak (blauw)

A = Diervilla 'Kodiak Red'

B = Buddleja davidii 'White Ball'

C = Weigela florida 'Tango'



Renovatiewerk 2023 voorjaar Berkel en Rodenrijs

8334 – Klapwijkse zoom 327


Uitgegroeide wilg in de beschoeiing afzetten

Twee struiken rooien, zodat talud beter begaanbaar wordt



57180 + 190781 – Ton Lutzstraat 18 + 20

Restant beplanting rooien (rood), spitten 40cm en aanplant Prunus Polster

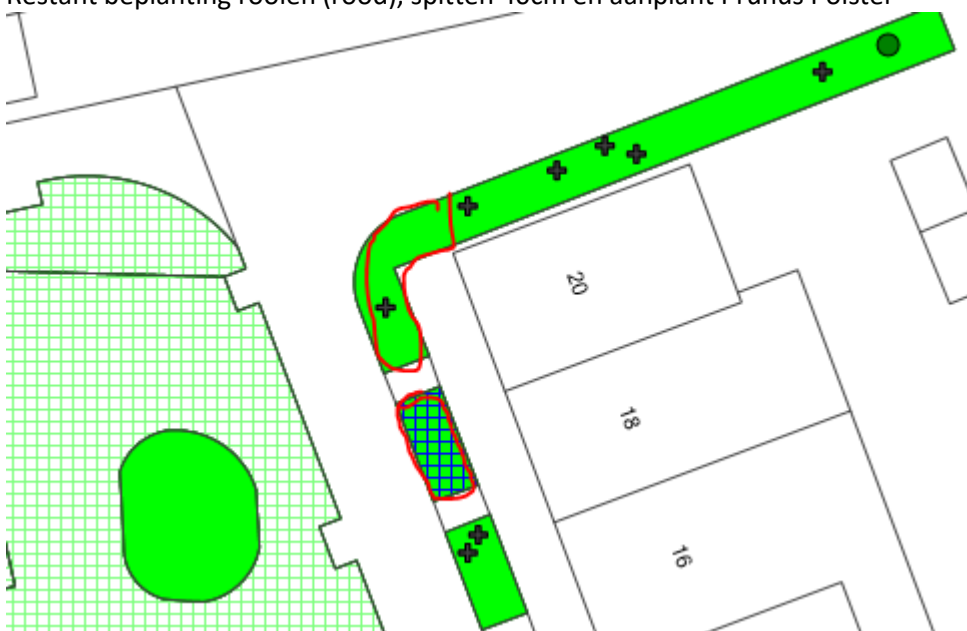

Renovatiewerk 2023 voorjaar Berkel en Rodenrijs

57170 – Ton Lutzstraat 16 t/m Ellen Vogelstraat

Beplanting rooien en nieuwe smalle plantstrook en gazon langs voetpad, spitten 40cm

10 bestaande solitaires (Viburnum) verplanten naar nieuwe plantstrook

Onderhoud uitvoeren, randsnoei van hедера afscheiding in plantvak, en vanuit plantvak rooien

A = aanplant Spiraea Grefsheim, in 2 rijen en 2st per m1 op de rij langs tuinen bewoners

B = aanplant Prunus Otto Luyken

Overige is gazon inzaaien, aan zijde Ton Lutzstraat gehele breedte i.v.m. toegang gazonmaaier



Ton Lutzstraat 14

Stukje bestand plantvak rooien, spitten 40cm en nieuwe aanplant Diervilla Kodiak Black




Renovatiewerk 2023 voorjaar Berkel en Rodenrijs

57201 - Ton Lutzstraat 10 rondom

Restant beplanting rooien (rood), spitten 40cm


A = aanplant Prunus Polster

B = aanplant Diervilla Kodiak Black

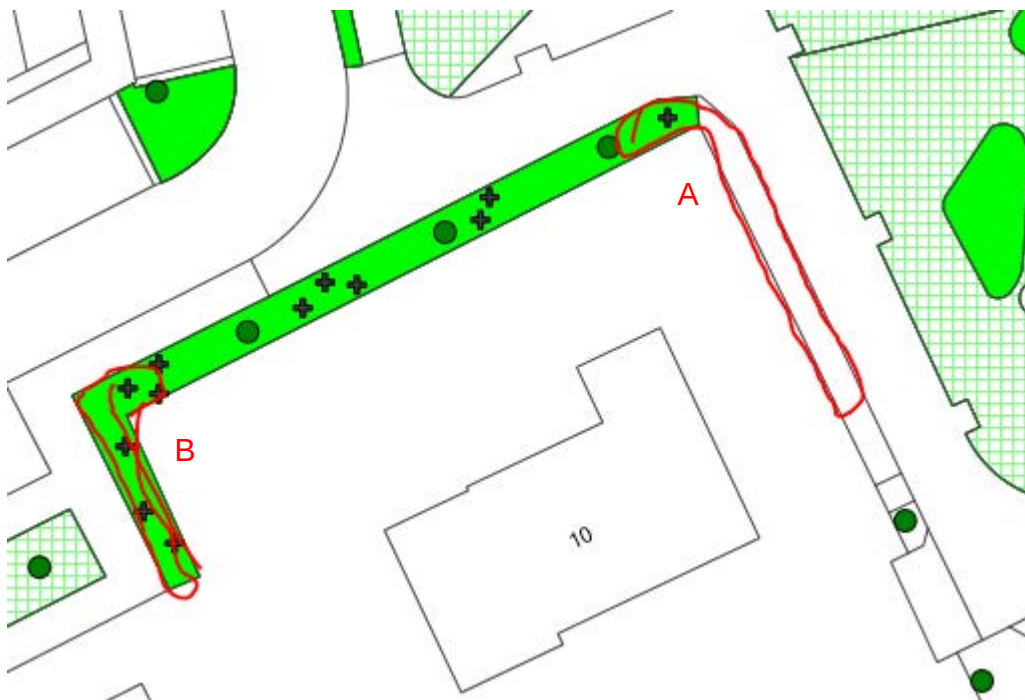

Lingestraat (Oostmeerlaan 34-82)

Langs gevel strook van 2,5m rooien + kopvak en inzaaien met gazon

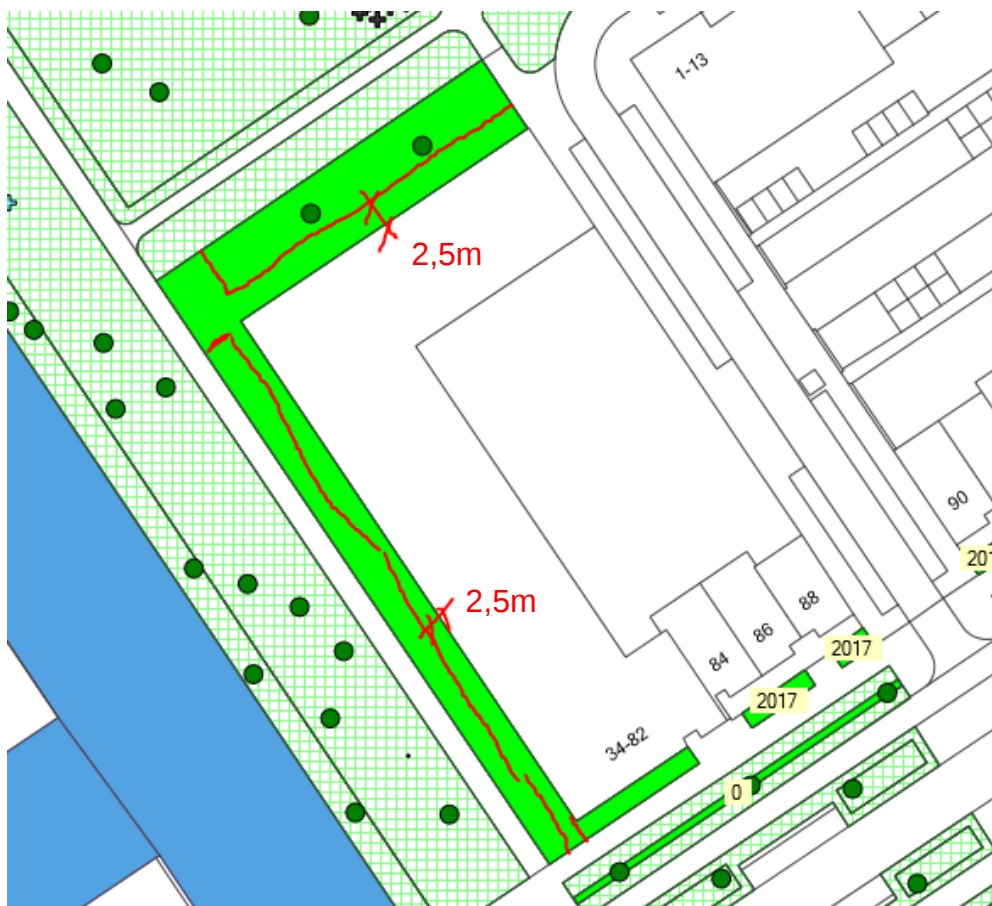

Renovatiewerk 2023 voorjaar Berkel en Rodenrijs

Jentjemeerhof

-> paarse vakken staan dan op snoei 2022, dat moet nog uitgevoerd worden (F = liguster snoeien)
-> ook hier zorgen dat tijdens maaierwerk voldoende gemaaid wordt, dus ook jonge opschot maaien, want op deze wijze komen de maairuimtes t.o.v. de huizen en paden te vervallen

Blauw = inzaaien extensief gras, hier is e.e.a. omgespit geweest

Rood = rooien bosplantsoen c.q. houtige opschot en weer inzaaien met extensief gras

A = 2m t.o.v. pad / B = tot rand voor boom / C = 2m t.o.v. pad / D = 3m t.o.v. zijgevel / E = rooien struik



Gooimeerhof

-> ook hier zorgen dat tijdens maaierwerk voldoende gemaaid wordt, dus ook jonge opschot maaien, want op deze wijze komen de maairuimtes t.o.v. de huizen en paden te vervallen

Rood = rooien bosplantsoen c.q. houtige opschot en weer inzaaien met extensief gras

G = 1,5m zodat weer 3,0m is t.o.v. zijgevel / H = twee corylus rooien / I = 2m t.o.v. pad




35	GROOT ONDERHOUD					
351	Verwijderen en snoeien plantsoen en bomen					
3511	Verwijderen bomen en/of stobben - t/m 5 st					
351100	Verwijderen bomen < 0,20 m.	st	1,00	F	0,00	0,00
351110	Verwijderen bomen 0,20 - 0,30 m.	st		F	0,00	0,00
351120	Verwijderen bomen 0,30 - 0,50 m.	st		F	0,00	0,00
351130	Verwijderen bomen 0,50 - 1,00 m.	st		F	0,00	0,00
351140	Verwijderen bomen > 1,00 m.	st		F	0,00	0,00
351150	Verwijderen stobben < 0,20 m.	st	1,00	F	0,00	0,00
351160	Verwijderen stobben 0,20 - 0,30 m.	st		F	0,00	0,00
351170	Verwijderen stobben 0,30 - 0,50 m.	st		F	0,00	0,00
351180	Verwijderen stobben 0,50 - 1,00 m.	st		F	0,00	0,00
351190	Verwijderen stobben > 1,00 m.	st		F	0,00	0,00
351200	Verwijderen bomen en/of stobben - > 5 st					
351200	Verwijderen bomen < 0,20 m.	st		F	0,00	0,00
351210	Verwijderen bomen 0,20 - 0,30 m.	st		F	0,00	0,00
351220	Verwijderen bomen 0,30 - 0,50 m.	st		F	0,00	0,00
351230	Verwijderen bomen 0,50 - 1,00 m.	st		F	0,00	0,00
351240	Verwijderen bomen > 1,00 m.	st		F	0,00	0,00
351250	Verwijderen stobben < 0,20 m.	st		F	0,00	0,00
351260	Verwijderen stobben 0,20 - 0,30 m.	st		F	0,00	0,00
351270	Verwijderen stobben 0,30 - 0,50 m.	st		F	0,00	0,00
351280	Verwijderen stobben 0,50 - 1,00 m.	st		F	0,00	0,00
351290	Verwijderen stobben > 1,00 m.	st		F	0,00	0,00
3513	Verwijderen plantsoen - t/m 5 are					
351310	Verwijderen begroeiing, opslag in bosplantsoen.	are		F	0,00	0,00
351320	Verwijderen bosplantsoen, hoogte tot 5,0 m.	are		F	0,00	0,00
351330	Verwijderen bosplantsoen, hoogte > 5,0 m.	are		F	0,00	0,00
351340	Verwijderen bosplantsoen, randstrook.	are		F	0,00	0,00
351350	Verwijderen begroeiing, opslag in heesters.	are		F	0,00	0,00
351360	Verwijderen heesters, hoogte tot 1,0 m.	are	0,20	F	0,00	0,00
351370	Verwijderen heesters, hoogte tot 2,0 m.	are		F	0,00	0,00
351380	Verwijderen heesters, hoogte tot 5,0 m.	are		F	0,00	0,00
351390	Verwijderen heesters, randstrook.	are		F	0,00	0,00
3514	Verwijderen plantsoen - > 5 are					
351410	Verwijderen begroeiing, opslag in bosplantsoen.	are		F	0,00	0,00
351420	Verwijderen bosplantsoen, hoogte tot 5,0 m.	are		F	0,00	0,00
351430	Verwijderen bosplantsoen, hoogte > 5,0 m.	are	6,11	F	0,00	0,00
351440	Verwijderen bosplantsoen, randstrook.	are		F	0,00	0,00
351450	Verwijderen begroeiing, opslag in heesters.	are		F	0,00	0,00
351460	Verwijderen heesters, hoogte tot 1,0 m.	are		F	0,00	0,00
351470	Verwijderen heesters, hoogte tot 2,0 m.	are	16,26	F	0,00	0,00
351480	Verwijderen heesters, hoogte tot 5,0 m.	are		F	0,00	0,00
351490	Verwijderen heesters, randstrook.	are		F	0,00	0,00
3515	Verwijderen hagen en overig groen					
351510	Verwijderen begroeiing, opslag in hagen.	m		F	0,00	0,00
351520	Verwijderen haag, hoogte tot 2,5 m.	m		F	0,00	0,00
351530	Verwijderen haag, hoogte 2,5 tot 5,0 m.	m		F	0,00	0,00
351540	Verwijderen kruidachtigen gewassen.	m2		F	0,00	0,00
351580	Affrezen toplaag grasveld / verwijderen gazon.	are	0,90	F	0,00	0,00
351590	Pulverfrezen gazon.	are		F	0,00	0,00
3516	Snoeien bos- en sierplantsoen					
351610	Terugzetten bosplantsoen.	m2		F	0,00	0,00
351620	Afzetten boomvormer.	st	1,00	F	0,00	0,00
351630	Terugzetten hakhout.	st		F	0,00	0,00
351640	Snoeien heesters 0,1-0,5m (snoei als vlak)	m2		F	0,00	0,00
351650	Snoeien heesters 0,5-1,0m (polvormige snoei).	m2		F	0,00	0,00
351660	Snoeien heesters 1,0-3,0m (polvormige snoei).	m2		F	0,00	0,00
351670	Snoeien heesters 0,5-3,0m (snoei als vlak).	m2		F	0,00	0,00
351680	Snoeien solitaire heester (vormsnoei).	st		F	0,00	0,00
351690	Snoeien solitaire heester (terugzetten).	st	1,00	F	0,00	0,00
353	Grondwerk					
3531	Grondwerk aan of voor cunet verharding.					
353110	Grond ontgraven uit cunet verharding.	m3		F	0,00	0,00
353120	Grond ontgraven uit groenvak voor verharding.	m3		F	0,00	0,00
353130	Leveren zand.	m3		F	0,00	0,00
353140	Grond verwerken in cunet verharding.	m3		F	0,00	0,00
353150	Verdichten zand.	m2		F	0,00	0,00
3532	Grondwerk aan of voor groenvak - t/m 25 m3					

353200	Grond ontgraven uit groenvak, afgraven overhoogte.	m3		F	0,00	0,00
353210	Grond ontgraven uit groenvak, breedte tot 2,0m.	m3		F	0,00	0,00
353220	Grond ontgraven uit groenvak, breder dan 2,0m.	m3		F	0,00	0,00
353230	Leveren grond.	m3		F	0,00	0,00
353240	Grond verwerken in groenvak, br. tot 2,0m, 30cm.	m3		F	0,00	0,00
353250	Grond verwerken in groenvak, br. dan 2,0m, 30cm.	m3		F	0,00	0,00
353260	Grond verwerken in groenvak, br. tot 2,0m, 60cm.	m3		F	0,00	0,00
353270	Grond verwerken in groenvak, br. dan 2,0m, 60cm.	m3		F	0,00	0,00
353280	Grond verwerken in groenvak, aanvulling plantvak.	m3		F	0,00	0,00
353290	Verdichten grond, differentiatie: < 50m2.	m2		F	0,00	0,00
3533	Grondwerk aan of voor groenvak - > 25 m3					
353300	Grond ontgraven uit groenvak, afgraven overhoogte.	m3		F	0,00	0,00
353310	Grond ontgraven uit groenvak, breedte tot 2,0m.	m3	83,00	F	0,00	0,00
353320	Grond ontgraven uit groenvak, breder dan 2,0m.	m3		F	0,00	0,00
353330	Leveren grond.	m3	83,00	F	0,00	0,00
353340	Grond verwerken in groenvak, br. tot 2,0m, 30cm.	m3	83,00	F	0,00	0,00
353350	Grond verwerken in groenvak, br. dan 2,0m, 30cm.	m3		F	0,00	0,00
353360	Grond verwerken in groenvak, br. tot 2,0m, 60cm.	m3	83,00	F	0,00	0,00
353370	Grond verwerken in groenvak, br. dan 2,0m, 60cm.	m3		F	0,00	0,00
353380	Grond verwerken in groenvak, aanvulling plantvak.	m3		F	0,00	0,00
353390	Verdichten grond, differentiatie: > 50,01 m2.	m2	123,00	F	0,00	0,00
3534	Grondwerk aan of voor boomvak - t/m 25 m3					
353400	Grond ontgraven uit boomvak, zand.	m3		F	0,00	0,00
353410	Grond ontgraven uit boomvak, grond.	m3		F	0,00	0,00
353420	Leveren grond, bomenzand.	m3		F	0,00	0,00
353430	Leveren grond, bomengrond.	m3		F	0,00	0,00
353440	Leveren grond, bomenstructuur 16-32.	m3		F	0,00	0,00
353450	Grond verwerken in boomvak; verharding.	m3		F	0,00	0,00
353460	Grond verwerken in boomvak; groenvak.	m3		F	0,00	0,00
353470	Grondverbeteren t.b.v. te planten bomen.	m3		F	0,00	0,00
353480	Verdichten bomenzand.	m3		F	0,00	0,00
353490	Verdichten bomengrond, differentiatie: t/m 35 m2.	m2		F	0,00	0,00
3535	Grondwerk aan of voor boomvak - > 25 m3					
353500	Grond ontgraven uit boomvak, zand.	m3		F	0,00	0,00
353510	Grond ontgraven uit boomvak, grond.	m3		F	0,00	0,00
353520	Leveren grond, bomenzand.	m3		F	0,00	0,00
353530	Leveren grond, bomengrond.	m3		F	0,00	0,00
353540	Leveren grond, bomenstructuur 16-32.	m3		F	0,00	0,00
353550	Grond verwerken in boomvak; verharding.	m3		F	0,00	0,00
353560	Grond verwerken in boomvak; groenvak.	m3		F	0,00	0,00
353570	Grondverbeteren t.b.v. te planten bomen.	m3		F	0,00	0,00
353580	Verdichten bomenzand.	m3		F	0,00	0,00
353590	Verdichten bomengrond, differentiatie: > 35,01 m2.	m2		F	0,00	0,00
3536	Grondwerk aan grondverbetering plantsoen					
353610	Leveren grond, geënte grond.	m3		F	0,00	0,00
353620	Leveren grond, biologische champost.	m3		F	0,00	0,00
353630	Grond verbeteren t.b.v. bestaande bomen.	m3		F	0,00	0,00
353640	Grondverbeteren in sleuven t.b.v. te planten haag.	m3		F	0,00	0,00
353650	Grondstructuurverbeteren terrein.	are		F	0,00	0,00
3537	Vervoeren van grond en zand					
353710	Grond vervoeren, binnen het werk, zand, t/m 25 m3.	m3		F	0,00	0,00
353720	Grond vervoeren, binnen het werk, klei, t/m 25 m3.	m3		F	0,00	0,00
353730	Grond vervoeren, binnen het werk, zand, > 25,01 m3	m3		F	0,00	0,00
353740	Grond vervoeren, binnen het werk, klei, > 25,01 m3	m3		F	0,00	0,00
353750	Grond vervoeren, binnen de gemeente, zand.	m3		F	0,00	0,00
353760	Grond vervoeren, binnen de gemeente, klei.	m3	83,00	F	0,00	0,00
353770	Grond vervoeren, buiten de gemeente, zand / klei.	m3		F	0,00	0,00
353780	Uitvoering milieukundig bodemonderzoek V<100 m3.	st		F	0,00	0,00
3538	Grond bewerken - t/m 10 are					
353810	Frezen, diepte 0,10m.	are		F	0,00	0,00
353820	Frezen, diepte 0,25m.	are	1,56	F	0,00	0,00
353830	Egaliseren.	are	1,56	F	0,00	0,00
353840	Spitten of ploegen, diepte 0,40m.	are	7,57	F	0,00	0,00
353850	Diepspitten, diepte 0,80m	are	0,36	F	0,00	0,00
353860	Egaliseren, na spitten.	are	7,93	F	0,00	0,00
3539	Grond bewerken - > 10 are					
353910	Frezen, diepte 0,10m.	are	13,78	F	0,00	0,00
353920	Frezen, diepte 0,25m.	are		F	0,00	0,00
353930	Egaliseren.	are	13,78	F	0,00	0,00

353940	Spitten of ploegen, diepte 0,40m.	are		F	0,00	0,00
353950	Diepspitten, diepte 0,80m	are		F	0,00	0,00
353960	Egaliseren, na spitten.	are		F	0,00	0,00
354	Grondwerk overig					
3541	Grondwerk aan of voor kabels en leidingen					
354110	Melden van mechanische grondbewerkingen.	keer	6,00	F	0,00	0,00
354120	Graven proefsleuf in bestaande verharding.	m		F	0,00	0,00
354130	Graven proefsleuf in bestaande groenvak.	m		F	0,00	0,00
354160	Graven en aanv. sleuf, niet mech. (diepte tot 1 m)	m		F	0,00	0,00
354170	Graven en aanvullen sleuf (diepte tot 1 m).	m		F	0,00	0,00
354180	Grond ontgraven t.b.v. sleuf.	m		F	0,00	0,00
3543	Grondwerk voor aanbrengen bollen					
354310	Grond ontgraven uit groenvak voor bollen.	m3		F	0,00	0,00
354320	Grond verwerken in groenvak, na strooien bollen.	m3		F	0,00	0,00
355	Aanbrengen sierplantsoen en bomen					
3550	Vorbereiding plantwerk					
355010	Afroepen beplanting, bomen	st			0,00	0,00
355020	Afroepen beplanting, plantsoen	st	3087,00		0,00	0,00
355030	Afroepen beplanting, vaste planten	st			0,00	0,00
355040	Keuren beplanting, bomen	st			0,00	0,00
355050	Keuren beplanting, plantsoen	st	3087,00		0,00	0,00
355060	Keuren beplanting, vaste planten	st			0,00	0,00
3551	Aanbrengen van bomen, voorbereiding					
355110	Lossen bomen maat 16-18 t/m 20-25 met kluit.	st		F	0,00	0,00
355120	Lossen bomen maat 16-18 t/m 20-25 zonder kluit.	st		F	0,00	0,00
355130	Lossen sierplantsoen, wortelgoed	st	916,00	F	0,00	0,00
355140	Lossen sierplantsoen, kluitgoed.	st	987,00	F	0,00	0,00
355150	Lossen sierplantsoen, container.	st	1034,00	F	0,00	0,00
355160	Maken werkruimte voor planten bomen, bestaand vak	st		F	0,00	0,00
355170	Maken plantgat t/m 5 st	st		F	0,00	0,00
355180	Maken plantgat > 5 st	st		F	0,00	0,00
355190	Aanbrengen beluchtingssysteem groeiplaats boom.	st		F	0,00	0,00
3552	Aanbrengen van bomen, planten - t/m 5 st					
355210	Planten van bomen, met kluit maat 16-18.	st		F	0,00	0,00
355220	Planten van bomen, met kluit maat 18-20.	st		F	0,00	0,00
355230	Planten van bomen, met kluit maat 20-25.	st		F	0,00	0,00
355240	Planten van bomen, zonder kluit maat 16-18.	st		F	0,00	0,00
355250	Planten van bomen, zonder kluit maat 18-20.	st		F	0,00	0,00
355260	Planten van bomen, zonder kluit maat 20-25.	st		F	0,00	0,00
355270	Aanbrengen boompalen en boombanden.	st		F	0,00	0,00
355280	Aanbrengen infiltratiesysteem groeiplaats boom.	st		F	0,00	0,00
355290	Aanbrengen gietrand groeiplaats boom.	st		F	0,00	0,00
3553	Aanbrengen van bomen, planten - > 5 st					
355310	Planten van bomen, met kluit maat 16-18.	st		F	0,00	0,00
355320	Planten van bomen, met kluit maat 18-20.	st		F	0,00	0,00
355330	Planten van bomen, met kluit maat 20-25.	st		F	0,00	0,00
355340	Planten van bomen, zonder kluit maat 16-18.	st		F	0,00	0,00
355350	Planten van bomen, zonder kluit maat 18-20.	st		F	0,00	0,00
355360	Planten van bomen, zonder kluit maat 20-25.	st		F	0,00	0,00
355370	Aanbrengen boompalen en boombanden.	st		F	0,00	0,00
355380	Aanbrengen infiltratiesysteem groeiplaats boom.	st		F	0,00	0,00
355390	Aanbrengen gietrand groeiplaats boom.	st		F	0,00	0,00
3554	Nazorg aan bomen					
355400	Watergeven bomen, in verharding.	st		F	0,00	0,00
355410	Watergeven bomen, in groenvakken.	st		F	0,00	0,00
355420	Inboeten bomen maat 16-18 t/m 20-25, verharding.	st		F	0,00	0,00
355430	Inboeten bomen maat 16-18 t/m 20-25, groenvak.	st		F	0,00	0,00
355440	Inboeten bomen maat 16-18 t/m 20-25, grasveld.	st		F	0,00	0,00
355450	Opnieuw aanbrengen boompalen en boombanden.	st		F	0,00	0,00
355460	Opnieuw aanbrengen infiltratiesysteem boom.	st		F	0,00	0,00
355470	Opnieuw aanbrengen gietrand groeiplaats boom.	st		F	0,00	0,00
355480	Vervangen kapotte of verloren gegane boompalen.	st		F	0,00	0,00
355490	Vervangen kapotte of verloren gegane boombanden.	st		F	0,00	0,00
3555	Aanbrengen plantsoen, planten - t/m 25 st					
355510	Planten van sierplantsoen, =< 80-100, wortelgoed.	st		F	0,00	0,00
355520	Planten van sierplantsoen, > 80-100, wortelgoed.	st		F	0,00	0,00
355530	Planten van sierplantsoen, =< 80-100, kluitgoed.	st		F	0,00	0,00
355540	Planten van sierplantsoen, > 80-100, kluitgoed.	st	3,00	F	0,00	0,00
355550	Planten van sierplantsoen, =< C 1,5, container.	st		F	0,00	0,00

355560	Planten van sierplantsoen, > C 1,5, container.	st		F	0,00	0,00
355580	Planten van bosplantsoen, maat =< 80-100.	st		F	0,00	0,00
355590	Planten van bosplantsoen, maat > 80-100.	st		F	0,00	0,00
3556	Aanbrengen plantsoen, planten - > 25 st					
355610	Planten van sierplantsoen, =< 80-100, wortelgoed.	st	816,00	F	0,00	0,00
355620	Planten van sierplantsoen, > 80-100, wortelgoed.	st	100,00	F	0,00	0,00
355630	Planten van sierplantsoen, =< 80-100, kluitgoed.	st	984,00	F	0,00	0,00
355640	Planten van sierplantsoen, > 80-100, kluitgoed.	st		F	0,00	0,00
355650	Planten van sierplantsoen, =< C 1,5, container.	st	390,00	F	0,00	0,00
355660	Planten van sierplantsoen, > C 1,5, container.	st	644,00	F	0,00	0,00
355680	Planten van bosplantsoen, maat =< 80-100.	st	150,00	F	0,00	0,00
355690	Planten van bosplantsoen, maat > 80-100.	st		F	0,00	0,00
3557	Aanbrengen haagplantsoen					
355710	Maken plantsleuf.	m		F	0,00	0,00
355720	Planten van haagplantsoen, maat =< 100-125.	st		F	0,00	0,00
355730	Planten van haagplantsoen, maat > 100-125.	st		F	0,00	0,00
355740	Planten van haagplantsoen, maat =< 100-125.	st		F	0,00	0,00
355750	Planten van haagplantsoen, maat > 100-125.	st		F	0,00	0,00
355760	Planten van haagplantsoen, blokhaag =< 100-125.	st		F	0,00	0,00
355780	Leveren en plaatsen paal en draad.	m		F	0,00	0,00
355790	Knippen van (blok)hagen, na aanplant - t/m 50m2.	m2		F	0,00	0,00
3558	Aanbrengen kruidachtige gewassen					
355810	Lossen kruidachtige gewassen.	st		F	0,00	0,00
355830	Planten van kruidachtige gewassen, maat P9.	st		F	0,00	0,00
355840	Planten van kruidachtige gewassen, maat > P9.	st		F	0,00	0,00
3559	Afwerken groenvakken na aanplant en nazorg					
355910	Cultiveren.	are	9,13	F	0,00	0,00
355920	Verwijderen puin en stenen.	are	27,39	F	0,00	0,00
355930	Leveren en plaatsen paal en plank.	m		F	0,00	0,00
355940	Beregenen terreinen, plantsoen.	are		F	0,00	0,00
355950	Inboeten sierplantsoen	st		F	0,00	0,00
355960	Inboeten bosplantsoen	st		F	0,00	0,00
355970	Inboeten haagplantsoen	st		F	0,00	0,00
355980	Inboeten kruidachtige gewassen.	st		F	0,00	0,00
357	Aanbrengen en werk aan gazon en bermen					
3571	Inzaaien gazon en bermen - t/m 5 are					
357110	Egaliseren voor inzaaien.	are		F	0,00	0,00
357120	Zaaien gazon, vlak.	are		F	0,00	0,00
357130	Zaaien gazon, talud.	are		F	0,00	0,00
357160	Zaaien bermen, vlak.	are		F	0,00	0,00
357170	Zaaien bermen, talud.	are		F	0,00	0,00
357180	Aanbrengen graszoden, blokszoden, vlak	are		F	0,00	0,00
357190	Aanbrengen graszoden, blokszoden, talud	are		F	0,00	0,00
3572	Inzaaien gazon en bermen - > 5 are					
357210	Egaliseren voor inzaaien.	are	14,14	F	0,00	0,00
357220	Zaaien gazon, vlak.	are	7,97	F	0,00	0,00
357230	Zaaien gazon, talud.	are		F	0,00	0,00
357260	Zaaien bermen, vlak.	are	6,17	F	0,00	0,00
357270	Zaaien bermen, talud.	are		F	0,00	0,00
357280	Aanbrengen graszoden, blokszoden, vlak	are		F	0,00	0,00
357290	Aanbrengen graszoden, blokszoden, talud	are		F	0,00	0,00
3573	Afwerken grasveld en nazorg					
357310	Rollen grasveld, na zaaien en/of voor maaibeurt.	are	7,97	F	0,00	0,00
357320	Verwijderen puin en stenen.	are	23,91	F	0,00	0,00
357330	Maaien grasveld, 1e en 2de maaibeurt.	are	15,94	F	0,00	0,00
357340	Verwerken maaisel vrijgekomen bij maaien grasveld.	are	15,94	F	0,00	0,00
357390	Beregenen terreinen, gazon en bermen.	are		F	0,00	0,00
359	Overige werkzaamheden					
3591	Afvoer- en acceptatiekosten					
359110	Afvoer- en acceptatiekosten groenafval.	ton	15,00	F	0,00	0,00
359120	Afvoer- en acceptatiekosten steen- en betonachtig.	ton	1,00	F	0,00	0,00
359130	Afvoer- en acceptatiekosten bouw- en sloopafval.	ton	1,00	F	0,00	0,00
39	Overige werkzaamheden					
390	Algemeen en administratief					
3901	Opstellen deelopdracht					
390110	Opstellen van een deelopdracht, tot €5.000.	keer		F	0,00	0,00
390120	Opstellen van een deelopdracht, tot €10.000.	keer		F	0,00	0,00
390130	Opstellen van een deelopdracht, tot €20.000.	keer		F	0,00	0,00
3902	Aanleveren revisiegegevens					

390210	Aanleveren van revisiegegevens, tot €5.000.	keer		F	0,00	0,00
390220	Aanleveren van revisiegegevens, tot €10.000.	keer		F	0,00	0,00
390230	Aanleveren van revisiegegevens, tot €20.000.	keer		F	0,00	0,00
390240	Aanleveren van revisiegegevens, tot €100.000.	keer		F	0,00	0,00
390250	Aanleveren van revisiegegevens, tot €250.000.	keer		F	0,00	0,00
391	Flora en Fauna					
3911	Flora en Fauna, plan van aanpak					
391110	Flora en Fauna, plan van aanpak, start werk.	st		F	0,00	0,00
391120	Flora en Fauna, plan van aanpak, vervolg cyclisch.	st		F	0,00	0,00
391130	Flora en Fauna, plan van aanpak, opzet GO.	st		F	0,00	0,00
391140	Flora en Fauna, plan van aanpak, tot €40.000.	st		F	0,00	0,00
391150	Flora en Fauna, plan van aanpak, tot €250.000.	st	1,00	F	0,00	0,00
392	Verkeersmaatregelen					
3921	Verkeersmaatregelen, plan van aanpak					
392110	Verkeersmaatregelen, plan van aanpak, start werk.	st		F	0,00	0,00
392120	Verkeersmaatreg, plan van aanpak, vervolg cyclisch.	st		F	0,00	0,00
392130	Verkeersmaatregelen, plan van aanpak, opzet GO.	st		F	0,00	0,00
392140	Verkeersmaatreg, plan van aanpak, tot €40.000.	st		F	0,00	0,00
392150	Verkeersmaatreg, plan van aanpak, tot €250.000.	st	1,00	F	0,00	0,00
395	Ter Beschikking Stellingen					
3951	Ter Beschikking Stellingen werknemers					
395110	T.b.s. werknemer, hovenier.	uur	16,00	F	0,00	0,00
395120	T.b.s. werknemer, grondwerker.	uur		F	0,00	0,00
395130	T.b.s. werknemers, koppel straatmaker en opperman.	uur		F	0,00	0,00
395140	T.b.s. werknemers, snoeiploeg.	uur		F	0,00	0,00
3952	Ter Beschikking Stellingen materieel					
395210	T.b.s. borstelmachine.	uur		F	0,00	0,00
395220	T.b.s. tractor met waterwagen / watertank	uur		F	0,00	0,00
395230	T.b.s. hydraulische graafmachine, minikraan.	uur		F	0,00	0,00
395240	T.b.s. hydraulische graafmachine, bandenkraan.	uur		F	0,00	0,00
395250	T.b.s. vrachtauto, laadvermogen 7,5 ton.	uur		F	0,00	0,00
395260	T.b.s. vrachtauto, laadvermogen 12 ton.	uur		F	0,00	0,00
395270	T.b.s. mobiele hoogwerker.	uur		F	0,00	0,00
395280	T.b.s. mobiele versnipperaar.	uur		F	0,00	0,00
395290	T.b.s. veeg-zuigcobot, capaciteit 4 m3	uur		F	0,00	0,00
3953	Ter beschikking stellen materieel - water					
395310	T.b.s. maaiboot.	uur		F	0,00	0,00
395320	T.b.s. maaiverzamelboot	uur		F	0,00	0,00
395330	T.b.s. hydraulische graafmachine, arm + kroosbak.	uur		F	0,00	0,00
395340	T.b.s. tractor, arm + kroosbak.	uur		F	0,00	0,00
9	Staatposten					14.460,92
91	Index					
918870	Indexering				0,00%	0,00
92	Uitvoeringskosten					
929990	Uitvoeringskosten	%			0,00	0,00
93	Algemene kosten					
939990	Algemene kosten	%			0,00	0,00
94	Winst en risico					
949990	Winst en risico	%			0,00	0,00
95	Stelposten					
950010	Stelpost rijplaten, verkeersmaatr, slecht weer	eur	1,00		0,00	0,00
950020	Stelpost kleine leveringen en niet-OMOP	eur	1,00		0,00	0,00
950020	Stelpost leverantie plantsoen (Piet van t Wout)	eur	1,05		0,00	0,00
950020	Stelpost leverantie bomen (Ebben boomkwekerij)	eur	1,05		0,00	0,00
96	Bijdragen					
960010	Bijdrage RAW-systematiek (0,15%)	%			0,15	65,82
960020	Bijdrage Fonds Collectieve Kennis-CT (0,15%)	%			0,15	65,82
						43.883,33
	Bijkomende werkzaamheden op TBS hovenier					
	Ton Lutzstraat 16 naast - verplanten 10st jonge solitaires en randsnoei van hедера					
	Sweelinckstraat 35 naast - klimop van gevel halen / wegnippen / weghalen tot 2 a 3m hoogte vanaf maaiveld					
	Bijkomende werkzaamheden op stelpost 950020					
	Rotonde Rodenrijseweg - verwijderen en afvoeren van de halfverharding en gronddeuk c.q. alles opschonen					

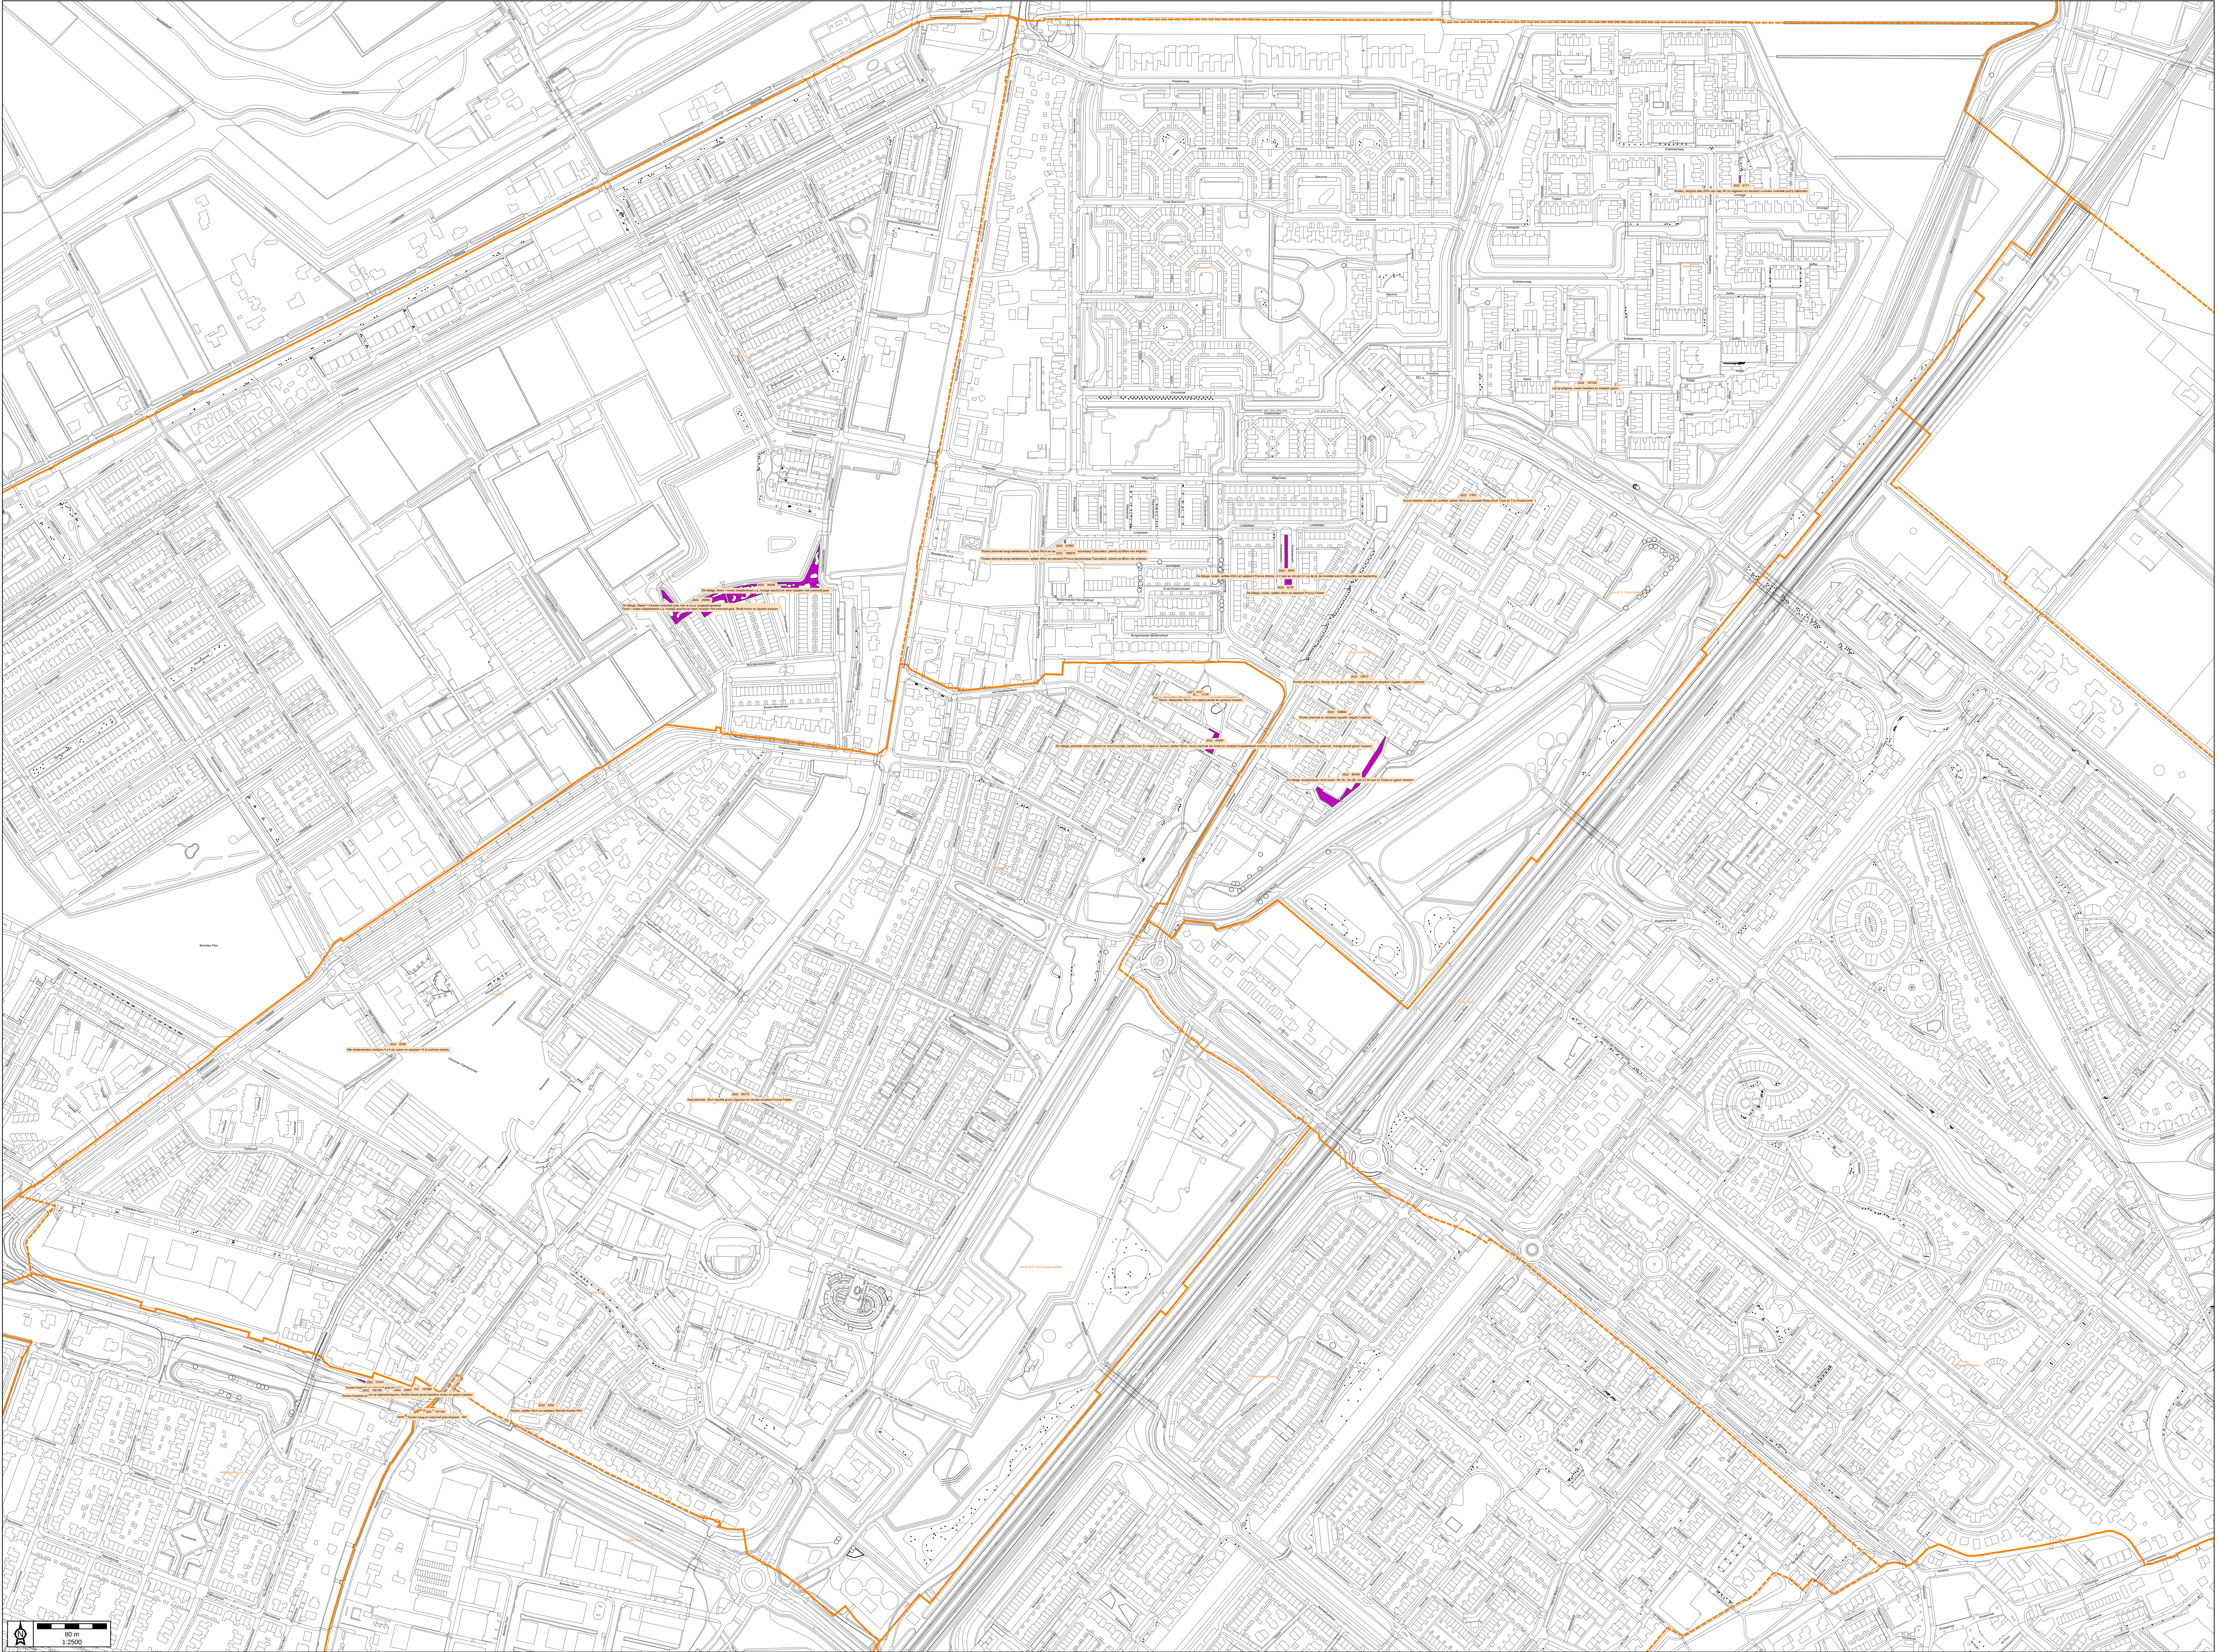

Locatie renovatie 2022 (vrij 2023)

Renovatieplan

2022 renovatie planvast

2022 renovatie

2022 renovatie openbaring

Periode 1 - 2022 renovatie

Periode 2 - 2022 renovatie uitvoering

Overig

Q

Huiding boomvormen

Q

Overstapen

L

L

A

Label Straatnamen

A

Label huizen

A

Rechtsge haart


A

Wijk

ROT Lokaal

GEMEENTE

Lansingerland

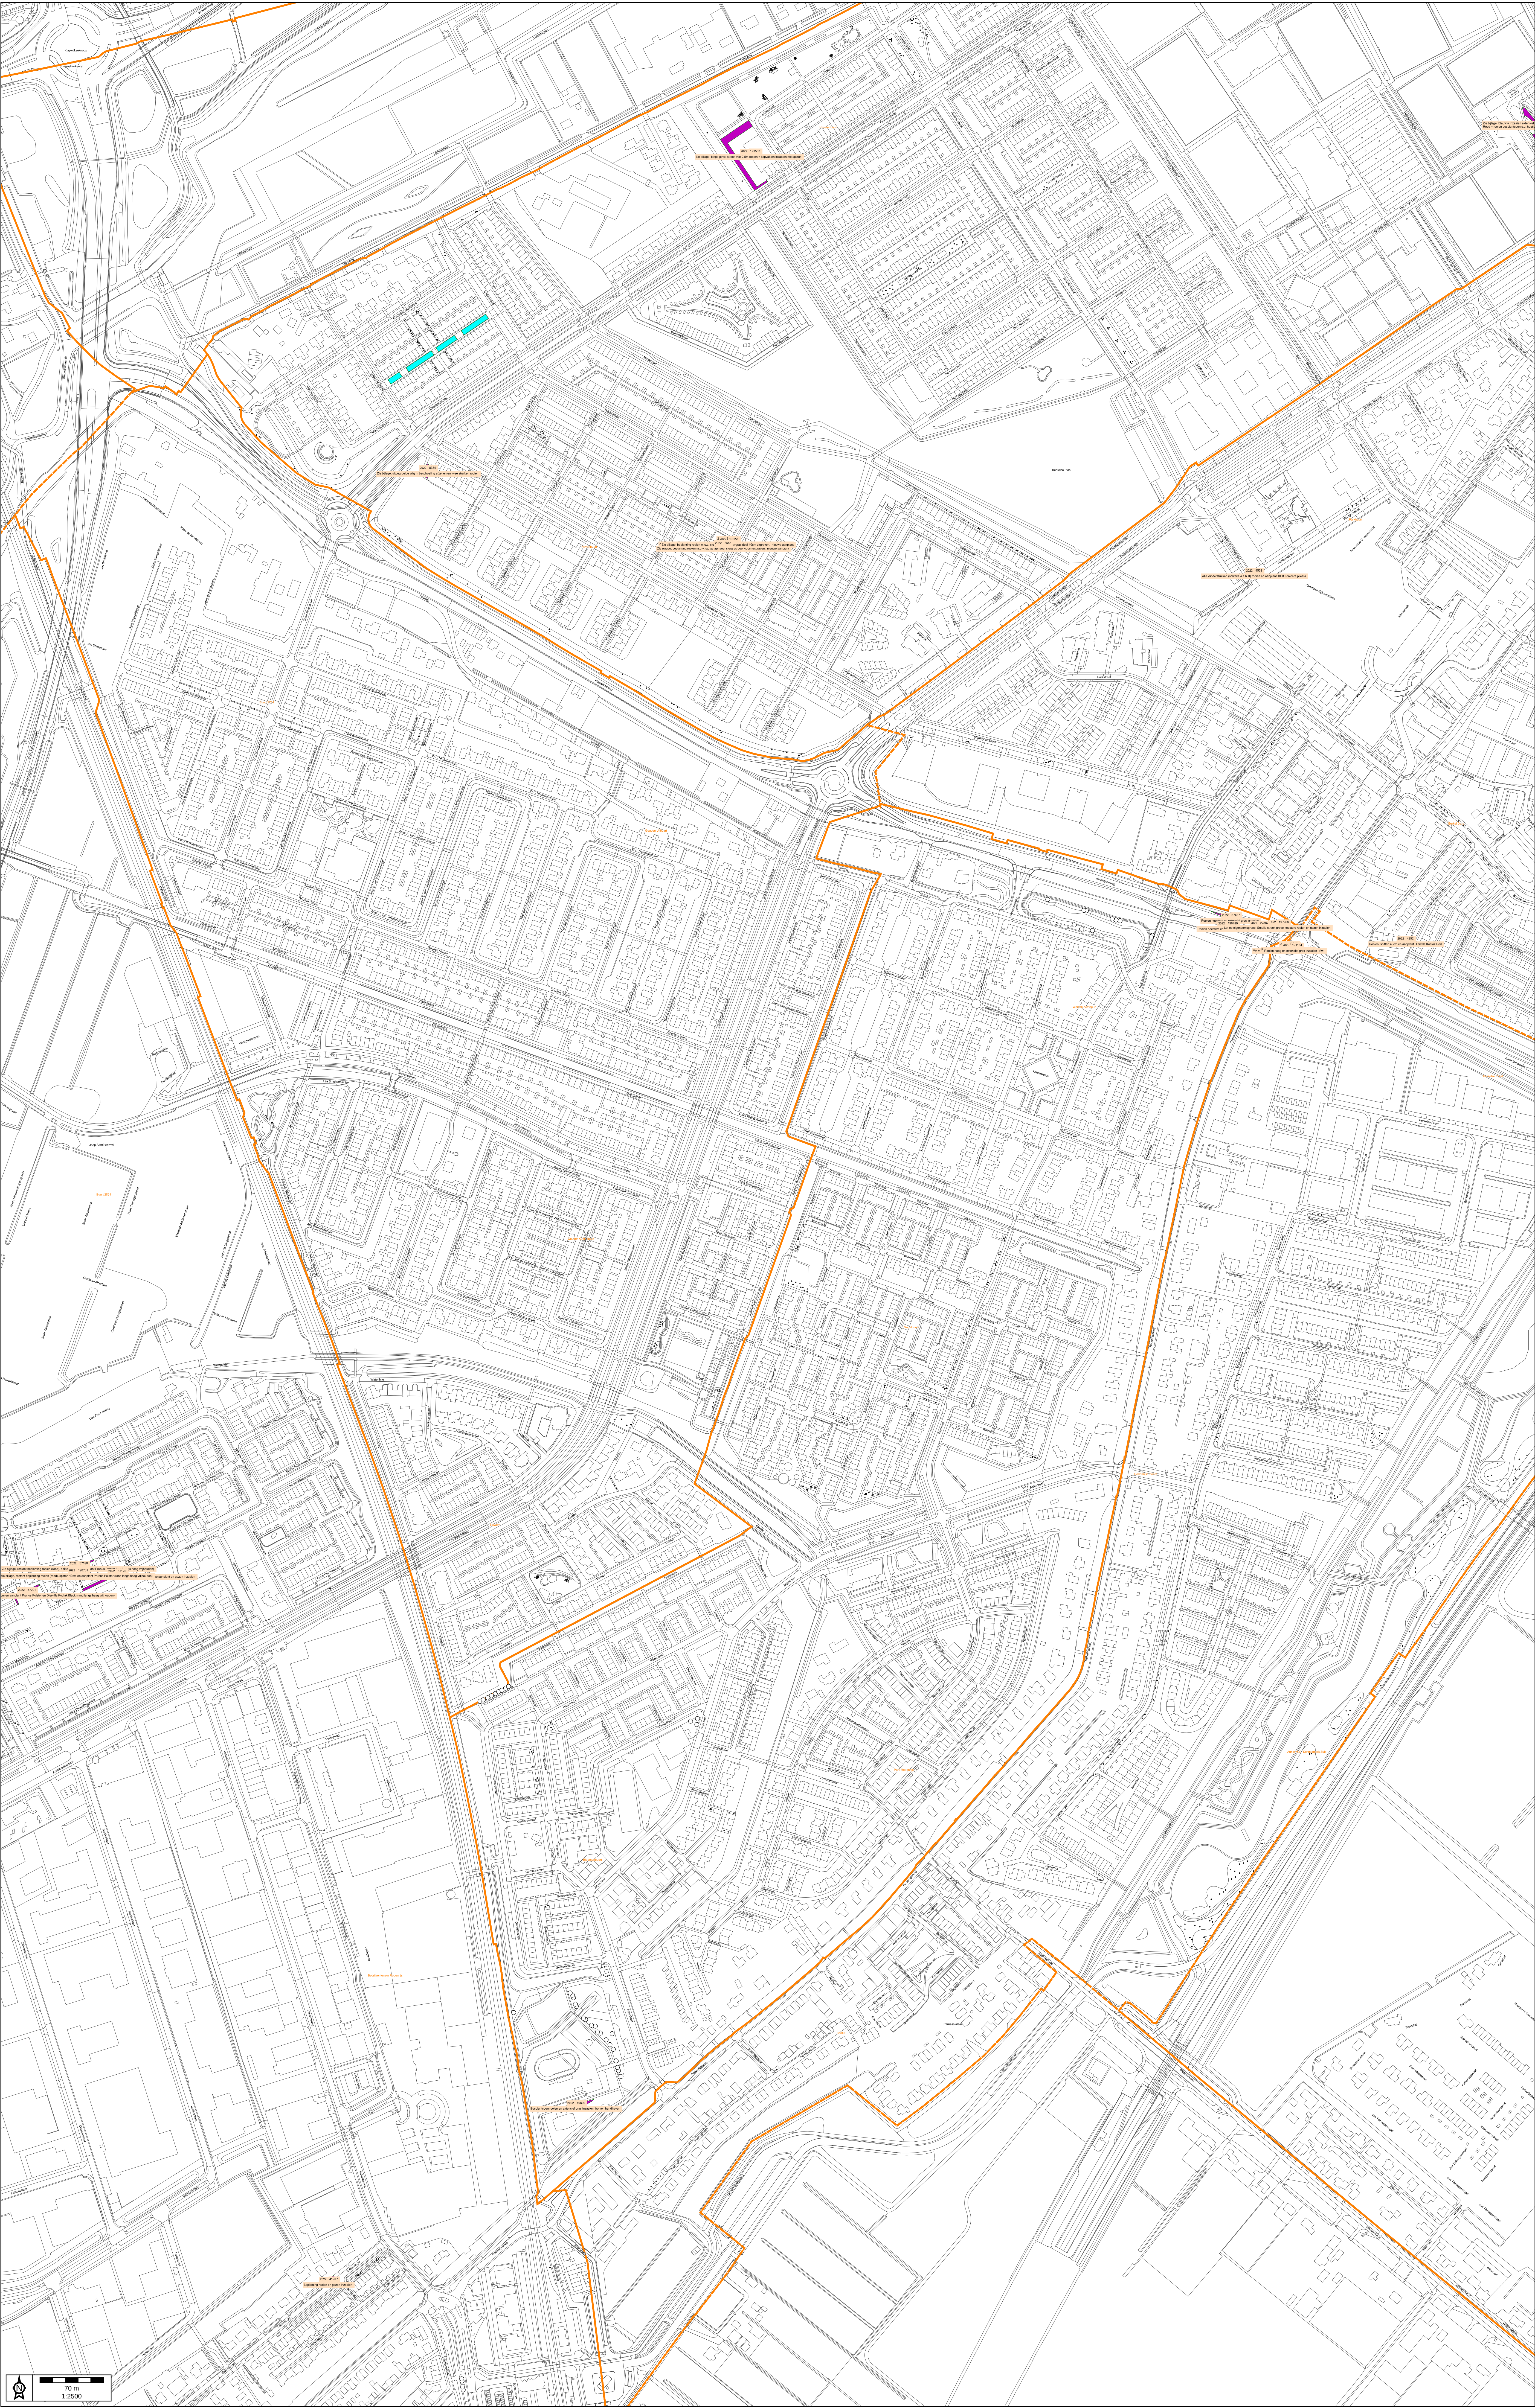

Localie renovatie 2022 (vrij 2023)

Renovatieplan

2022 renovatie planvast

2022 renovatie

2022 renovatie opwerking

Periode 1 - 2022 renovatie

Periode 2 - 2022 renovatie uitvoering

Grond

Q

Planologisch bestemmingsplan

Grondsoort

Locatie

A

Locatie bestemmingsplan





GEMEENTE

Lansingerland

70 m

1:2500