


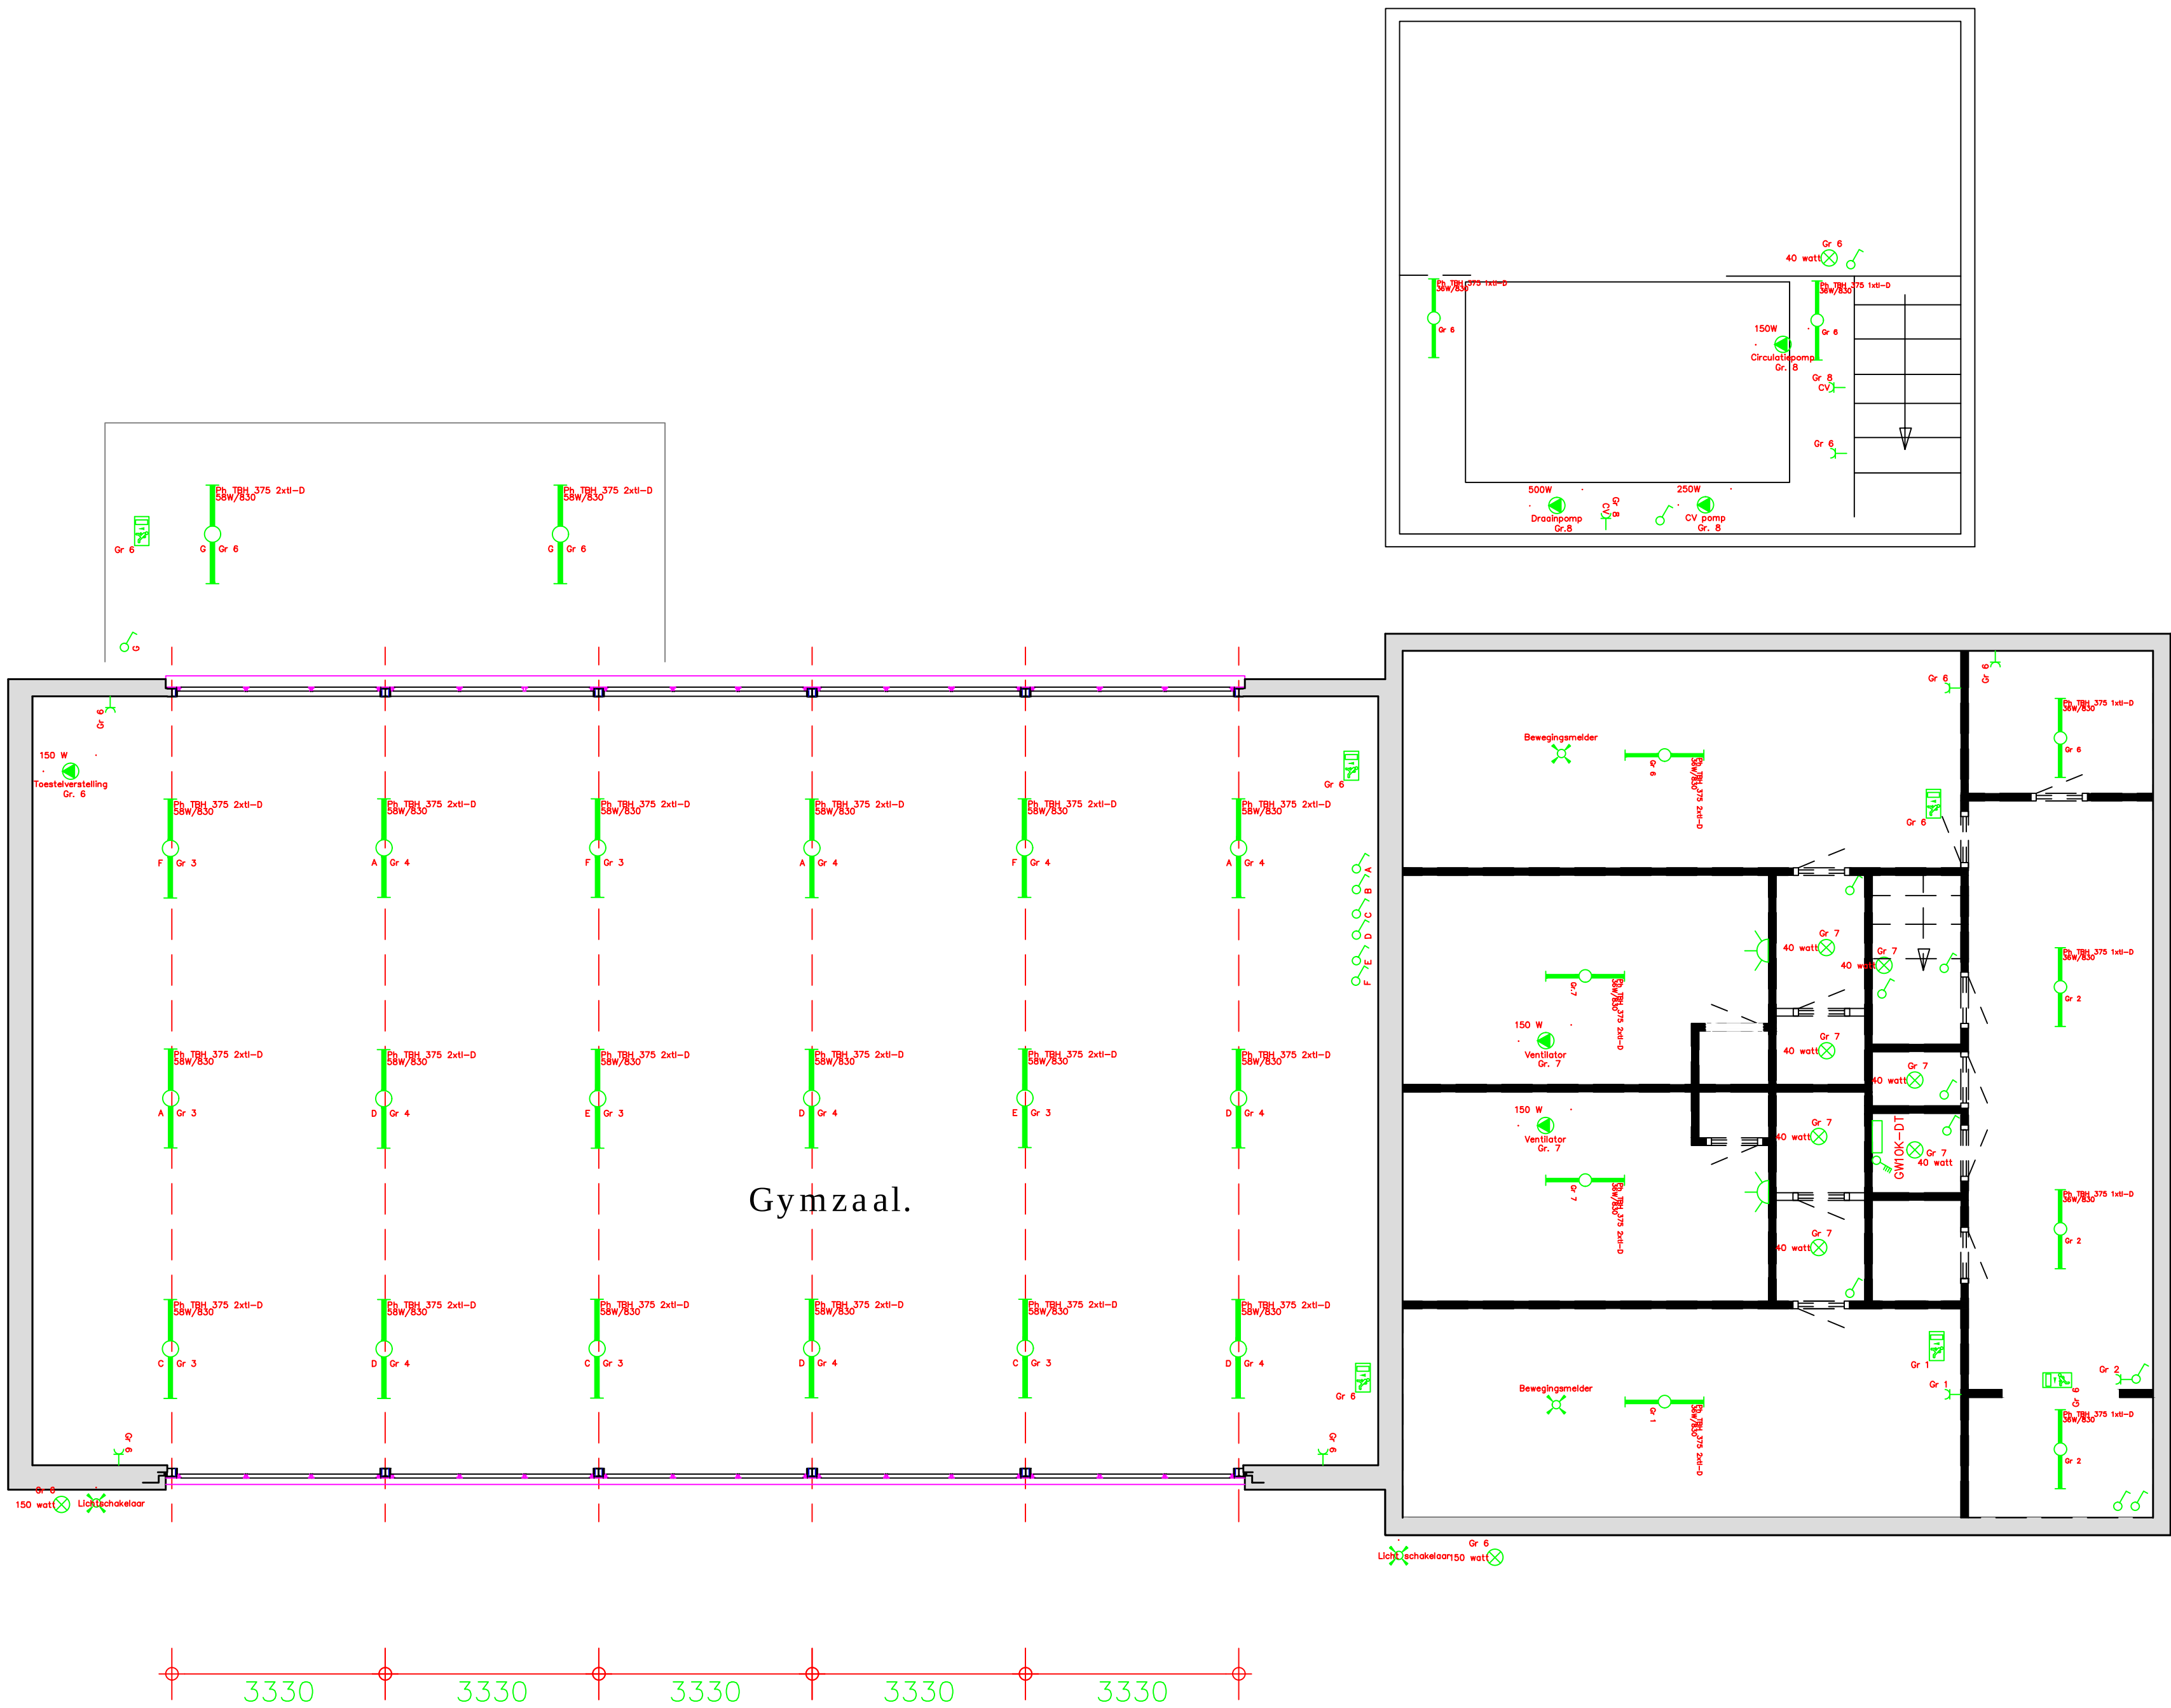

Begane grond.

- TL armatuur 2x36
- TL armatuur 4x18
- TL armatuur 2x58
- Aansluiting vaste groep
- WCD
- Stekker met snoer verbinding
- Vluchtweg aramtuur
- Noodverlichting armatuur
- Schakelaar
- Schakelaar met dim functie
- Serie schakelaar
- Wissel schakelaar
- Serie wissel schakelaar
- Aanwezigheidsensor
- Standaard aramtuur
- Rail met licht spots
- Rail met licht spots
- Buiten aramatuur
- Verwarmingselement
- Afzuig ventilator
- Groep
- Bedrading
- Koelkast
- Goodwe omvormer
- Werkschakelaar

Project:	Gymzaal Beukenlaan 40	Get.	Gez.
Omschrijving:	Elektrische installatie	Get.	Gez.
Begane grond		Get.	Gez.
Get.H.B.	Datum: 2-7-2015	Schaal: 1:75	Form:A1
vriend bv		Printer 12	Projectnr.
installatie communicatie		7741 MD COEVORDEN	Tek. nr.
		Tel. 0524-593593	D15-042
		Fax 0524-593594	E01
		E-mail: info@vriendbv.nl	