


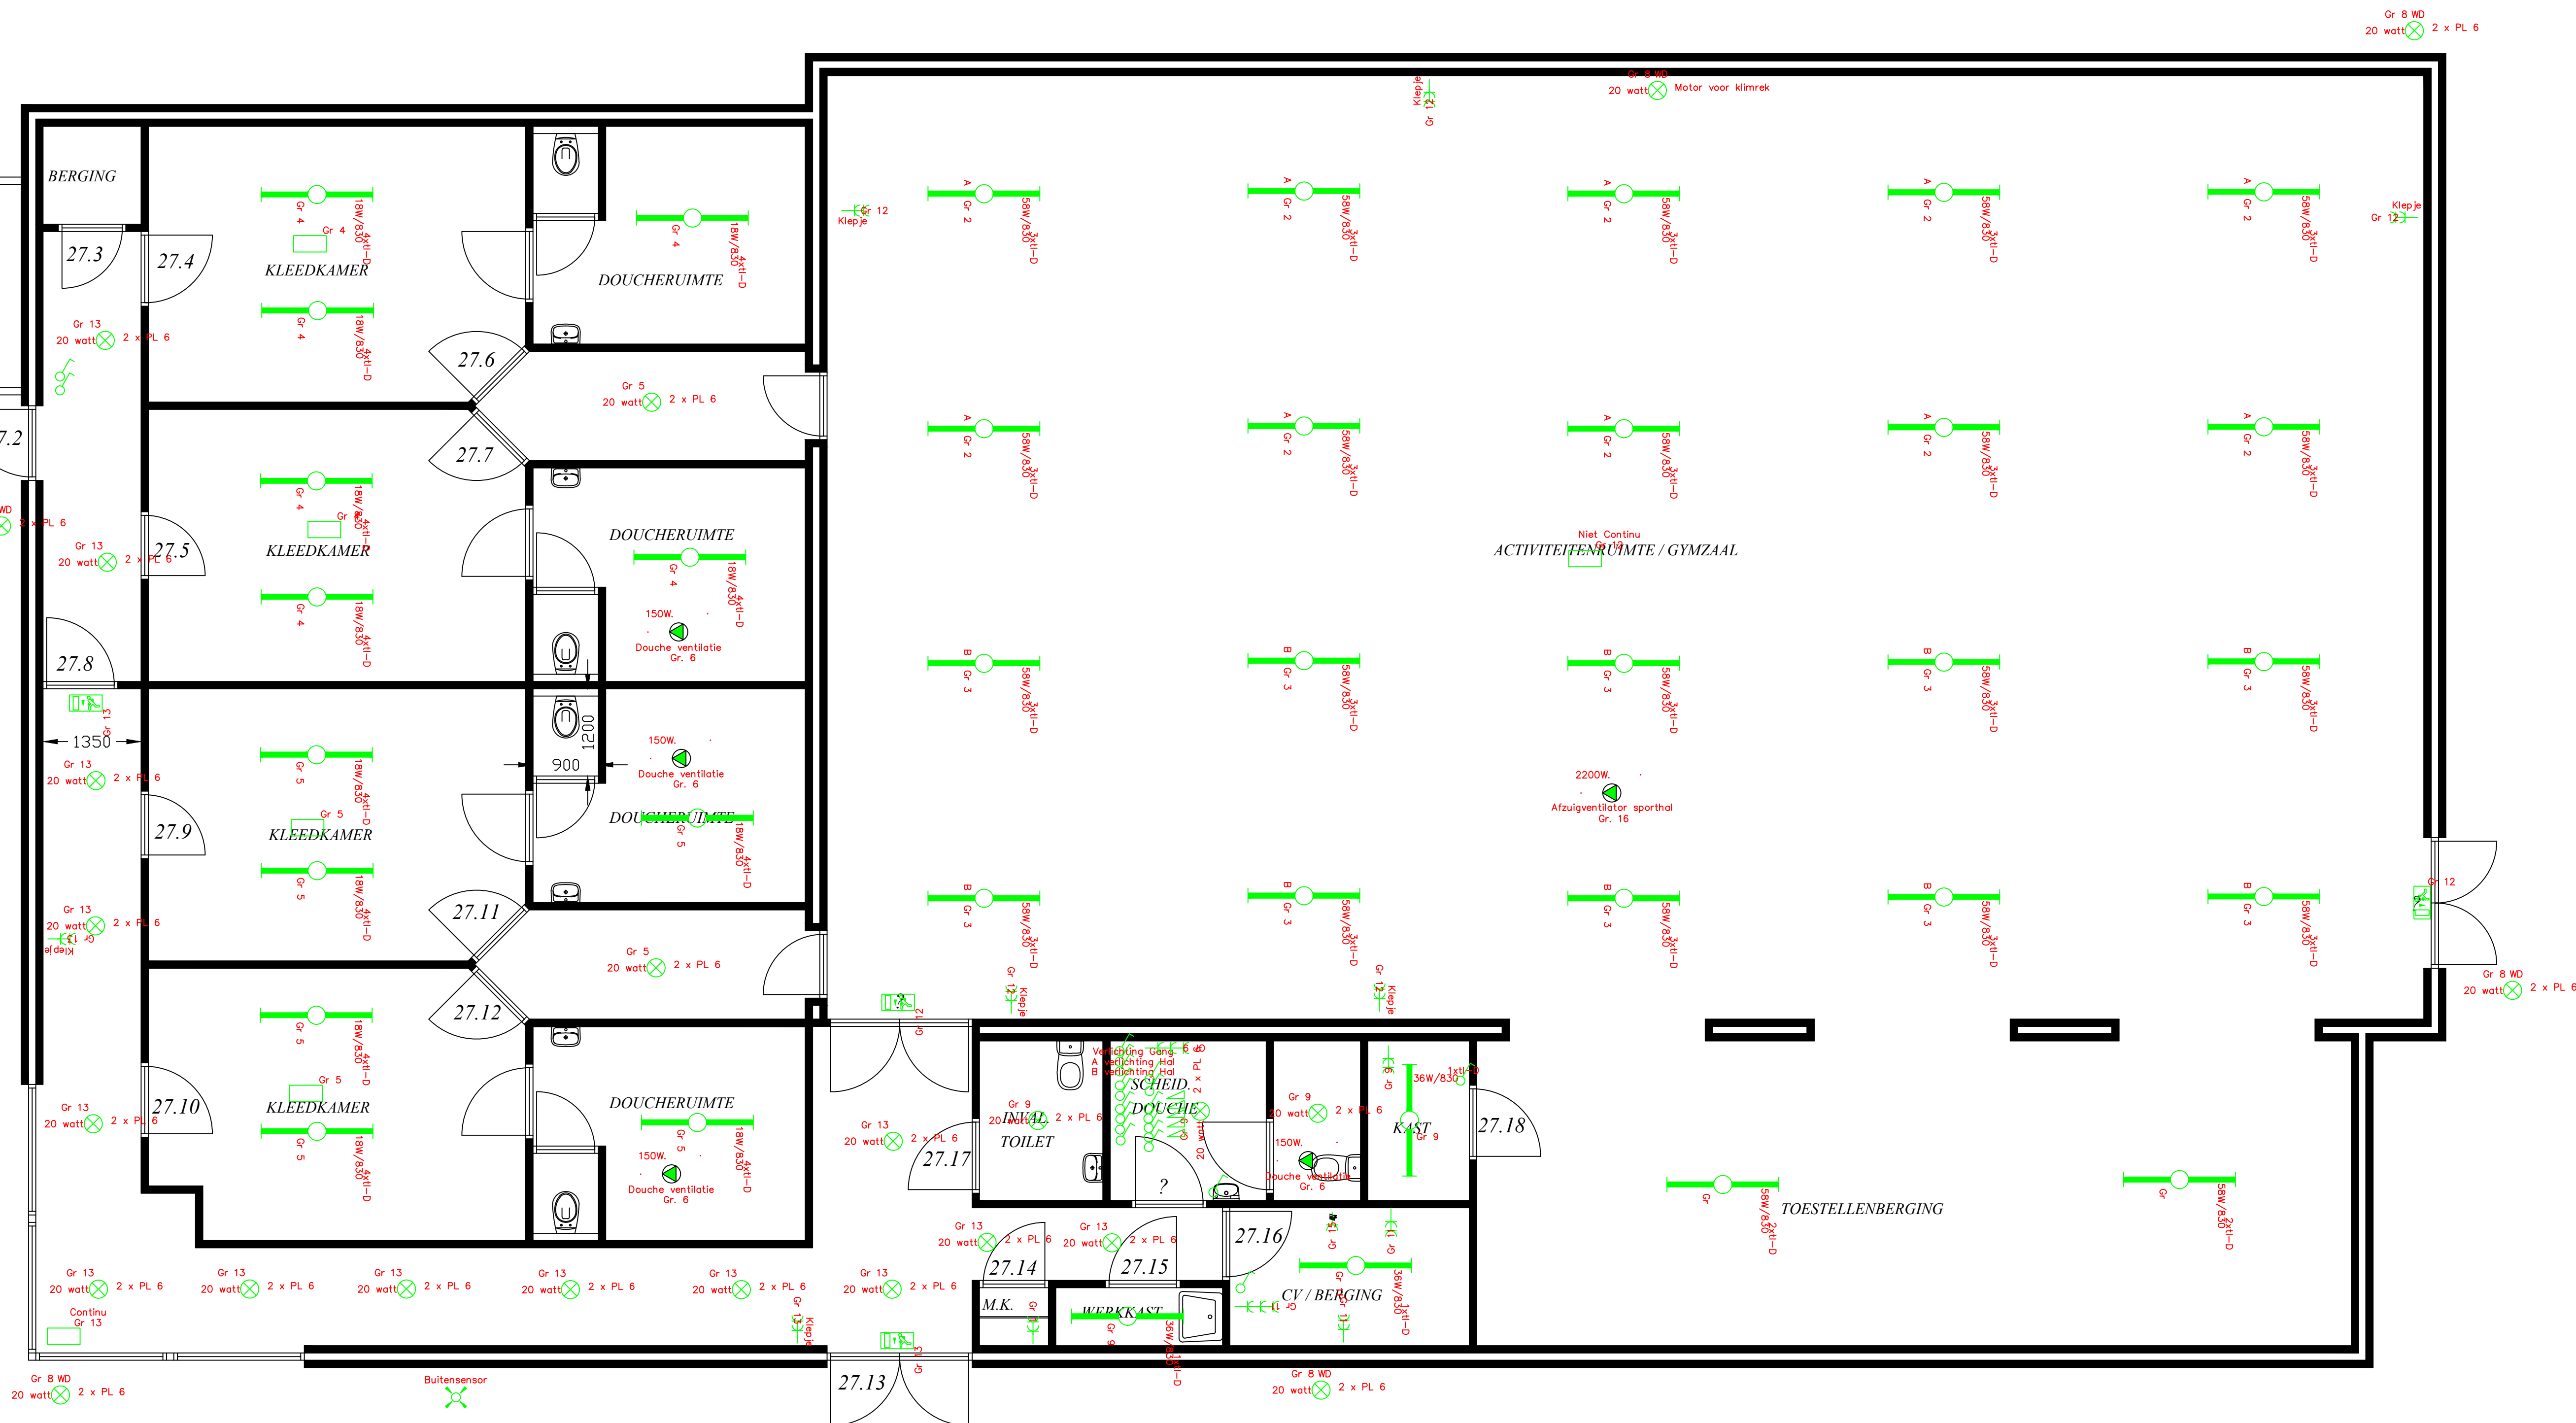

PLATTEGROND



sanitair  
gas, water  
electro- en  
verwarmingsinstallaties

Interfit bv  
m.l. van Olmstraat 9  
9672 AE Winaschoten  
tel 0597-414214 / fax 0597-421026

VCA\*  
CONFORM

|            |                            |        |            |       |   |   |   |   |             |
|------------|----------------------------|--------|------------|-------|---|---|---|---|-------------|
| wijziging: | A                          | B      | C          | D     | E | F | G | H | I           |
| onderwerp: | Plattegrond MFA Heiligenbe |        |            |       |   |   |   |   | pos: A1     |
| project:   | 2014+050                   |        |            |       |   |   |   |   | nr.: 050/14 |
| schaal:    | 1:50                       | datum: | 29-09-2014 | get.: |   |   |   |   | bl.: 1      |