




PLATTEGROND

- TL armatuur 2x36
- TL armatuur 4x18
- TL armatuur 2x58
- Aansluiting vaste groep
- WCD
- Stekker met snoer verbinding
- Vluchtweg aramtuur
- Noodverlichting armatuur
- Schakelaar
- Schakelaar met dim functie
- Serie schakelaar
- Wissel schakelaar
- Serie wissel schakelaar
- Aanwezigheidsensor
- Standaard aramtuur
- Rail met licht spots
- Rail met licht spots
- Buiten aramatuur
- Verwarmingselement
- Afzuig ventilator
- Groep
- Bedrading
- Koelkast

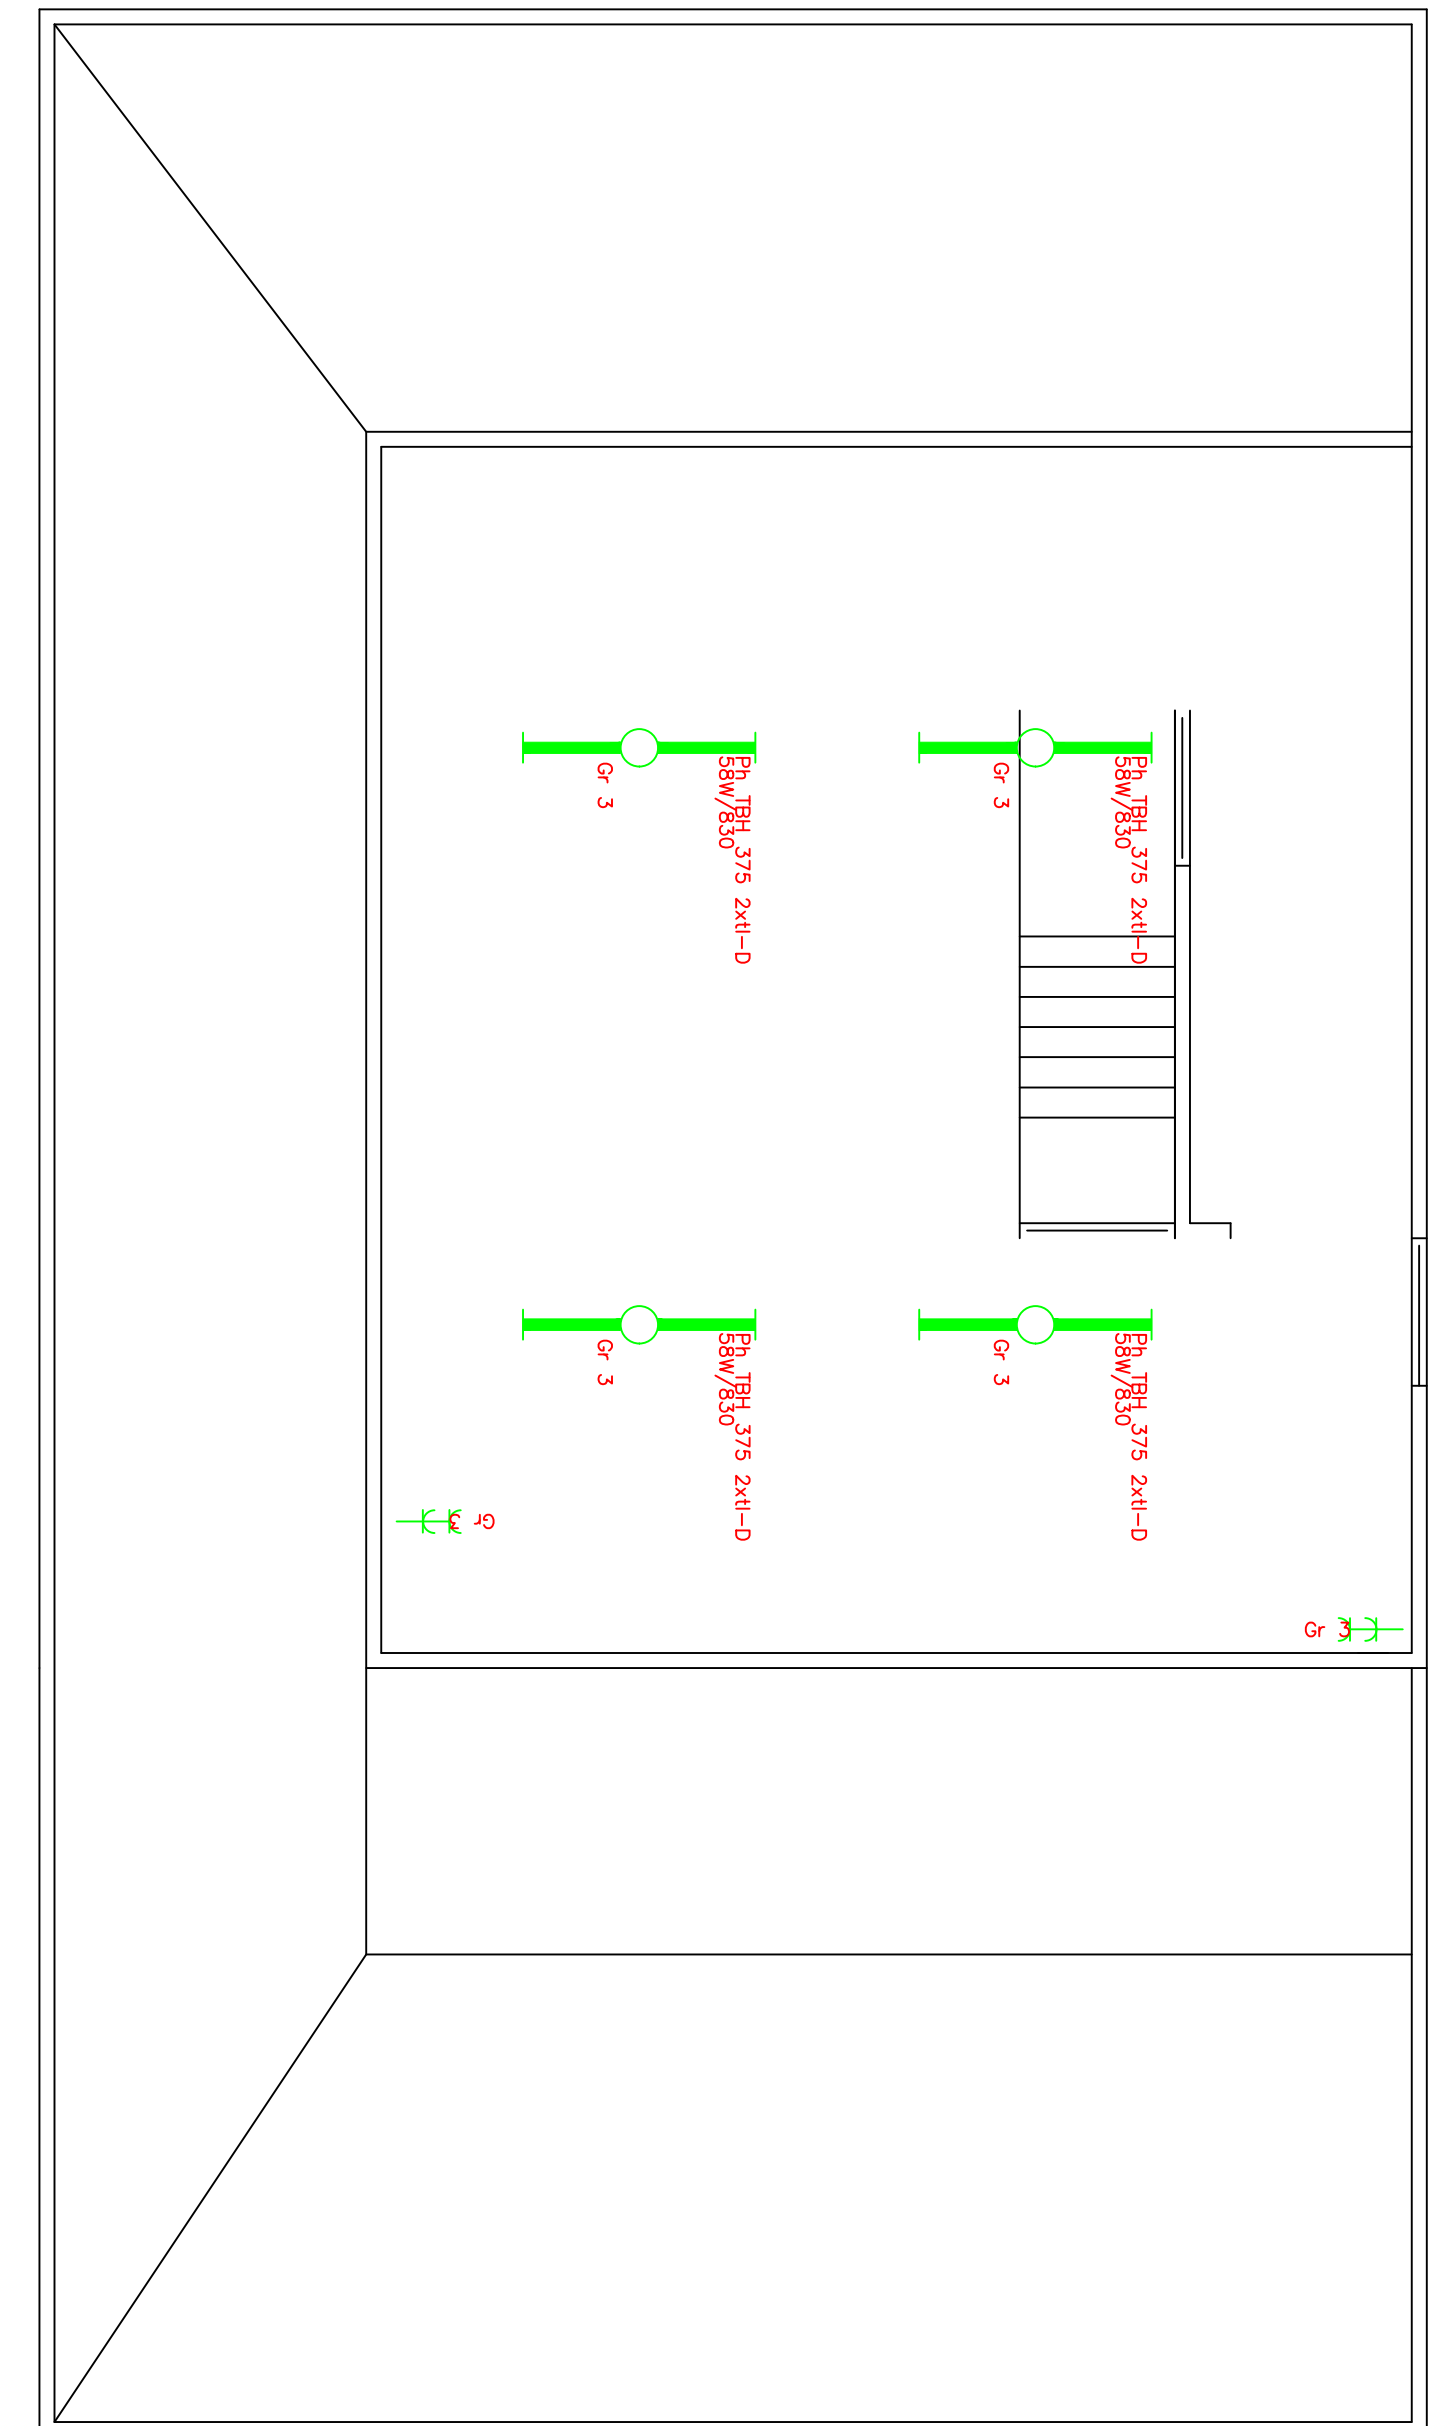

Etage



sanitair
gas, water
electro- en
verwarmingsinstallaties

wijziging:	A				
	B				
	C				
	D				

onderwerp: MFA Nieuw Scheemda

project: 2014+050

school: datum: get.:
1:50 29-09-14 HPU

Interfit bv
m.l. van Olmstraat 9
3872 AB Winschoten
tel 0597-414214 / fax 0597-421026

pos: A1

nr.: 505/13

bl.: 13

