


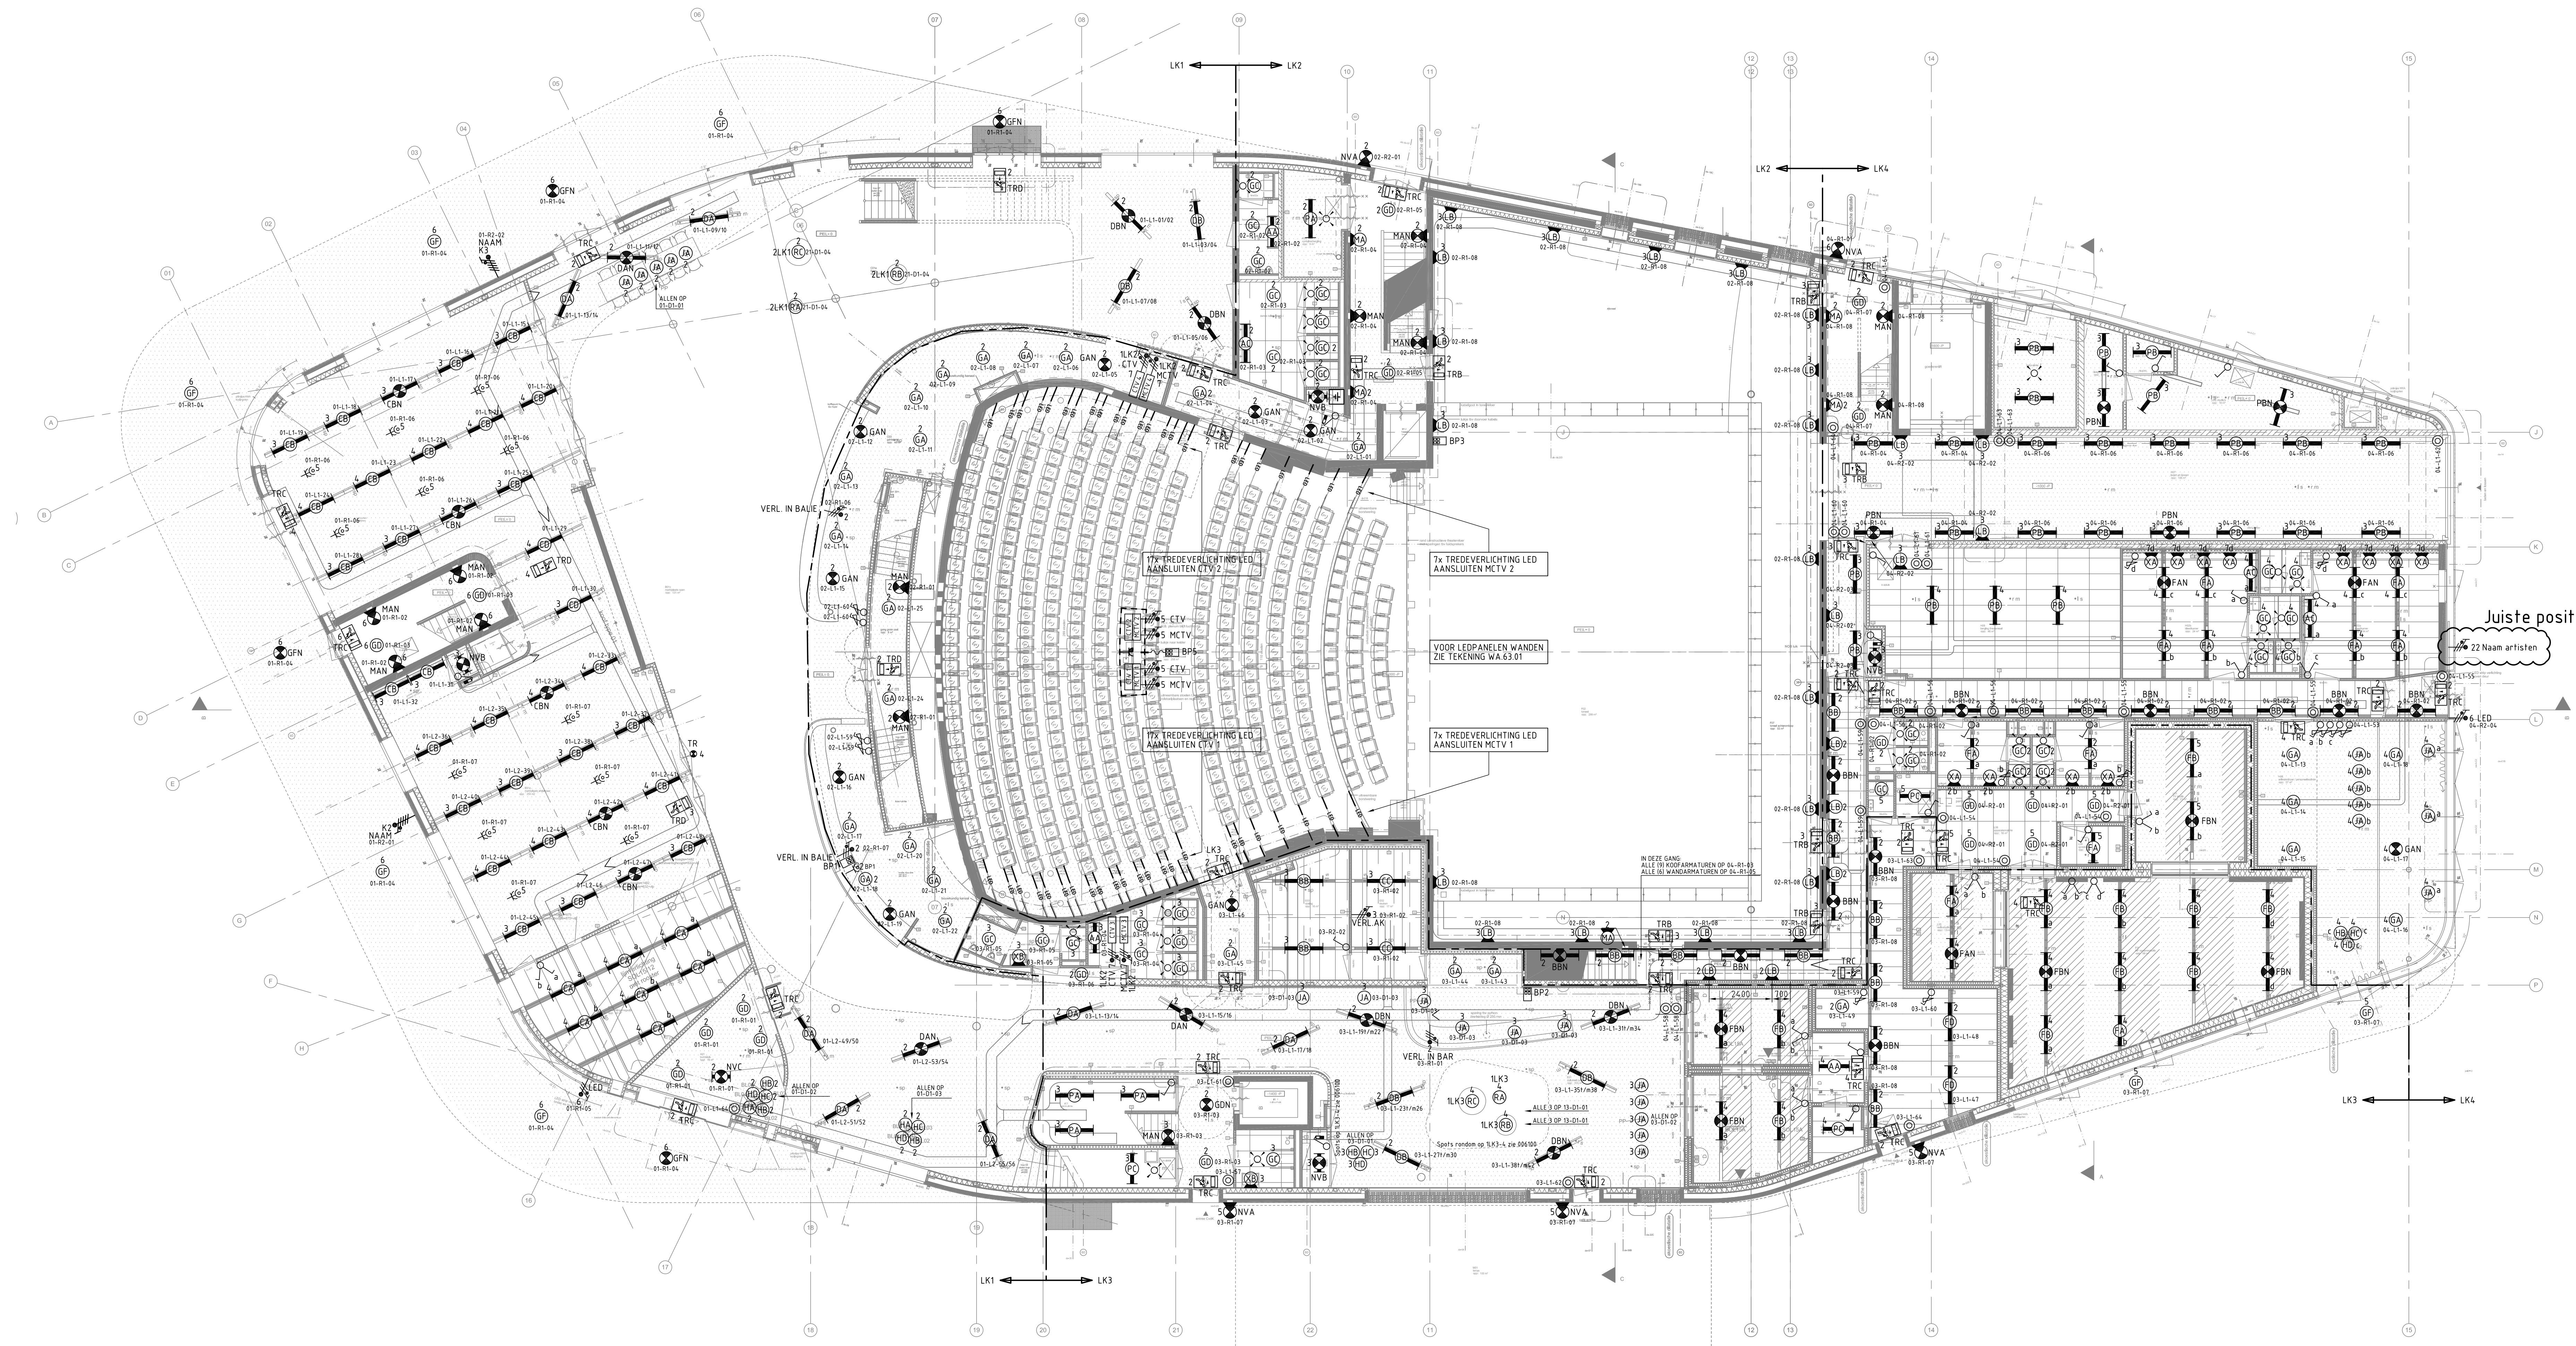

OPMERKINGEN:
VOOR AANTALLEN ARMATUREN XA, ZIE TEKENING BO-01 VAN DE ARCHITECT

CODERING ARMATUREN

01-L-01
VOLGNUMMER (3)
ELEMENTTYPE - VOLGNUMMER (2)
BOUWLAAG - KASTNUMMER (1)

ELEMENTTYPEN:
L = LIJN VAN DALROUTER
D = DIMMER UNIT
R = RELAIS UNIT
DX = DMX

VOORBEELDEN:

01-L-01 = BOUWLAAG 0/KAST LK1/DALIUM 1/VOLGNUMMER 1
24-01-04 = BOUWLAAG 2/KAST 2LK4/DIMMER 1/VOLGNUMMER 4

KANALISATIE IS TER INDICATIE, ZIE TEKENING 00-61.31


Bouwkundige onderlegger: Architect	Tekeningnummer: PL-02	Datum: 04-12-2012	Versie: B
Bouwkundige onderlegger: Architect	Tekeningnummer: MA-04c	Datum: 07-02-2014	Versie: F
Bouwkundige onderlegger: Architect	Tekeningnummer: MA-04b	Datum: 21-08-2013	Versie: E
Bouwkundige onderlegger: Architect	Tekeningnummer: MA-04a	Datum: 23-09-2013	Versie: D

	B UPDATE REVISIE (nav bespreking 15-11-2018)		21-11-2018	NH-JdV
	GEZ	16-3-2015		AKI


 Croon Elektrotechniek B.V. Hammerfestweg 2 Postbus 5133 9700 GC Groningen Tel. +31 50 - 365 76 00 cad.apel@croon.nl	REVISIE CULTUURHUIS WINSCHOTEN VERLICHTINGSINSTALLATIE BEGANE GROND		REGNR.	59675AA041
	SCHAAL 1:100 FORMAAT A0 BLADEN BLAD	TEKNR.	00.63.01	

LAYOUTNAAM00301

00301.004

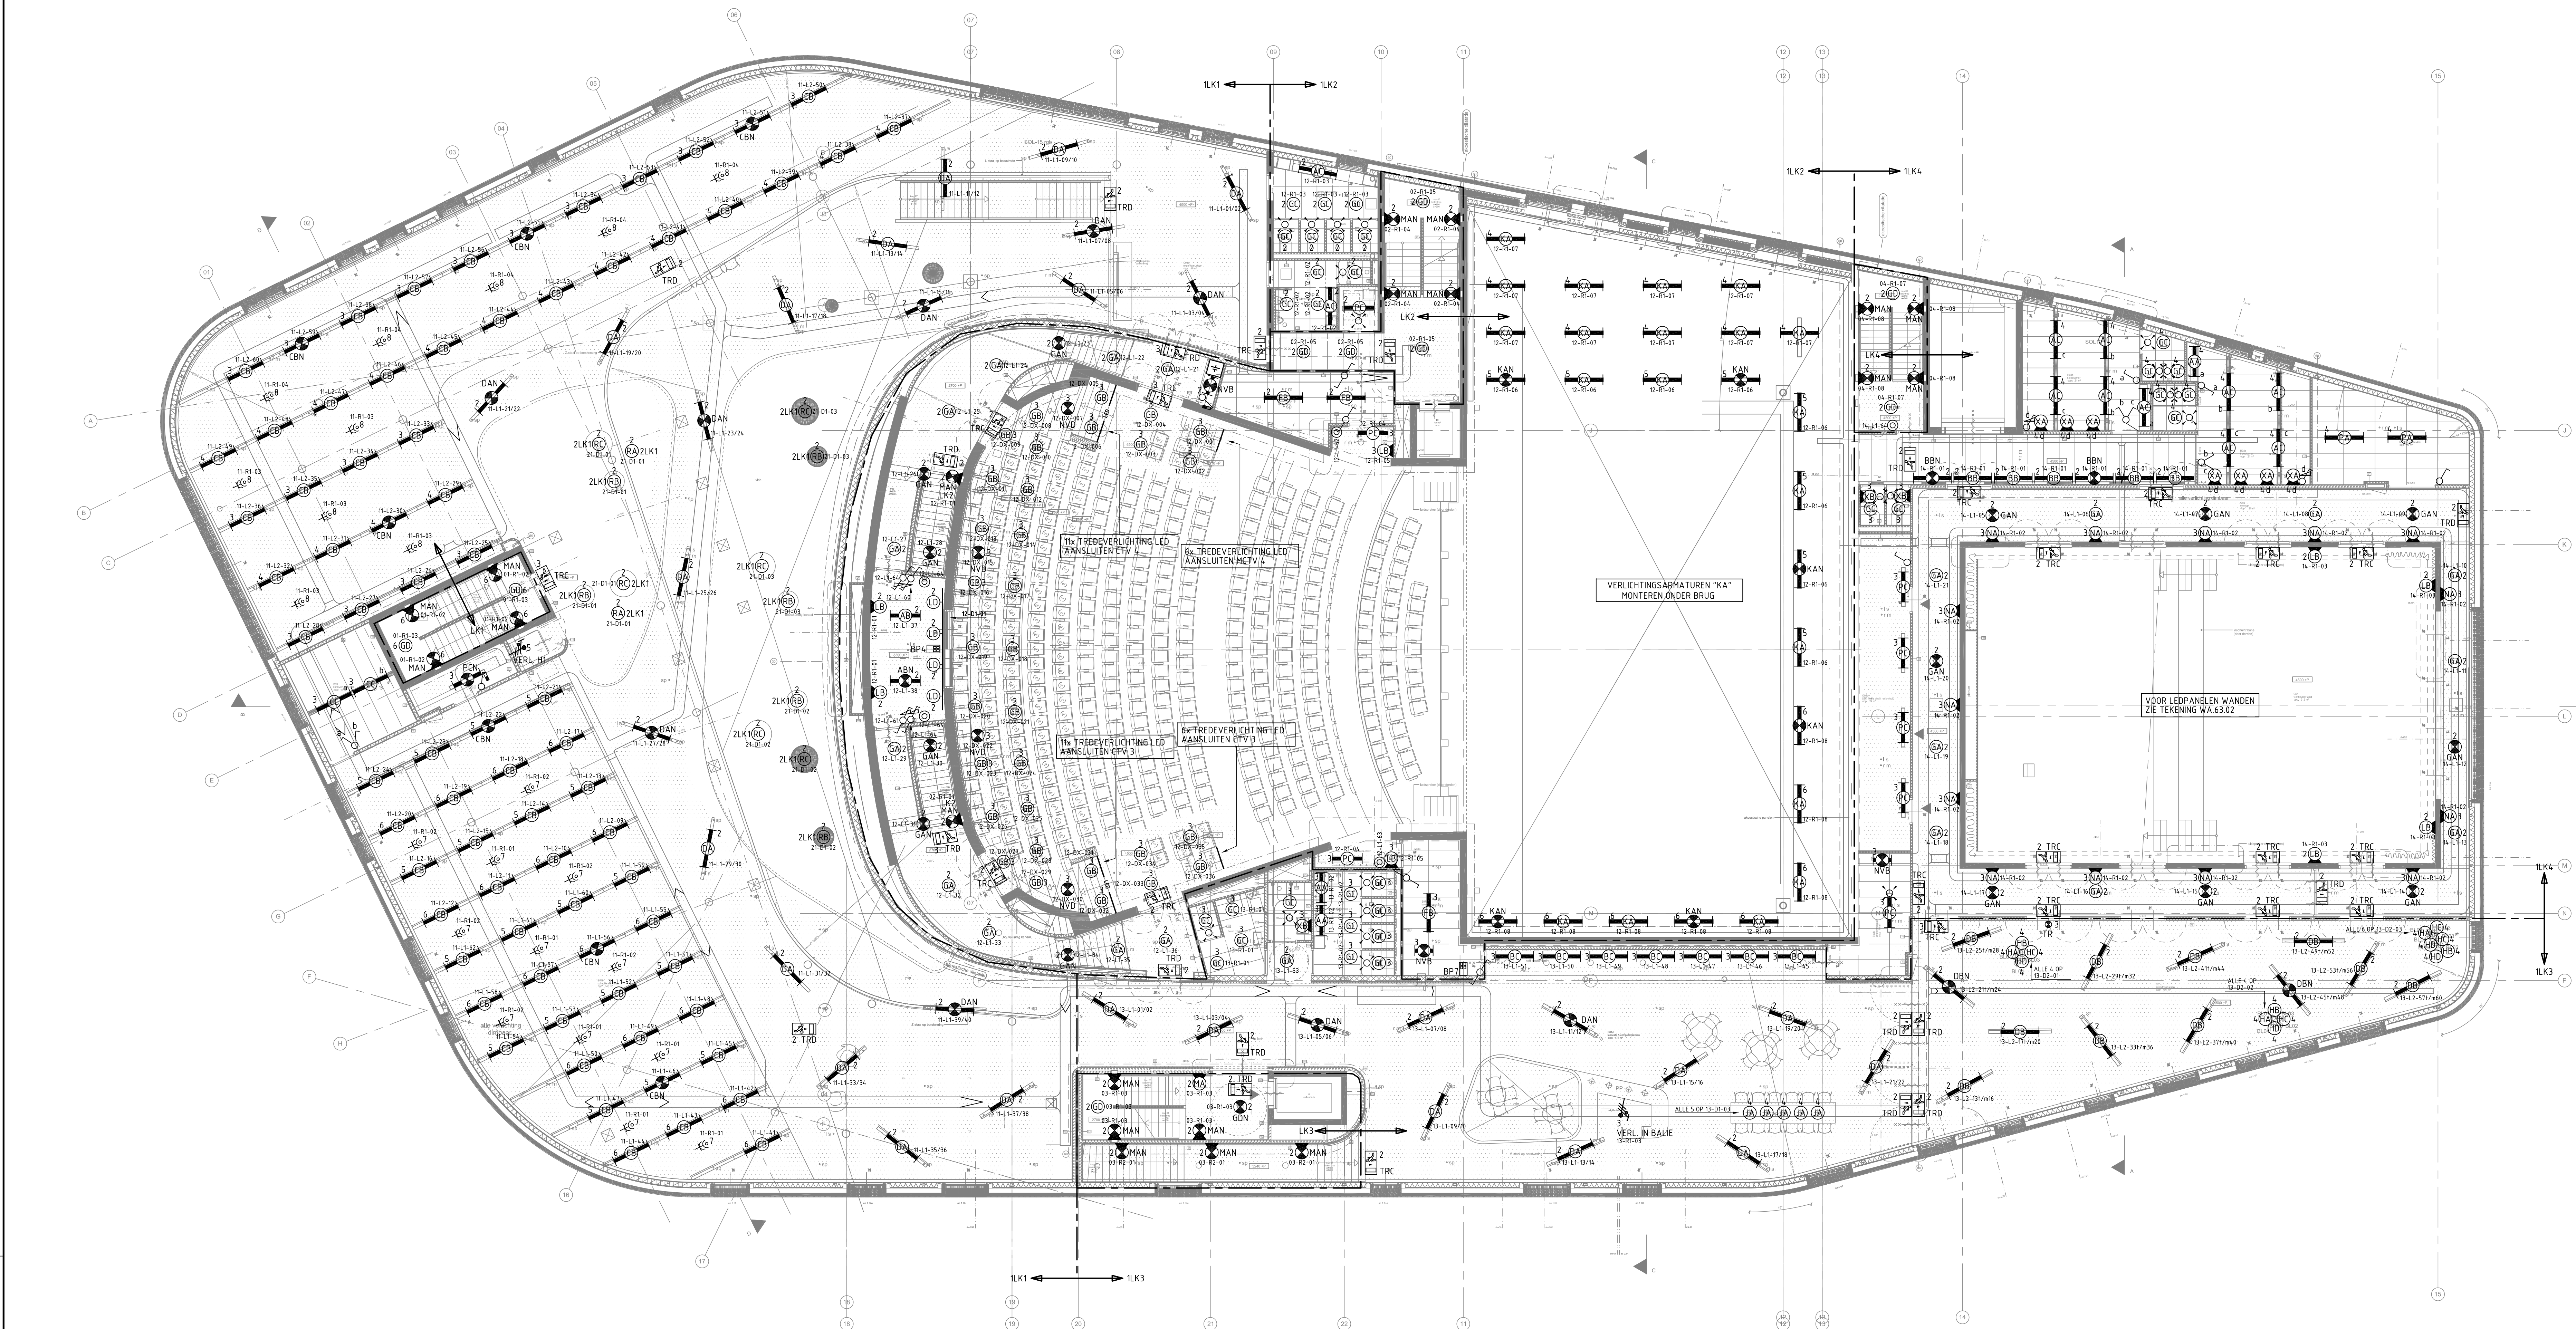

VERLICHTING VLOER BALKON THEATER (1:100)

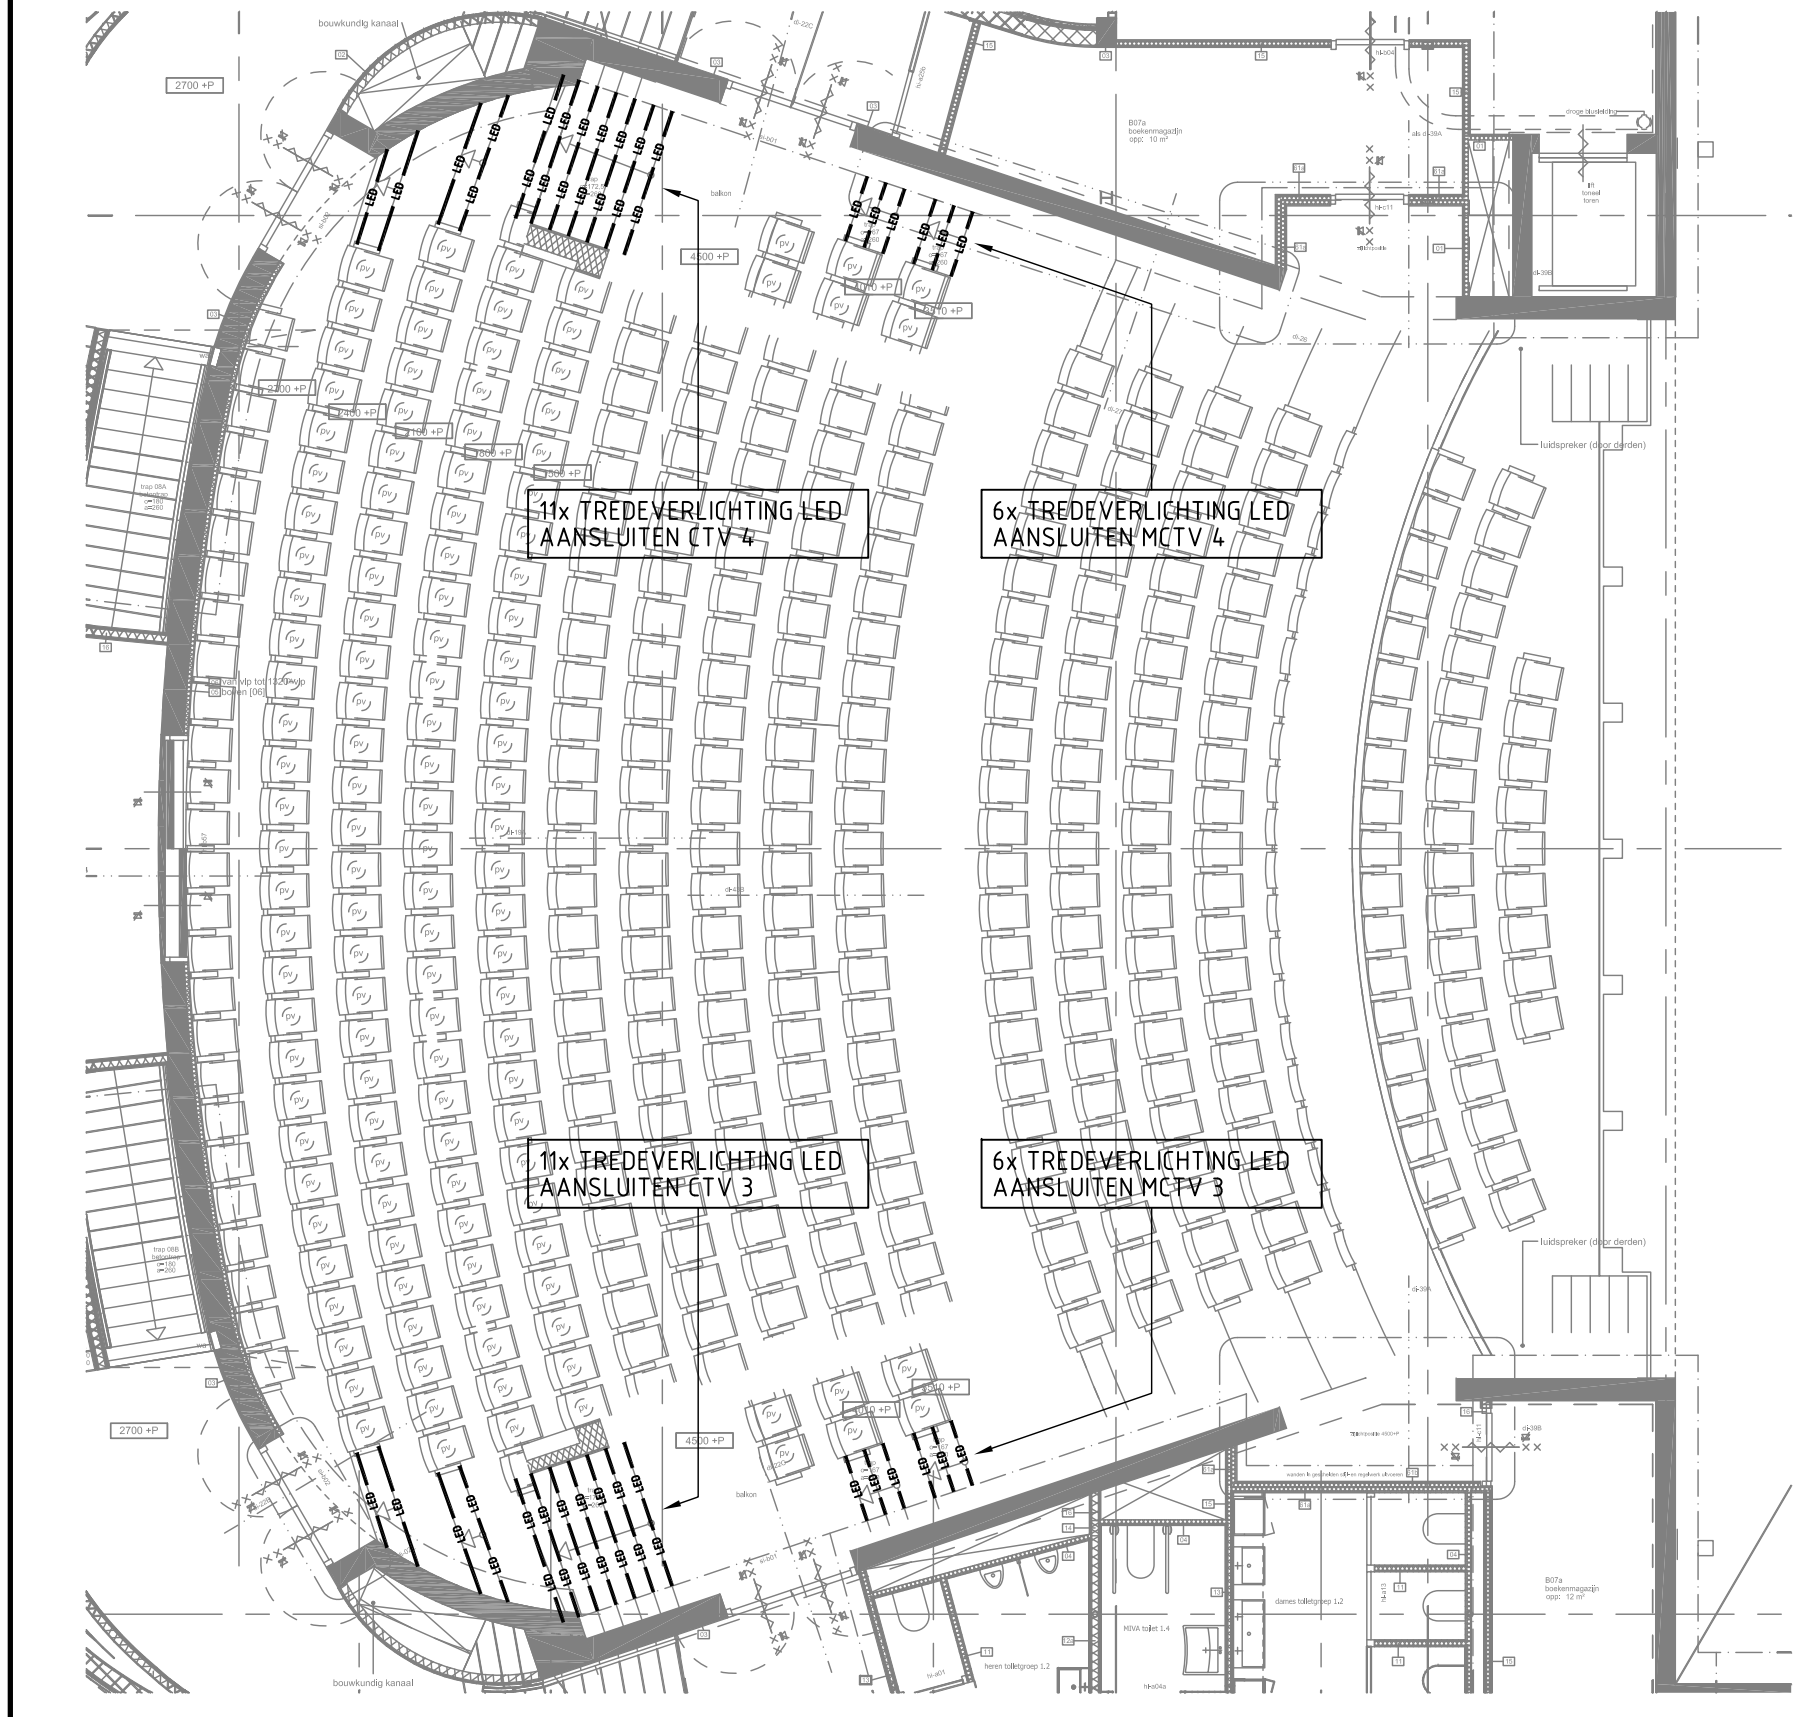

OPMERKINGEN:
VOOR AANTALLEN ARMATUREN XA, ZIE TEKENING BO-01 VAN DE ARCHITECT

CODERING ARMATUREN

01-L-01	ELEMENTTYPEN:
↓	L= LUM VAN DALROUTER
↓	D= DIMMER UNIT
↓	R= RELAIS UNIT
↓	DX= DMX

VOORBEELDEN
- 01-L-01 = BOUWLAAG 0/KAST LK1/DALIJN 1/VOLGNUMMER 1
- 24-D1-04 = BOUWLAAG 2/KAST 2LK4/DIMMER 1/VOLGNUMMER 4


KANALISATIE IS TER INDICATIE, ZIE TEKENING 01.63.01			
Bouwkundige onderlegger : Architect	Tekeningnummer : PL-03	Datum : 04-12-2012	Versie : C
Bouwkundige onderlegger : Architect	Tekeningnummer : MA-05c	Datum : 11-09-2012	Versie : A
Bouwkundige onderlegger : Architect	Tekeningnummer : MA-05b	Datum : 12-09-2013	Versie : C
Bouwkundige onderlegger : Architect	Tekeningnummer : MA-05a	Datum : 23-09-2013	Versie : A

	A UPDATE REVISIE		28-5-2015	Rbo
	REVISIE		GET	
	CULTUURHUIS WINSCHOTEN		GEZ	
	VERLICHTINGSINSTALLATIE			

1E VERDIEPING		REGNR.	59675AA041
SCHAAL	1:100	BLADEN	
FORMAAT	A0	BLAD	
TAK. 1		TEKNR.	01.63.01

Croon Elektrotechniek B.V.
Hammerfestweg 2
Postbus 5133
9700 GC Groningen
Tel. +31 50 - 365 78 00
cad.apel@croon.nl




LAYOUTNAAM:01.63.01

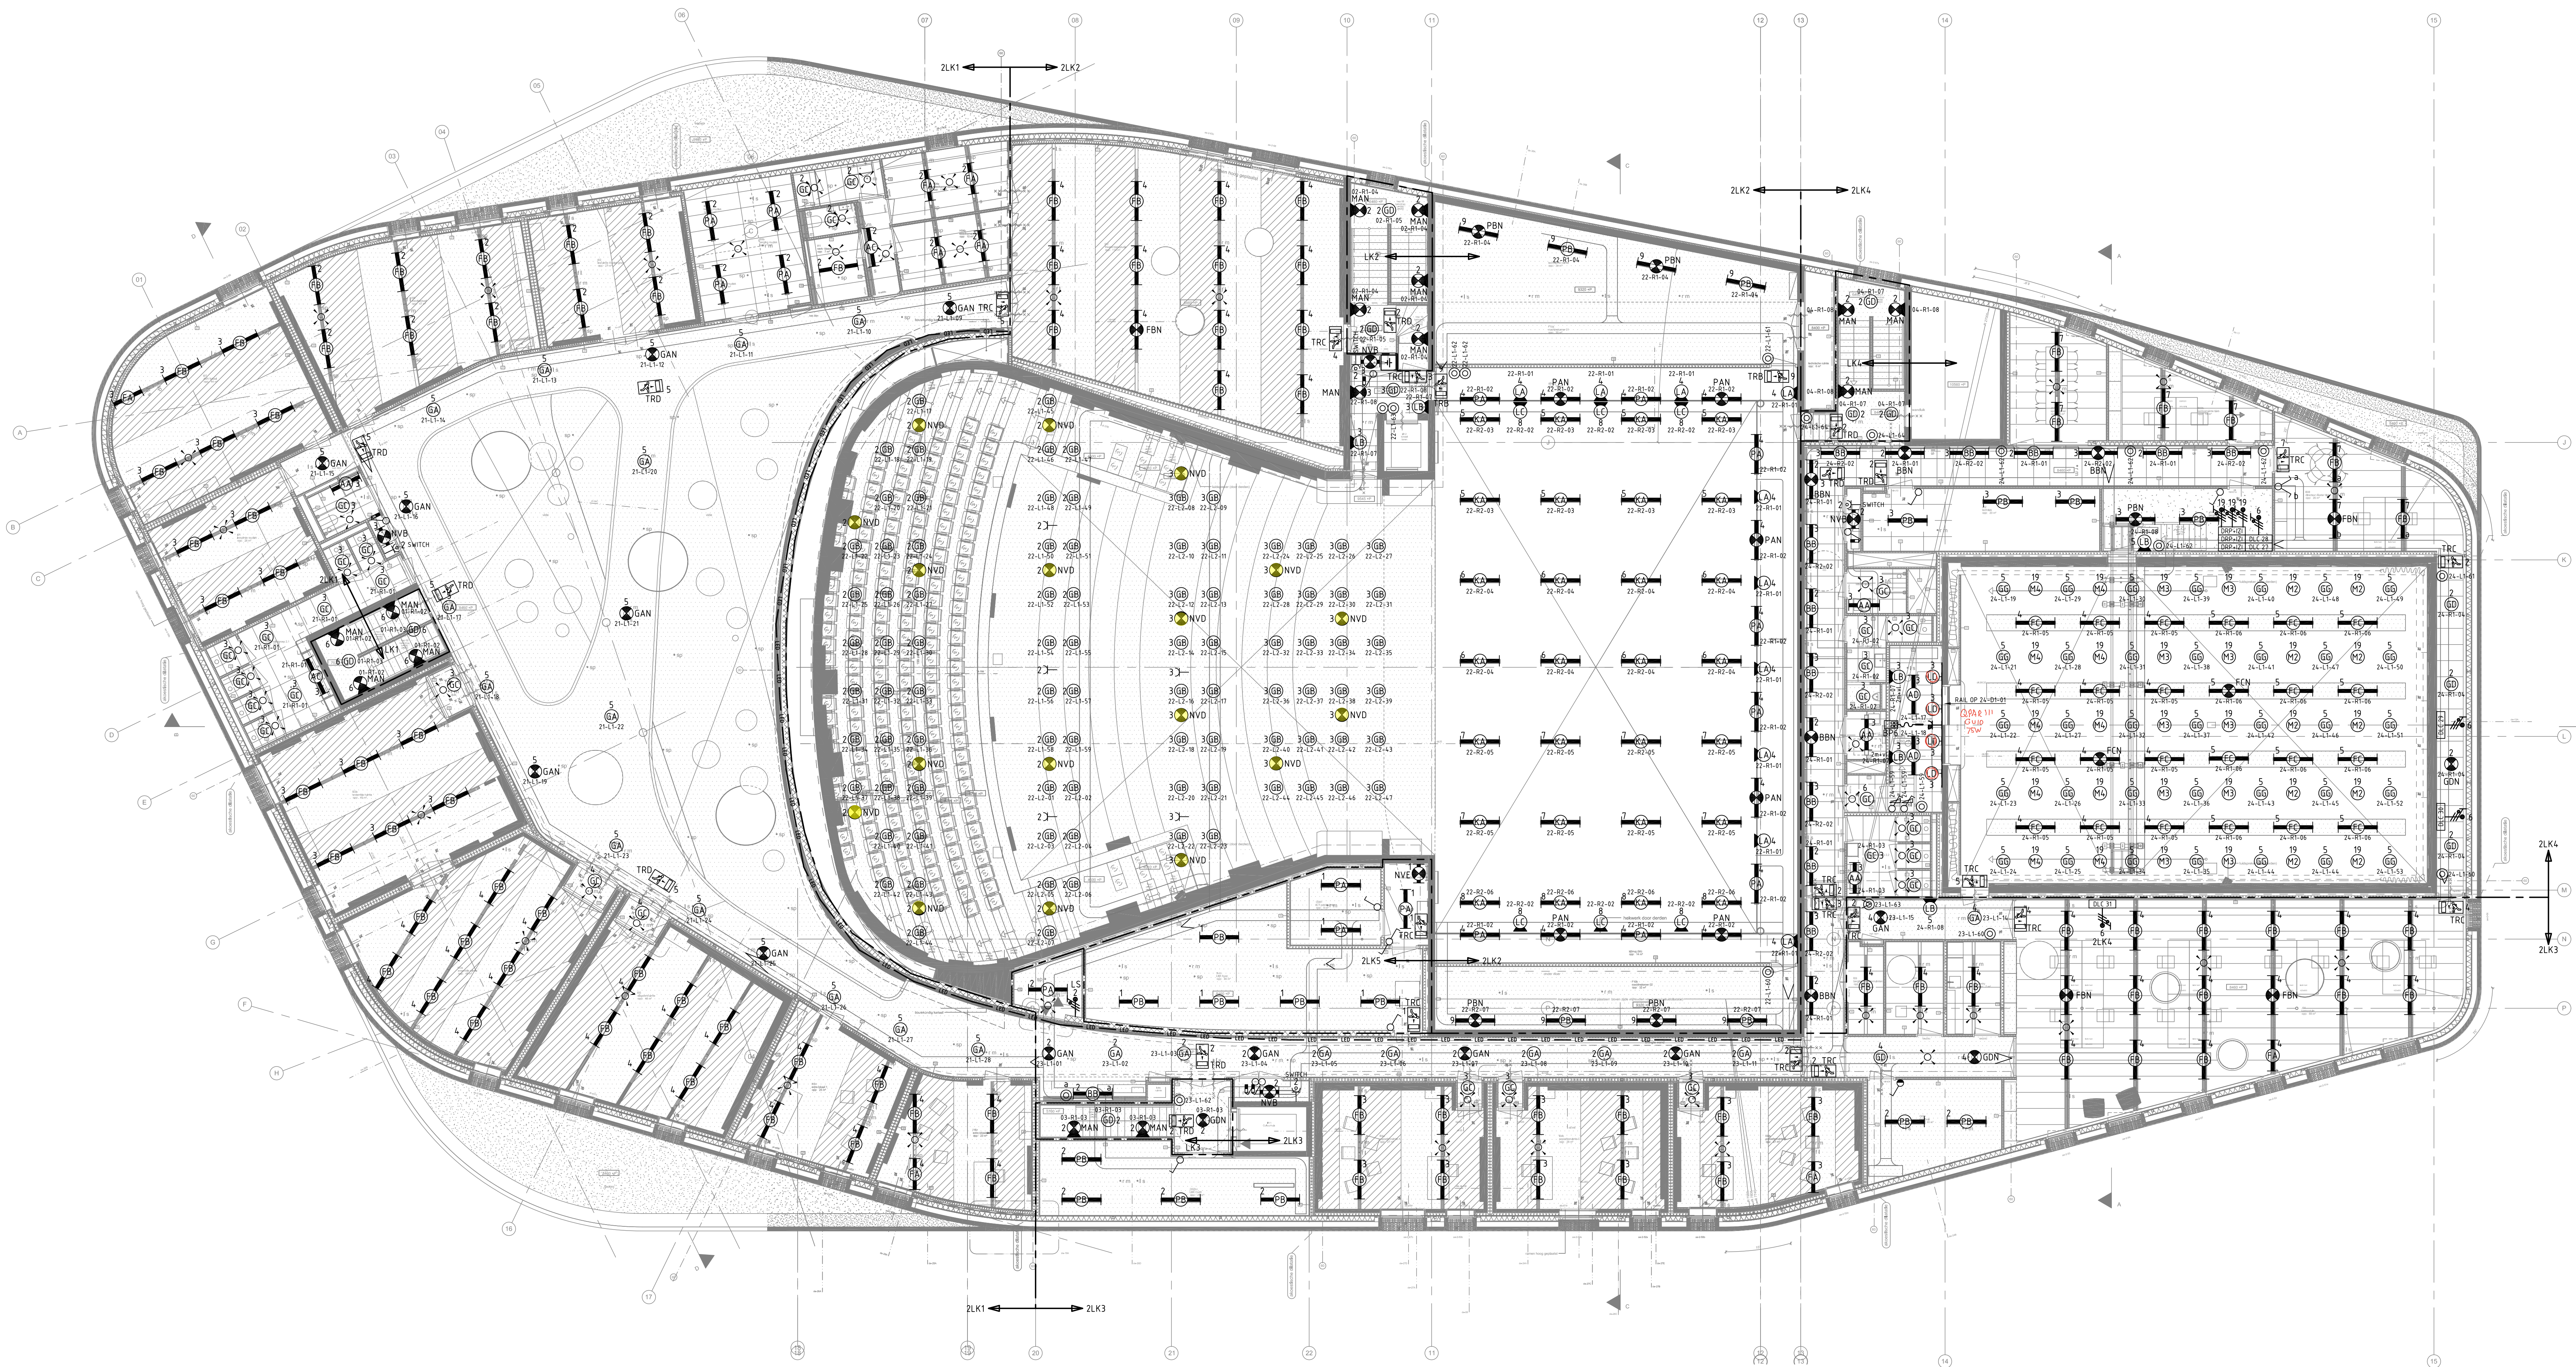

VERLICHTING BOVEN LOOPBRUG THEATER (1:100)

POSITIES CONTROLLERS LEDPANELEN THEATER (1:100)

VERLICHTING BOVEN LOOPBRUG VLAKKEVLOERZAAL (1:100)

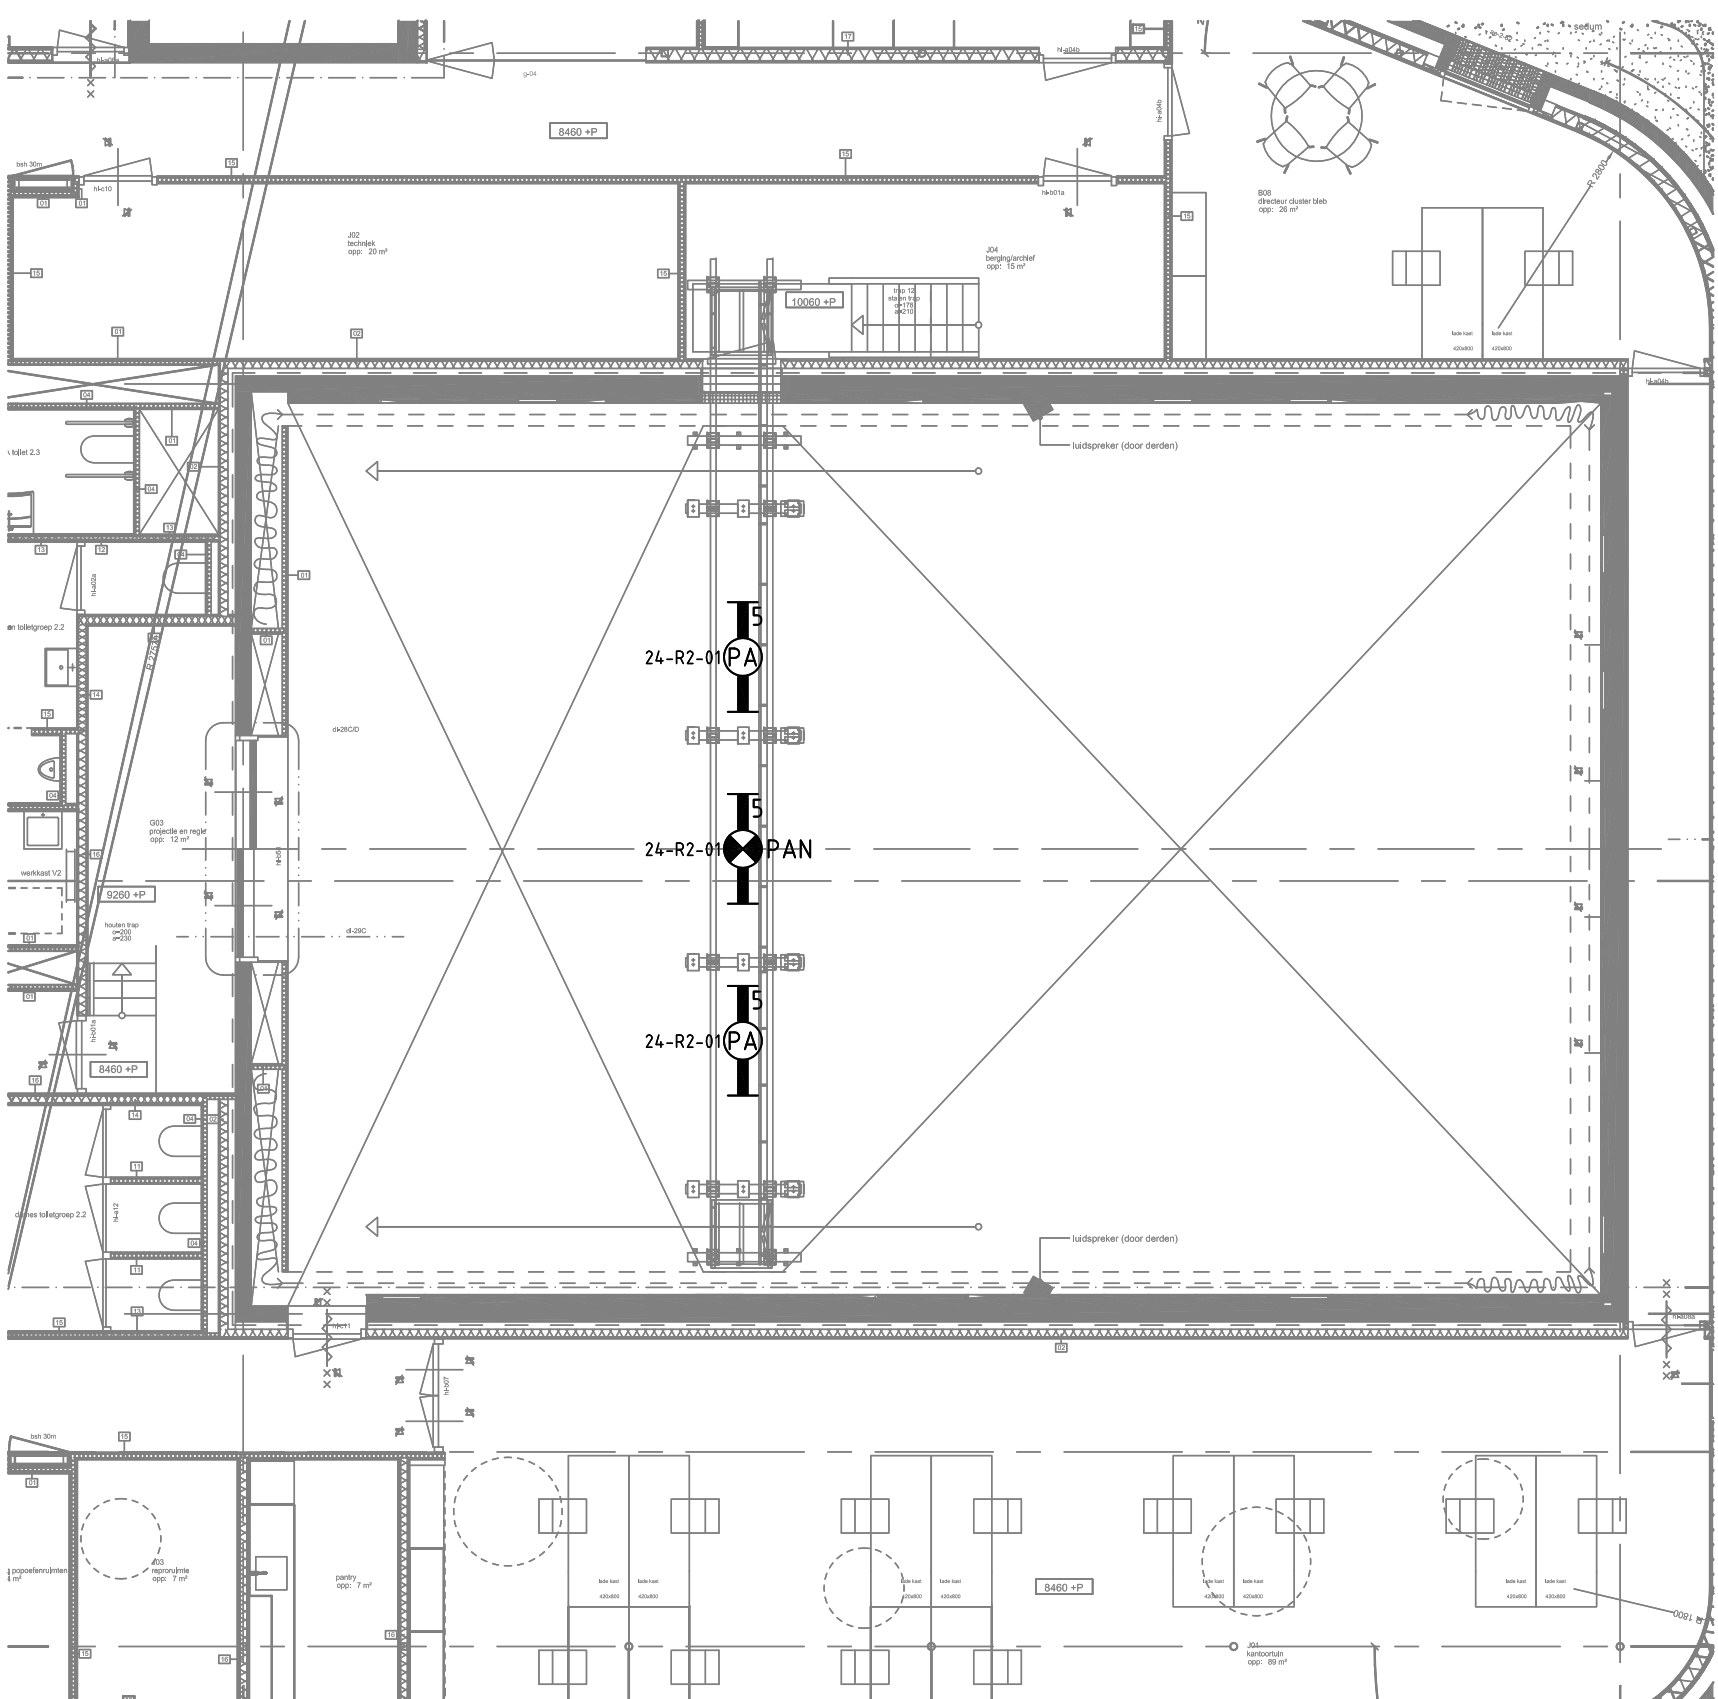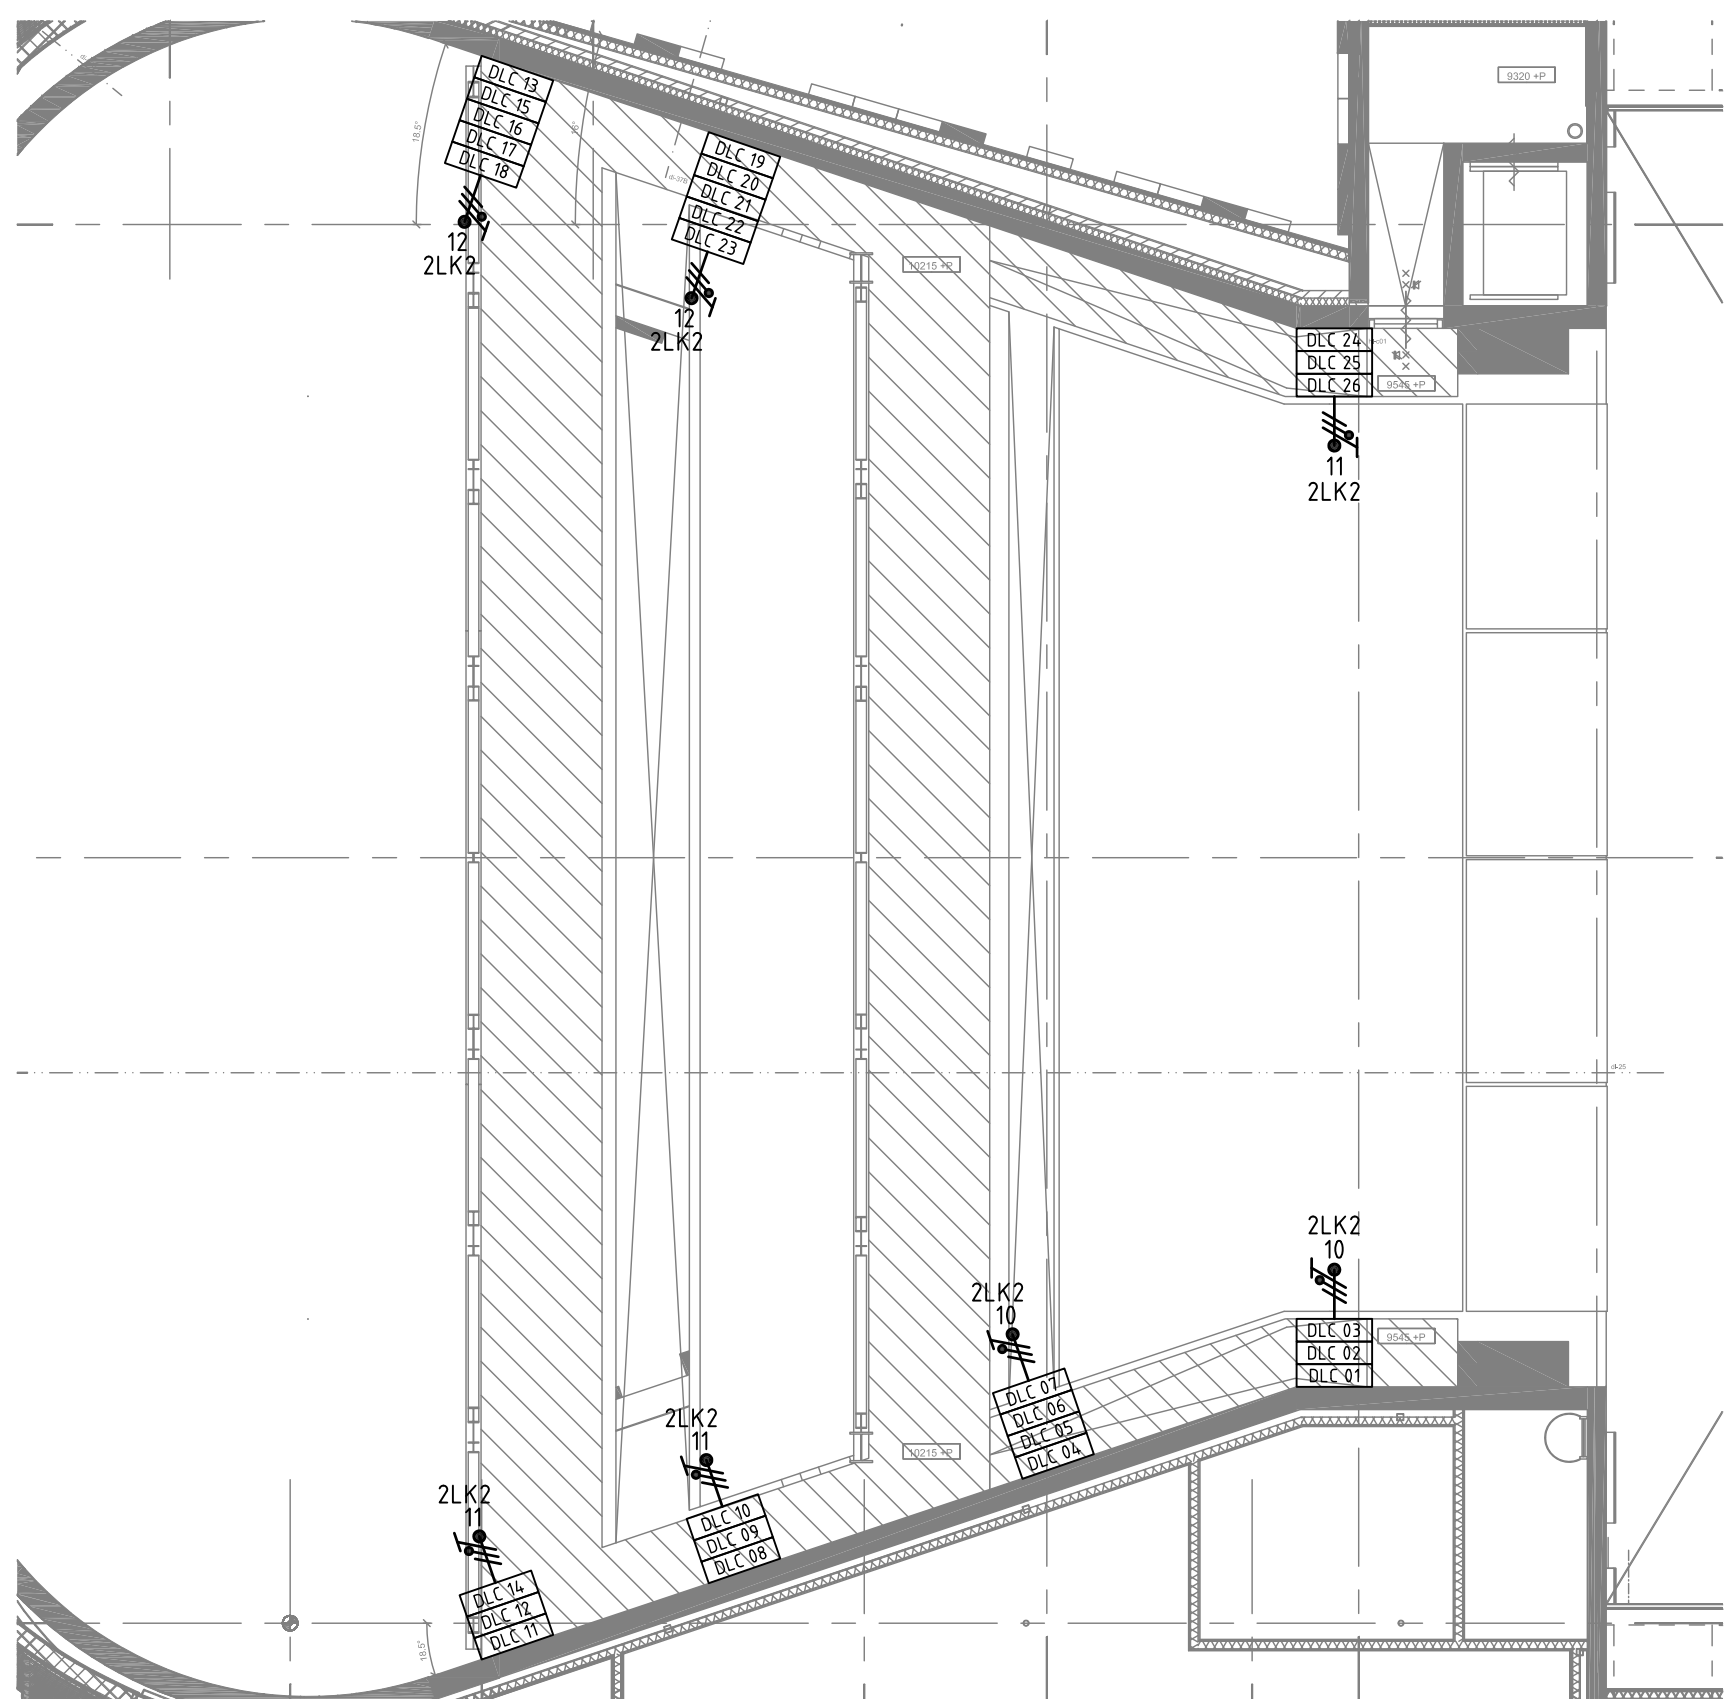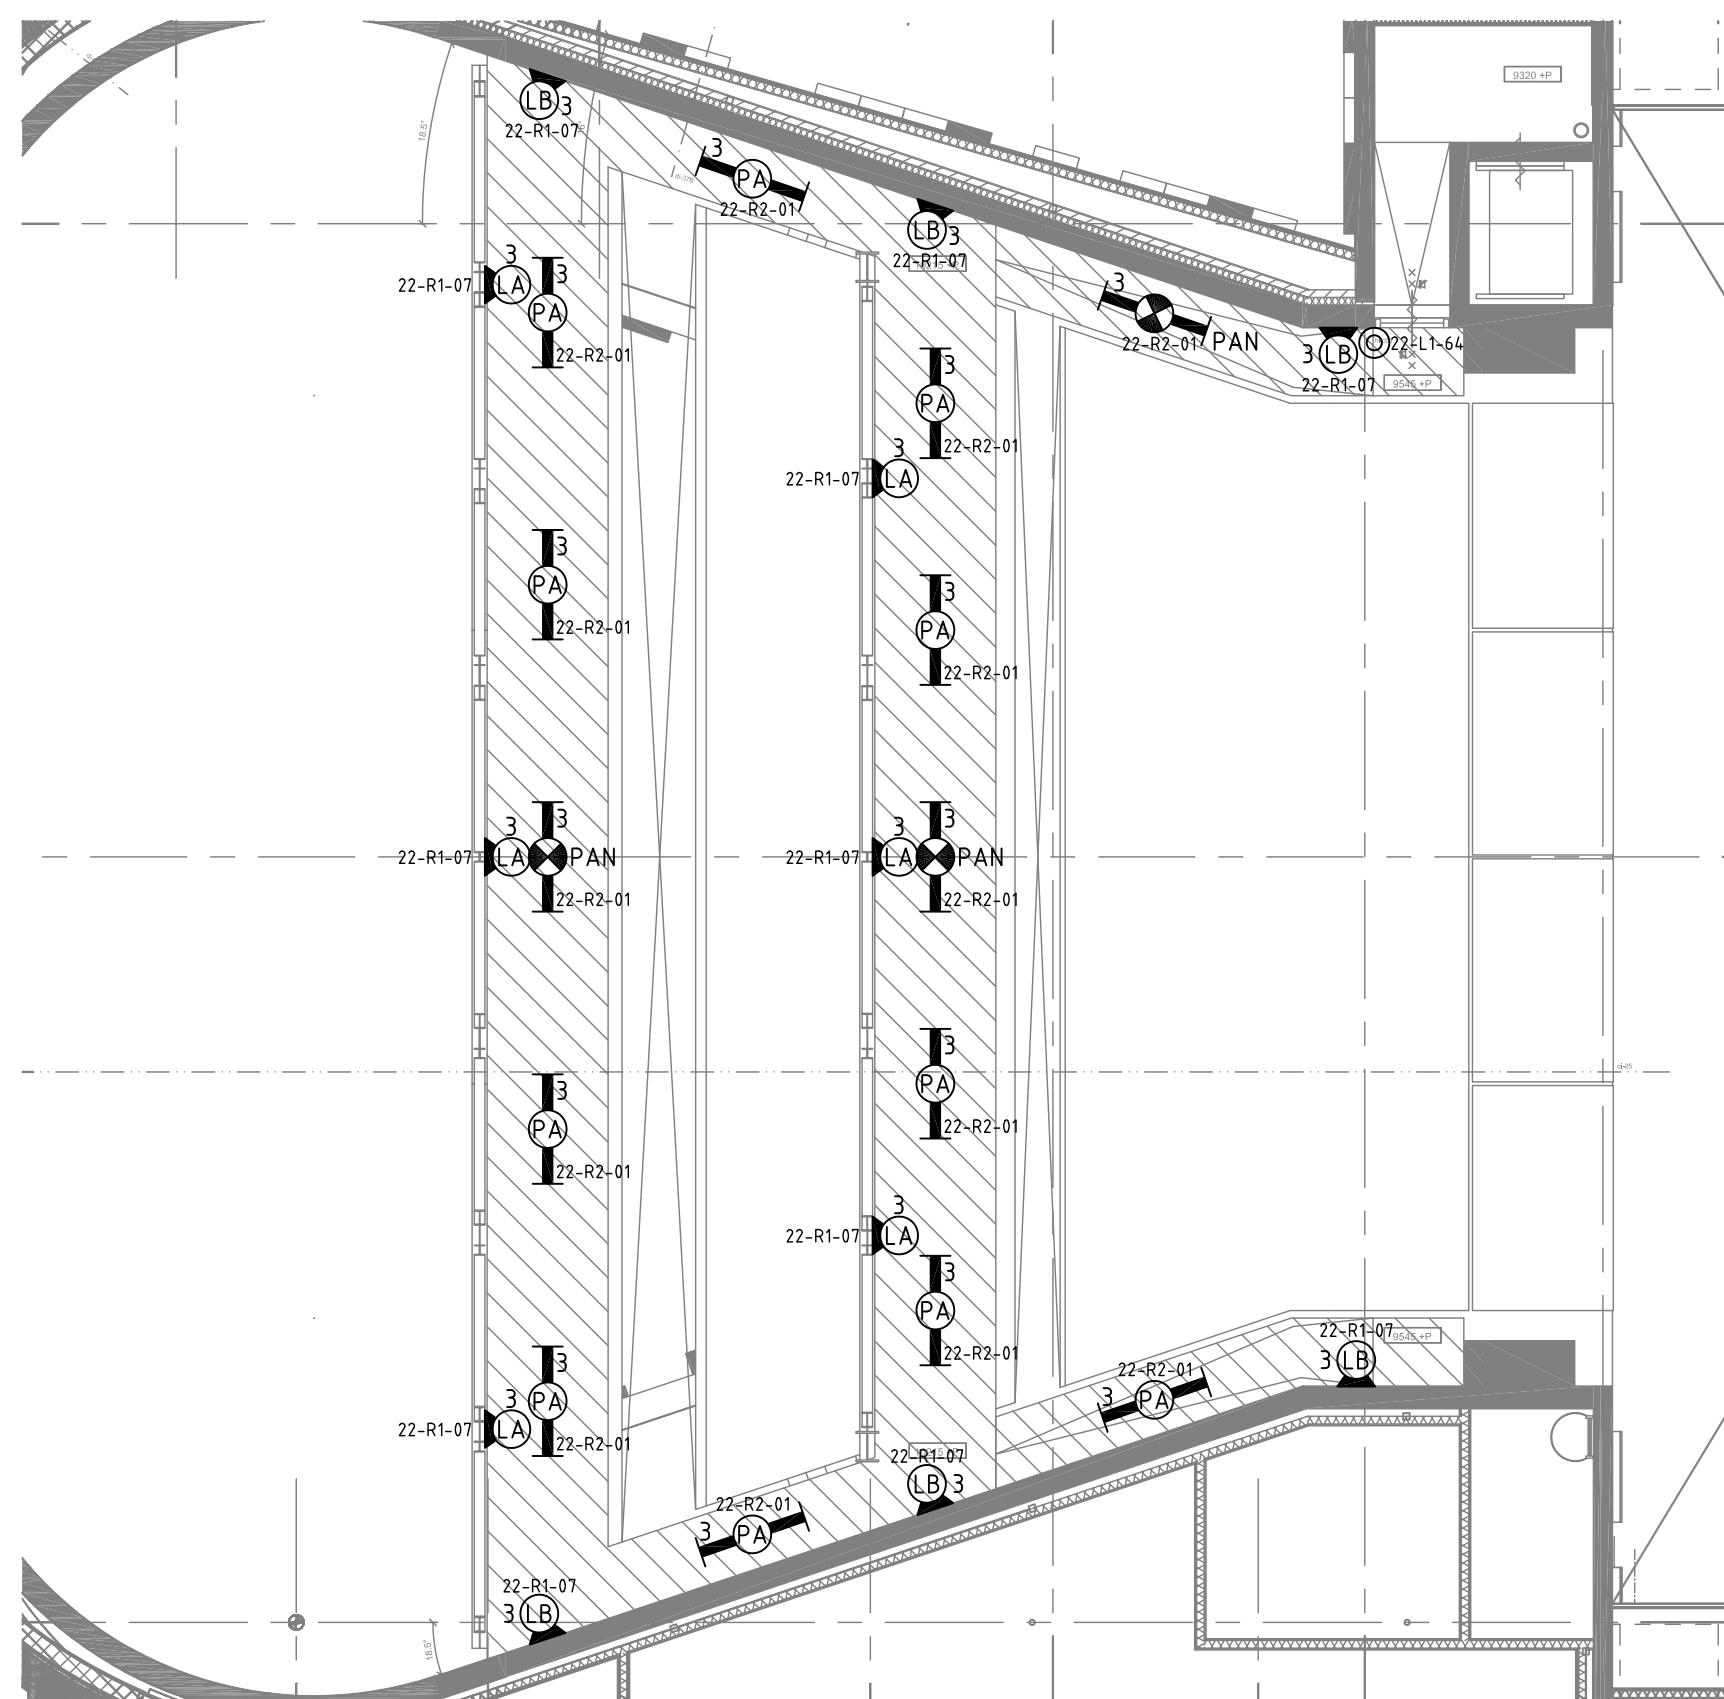

OPMERKINGEN:
VOOR AANTALLEN ARMATUREN XA, ZIE TEKENING BO-01 VAN DE ARCHITECT


CODERING ARMATUREN

01-L1-01
VOLGNUMMER (3)
ELEMENTTYPE + VOLGNUMMER (2)
BOUWLAAG + KASTNUMMER (1)

ELEMENTTYPEN:
L= LIJN VAN DALROUWER
D= DIMMER UNIT
R= RELAIS UNIT
DX= DMX

VOORBEELDEN
- 01-L1-01 = BOUWLAAG 0/KAST LK1/DALIJN 1/VOLGNUMMER 1
- 24-D1-04 = BOUWLAAG 2/KAST ZLK4/DIMMER 1/VOLGNUMMER 4

KANALISATIE IS TER INDICATIE, ZIE TEKENING 02.61.31			
Bouwkundige onderlegger: Architect	Tekeningnummer: PL-04	Datum: 13-03-2013	Versie: B
Bouwkundige onderlegger: Architect	Tekeningnummer: MA-06c	Datum: 07-02-2014	Versie: E
Bouwkundige onderlegger: Architect	Tekeningnummer: MA-06b	Datum: 29-10-2013	Versie: F
Bouwkundige onderlegger: Architect	Tekeningnummer: MA-06a	Datum: 29-10-2013	Versie: G
C UPDATE REVISIE Moodschets 30 stuks			
REVISIE			
CULTUURHUIS WINSCHOTEN			
VERLICHTINGSINSTALLATIE			
2E VERDIEPING			
SCHAAL 1:100	BLADEN	REGNR.	59675AA041
FORMAAT A0	BLAD	TEKNR.	02.63.01
croon tbi			
Croon Elektrotechniek B.V. Postbus 5133 9700 GC Groningen Tel. +31 50 - 365 78 00 cad.apel@croon.nl			
LAYOUTNAAM020301			

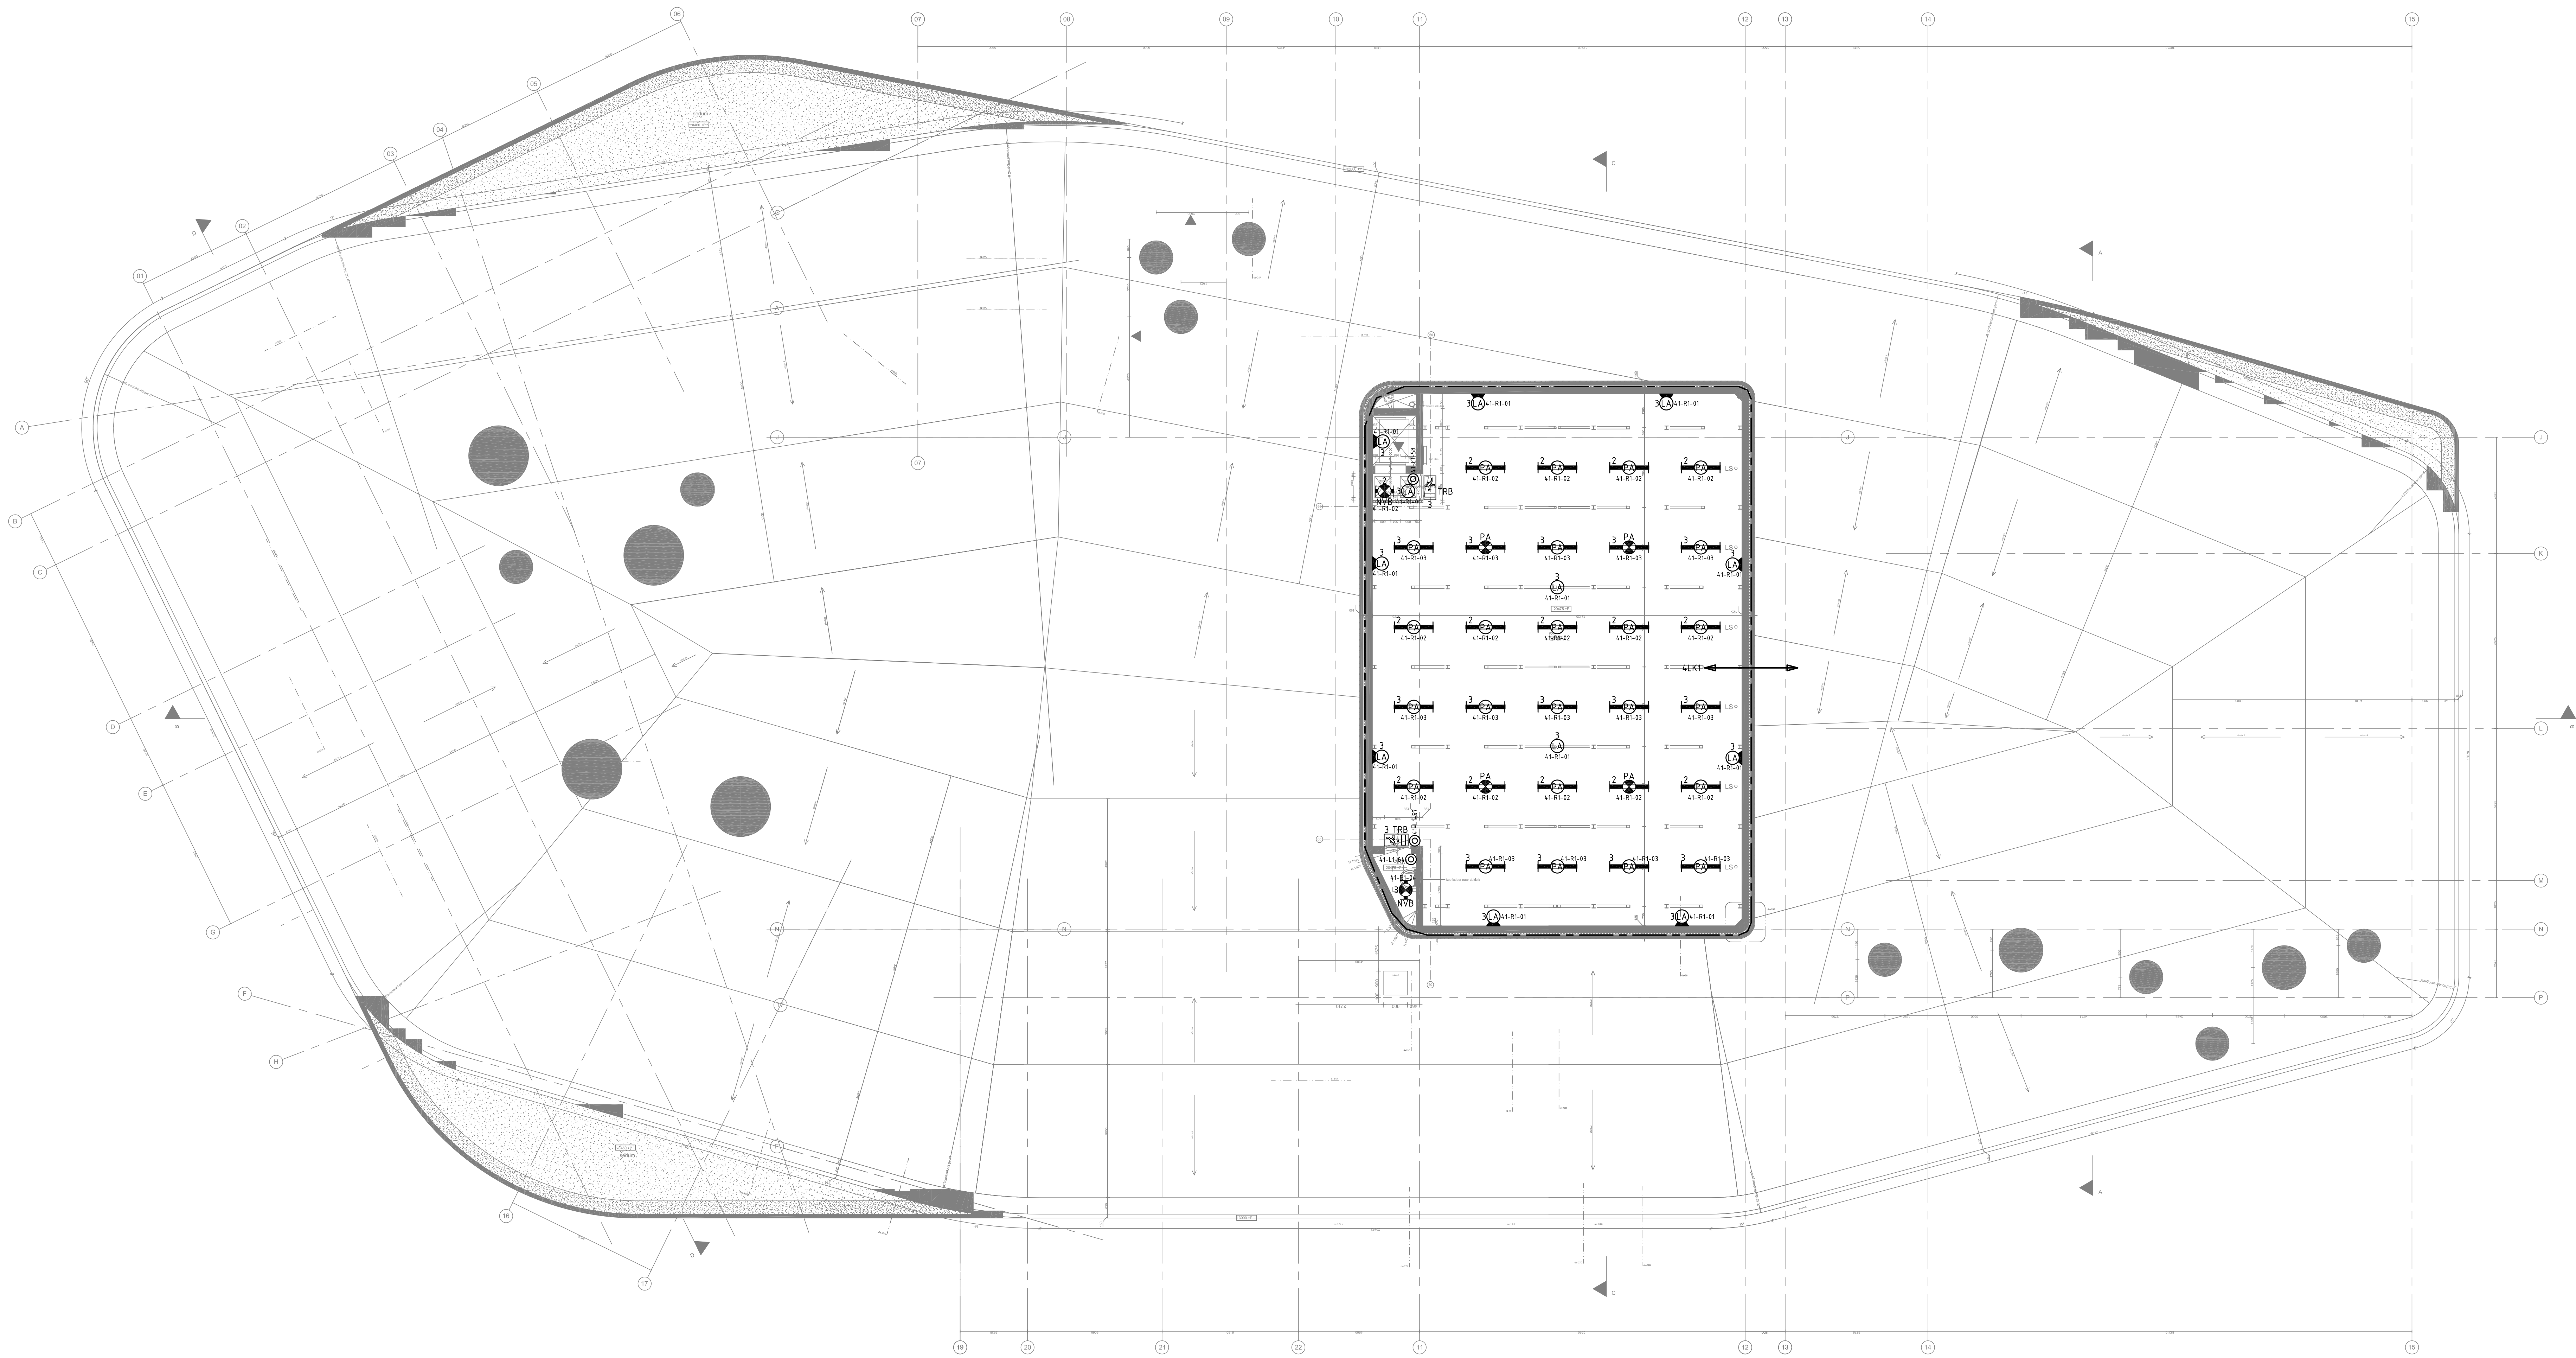

Bouwkundige onderlegger : Architect	Tekeningnummer : PL-01	Datum : 02-05-2012	Versie : -
Bouwkundige onderlegger : Architect	Tekeningnummer : MA-08c	Datum : 27-04-2012	Versie : -
Bouwkundige onderlegger : Architect	Tekeningnummer : MA-08b	Datum : 23-09-2013	Versie : B
Bouwkundige onderlegger : Architect	Tekeningnummer : MA-08a	Datum : 27-04-2012	Versie : -



Croon Elektrotechniek B.V.
Hammerfestweg 2
Postbus 5133
9700 GC Groningen
Tel. +31 50 - 365 76 00
cad.apel@croon.nl

A UPDATE REVISIE		28-5-2015	RBo	
REVISIE		GEZ	16-3-2015	AKI
CULTUURHUIS WINSCHOTEN				
VERLICHTINGSINSTALLATIE				
3E VERDIEPING				
SCHAAL	1:100	BLADEN	REGNR. 59675AA041	
FORMAAT	A0	BLAD	TEKNR. 03.63.01	

LAYOUTNAAM0301

030301.dwg