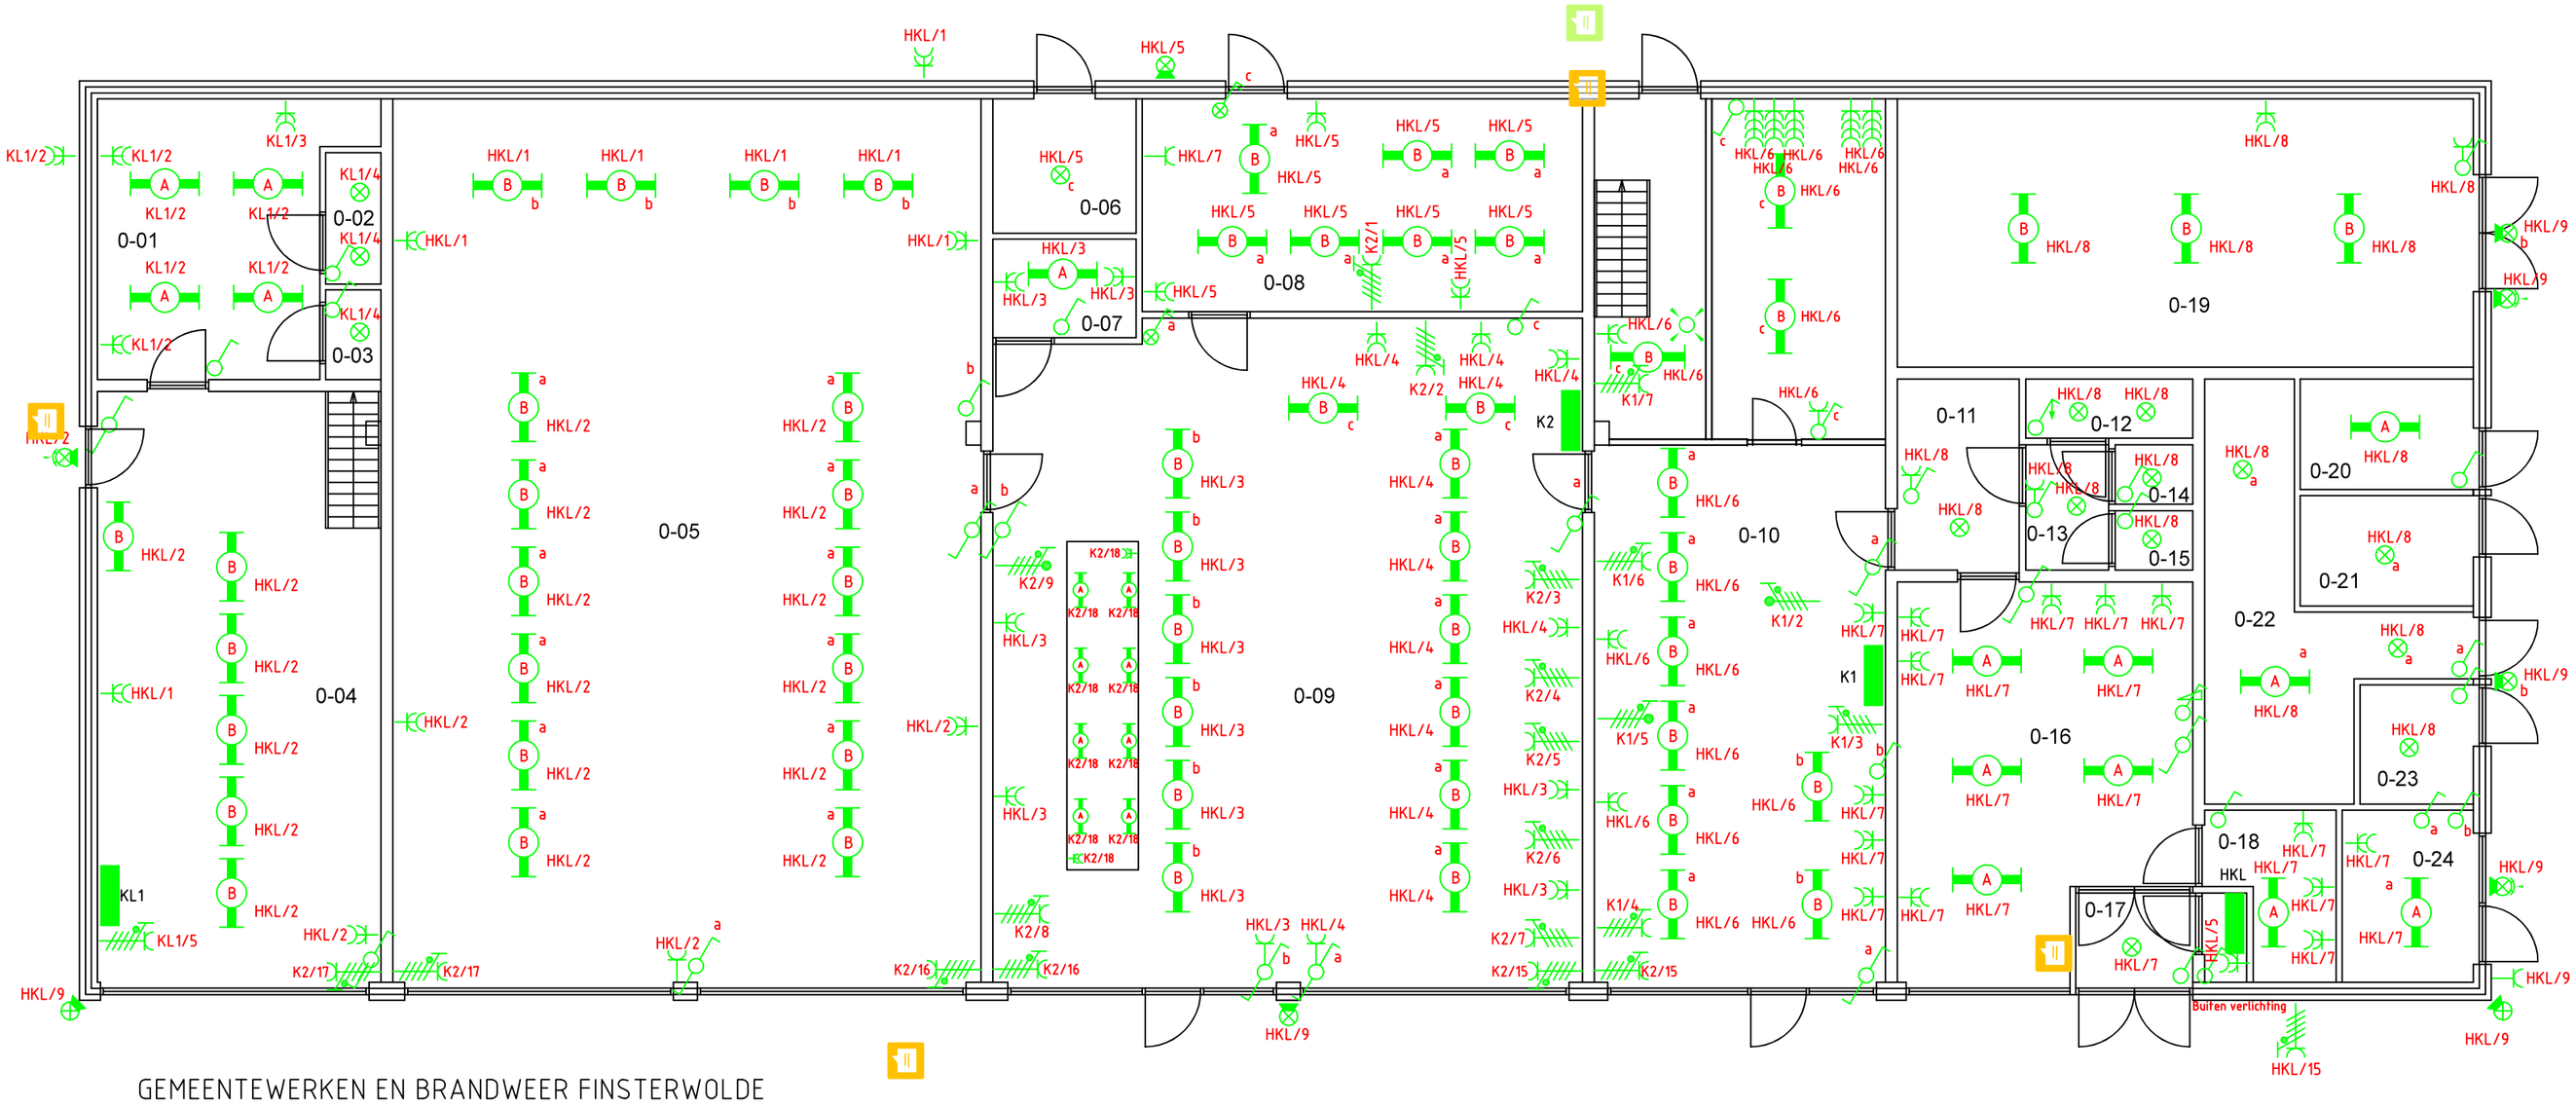

GEMEENTEWERKEN EN BRANDWEER FINSTERWOLDE

Projekt: Werkplaats Finsterwolde	Discipline:
	Fase: Revisie
	Type: (C)omputer
Omschrijving: Plattegrond Elektrische Installatie Begane Grond	20-04-2017 Get. EP Gez.
	21-03-2019 Get. MK Gez.
	Get. Gez.
Get: NR Datum: 8-10-13 Schaal: 1:100	Tekeningnr: 224107-200 / Formaat: A2

Borgtechniek b.v.
Zeefbaan 33, 9672 BN Winschoten

getekend met StabiCAD ®

Tekeningfile: 224107-200.dwg