


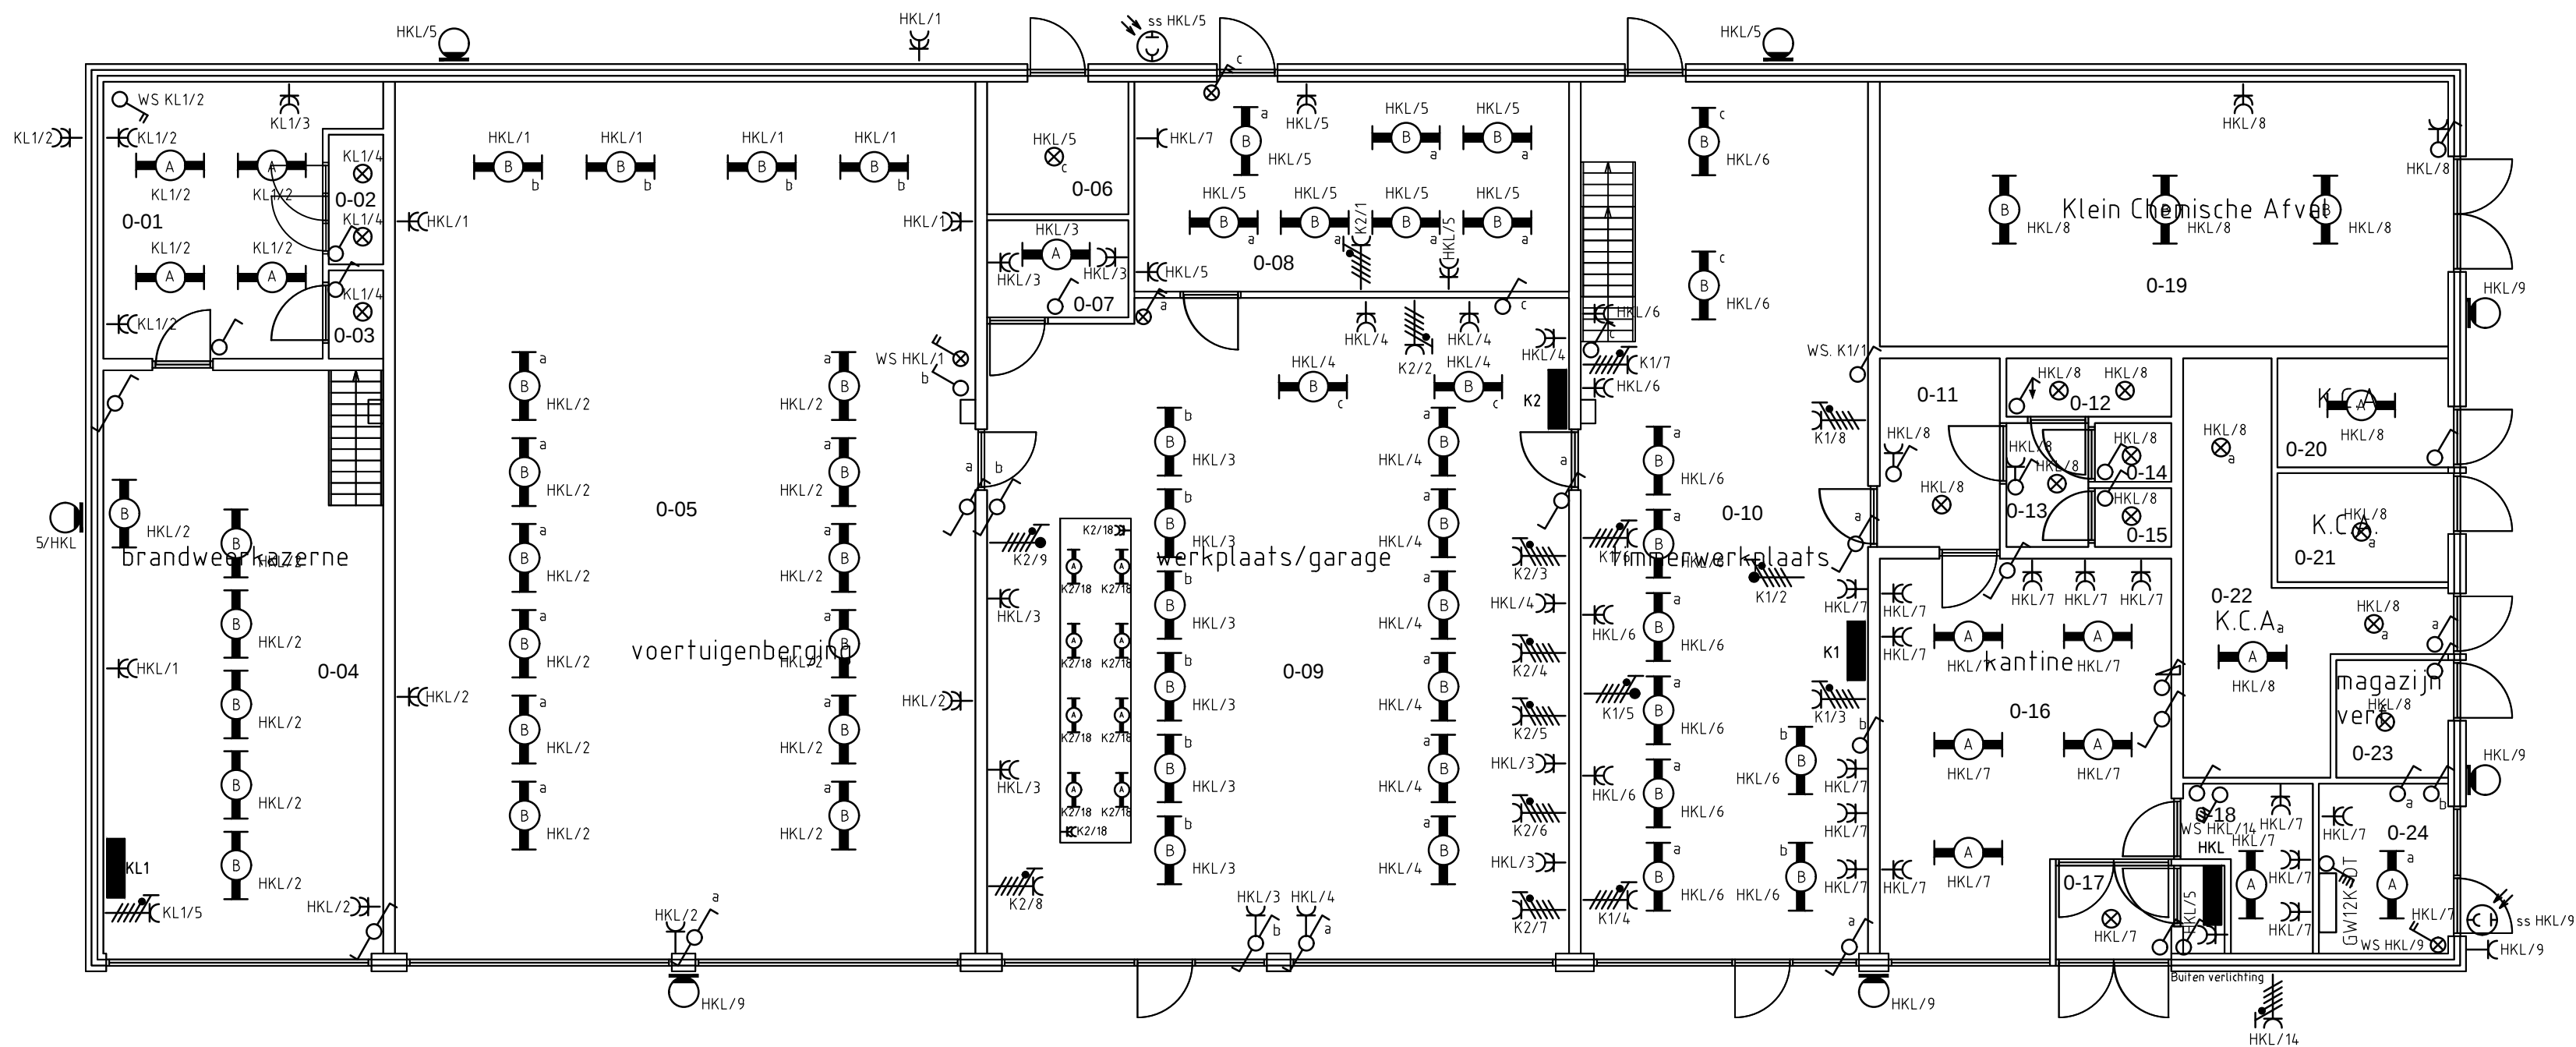

GEMEENTEWERKEN EN BRANDWEER FINSTERWOLDE

Legenda	
	Armatuur
	Armatuur buitenverlichting waterdicht
	Schemerschakelaar
	TL armatuur 2x36watt
	TL armatuur 2x58watt
	Enkelvoudig wandcontactdoos
	Tweevoudige wandcontactdoos
	Drievoudige wandcontactdoos
	Viervoudige wandcontactdoos
	380V wandcontactdoos
	230V aansluitpunt
	380V aansluitpunt
	Schakelaar met wandcontactdoos
	Serieschakelaar met wandcontactdoos
	Schakelaar
	Dimbare schakelaar
	Serieschakelaar
	Wisselschakelaar
	Bewegingsmelder
	Ventilator
	Verplaatsbare stekker
	Verplaatsbare wandcontactdoos
	Transparante noodverlichting niet continu
	Transparante noodverlichting beneden
	Transparante noodverlichting boven
	Transparante noodverlichting rechts
	Transparante noodverlichting links
	Transparante noodverlichting beneden
	Transparante noodverlichting boven
	Transparante noodverlichting rechts
	Transparante noodverlichting links
	Werkschakelaar
	Goodwe omvormer

Revisie

Project: Werkplaats finsterwolde Omschrijving: Elektrische installatie Begane grond	Get.	Gez.
	Get.	Gez.
	Get.	Gez.
	Get.	Gez.
	Get.	Gez.
Get: H.B.	Datum: 3-7-2015	Schaal: 1:100
Form: A1	19-04-2022	Get. BAM
		Printer 12 7741 MD COEVORDEN Tel. 0524-593593 Fax. 0524-593594 E-mail: info@vriendbv.nl
Projectnr. D15-042		Tek. nr. E01