


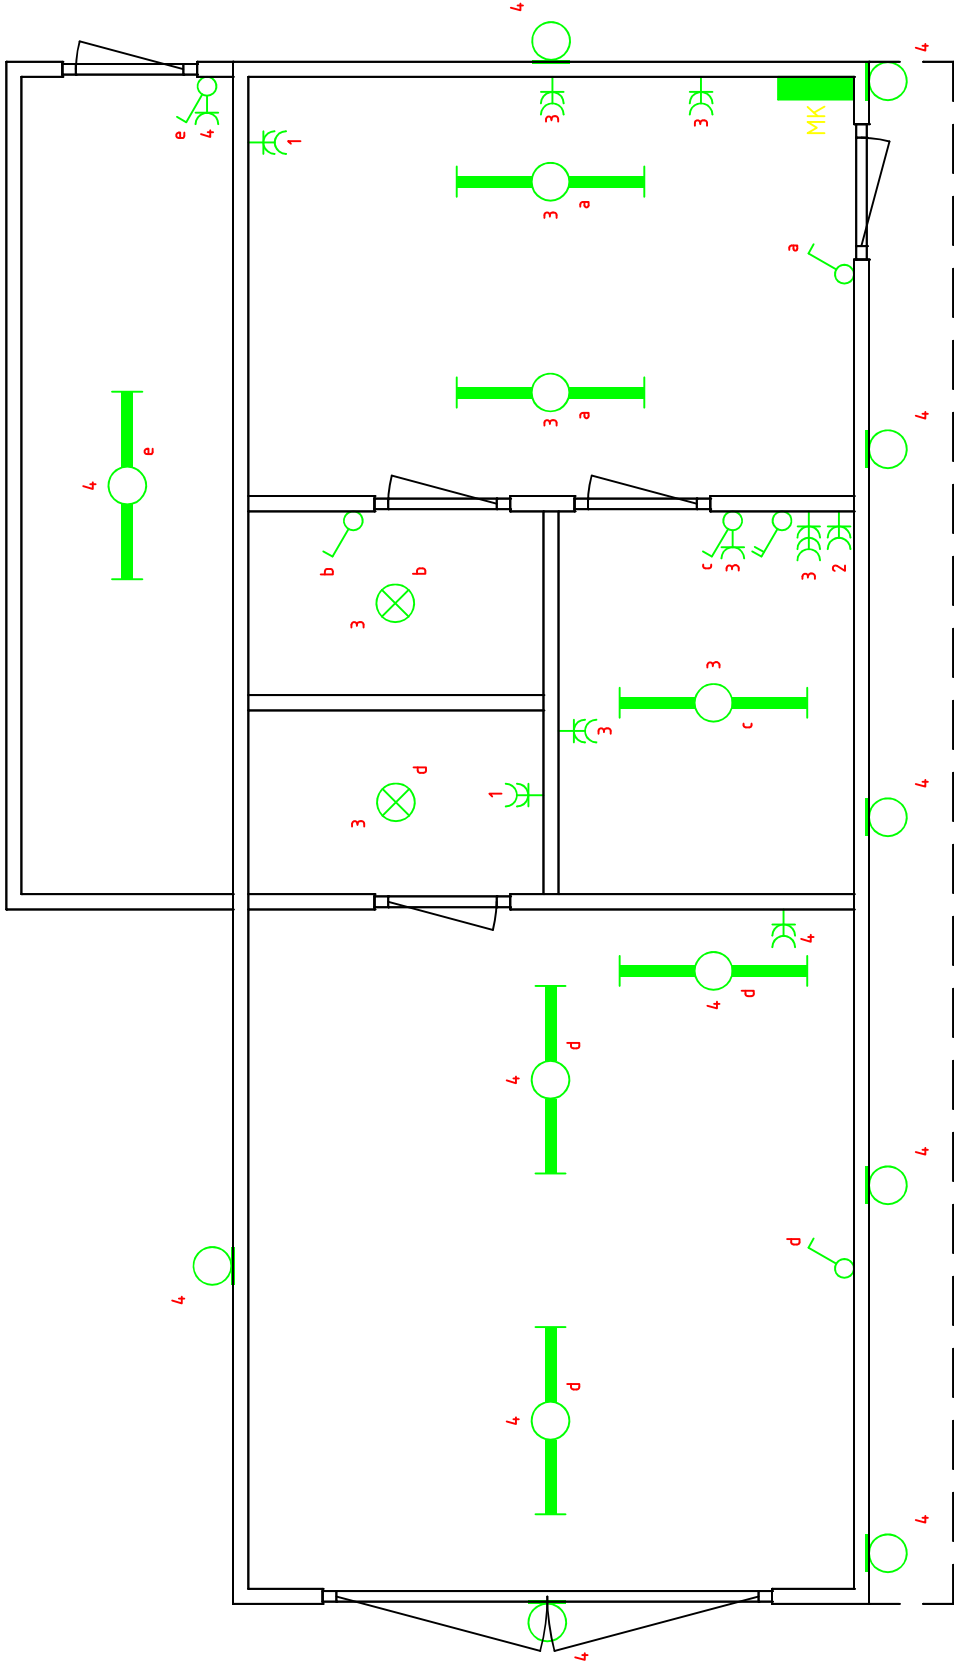

Symbolenlijst

Symbool	Omschrijving
	Armatuur met fluorescentiebuislamp 36 W
	Armatuur op wand met invoegpunt aan buitenzijde
	Enkelpolige schakelaar met wandcontactdoos
	Lamp met vrij aangrijpingspunt
	Schakelaar, 1-polig
	Schakelaar, 2-polig
	Verdeelinrichting
	Wandcontactdoos 2-voudig met beschermingscontact
	Wandcontactdoos 3-voudig met beschermingscontact

Project: Wijkpost Bad Nieuweschans	Discipline: Elektra	
	Fase: Revisie	
	Type: (C)omputer	
	25-06-2019	Get. MK Gez.
Omschrijving: Wijkpost Mettingstraat Eletra en verlichting	Get.	Gez.
	Get.	Gez.
	Get.	Gez.
Get: MK	Datum: 10-04-2019	Schaal: 1:50
Borgtechniek b.v. Zeefbaan 33, 9672 BN Winschoten		Tekeningnr: 224876-200
		Formaat: A3