
ROLHEK/POORT verplaatsen.

TOEGANGSHEKKEN
NOODUITGANGEN.
+ TRAPPEN.

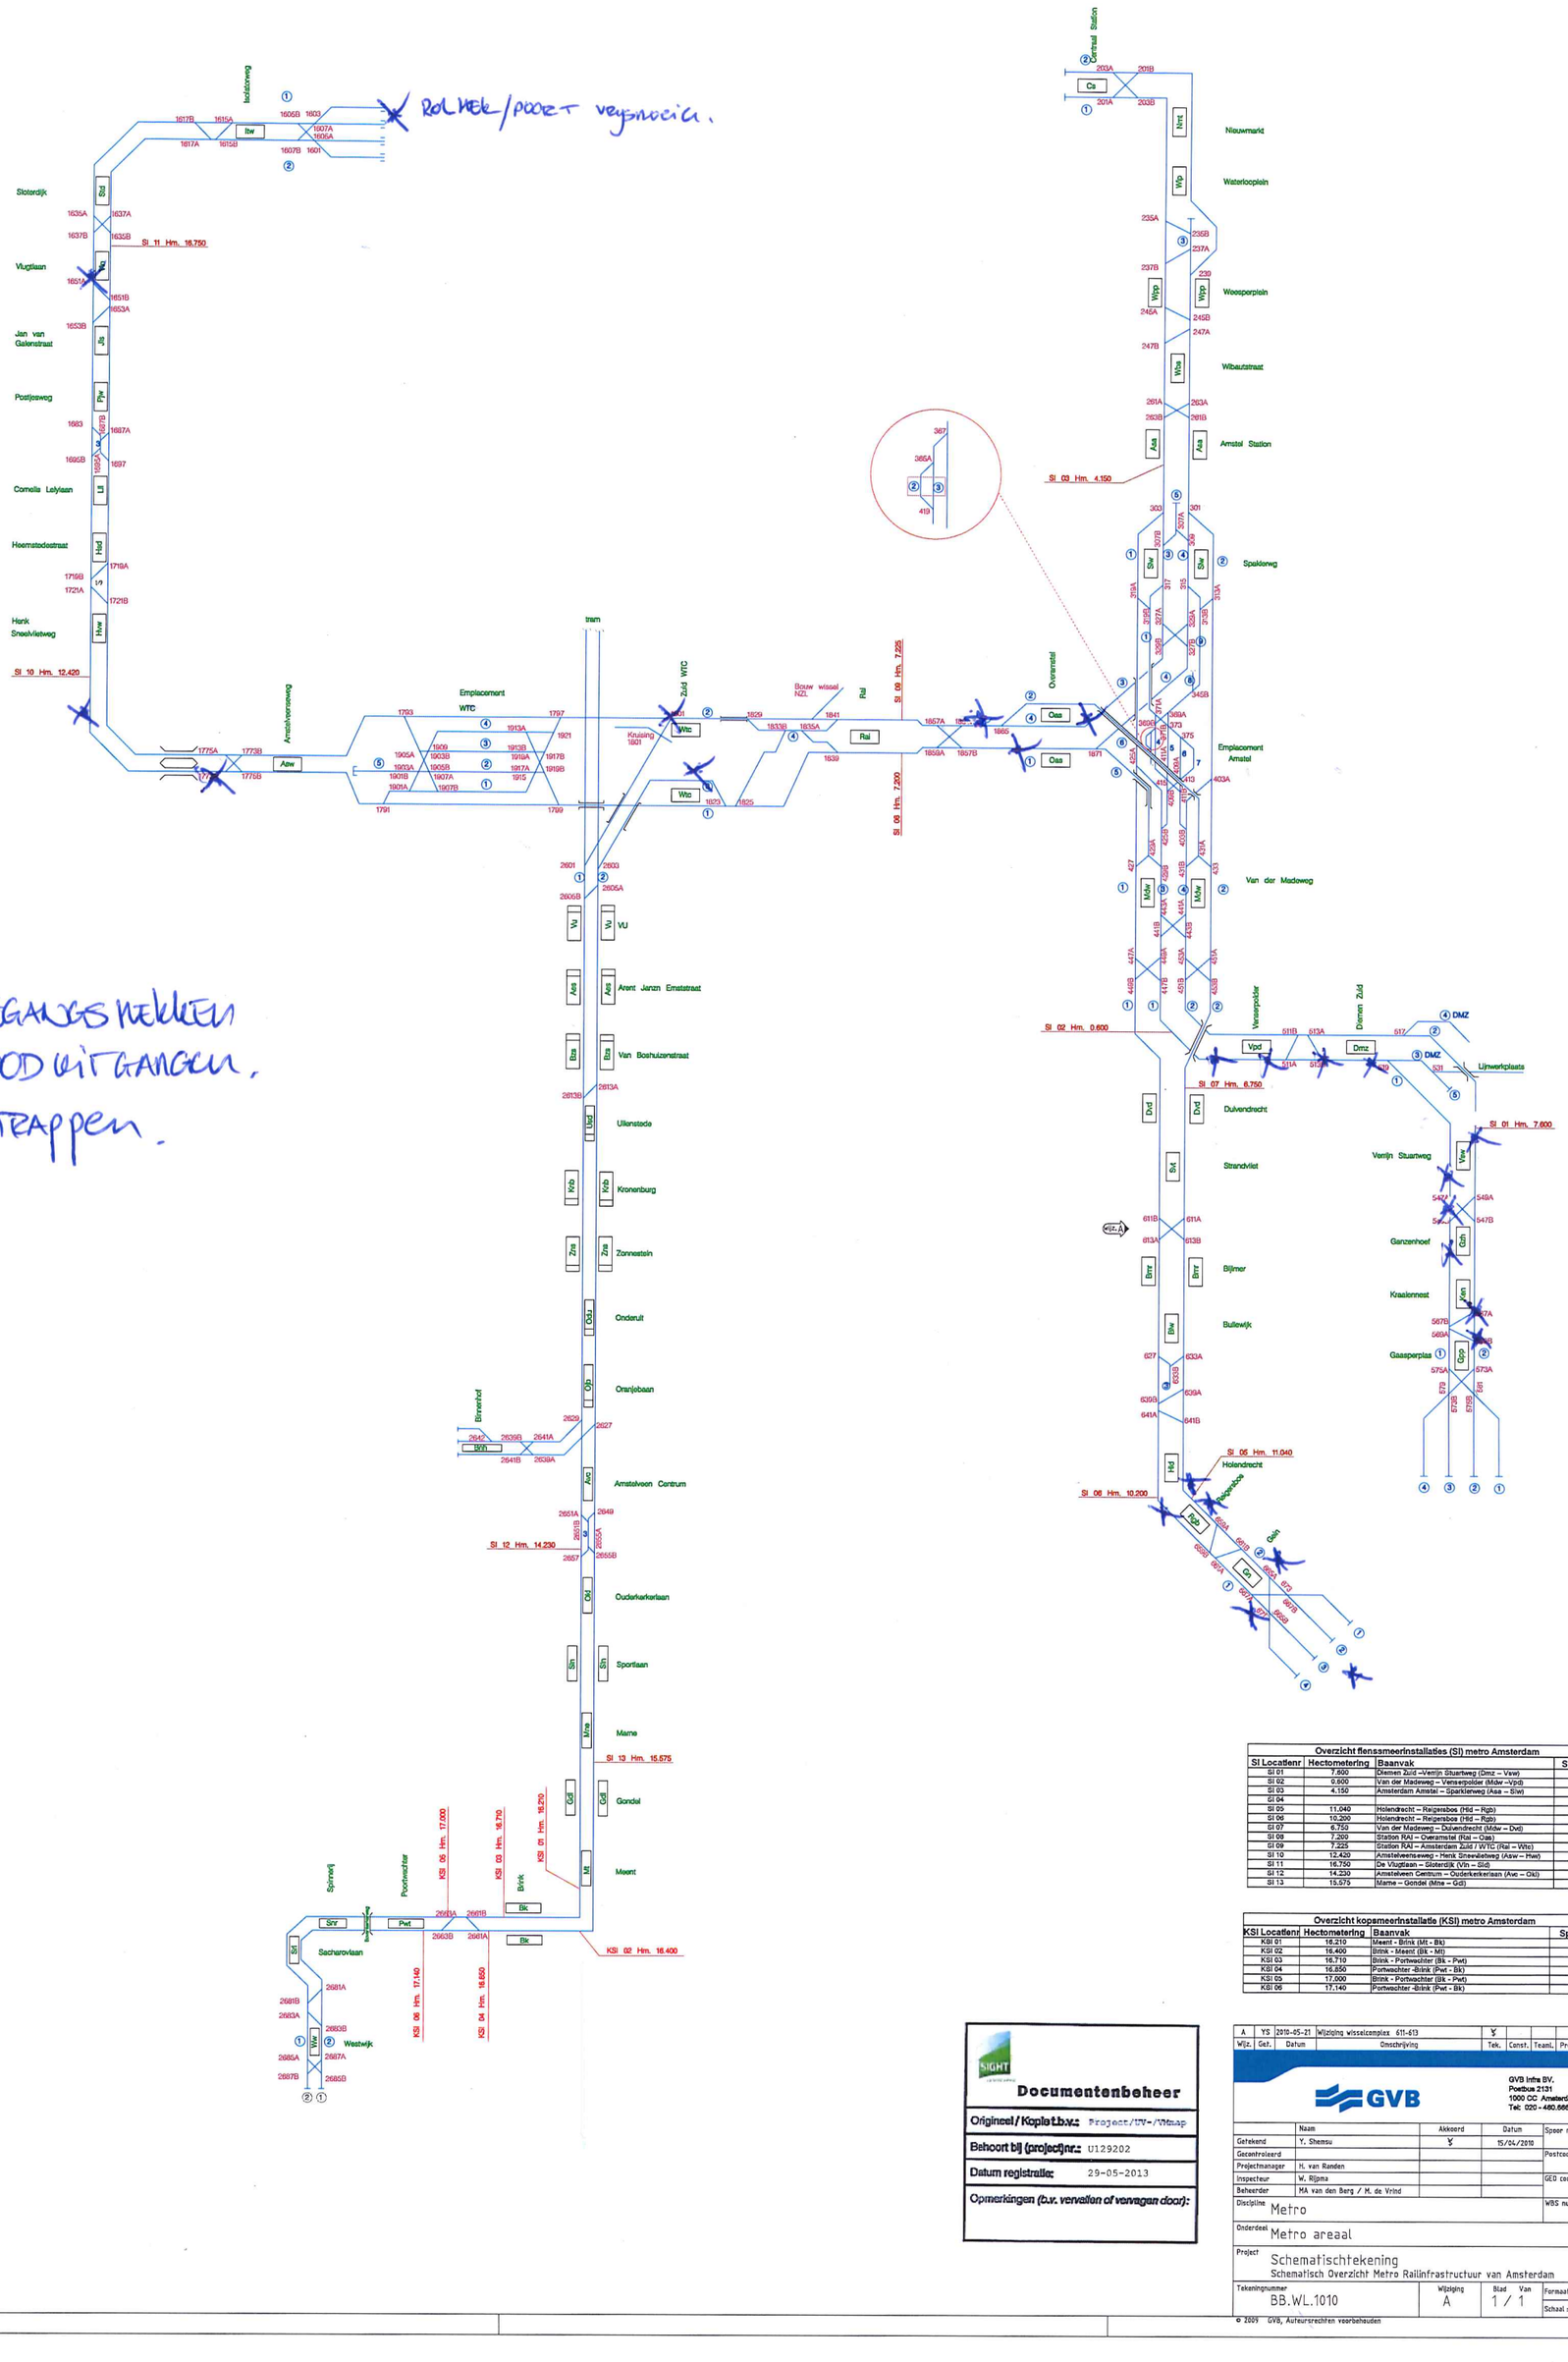

Overzicht flenssmeerinstallaties (Sl) metro Amsterdam			
Sl Locatienr	Hectometering	Baanvak	Spoomr.
Sl 01	7.600	Diemen Zuid –Vemijn Stuartweg (Dmz – Vew)	2
Sl 02	0.600	Van der Madeweg – Vensenpolder (Mdw –Vpd)	1
Sl 03	4.150	Amsterdam Amstel – Sparklerweg (Asa – Slw)	1
Sl 04			
Sl 05	11.040	Holendrecht – Reigersbos (Hld – Rgb)	2
Sl 06	10.200	Holendrecht – Reigersbos (Hld – Rgb)	1
Sl 07	6.750	Van der Madeweg – Duivendrecht (Mdw – Dvd)	2
Sl 08	7.200	Station RAI – Overamstel (Ral – Oas)	1
Sl 09	7.225	Station RAI – Amsterdam Zuid / WTC (Ral – Wtc)	2
Sl 10	12.420	Amstelveenseweg – Henk Sneevlietweg (Asw – Hwe)	1
Sl 11	16.750	De Vlugtlaan – Sloterdijk (Vln – Sld)	2
Sl 12	14.230	Amstelveen Centrum – Ouderkerkerlaan (Ave – Okl)	1
Sl 13	15.575	Marne – Gondel (Mne – Gdl)	2

Overzicht kopsmeerinstallatie (KSI) metro Amsterdam			
KSI Locatienr	Hectometering	Baanvak	Spoomr.
KSI 01	16.210	Meent - Brink (Mt - Bk)	1
KSI 02	16.400	Brink - Meent (Bk - Mt)	2
KSI 03	16.710	Brink - Portwachter (Bk - Pwt)	1
KSI 04	16.850	Portwachter -Brink (Pwt - Bk)	2
KSI 05	17.000	Brink - Portwachter (Bk - Pwt)	1
KSI 06	17.140	Portwachter -Brink (Pwt - Bk)	2

Documentenbeheer

Origineel / Kopie t.b.v.:	Project/UV-/Vtmap
Behoort bij (project)nr.:	U129202
Datum registratie:	29-05-2013
Opmerkingen (b.v. vervallen of vervangen door):	

Wijz.	Get.	Datum	Omschrijving	Tek.	Const.	Teaml.	Proj.	Bhr.
A	YS	2010-05-21	Wijziging wisselcomplex 611-613	Y				

GVB Infra BV.
Postbus 2131
1000 CC Amsterdam
Tel: 020 - 460.6666

	Naam	Akkoord	Datum	Spoor nummer
Getekend	Y. Shemsu	Y	15/04/2010	
Gecontroleerd				Postcode
Projectmanager	H. van Randen			
Inspecteur	W. Rijma			GEO code
Beheerder	MA van den Berg / M. de Vrind			
Discipline	Metro			WBS nummer
Onderdeel	Metro areaal			
Project	Schematischtekening Schematisch Overzicht Metro Railinfrastructuur van Amsterdam			
Tekeningnummer	BB.WL.1010	Wijziging A	Blad 1 / 1	Formaat A0 Schaal :Anders

© 2009 GVB, Auteursrechten voorbehouden

Prnth: 21-5-2013 10:55:11 Naam: shemsu