
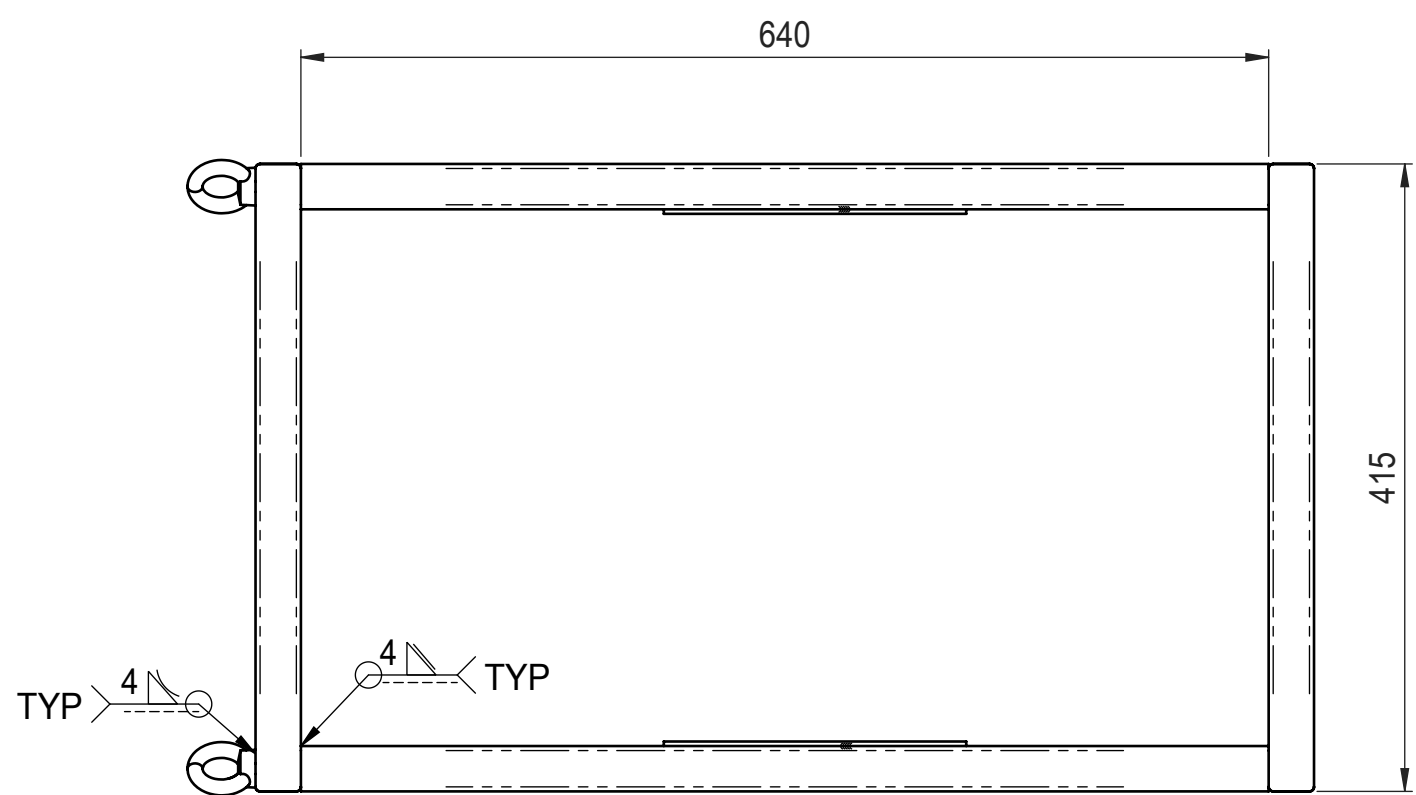
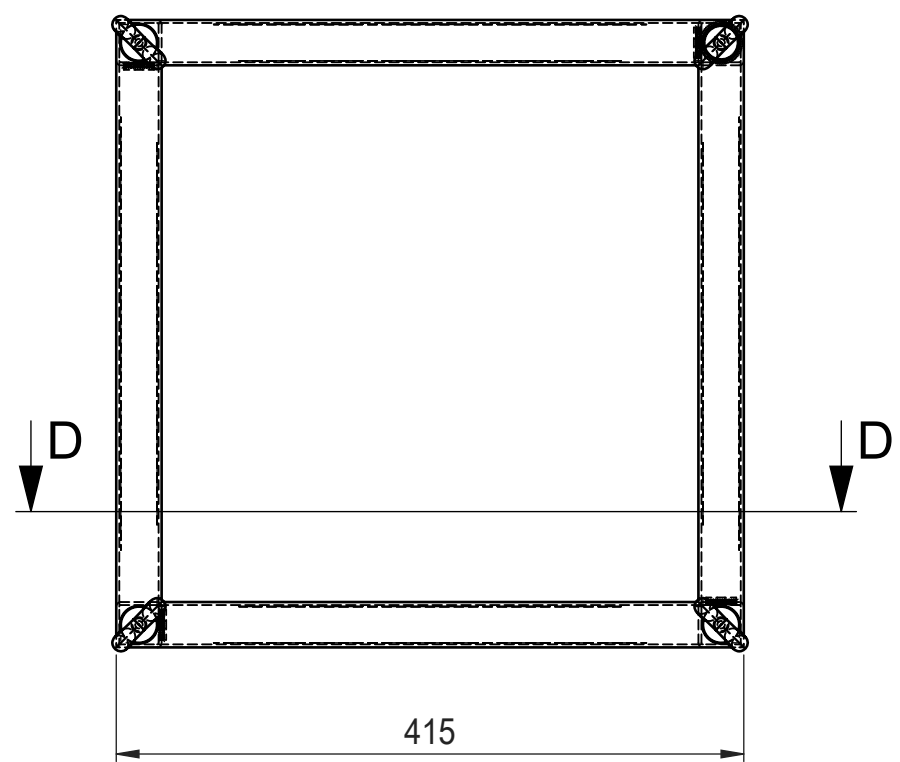
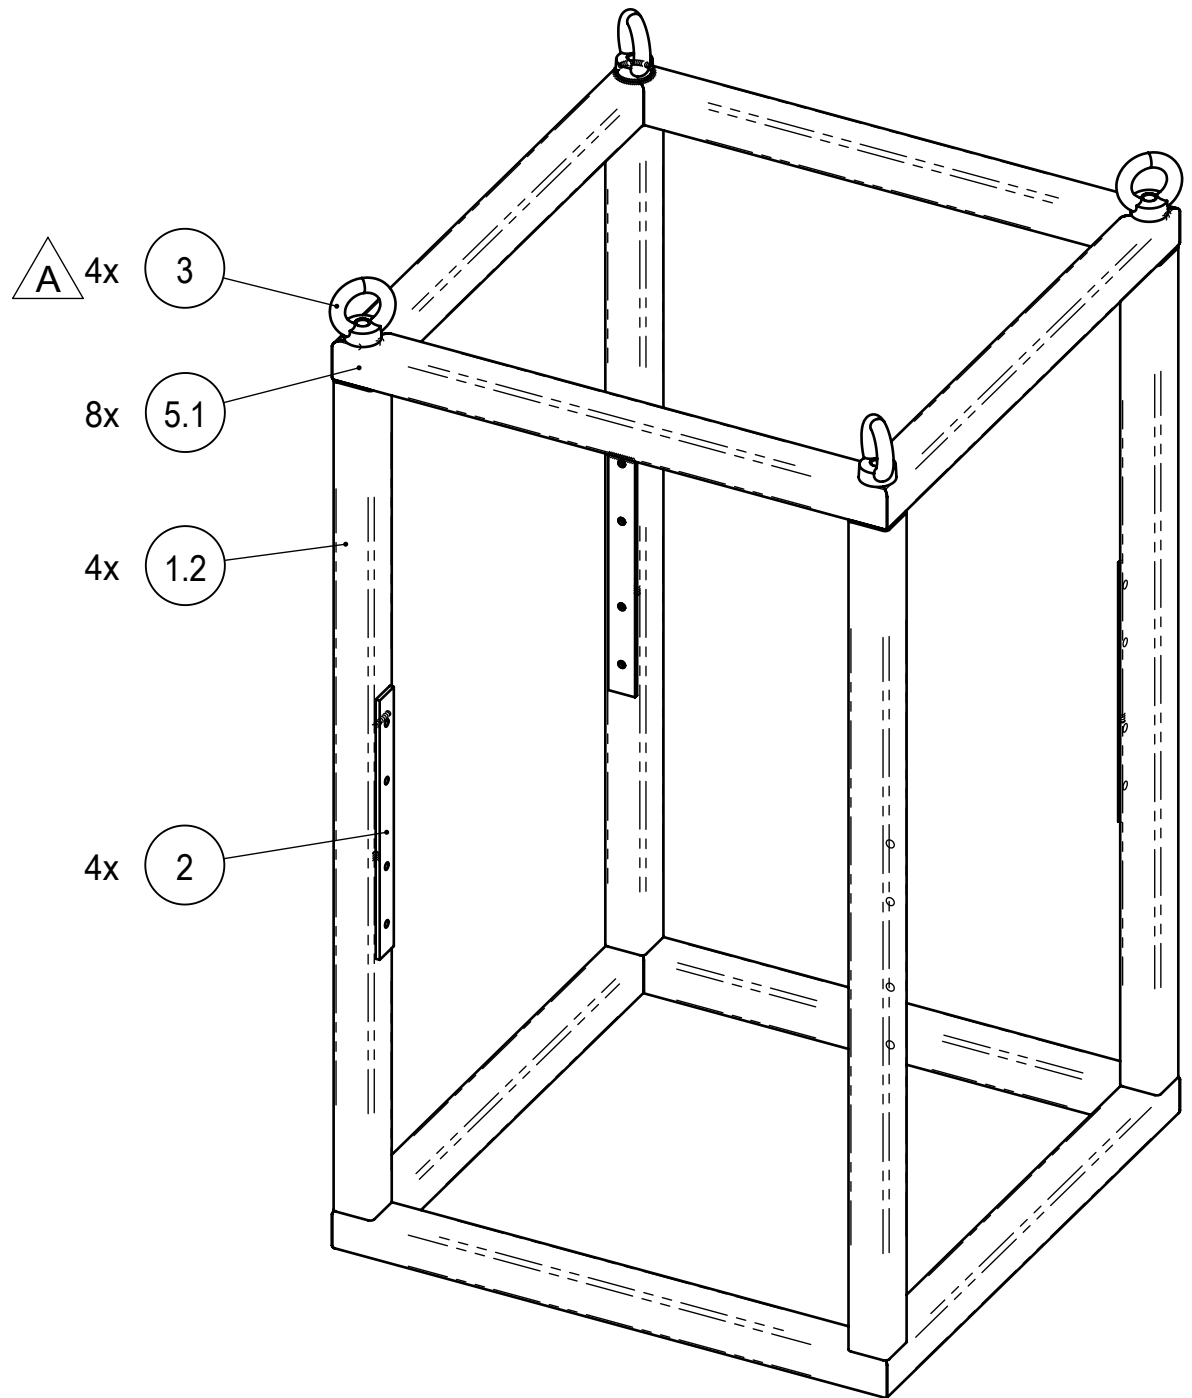
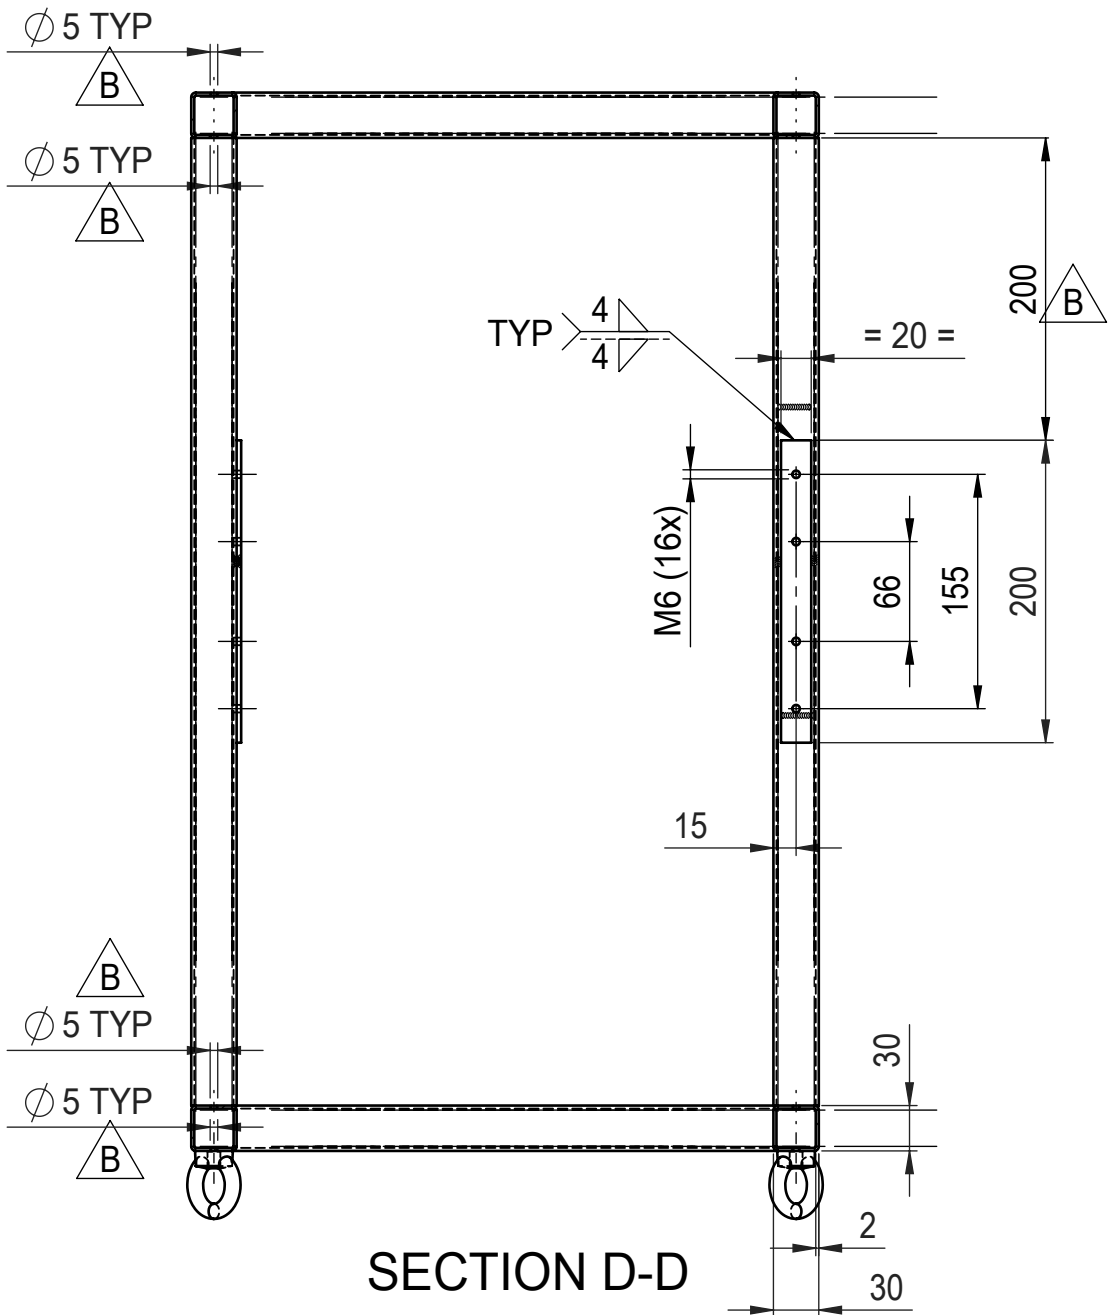


Revisies			
Rev.	Omschrijving	Datum Gewijzigd	Gewijzigd door
-	First Release	-	-
A	Aantal oogmoeren verhoogd van 2 naar 4	-	-
B	Opm. geen gesloten ruimtes + gatafmetingen toegevoegd; Maat is 200, was 180.	22 aug 2023	BvW

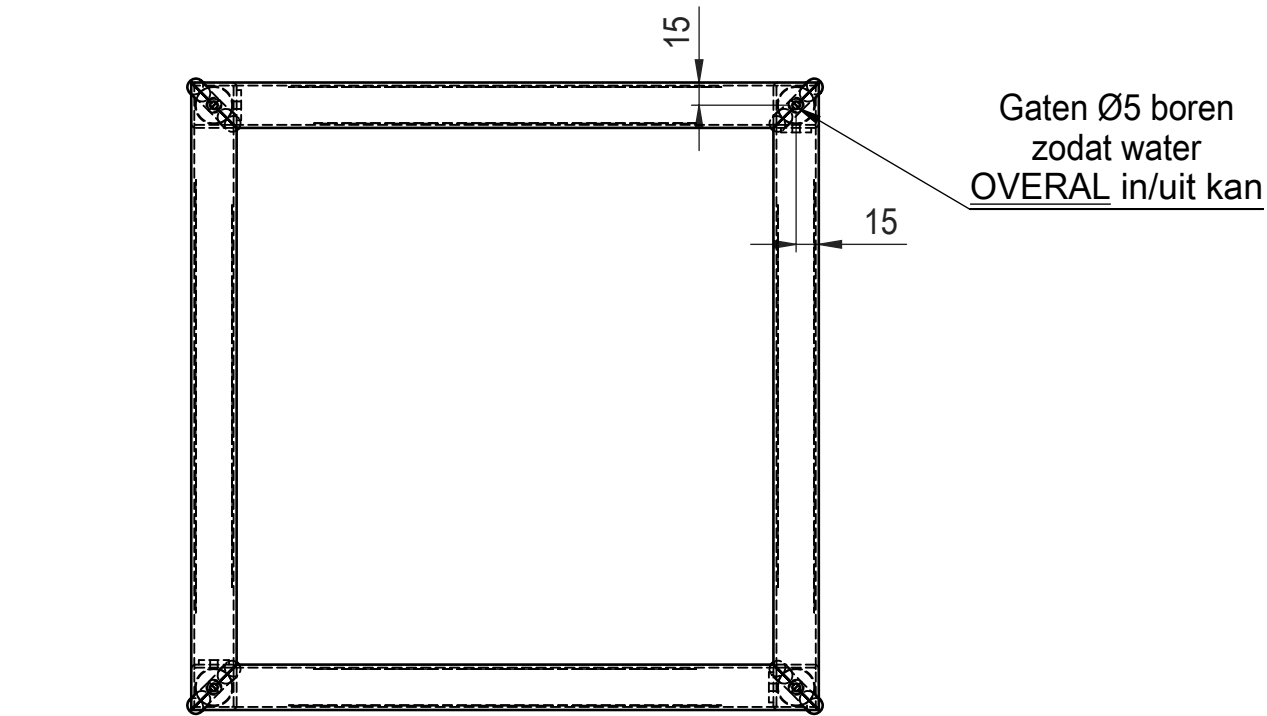

LASSEN VLAK AFWERKEN
SCHERPE KANTEN BREKEN
B GEEN GESLOTEN RUIMTES IN FRAME !!!

3	4	Oogmoer M10	DIN 582 M10	RVS AISI 316			OMOER 10 316	
2	4	Strip 20x3	Strip 20x3 L=200	RVS AISI 316 Staf Gegloeid	Revicon		00000170	
5.2	4	Buis_Vierkant 30x30x2	Buis_Vierkant 30x30x2	RVS AISI 316	MCB	246 031 30302	00001330	
5.1	8	Buis_Vierkant 30x30x2	Buis_Vierkant 30x30x2	RVS AISI 316	MCB	246 031 30302	00001330	
5	1	SUBFrame Gelast	415x415x700	RVS AISI 316	Revicon		00001330	
Pos	Aant	Omschrijving	Norm/ Afmetingen	Materiaal	Leverancier	Artikel-nummer	Onderdeel-nummer	
De informatie in deze tekening is het exclusieve eigendom van CytoBuoy BV. Reproductie of tonen aan derden in welke vorm dan ook is verboden zonder schriftelijke toestemming van CytoBuoy BV.			Module: Housing & Construction		Remarks:		Projectie: 	
			Sectie: Outside Frame					
			Getekend: BvW	Datum: 12 okt 2011		Schaal: 1:5		
 CytoBuoy <i>flow cytometry solutions</i>			Gecontroleerd: BvW BvW		Datum: 11 okt 2011 11 okt 2011		Eenheid: mm	
			Benaming: Lassamenstelling SUBframe					Wijziging: B
			Tekeningnummer: 00000547					Gew: 10540.72