Nieuw

Bestaand

VERDIEPING

REVISIE

schaal
1:50 @ A0+

projectcoördinator
JO

datum 16.10.2019

gewijzigd
A.
B.
C.
D.
E.
F.
G.

project
Ambulancepost
RAV Brabant MWN
Locatie Ulvenhout

onderwerp
Plattegrond
Verdieping

werknummer **16006**


tekening **R101**

Architektenbura Hooper bv
Hoevestein 36E
4903 SC Oosterhout NB
T +31 (0)162 48 68 00
www.hooper.nl
info@hooper.nl

HOOPER. ARCHITECTS

Lid Bond Nederlandse Architecten (BNA)
Orde van Architecten België
Architectenkamernummer NRW, Duitsland

© copyright Hooper Architects. Niets van deze tekening mag worden vermenigvuldigd en/of openbaar worden gemaakt op welke wijze dan ook, zonder voorafgaande schriftelijke toestemming van de architect.

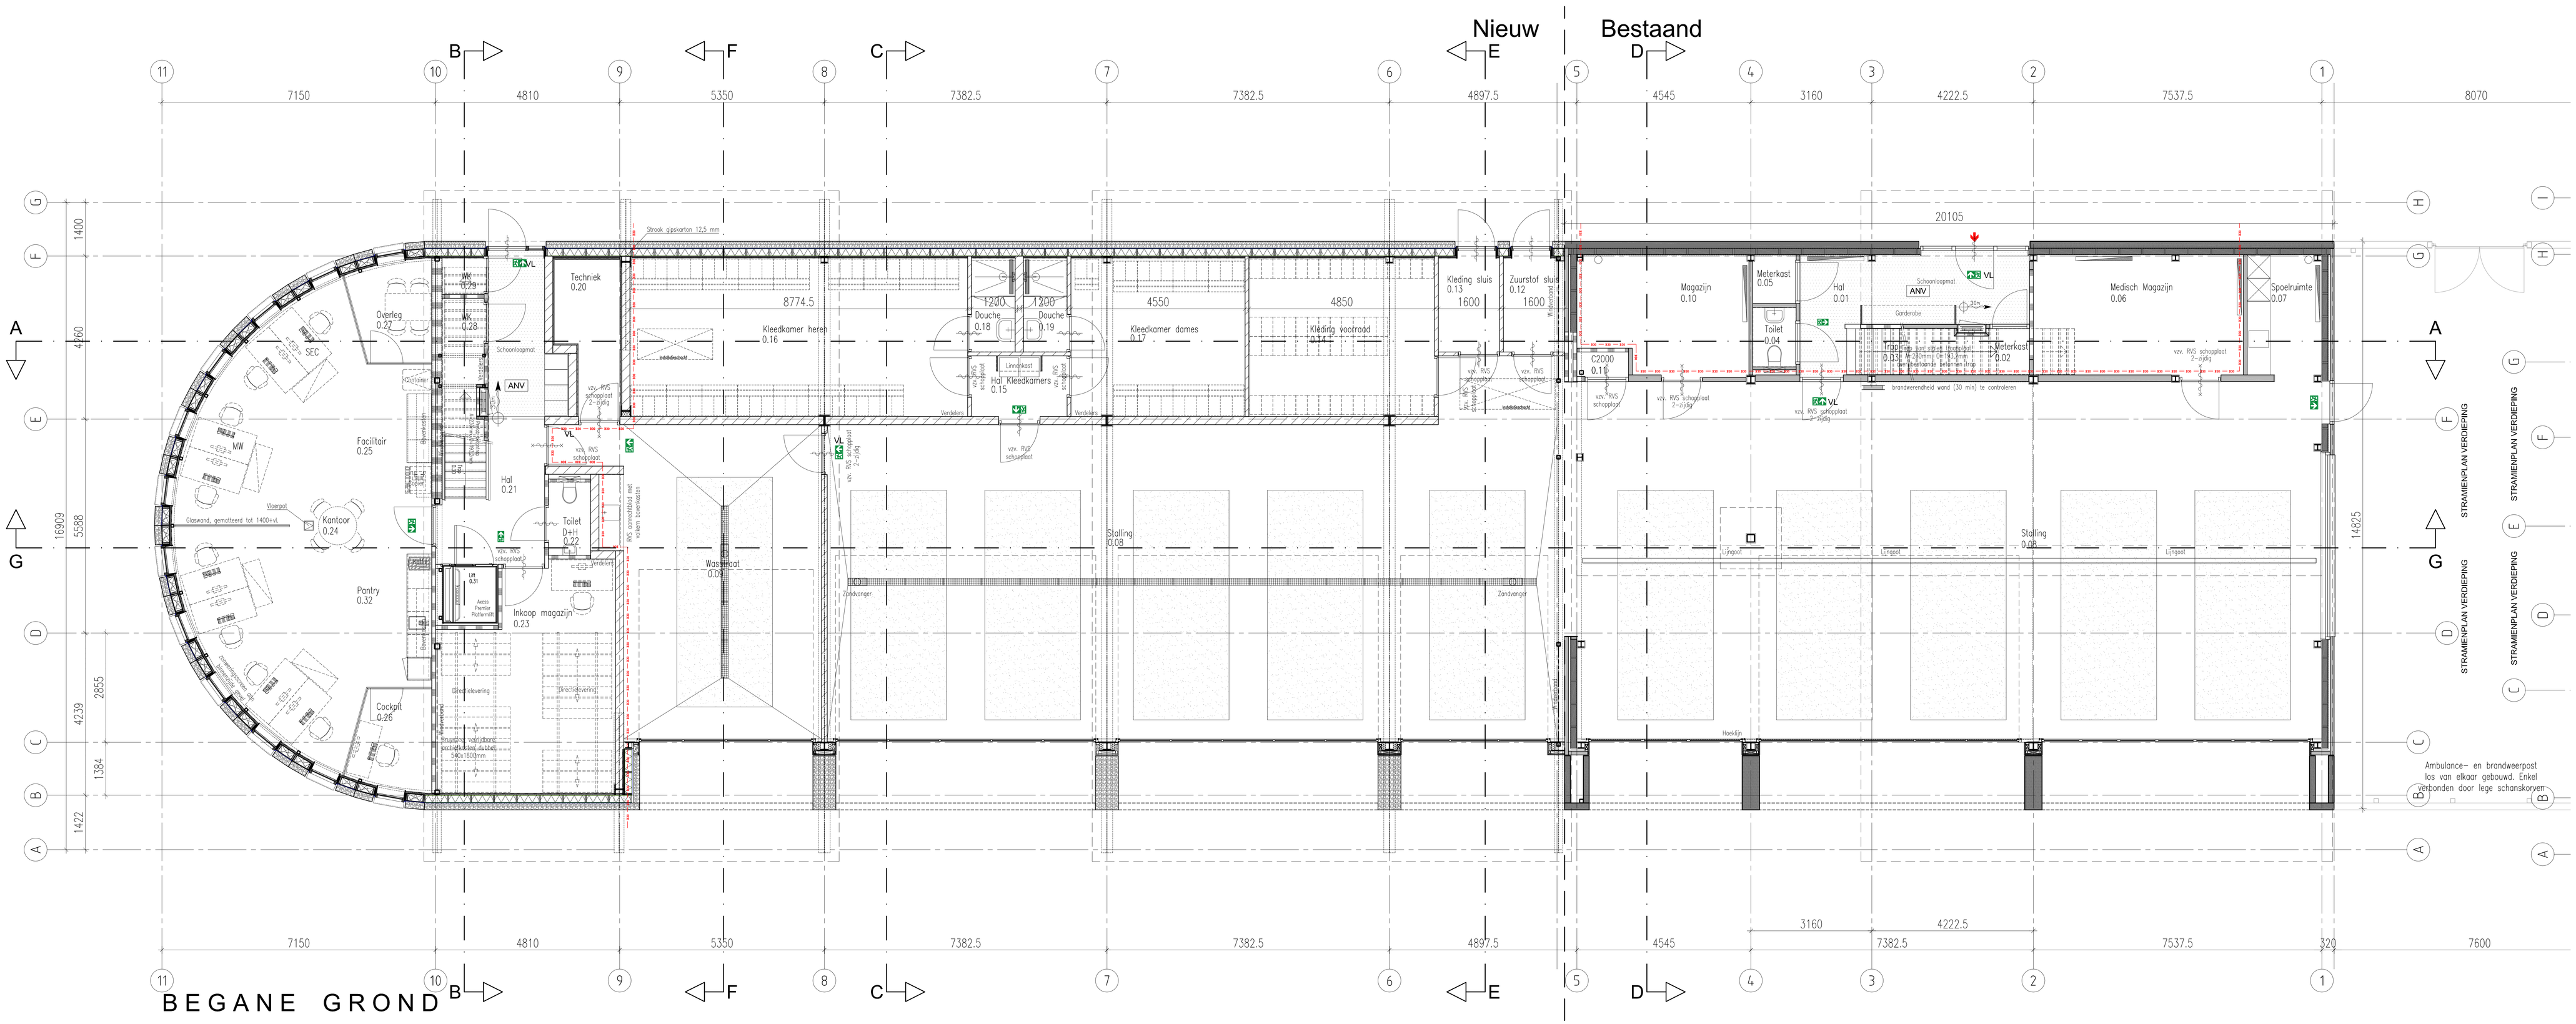

REVISIE

schaal	1:50 @ A0+
projectcoördinator	JO
datum	16.10.2019
gewijzigd	
A	
B	
C	
D	
E	
F	
G	

project
Ambulancepost
RAV Brabant MWN
Locatie Ulvenhout

onderwerp
Plattegrond
Begane grond

werknummer	tekening
16006	R100

Architektenbura Hooper bv
Hoevestein 36E
4903 SC Oosterhout NB
T +31 (0)162 46 68 00
www.hooper.nl
info@hooper.nl

HOOPER. ARCHITECTS

Lid Bond Nederlandse Architecten (BNA)
Orde van Architecten, België
Architektenkammer NRW, Duitsland

© copyright Hooper Architects. Niets van deze tekening mag worden vermenigvuldigd en/of openbaar worden gemaakt op welke wijze dan ook, zonder voorafgaande schriftelijke toestemming van de architect.