



Nota van Inlichtingen

Contract met zaaknummer 31214825

Rijkswaterstaat Grote Projecten en Onderhoud

Met 1 (één) bijlage:
31214825 Bijlage A herziene Vraagspecificatie_v1.2

Nota van inlichtingen nummer 2.0 behorend bij het contract met zaaknummer 31214825 verstrekt aan gegadigden voor het Boscompensatie InnovA58.

A. Door gegadigden zijn de volgende schriftelijke vragen gesteld:

- Niet van toepassing

B. Door gegadigden zijn tijdens de inlichtingenbijeenkomst de volgende mondelinge vragen gesteld:

- Geen

C. In de aanbestedingsvoorwaarden zijn de volgende wijzigingen en aanvullingen aangebracht:

Aangepast in "31214825 herziene Bijlage A Vraagspecificatie_v1.2" ten aanzien van de eerdere versie:

4.2 Uitvoeringswerkzaamheden

1.

Mitigerende maatregelen

In juli 2026 dienen de op de percelen aanwezige teunisbloemen waarop zich rupsen van teunisbloempijlstaart bevinden, verplaatsen te worden naar veilige zones, op de schouwpaden langs de watergangen of in de mantel-zoomvegetatie. Daarnaast moet ervoor gezorgd worden dat waardplanten voorkomen in de mantel-zoomvegetatie.

Wordt vervangen voor:

Mitigerende maatregelen

In juli 2026 dienen de op de percelen aanwezige teunisbloemen waarop zich rupsen van teunisbloempijlstaart bevinden, verplaatsen te worden naar veilige zones, op de schouwpaden langs de watergangen of in de mantel-zoomvegetatie. Daarnaast moet ervoor gezorgd worden dat waardplanten voorkomen in de mantel-zoomvegetatie. Uitgangspunt is dat er 50 teunisbloemen verplaatst moeten worden.



2.

Watergang schoonmaken

De opdracht omvat het schoonmaken van de sloot rondom Perceel Oirschot (OST00) E 1156 waar boscompensatie is gepland. Dit houdt in:

- Het maaien van de watergang.
- Verwijderen van overtollige vegetatie en drijvend afval in de sloten.
- Vrijmaken van waterdoorstroom door het verwijderen van slib en organisch materiaal (indien nodig).
- Zorgvuldig werken om omliggende vegetatie en geplande aanplant niet te beschadigen.
- Afvoeren van vrijgekomen materiaal naar een aangewezen locatie of verantwoord verwerken volgens de geldende milieuregels.

In onderstaand figuur 4 is de betreffende sloot aangegeven.



Figuur 4; locatie schoonmaken watergang.




Watergangen, voldoen aan eisen Waterschap

De watergangen dienen zodanig onderhouden te zijn dat ze voldoende doorstroming bieden.


B-watergangen: 1x keer per jaar maaien (in de winterperiode, vóór 1 maart)

De B-watergangen zijn weergegeven in figuur 5a en 5b.

Overige watergangen betreffen greppels die vaak niet het hele jaar watervoerend zijn. Hierop is geen specifiek beheer.

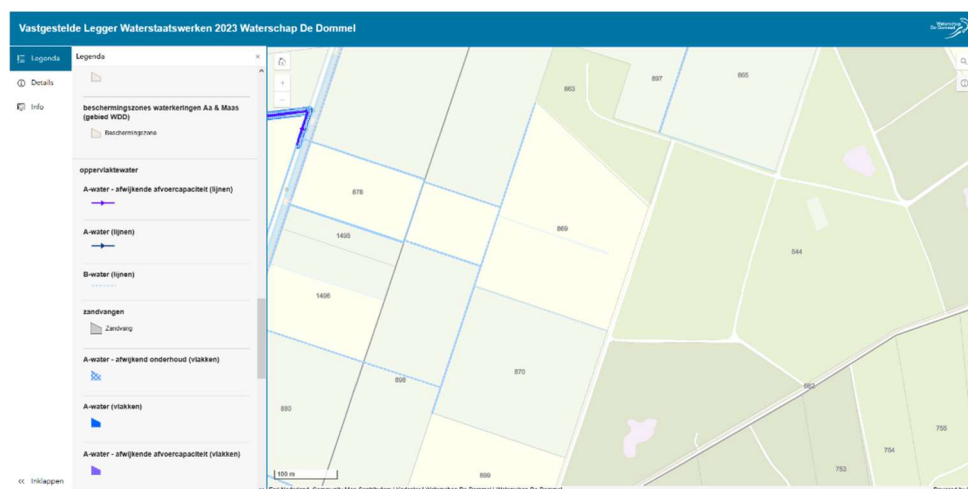

Figuur 5a; B-watergangen

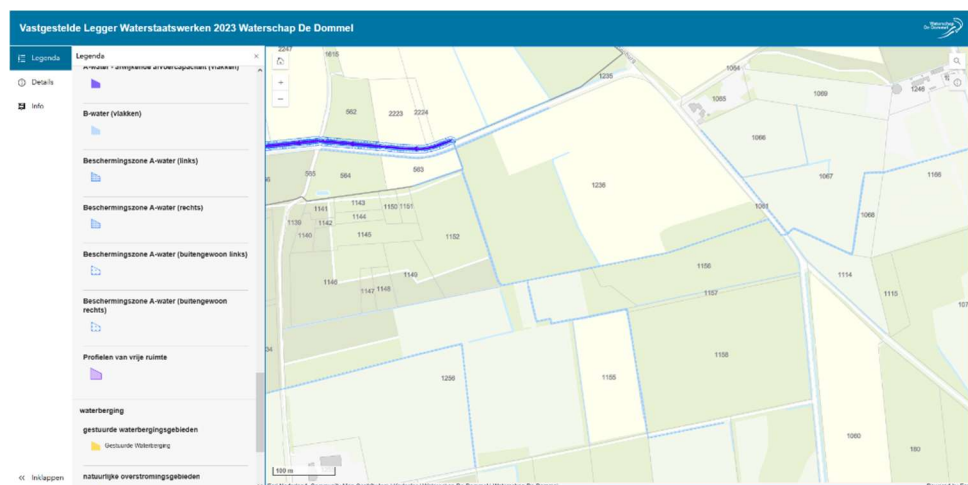

Figuur 5b; B-watergangen

Wordt vervangen door:


Watergang schoonmaken

De opdracht omvat het schoonmaken van enkele sloten rondom de percelen. Dit houdt in:

- Het maaien van de watergang.
- Verwijderen van overtollige vegetatie en drijvend afval in de sloten.
- Vrijmaken van waterdoorstroom door het verwijderen van slib en organisch materiaal (indien nodig).
- Zorgvuldig werken om omliggende vegetatie en geplande aanplant niet te beschadigen.



- In onderstaande figuren zijn de sloten in oranje aangegeven.

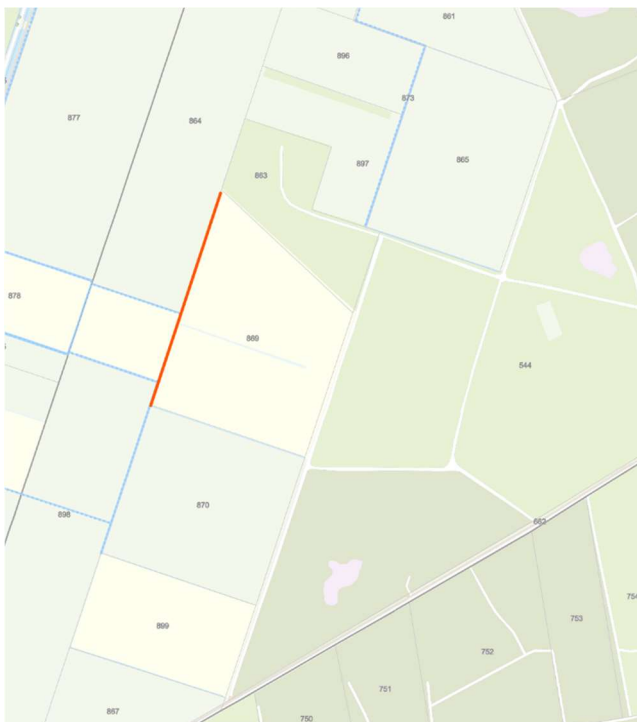



D. Voorts zijn de volgende inlichtingen verstrekt:

- Geen

E. Tijdens de inlichtingenbijeenkomst zijn de volgende tekeningen en/of monsters getoond:

- 3124825 Presentatie InnovA58 Boscompensatie

De ondergetekende verklaart dat geen andere inlichtingen zijn verstrekt dan die, welke in deze en eventueel voorgaande nota's van inlichtingen zijn vermeld en dat geen (andere dan in deze en eventueel voorgaande nota's van inlichtingen genoemde) tekeningen en/of monsters zijn getoond.

Opgemaakt te Utrecht op 4 februari 2026,

Inkoopadviseur

John Relleke