


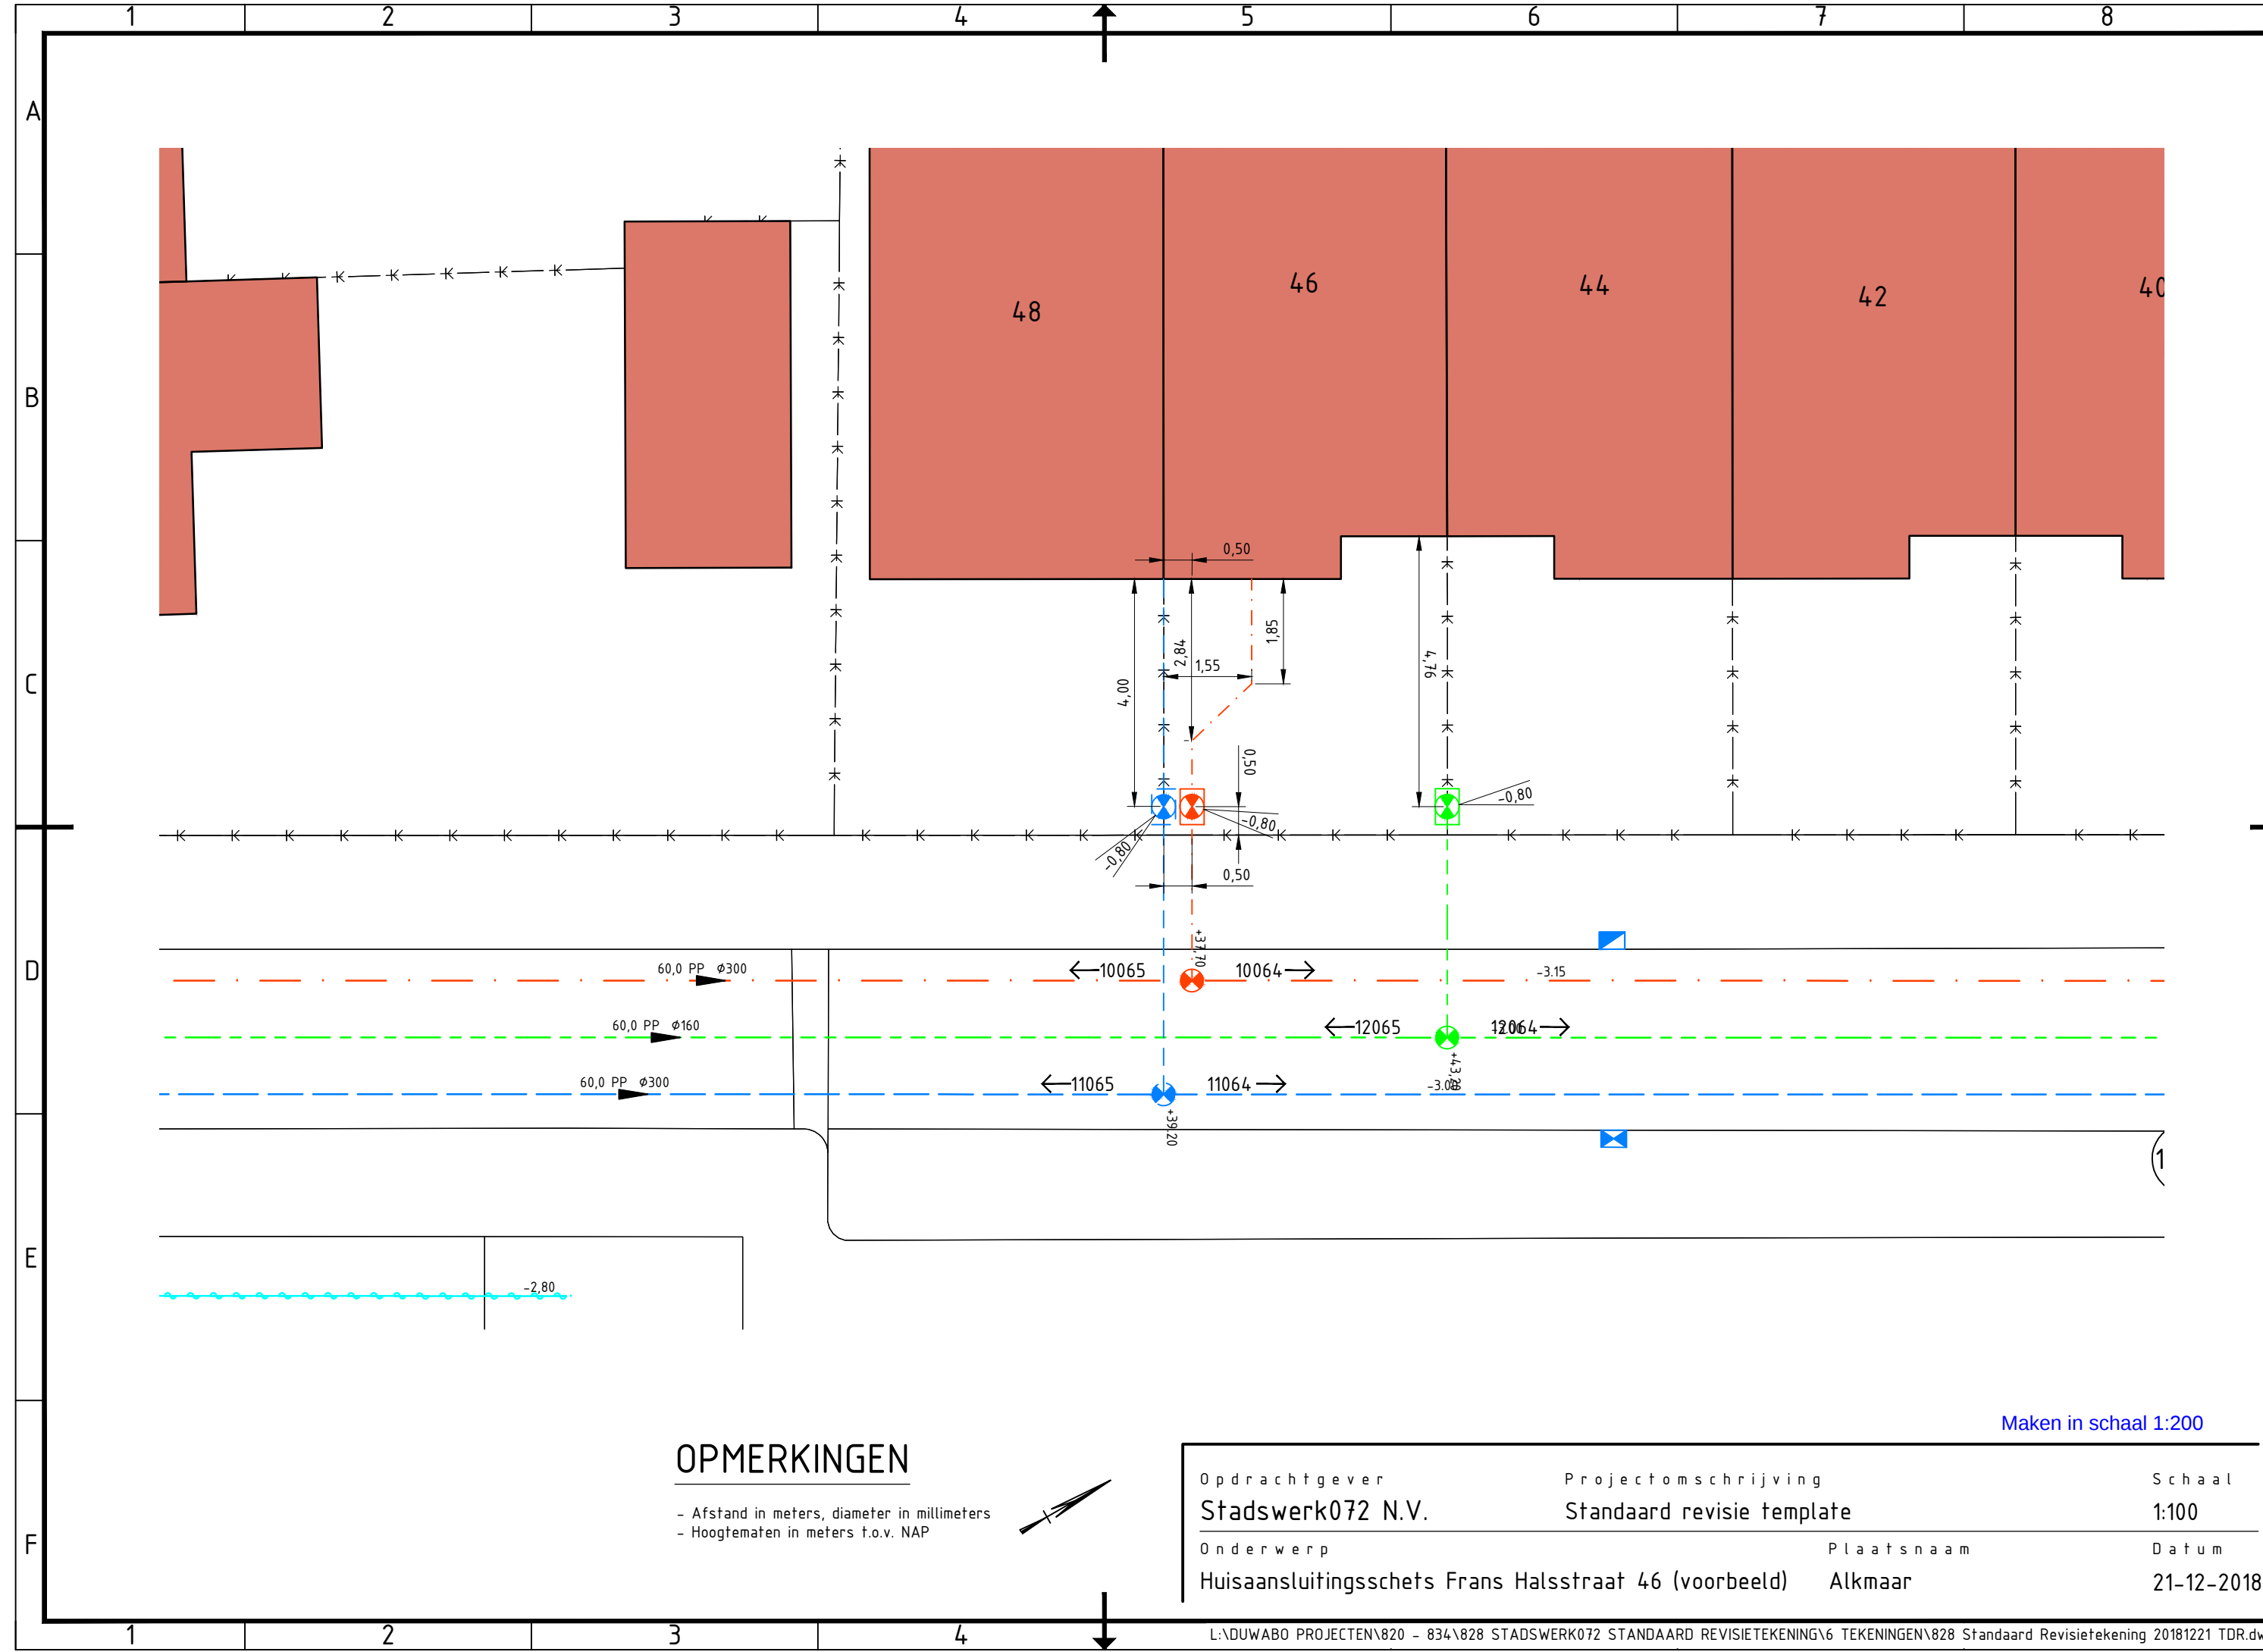

OPMERKINGEN

- Afstand in meters, diameter in millimeters
- Hoogtematen in meters t.o.v. NAP



Opdrachtgever		Projectomschrijving	Schaal
Stadswerk072 N.V.		Standaard revisie template	1:100
Onderwerp	Plaatsnaam		Datum
Huisaansluitingsschets Frans Halsstraat 46 (voorbeeld)	Alkmaar		21-12-2018

Maken in schaal 1:200