


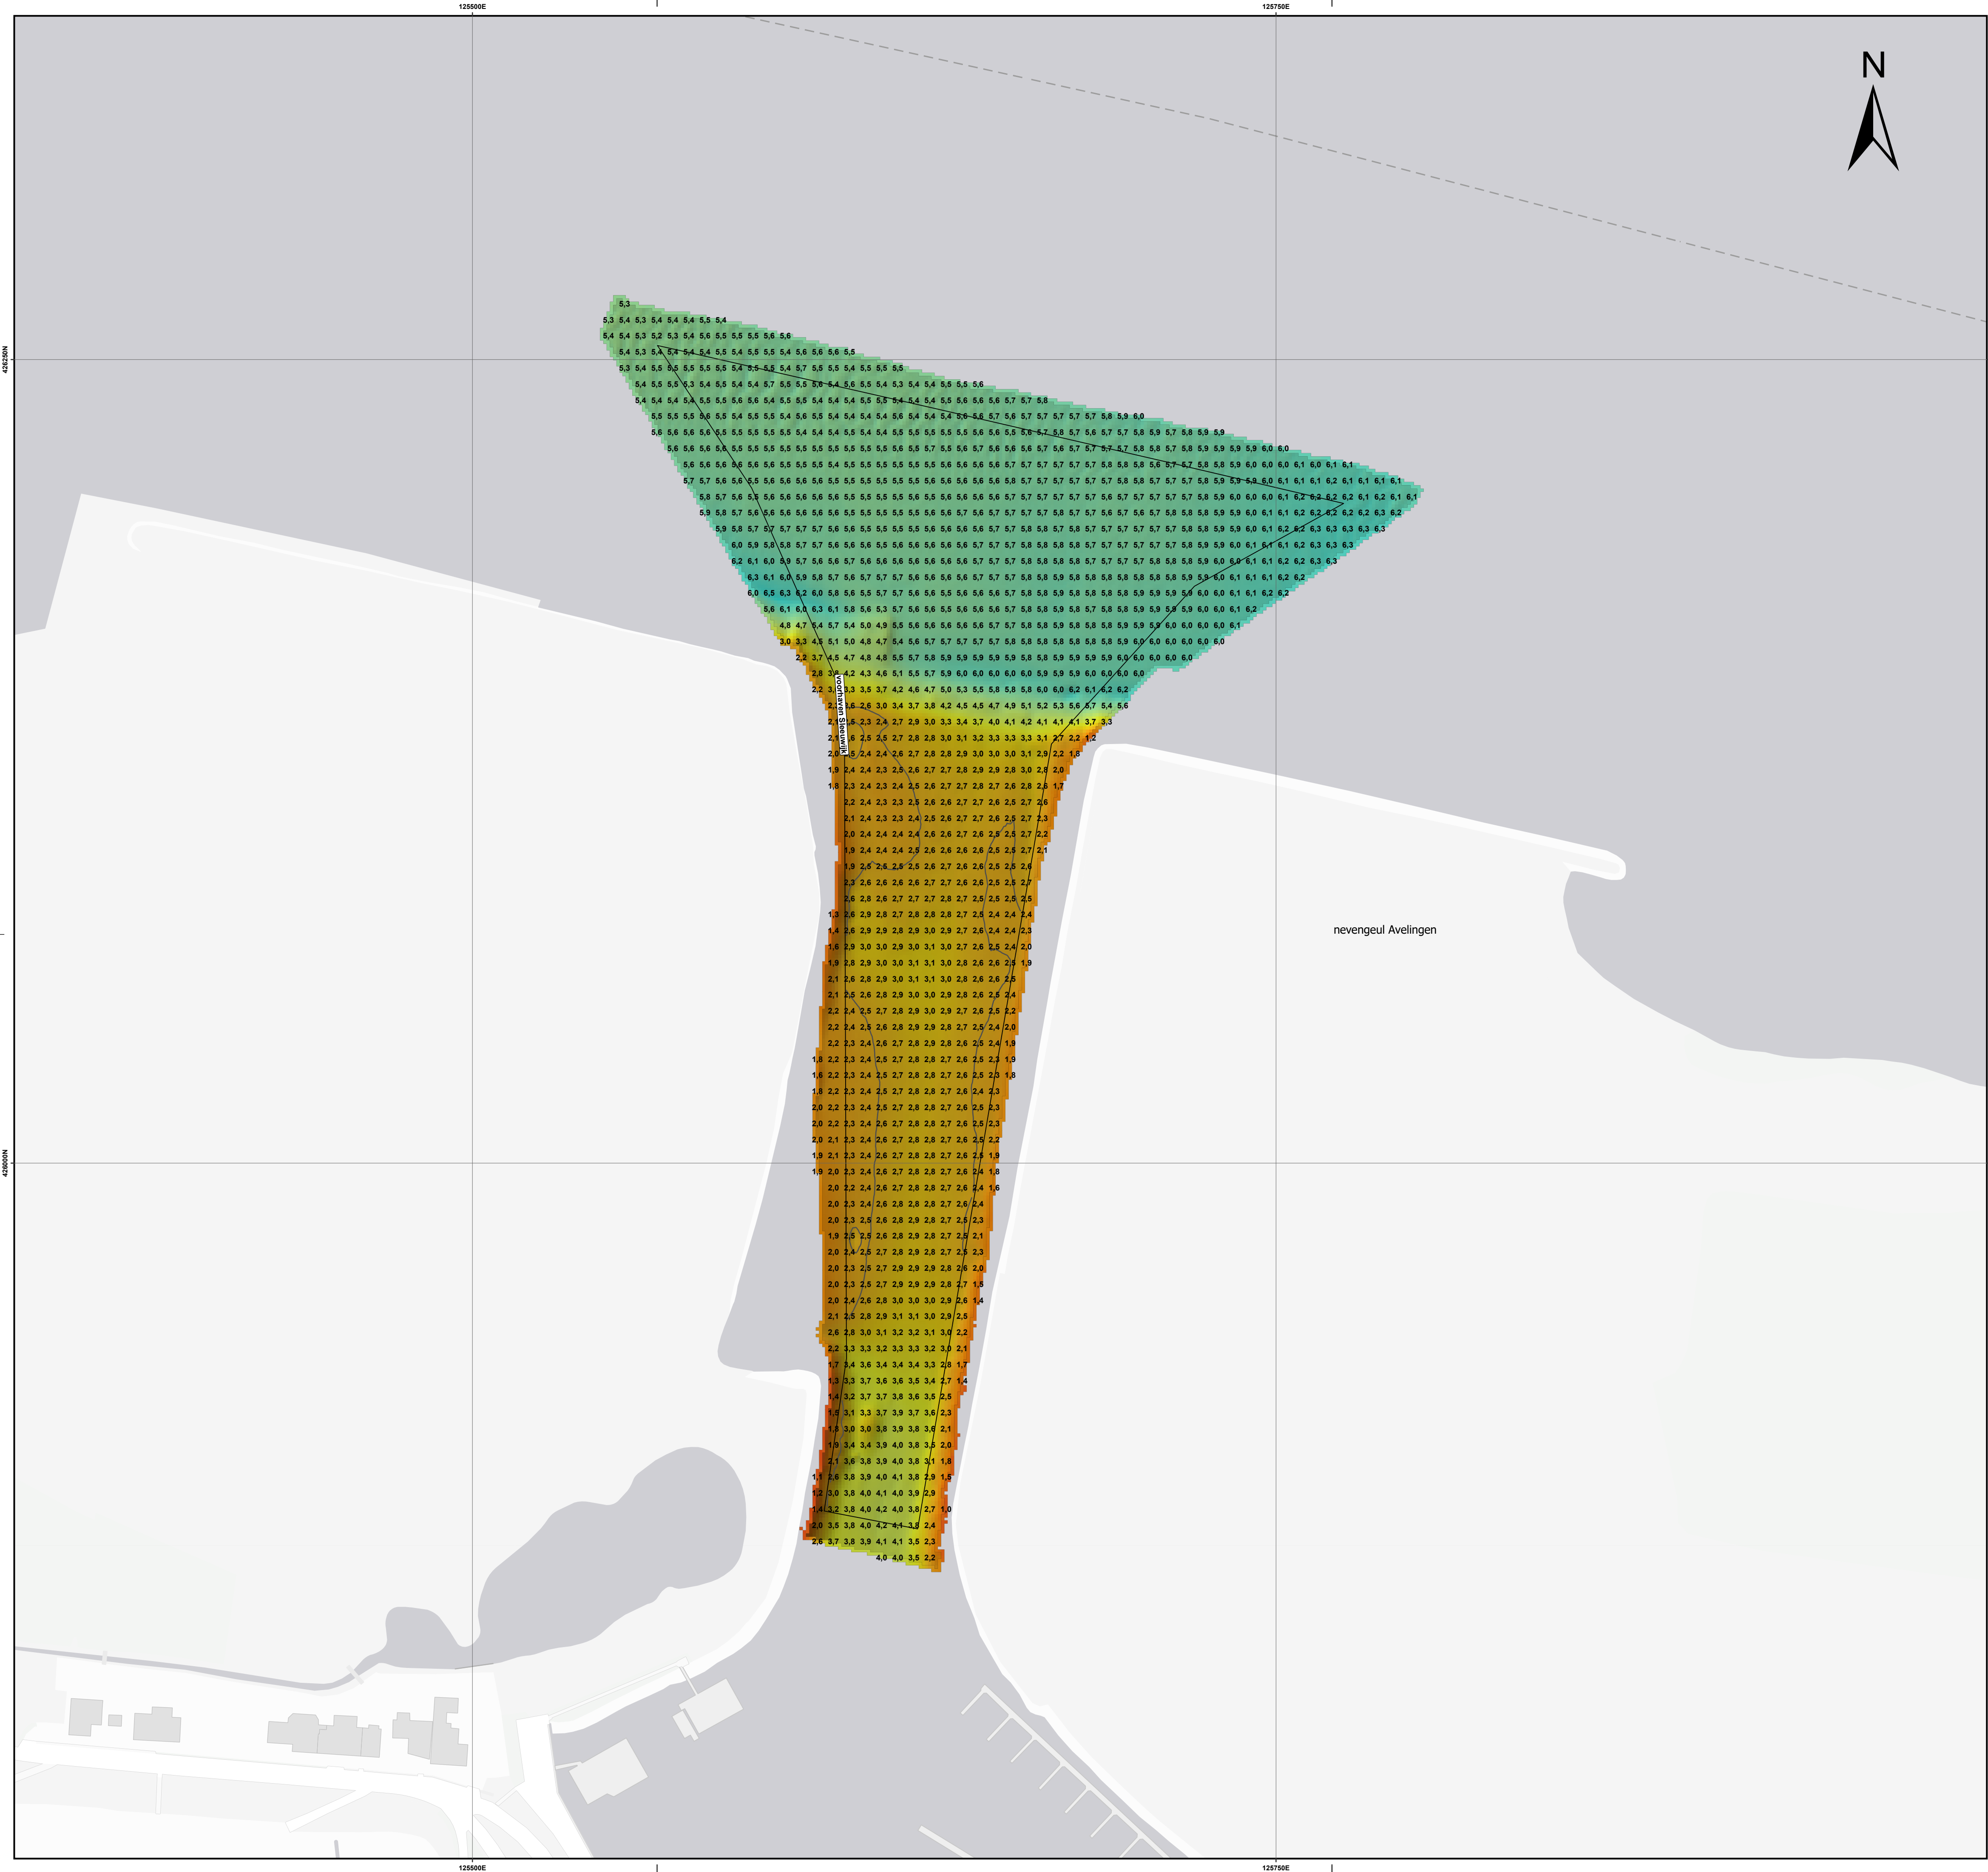

Geodetische informatie

Projectie : RD
Geodetische Datum : ETRS98 naar Bessel 1841
Ellipsoïde : Bessel 1841
Verticale Datum : NAP
Referentiestation : 06-GPS
Coördinaten : Omgerekend van ETRS89 via RDNAPTRANS(TM)2018 naar RDNAP

Algemene informatie

Meetvaartuig : ms. Narwal
Ingewonnen met : RESON Seabat (T-50), RTK GNSS

Inwinssoftware : Teledyne PDS
Verwerkingssoftware : Teledyne PDS / ArcGIS Pro 3.3
Presentatiesoftware : ArcGIS Pro 3.3

Datum vorige opname : Oktober 2024

Legenda:

Kilometerraaien

Baggervakken WNZ

Contour NGD

Diepte t.o.v. NAP

0.00 m

5.00 m

10.00 m

Opmerkingen:

- Dieptegrid celgrootte 1x1 meter gemiddeld

- Dieptecijfer celgrootte 5x5 meter gemiddeld

- Betonningsbestand actueel (vaarwegmarkeringen)

Vaargeul dieptes in meters t.o.v. NAP:

Segmentnaam

Minimale contractdiepte

Maximale contractdiepte

Voorhaven Sleeuwijk

-2.50

-2.75

Overzicht schaal 1:50.000

Overzicht schaal 1:500.000

Voorhaven Sleeuwijk Boven Merwede

Project / Bodempeiling: WNZ Dieptecijferkaart
Opnameperiode: 15 April 2025
Contract bodem (referentie): NAP

Opdrachtgever:

Rijkswaterstaat WNZ

Opdrachtnemer:

Van den Herik-Sliedrecht
Industrieweg 24
3360 AD Sliedrecht

Kaartblad

Kaartnummer

Kaartserie

Normering data

Formaat

Schaal

Getekend

HvdK

23-4-2025

25BOM108ml04_01

25BOM108ml04_01

1 van 1 bladen

Conform NL Norm A

A1L h59.4 x b54.9 cm

1:1 000

Gecontroleerd

PR

23-4-2025

0

20

40

60

80

Meters

Aan deze uitgave kunnen geen rechten worden ontleend.