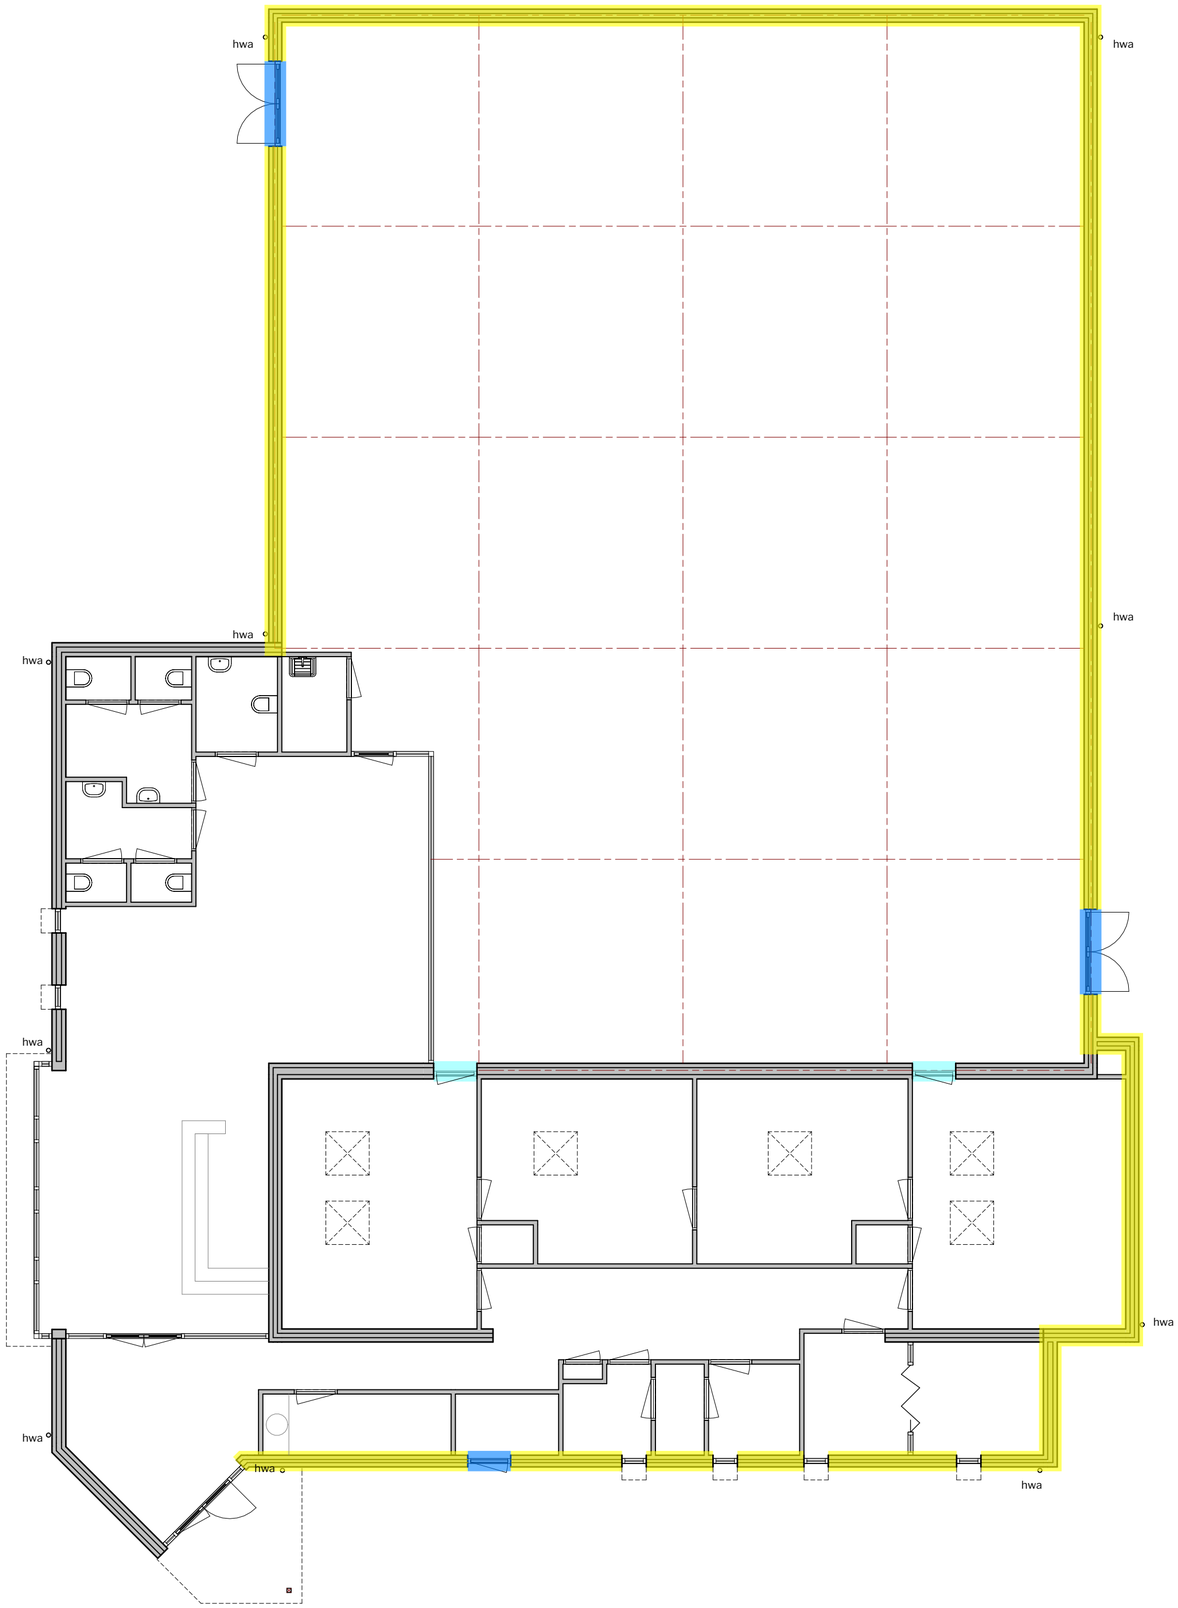


Renvooi

- Spouwmuur voorzien van spouwvulling
- Kleine aanpassing gevel, zoals dichtzetten toevoeropeningen ventilatie
- Deuren vervangen door geisoleerde deuren
- Binnendeuren vervangen door binnendeur met rooster
- Plat dak na-isoleren
- Lichtkoepels vervangen door meerschalige koepels

De Witte Oss
Architectuur | Projectmanagement | Bouwadvies

Frankenweg 1
5349 AP Oss

info@dewitteoss.nl
www.dewitteoss.nl

0412 64 69 48

2280 Verduurzaming sporthal de Schutsboom te Rijkevoort

opdrachtgever
gemeente Land van Cuijk

fase	tekeningnr.	omschrijving
410	010	begane grond

fase	datum	tekenaar	formaat	schaal	gewijzigd
verduurzamingsmaatregelen	17-07-2025	MW	A2	1:100	A 08-10-2025 C 10-11-2025 E 19-12-2025