




Gevel 01

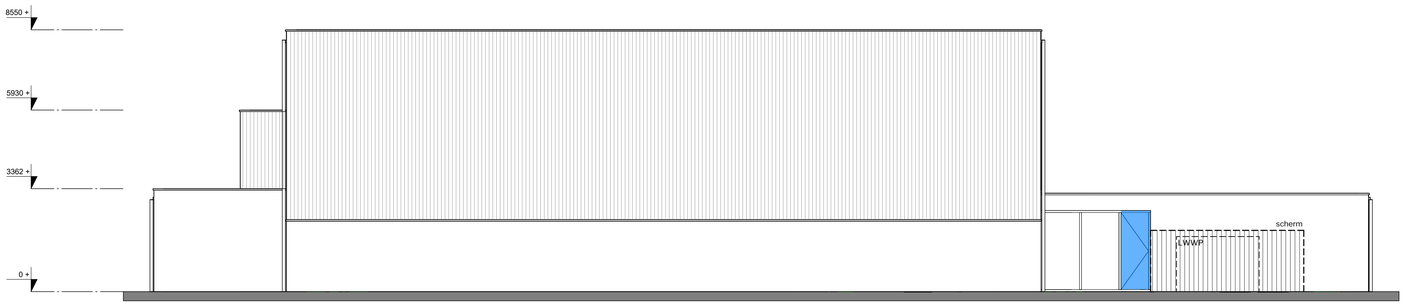

Gevel 02

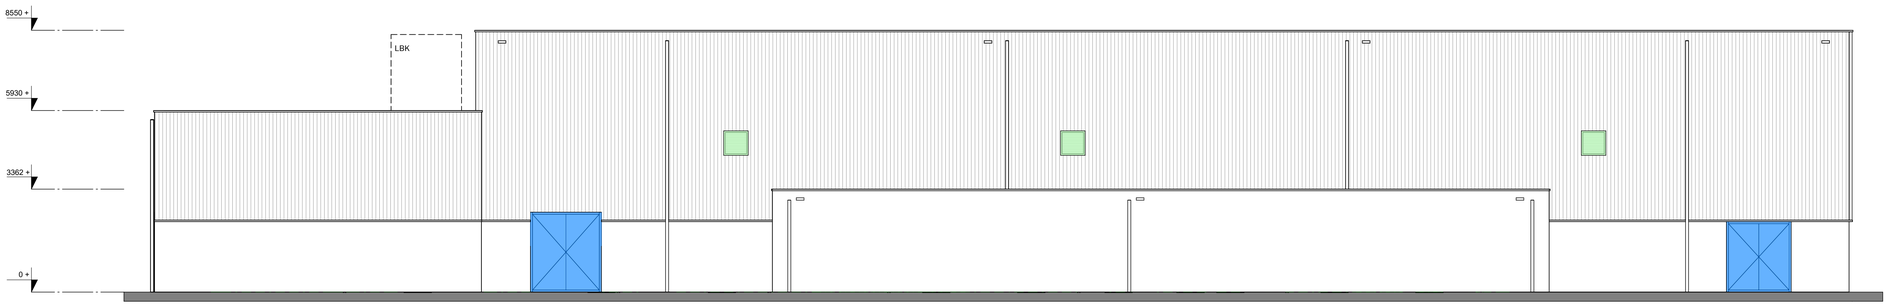


Gevel 03

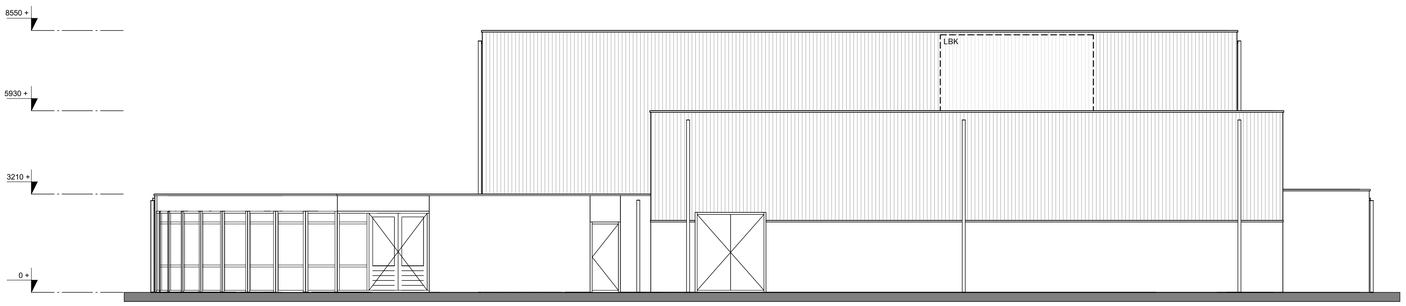

Gevel 04

Renvooi

- Deuren vervangen door geisoleerde deuren
- Kleine aanpassing gevel, zoals dichtzetten toevoeropeningen ventilatie
- Plafond demonteren en herplaatsen
- Plafond vervangen

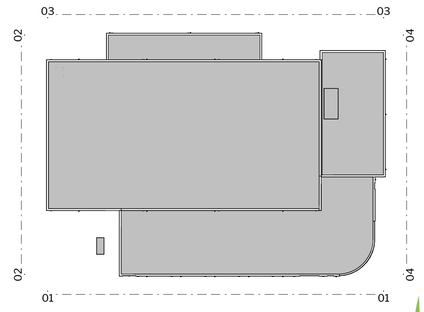

DE WITTE OSS
Architectuur | Projectmanagement | Bouwadvies

Frankenweg 1
5349 AP Oss
info@dewitteoss.nl
www.dewitteoss.nl
0412 64 69 48

2291 Verduurzaming sporthal de Hoepel te Wanroij

opdrachtgever
gemeente Land van Cuijk

fase	tekeningnr.	omschrijving
410	020	gevels

fase	datum	tekenaar	formaat	schaal	gewijzigd
verduurzamingsmaatregelen	10-07-2025	MW	A1	1:100	A 12-11-2025 C 19-12-2025