Details

tekeningnr.	omschrijving	d.d.	versie	wijz. datum
040-01	detail 01	12-11-2025	C	19-12-2025

DE WITTE OSS
Architectuur | Projectmanagement | Bouwadvies

2291 Verduurzaming sporthal de Hoepel te Wanroij

Frankenweg 1
5349 AP Oss


info@dewitteoss.nl
www.dewitteoss.nl


0412 64 69 48

opdrachtgever
gemeente Land van Cuijk

fase	tekeningnr.	omschrijving
410	040	details

fase	datum	tekenaar	formaat	schaal	gewijzigd
verduurzamingsmaatregelen	02-12-2025	MW	A3	1:5	C 19-12-2025

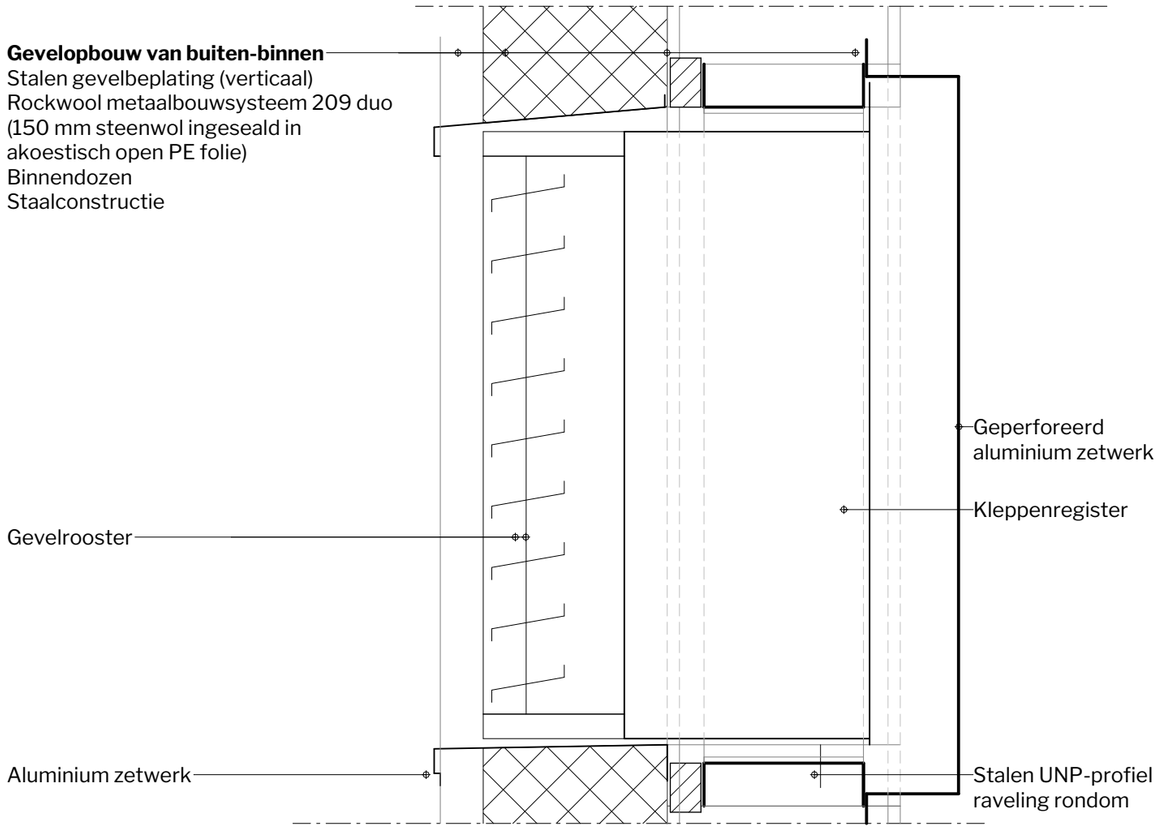

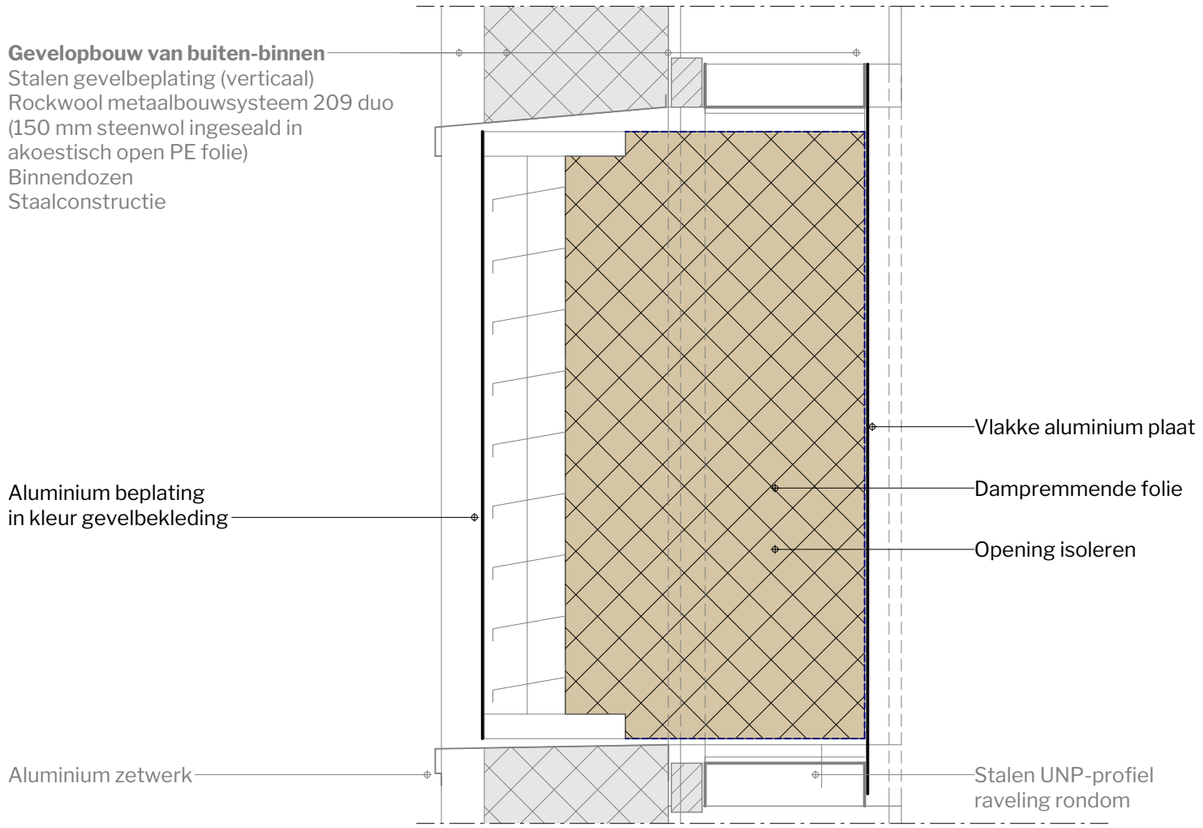

De Witte Oss
Architectuur | Projectmanagement | Bouwadvies

2291 Verduurzaming sporthal de Hoepel te Wanroij

fase	tekeningnr.	omschrijving
410	040-01	detail 01

datum	tekenaar	formaat	schaal
12-11-2025	MW	A3	1:5

B 02-12-2025
C 19-12-2025

Frankenweg 1
5349 AP Oss

info@dewitteoss.nl
www.dewitteoss.nl
0412 64 69 48