




Gevel 01

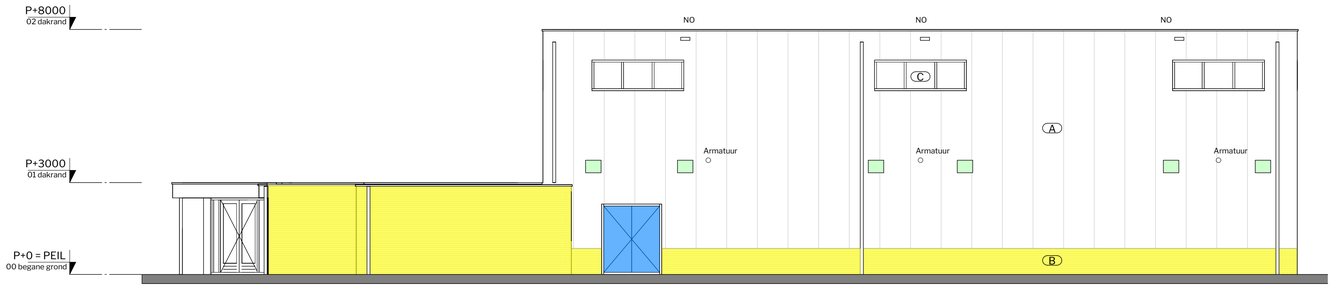


Gevel 02

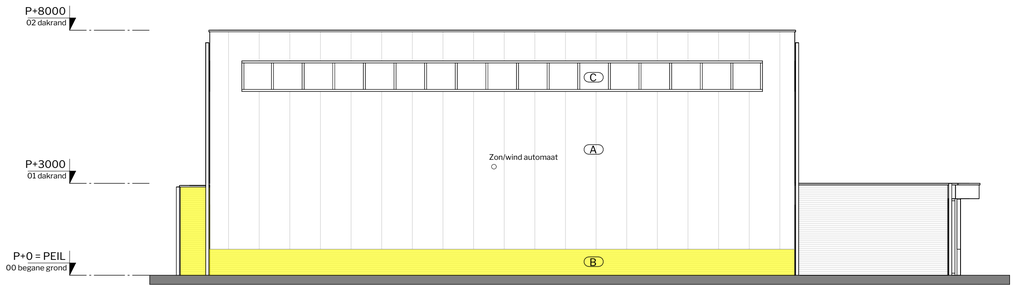

Gevel 03

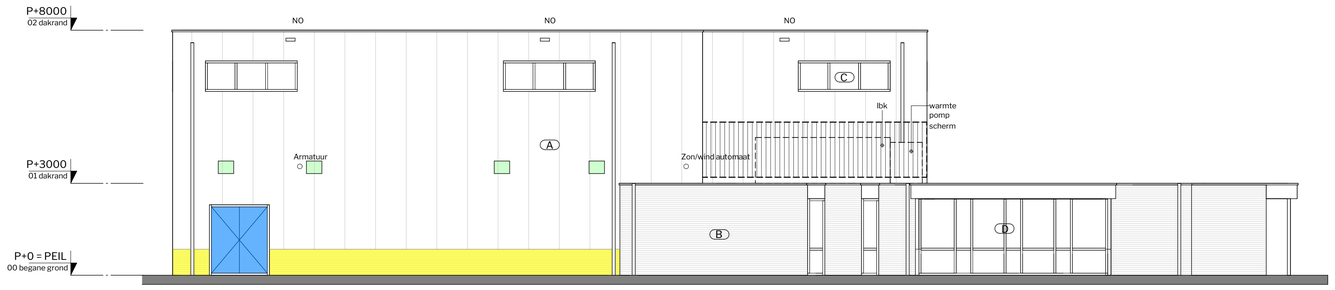

Gevel 04

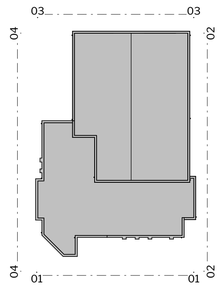

Renvooi

- Spouwmuur voorzien van spouwvulling
- Kleine aanpassing gevel, zoals dichtzetten toevoeropeningen ventilatie
- Deuren vervangen door geisoleerde deuren
- Binnendeuren vervangen door binnendeur met rooster
- Plat dak na-isoleren
- Lichtkoepels vervangen door meerschalige koepels

(A) Sandwich gevelpanelen
(B) Metselwerk gevelsteen
(C) Aluminium kozijnen
(D) Houten kozijnen

maten in het werk te controleren

DE WITTE OSS
Architectuur | Projectmanagement | Bouwadvies

2280 Verduurzaming sporthal de Schutsboom te Rijkevoort

Frankenweg 1
5349 AP Oss
info@dewitteoss.nl
www.dewitteoss.nl
0412 64 69 48

opdrachtgever
gemeente Land van Cuijk

fase	tekeningnr.	omschrijving
410	020	gevels

fase	datum	tekenaar	formaat	schaal	gewijzigd
verduurzamingsmaatregelen	17-07-2025	MW	A1	1:100	A 08-10-2025 C 10-11-2025 E 19-12-2025