



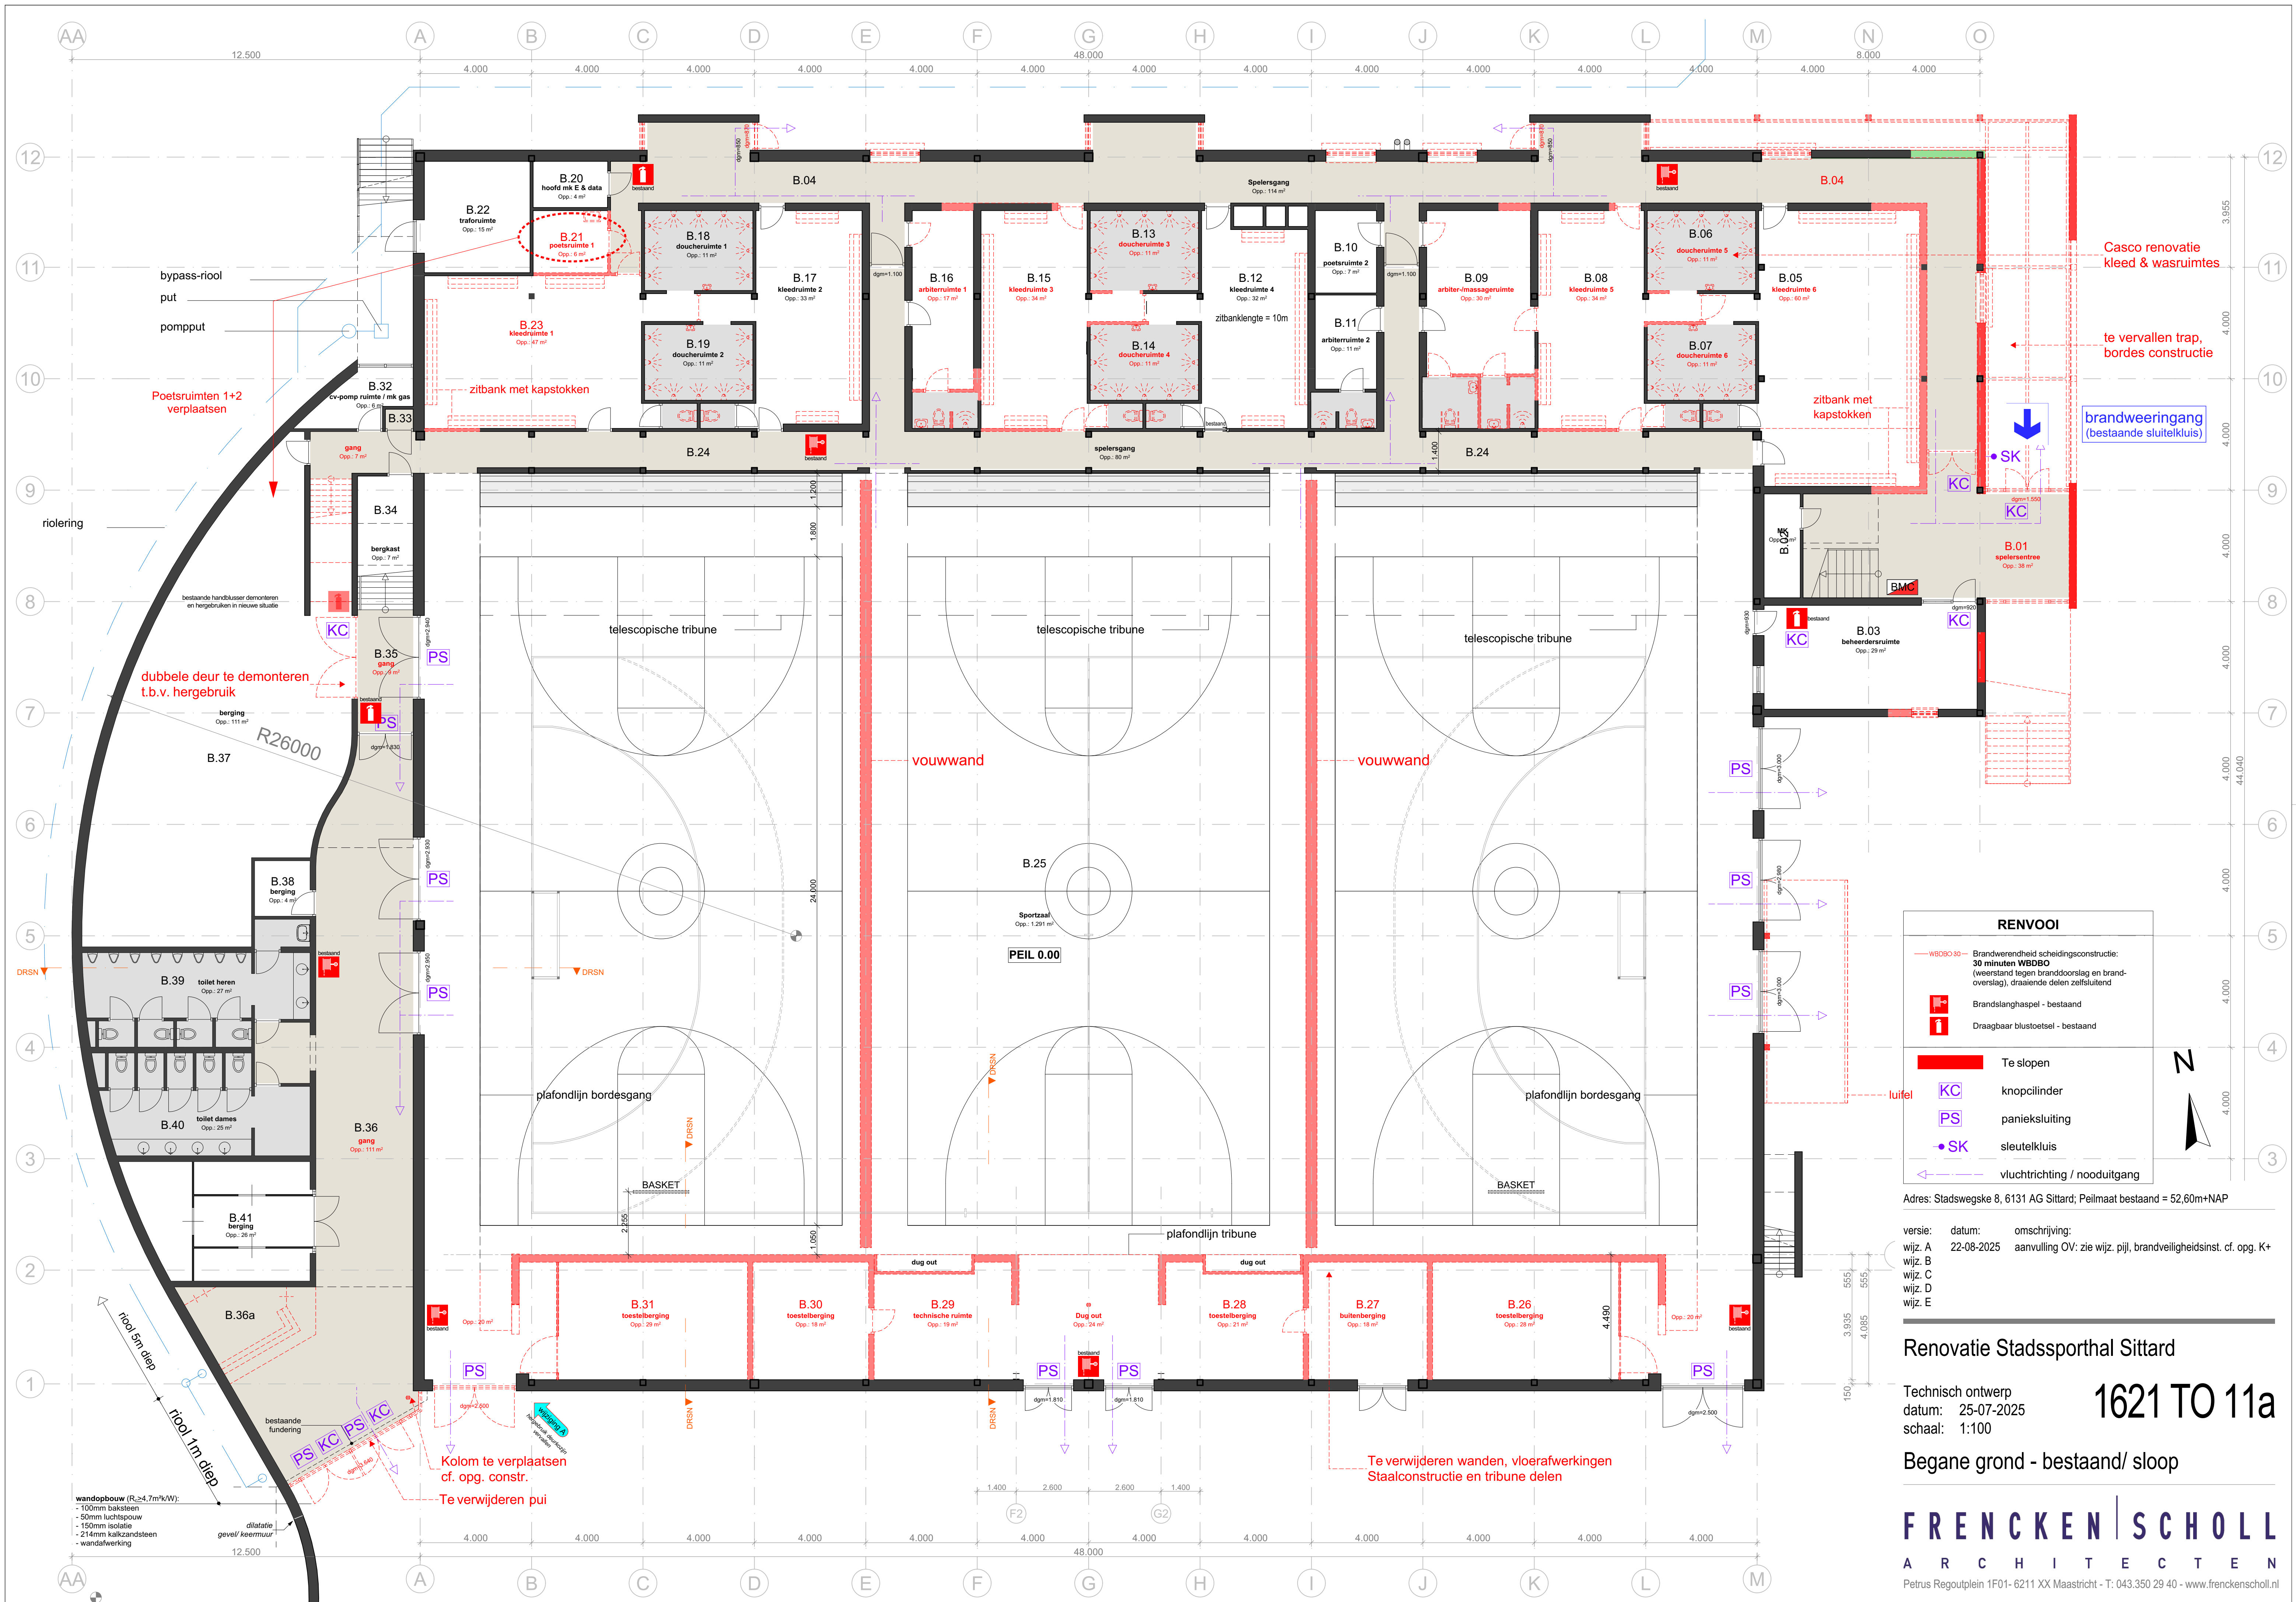

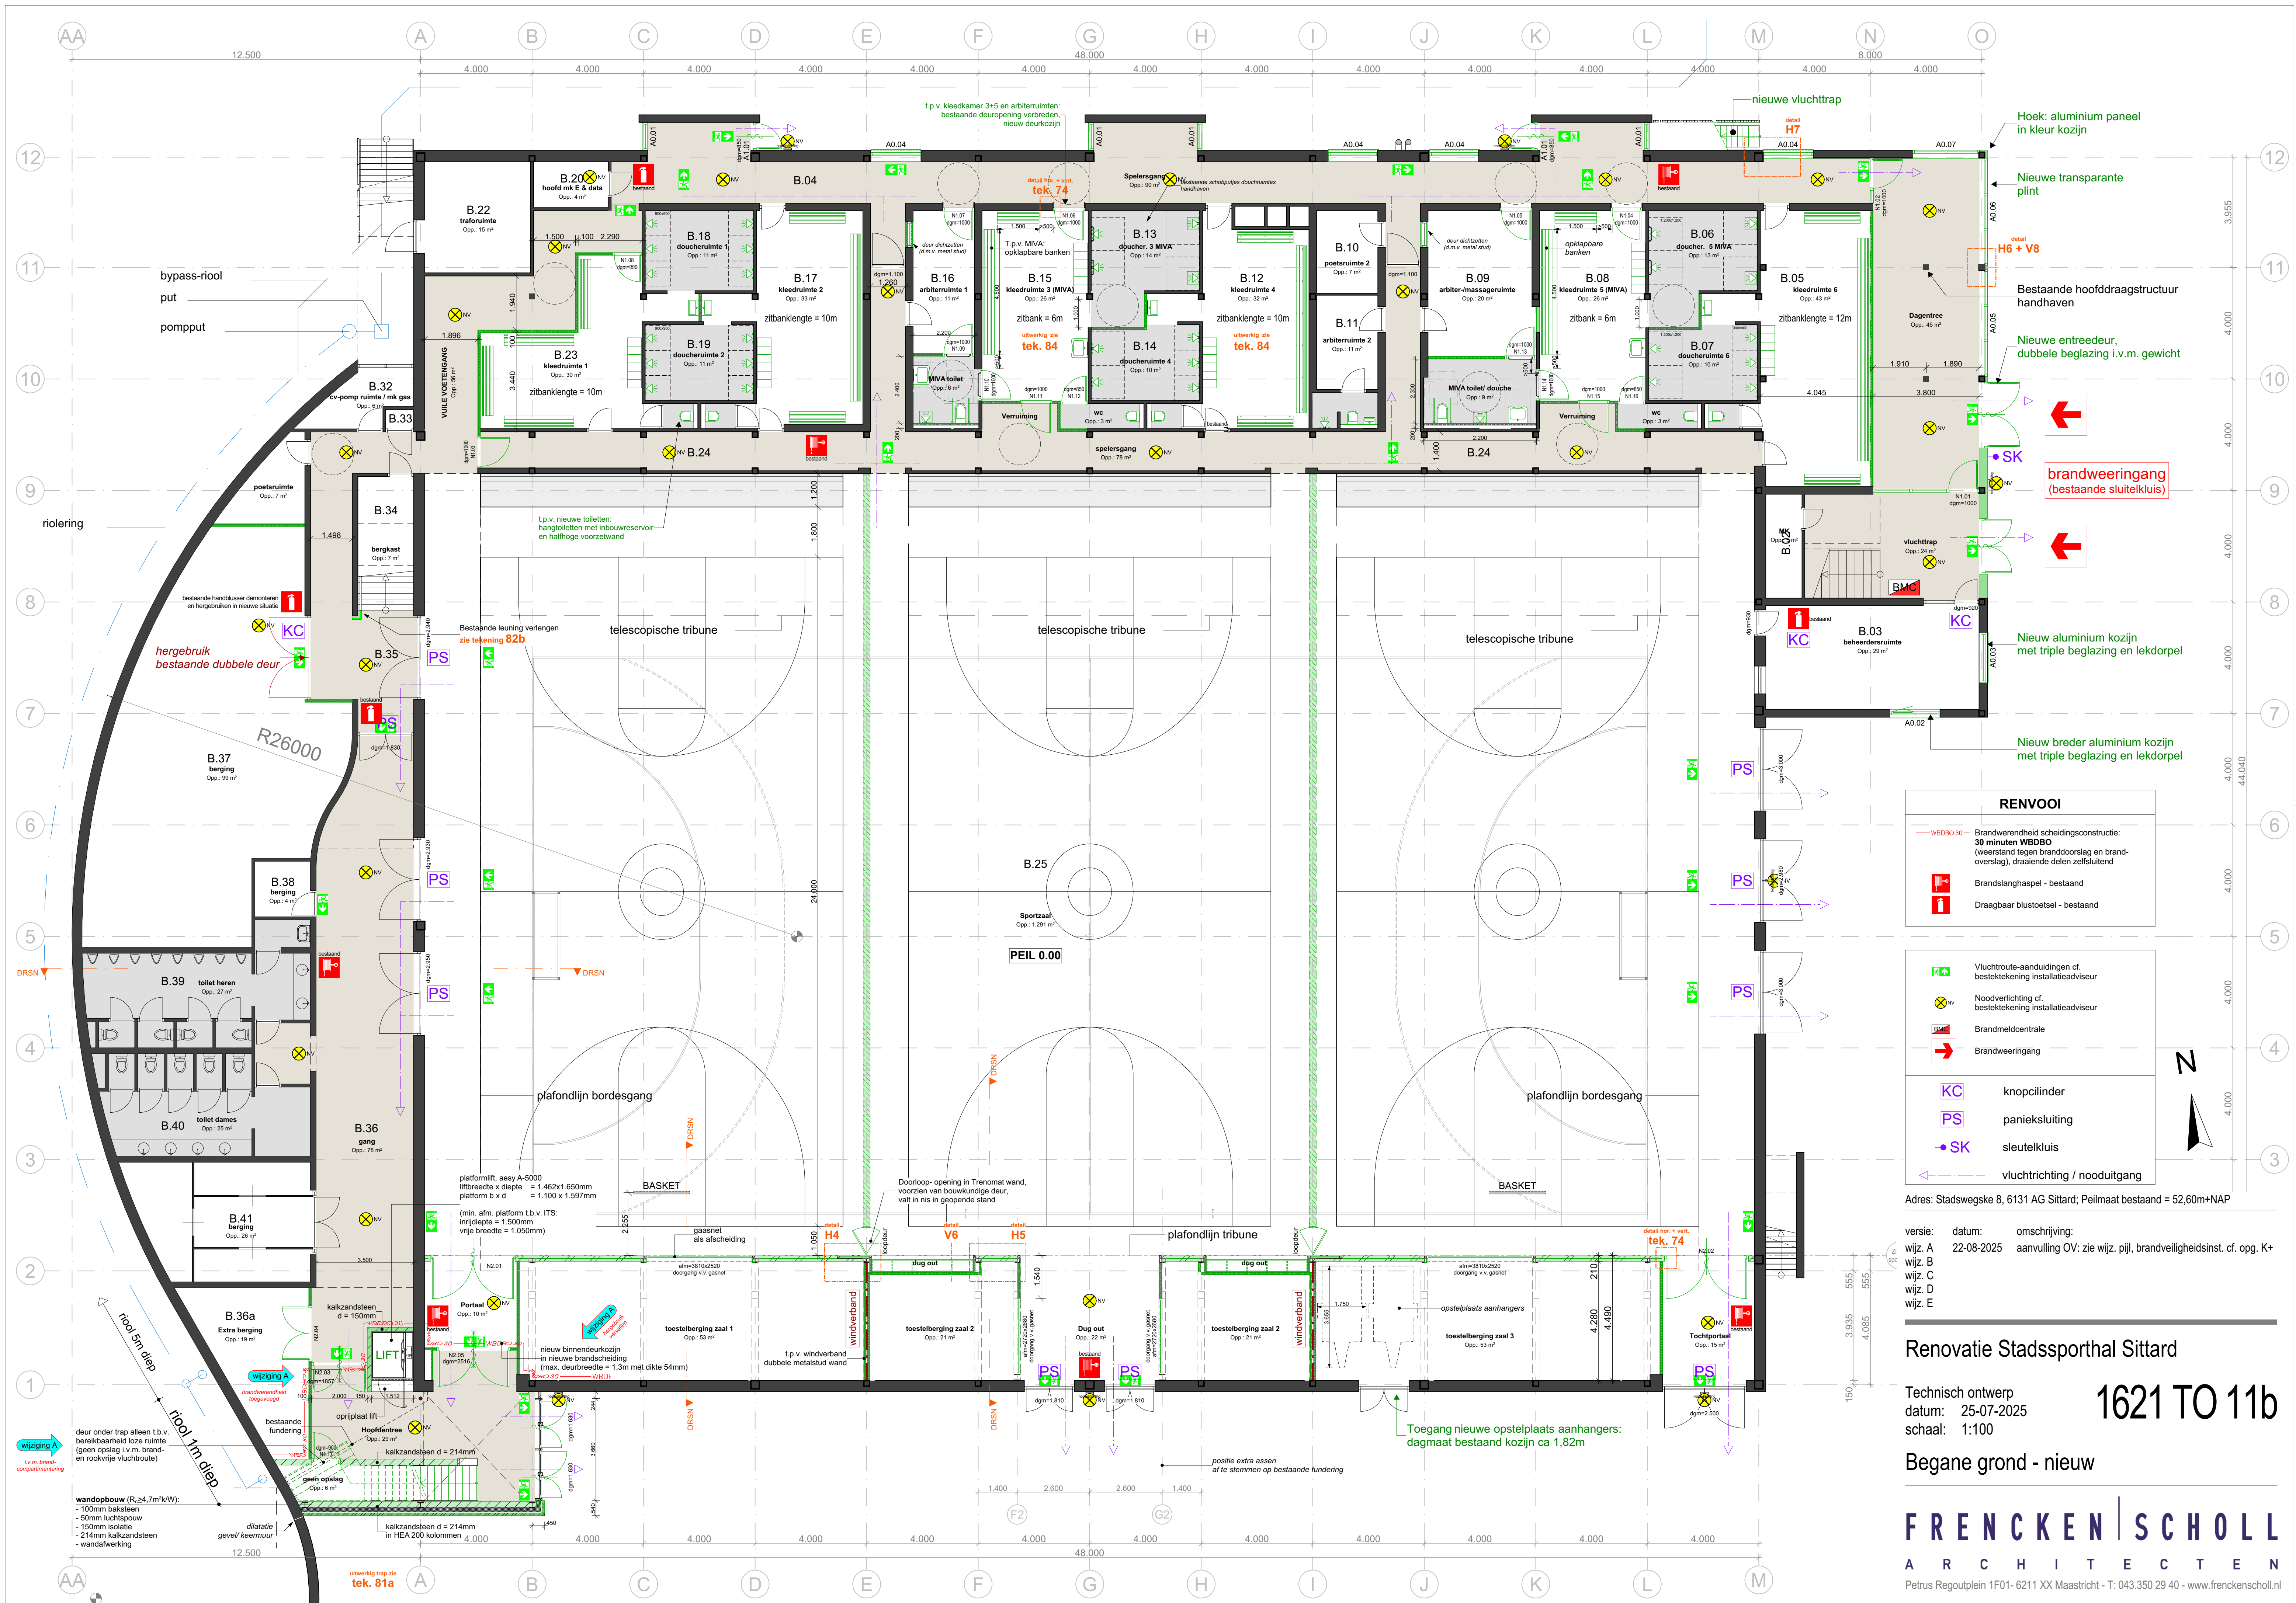

RENOVOOI	
	Brandwerendheid scheidsconstructie: 30 minuten WBDO (weerstand tegen brandoverslag en brandoverslag), draaiende delen zelfsluitend
	Brandslanghaspel - bestaand
	Dragbaar blustoetsel - bestaand

	Vluchtroute-aanduidingen of bestektekening installatieadviseur
	Noodverlichting of bestektekening installatieadviseur
	Brandmeldcentrale
	Brandweeringang

	knopcilinder
	panieksluiting
	sleutelkluis
	vluchtrichting / nooduitgang

Adres: Stadswegs 8, 6131 AG Sittard; Peilmaat bestaand = 52,60m+NAP

versie:	datum:	omschrijving:
wijz. A	22-08-2025	aanvulling OV: zie wijz. pijl, brandveiligheidsinst. cf. opg. K+
wijz. B		
wijz. C		
wijz. D		
wijz. E		

Renovatie Stadssporthal Sittard

Technisch ontwerp
datum: 25-07-2025
schaal: 1:100

1621 TO 11b

Begane grond - nieuw