


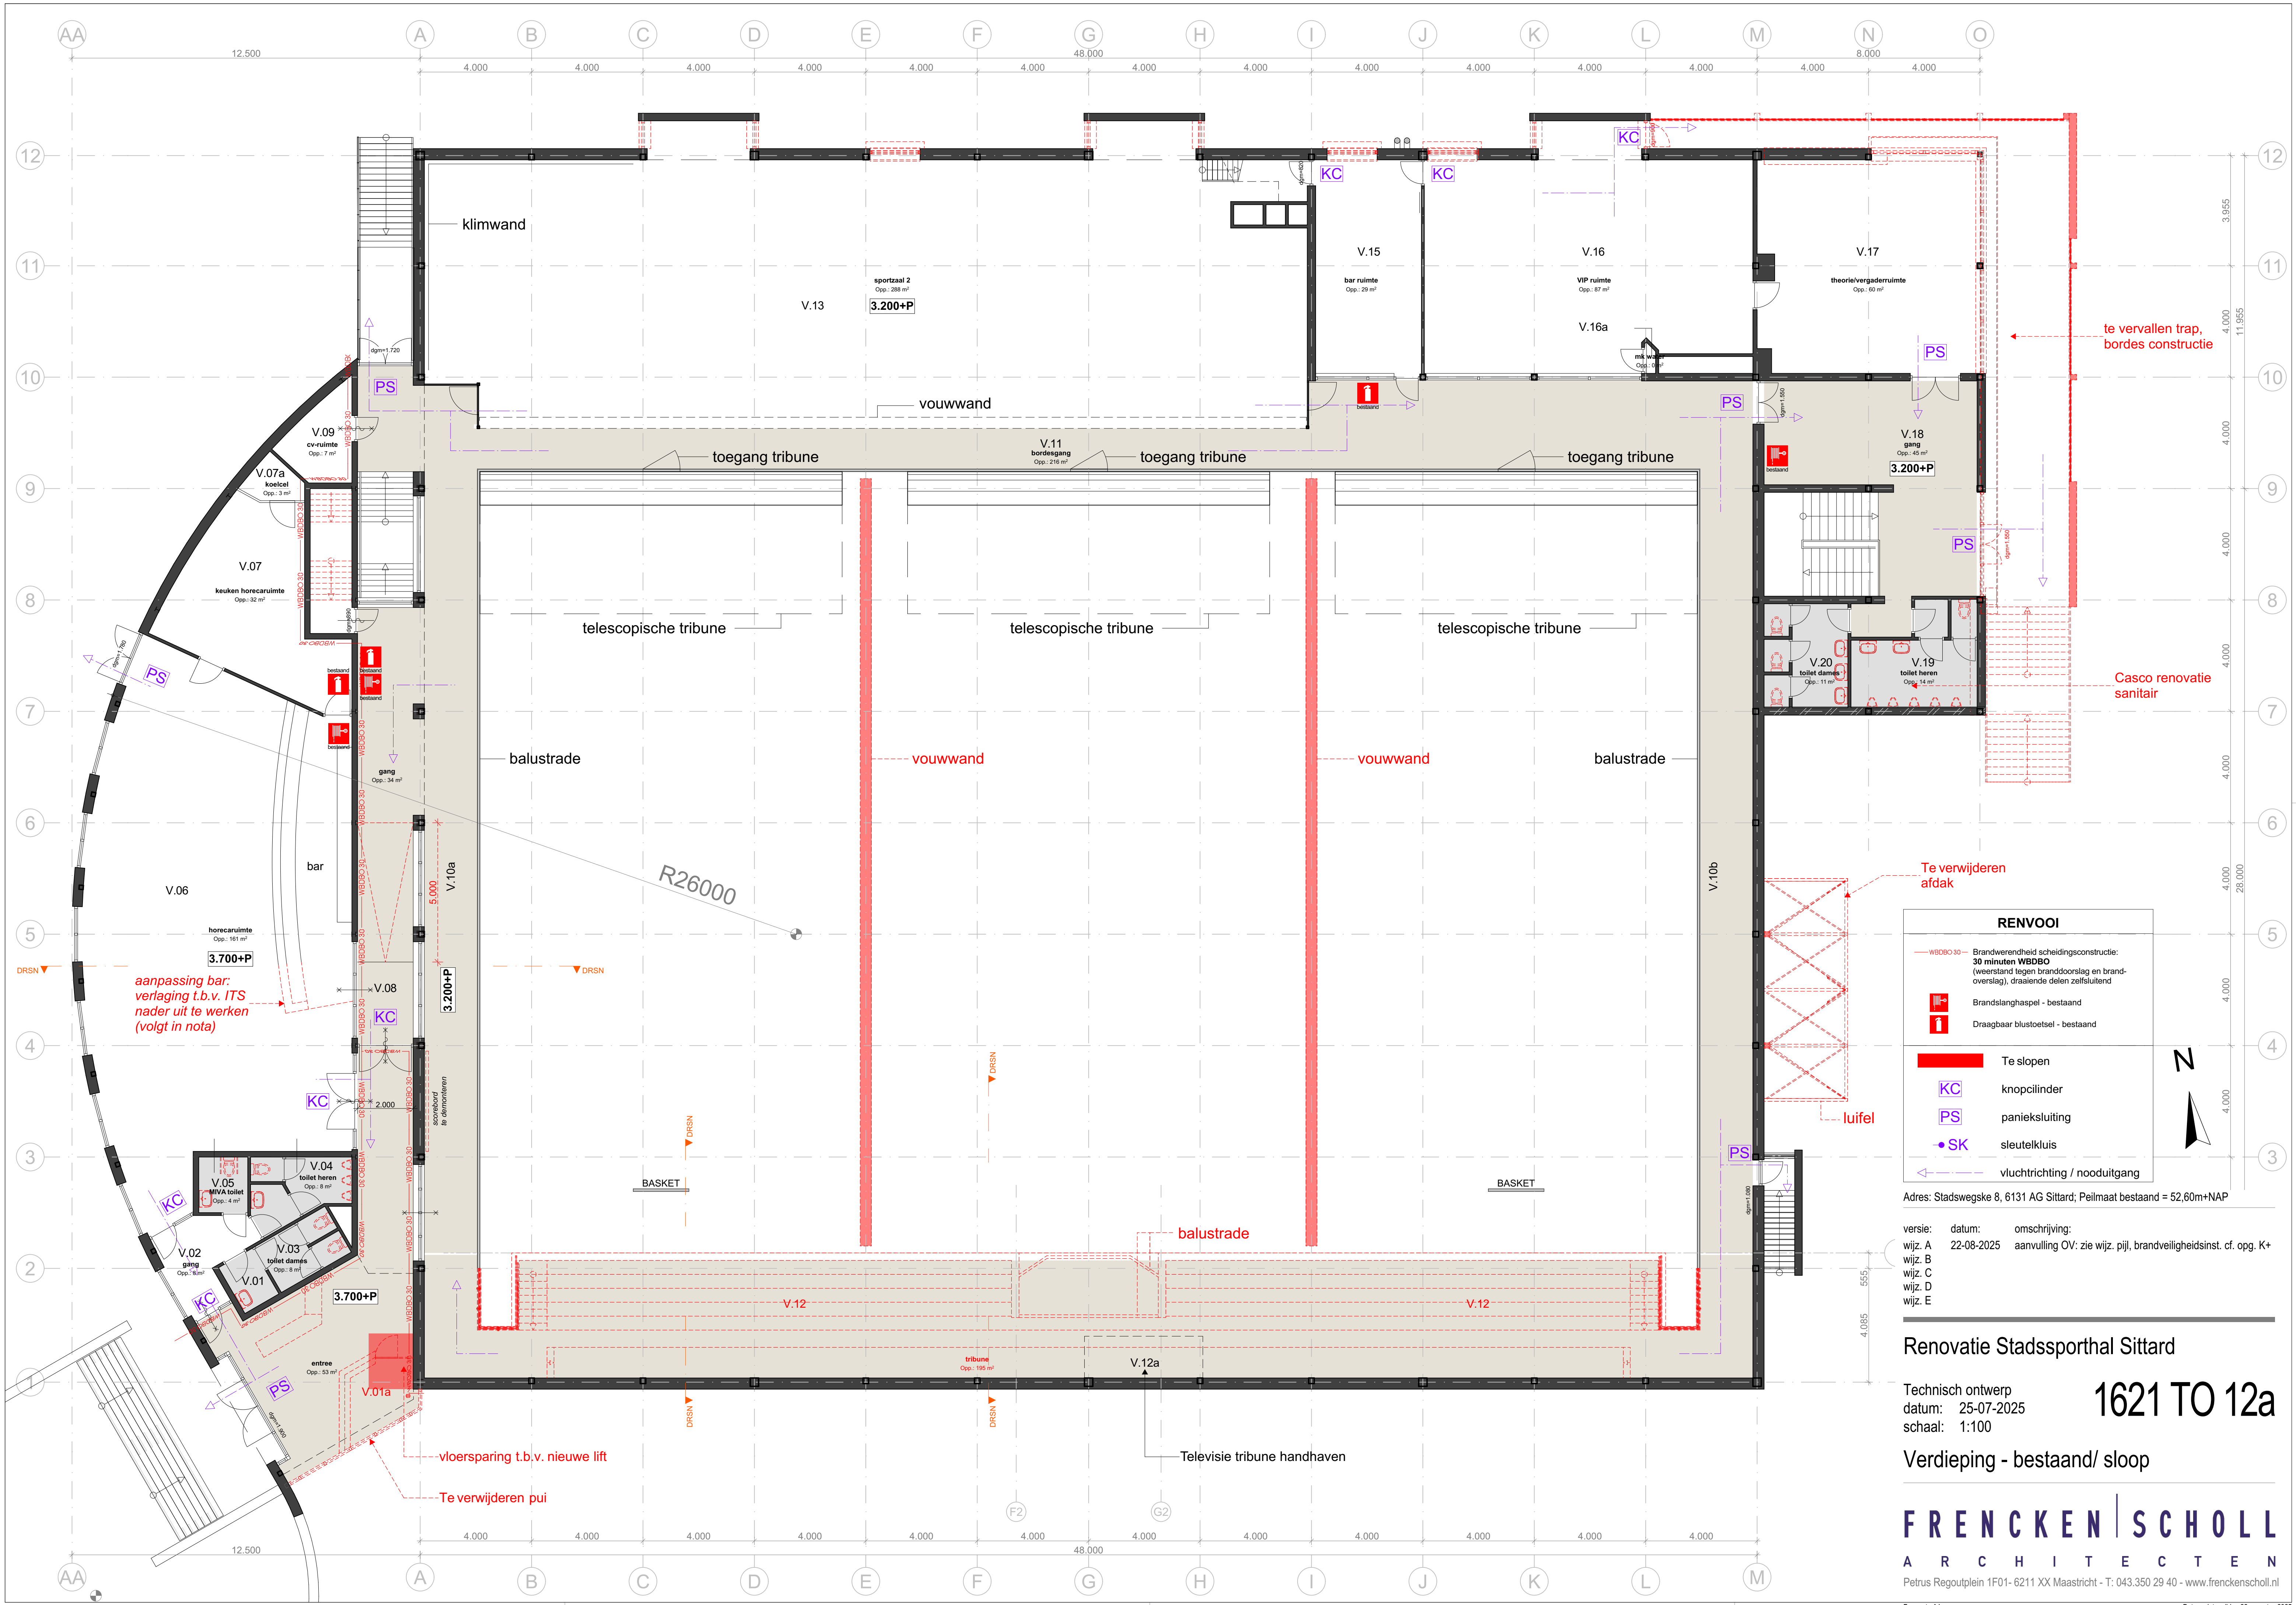

RENVOOI

WBDBO 30

Brandwerendheid scheidsconstructie: 30 minuten WBDBO (weerstand tegen branddoorslag en brandoverslag), draaiende delen zelfsluitend

Brandslanghaspel - bestaand

Draagbaar blustoetsel - bestaand

Te slopen

KC

knopcilinder

PS

panieksluiting

SK

sleutelkluis

vluichtrichting / nooduitgang

Adres: Stadswegske 8, 6131 AG Sittard; Peilmaat bestaand = 52,60m+NAP

versie:	datum:	omschrijving:
wijz. A	22-08-2025	aanvulling OV: zie wijz. pijl, brandveiligheidsinst. cf. opg. K+
wijz. B		
wijz. C		
wijz. D		
wijz. E		

Renovatie Stadssporthal Sittard

Technisch ontwerp
datum: 25-07-2025
schaal: 1:100

1621 TO 12a

Verdieping - bestaand/ sloop

FRENCKEN | SCHOLL
ARCHITECTEN
Petrus Regoutplein 1F01- 6211 XX Maastricht - T: 043.350 29 40 - www.frenckenscholl.nl

Formaat : A1

Datum plot : vrijdag 22 augustus 2025

