

Kleine Zaal DEVENTER SCHOUWBURG

Toneelvloer

Breed
12 Meter

Diep
7 Meter


14
Elektrische
Trekken

max
Trekhoogte
8.400mm

Roelengte
10.000mm

Stroom

125 Ampere
63 Ampere
32 Ampere

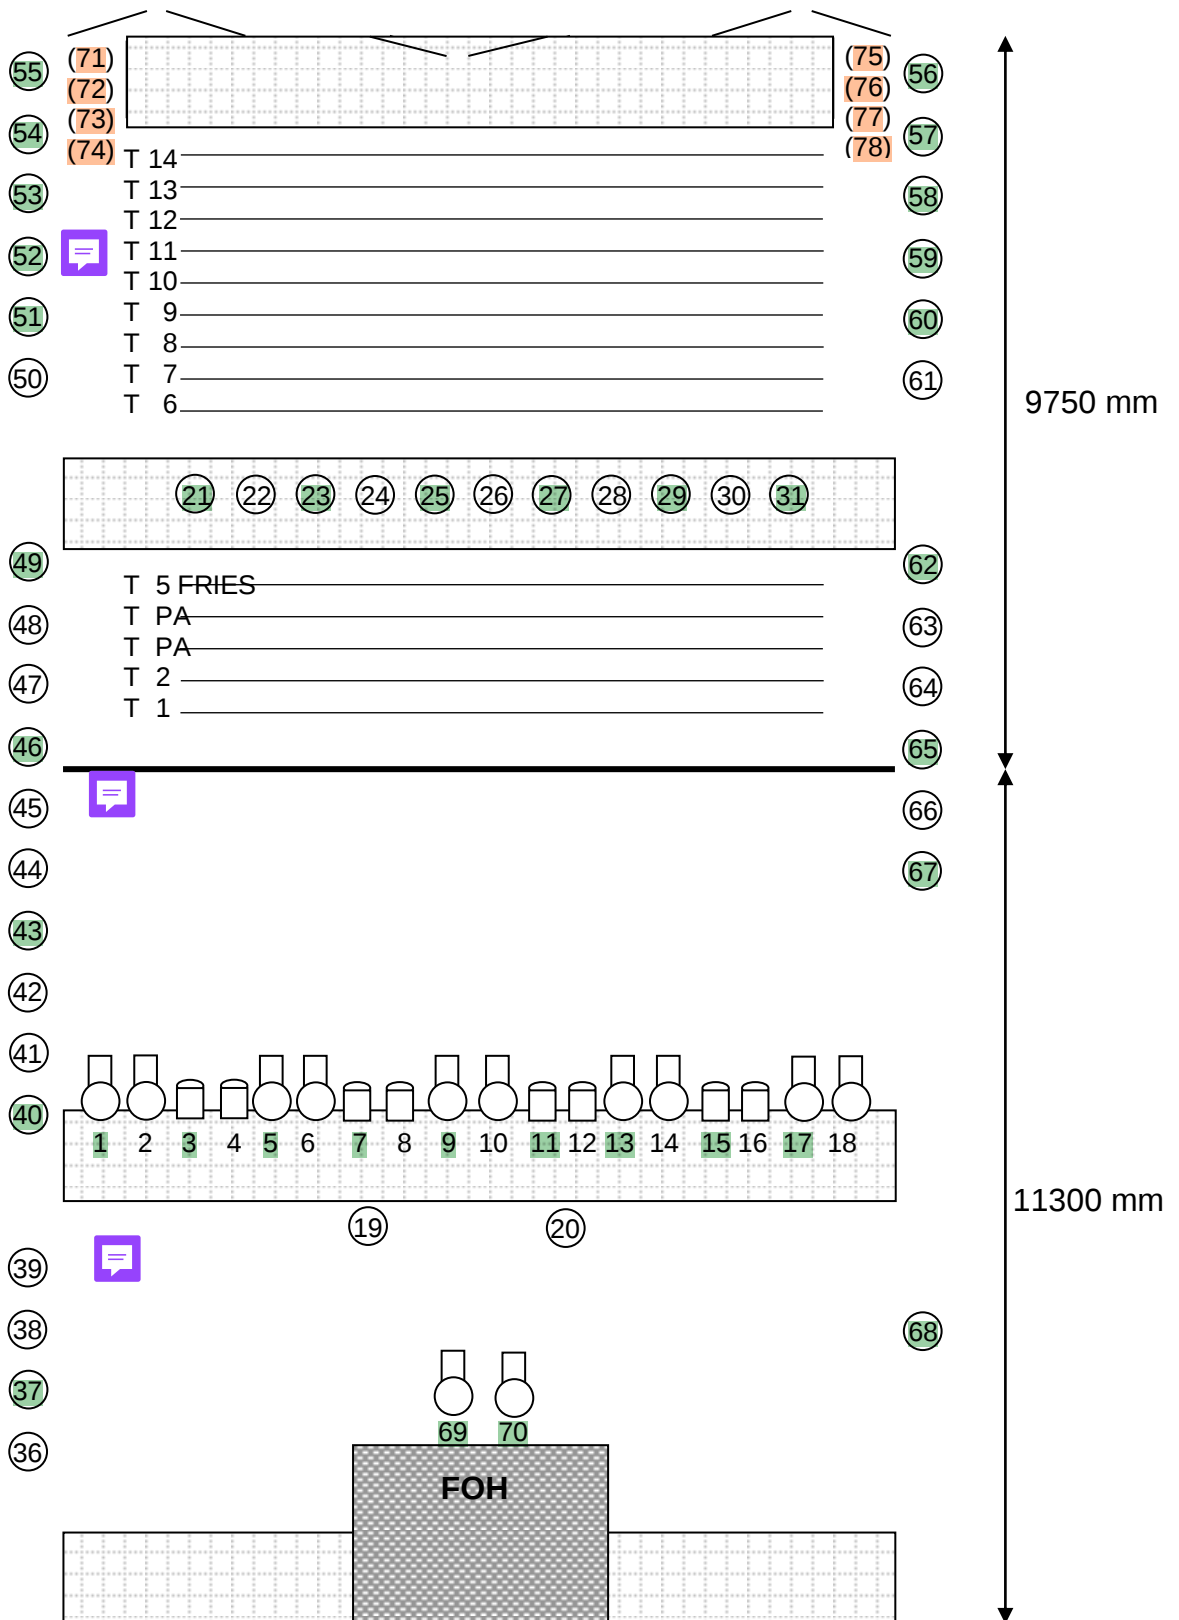

1KW ADB Zoom Profiel
1KW ADB PC

Zaal licht

DMX 100