


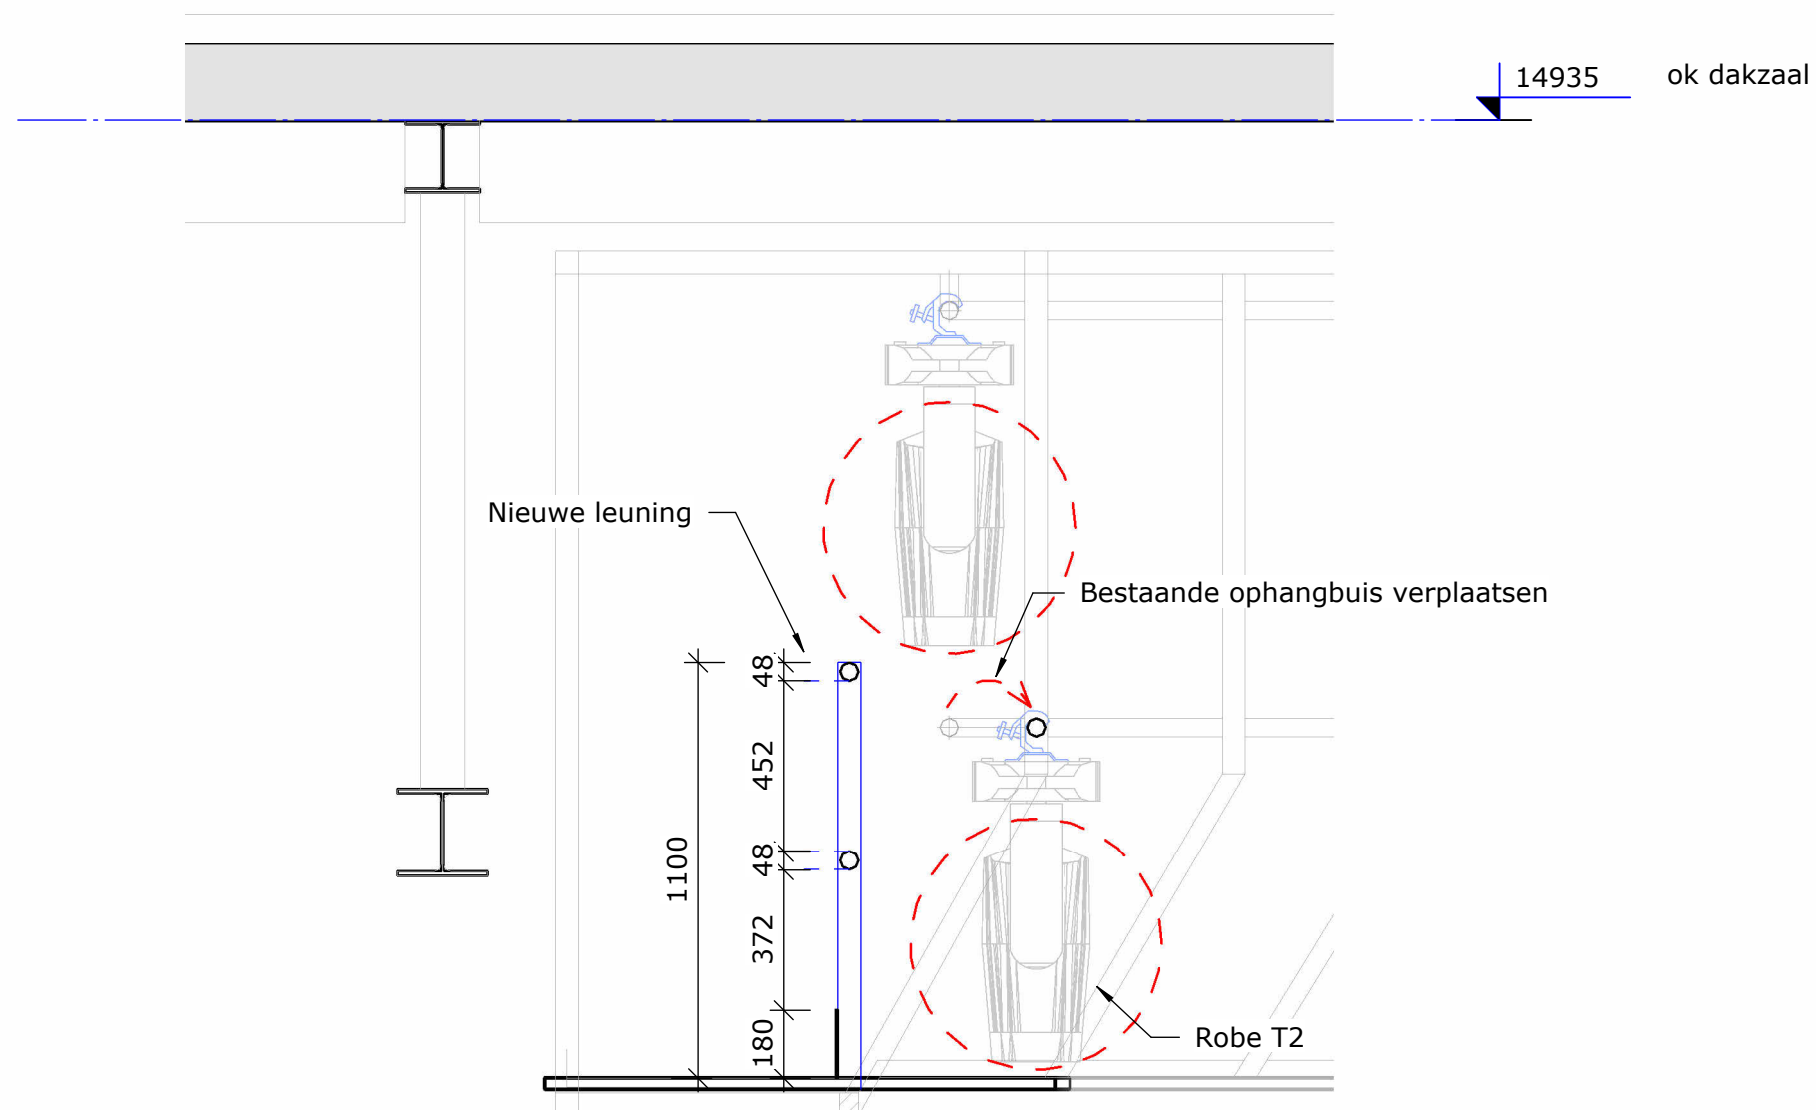

Project : Schouwburg Deventer
 Opdrachtgever : Gemeente Deventer
 Onderwerp : Aanpassingen bruggen GZ
 Fase :



Datum : 15-10-2025
 Getekend : AvD
 Gecontroleerd :
 Schaal : 1 : 20
 Formaat : A3

Gewijzigd :

Project nr : G139TT2163

Tekening nr : VO.T01

Blad : 04

B Runmolen 3, 5404 KP Uden Nederland
 I www.pbta.nl

T +31(0) 413 264 344
 E contact@pbta.nl

Deze tekening mag niet worden gekopieerd en/of aan derden ter inzage worden gegeven zonder onze voorgaande toestemming