

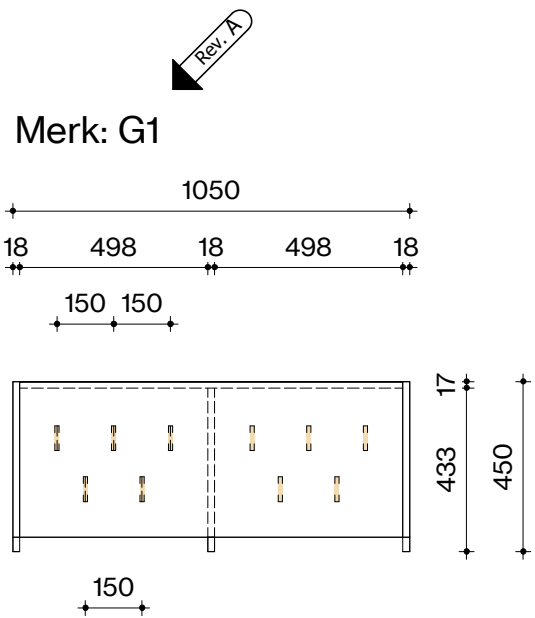


*principetekening van de garderobekasten. Voor posities zie plattegrond tekening P-210 t/m P-213

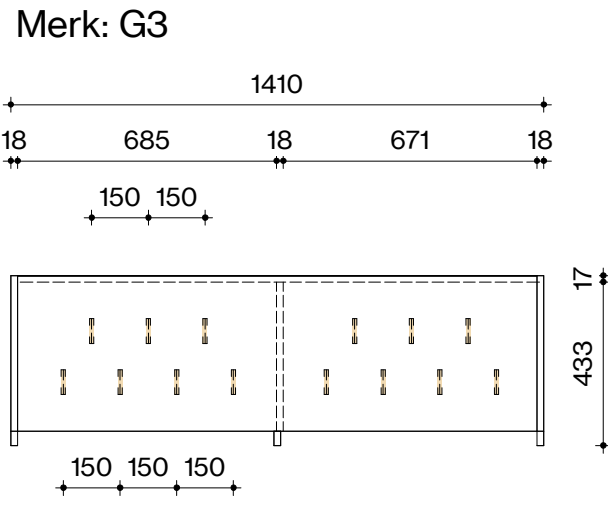


bovenaanzicht

schaal 1 : 20



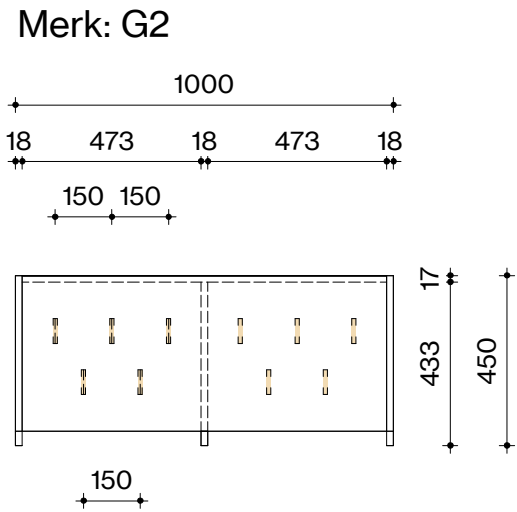


Principe opstelling garderobekasten onder raamkozijn (vrijstaand)

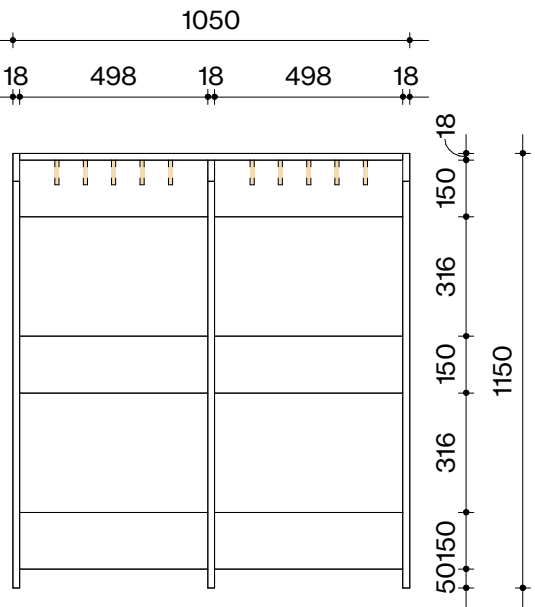


vooraanzicht

schaal 1 : 20

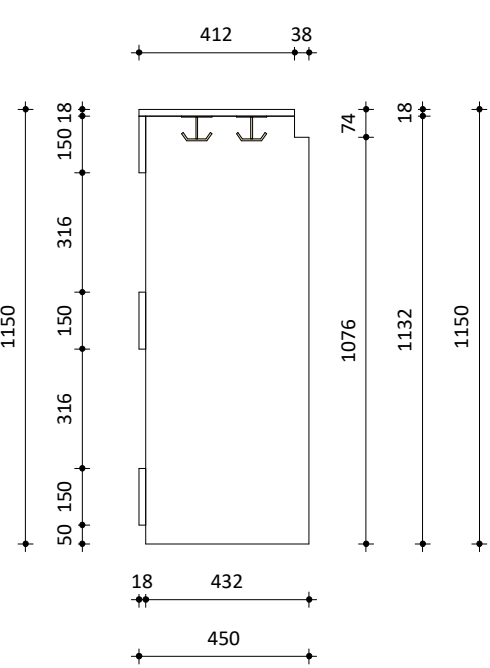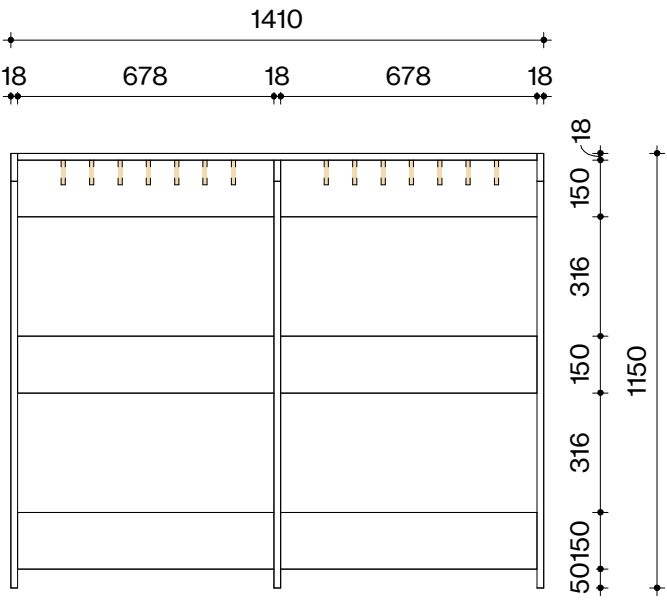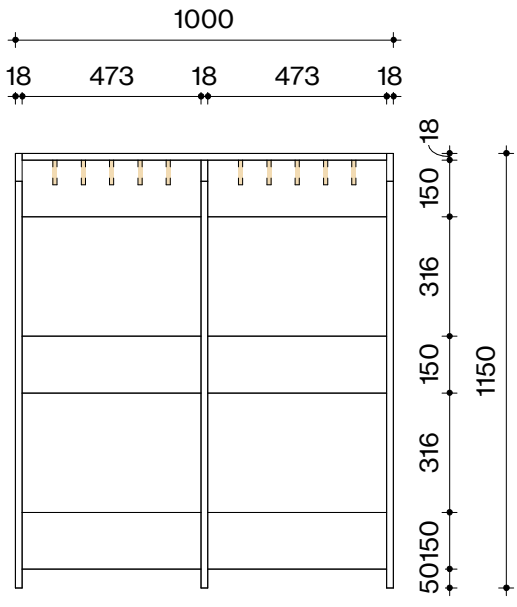

doorsnede

schaal 1 : 20

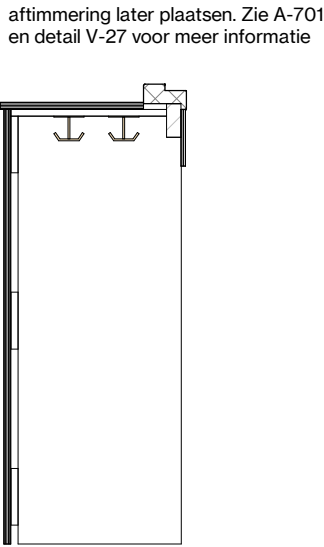


aftimmering later plaatsen. Zie A-701 en detail V-27 voor meer informatie

doorsnede incl. aftimmering

schaal 1 : 20




type jashaak

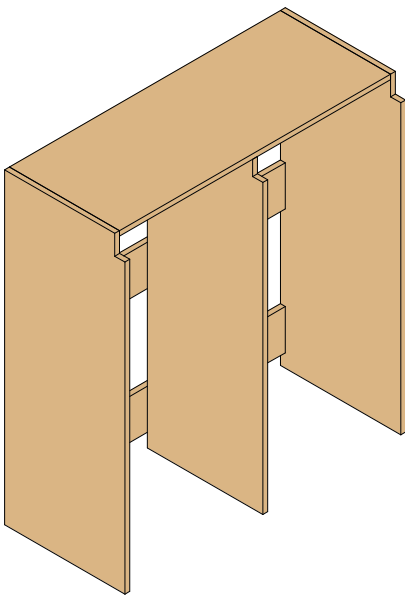

3D vooraanzicht

schaal

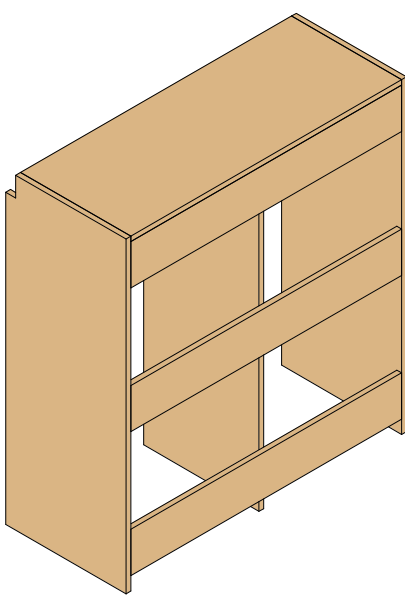

3D achteraanzicht

schaal

- Algemeen**
- Colorply berken multiplex (transparant);
 - kopse kanten aflakken;
 - 7/8 haken per meter



Loet 43
T
E
W

1741 BN SCHAGEN
0224-752988
info@geoarchitecten.nl
www.geoarchitecten.nl

projectnaam	OBS Nicolaas Beets
projectnummer	20240020
adres	Beethovensingel 17 1817 HJ, Alkmaar
opdrachtgever	OBS Nicolaas Beets
projectarchitect	Maarten Overtoom
projectleider	Laurens Bijhouwer
engineer	Henk Riemers

status	DEFINITIEF
fase	TO
tekening	garderobekast onder kozijn
schaal	1 : 20
formaat	A2
datum	01-09-2025
revisie	A 22-10-2025

bladnummer

A-700