

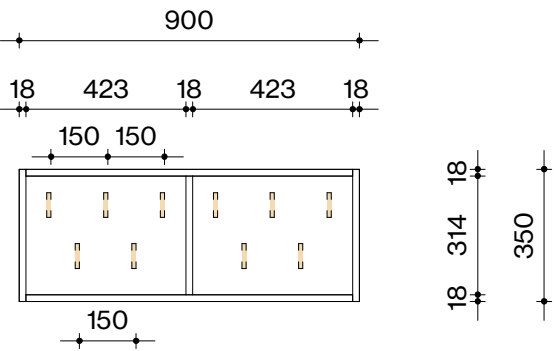
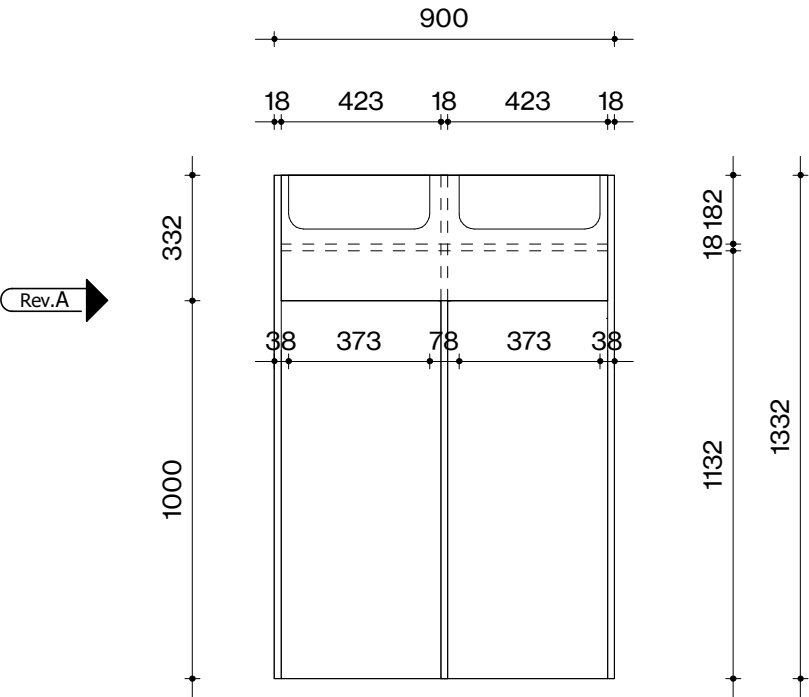
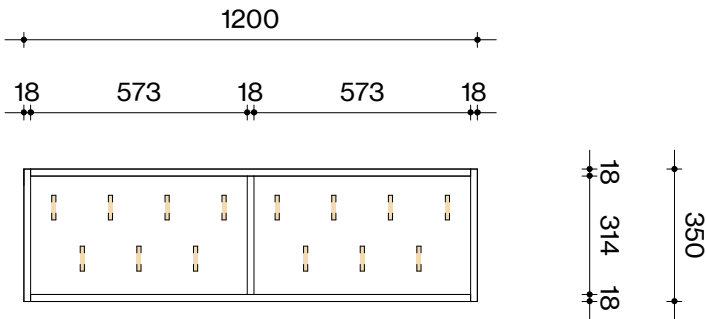


*principetekening van de garderobekasten. Voor posities zie plattegrond tekening P-210 t/m P-213

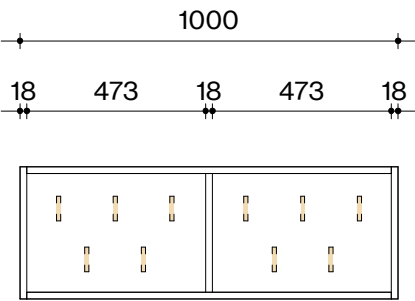





bovenaanzicht

schaal 1 : 20

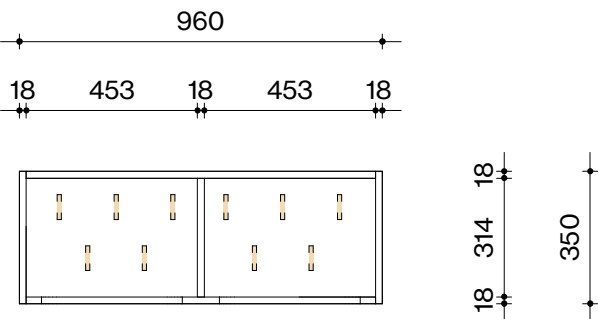

vooraanzicht

schaal 1 : 20

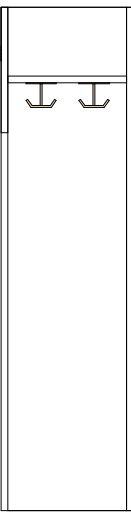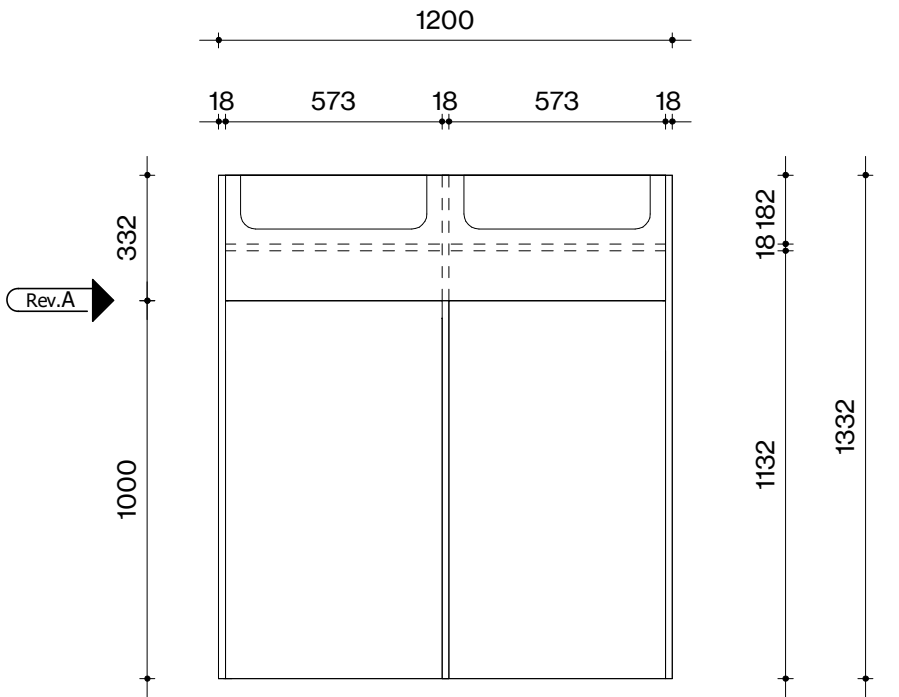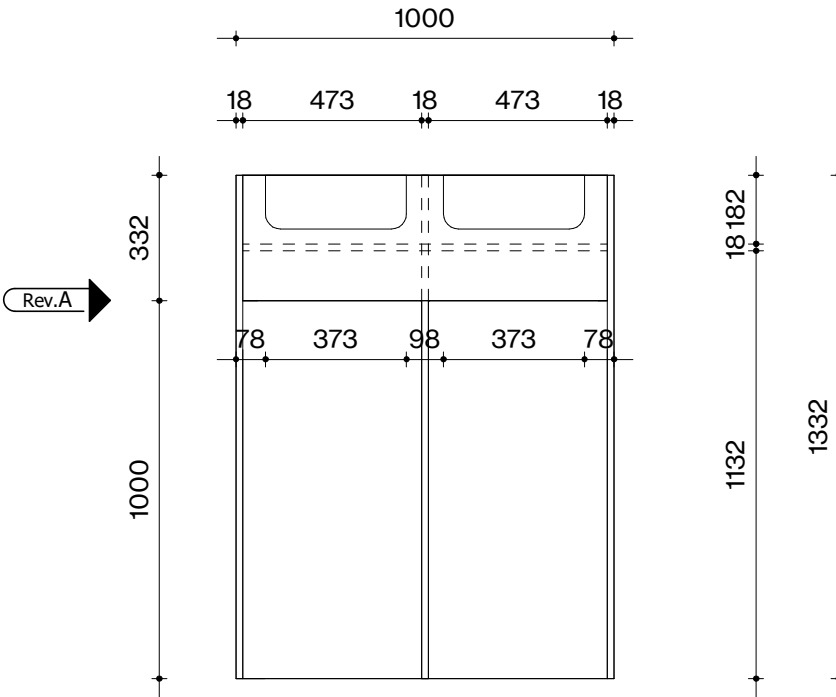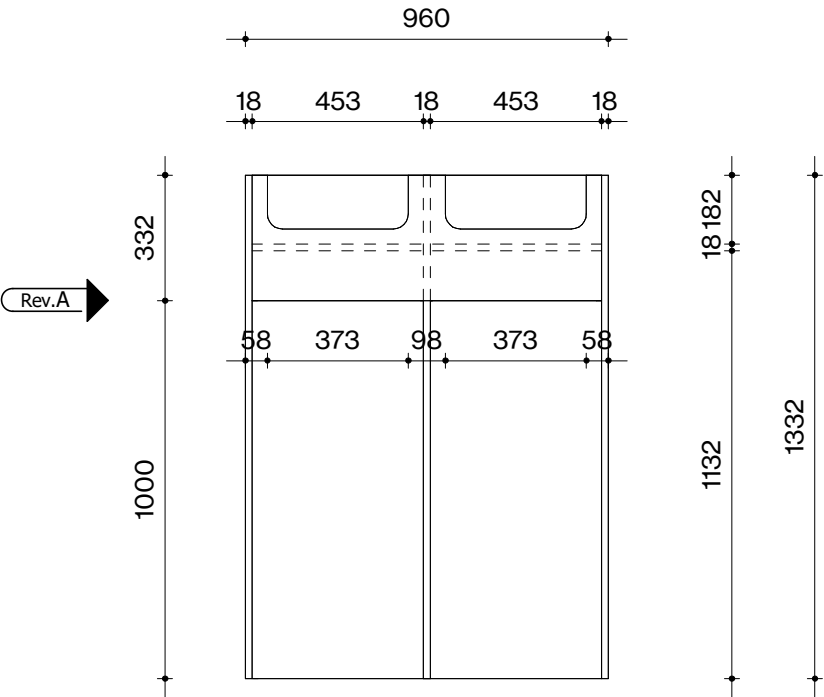


doorsnede

schaal 1 : 20



type jashaak

- Algemeen**
- Colorply berken multiplex (transparant);
 - kopse kanten aflakken;
 - 7/8 haken per meter

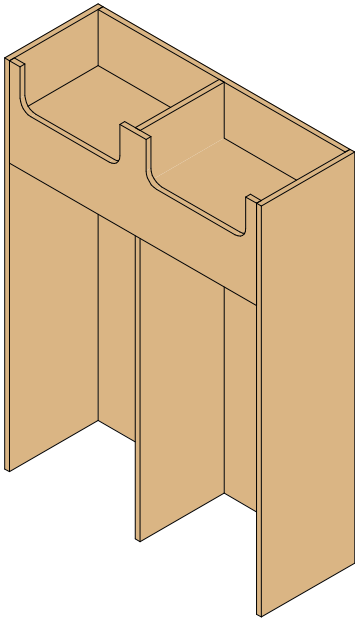

Maten in het werk controleren!



Loet 43
T
E
W

1741 BN SCHAGEN
0224-752988
info@geoarchitecten.nl
www.geoarchitecten.nl

projectnaam	OBS Nicolaas Beets
projectnummer	20240020
adres	Beethovensingel 17 1817 HJ, Alkmaar
opdrachtgever	OBS Nicolaas Beets
projectarchitect	Maarten Overtoom
projectleider	Laurens Bijhouwer
engineer	

status	DEFINITIEF
fase	TO
tekening	garderobe vrijstaand
schaal	1 : 20
formaat	A2
datum	01-09-2025
revisie	A 22-10-2025
bladnummer	

A-710