


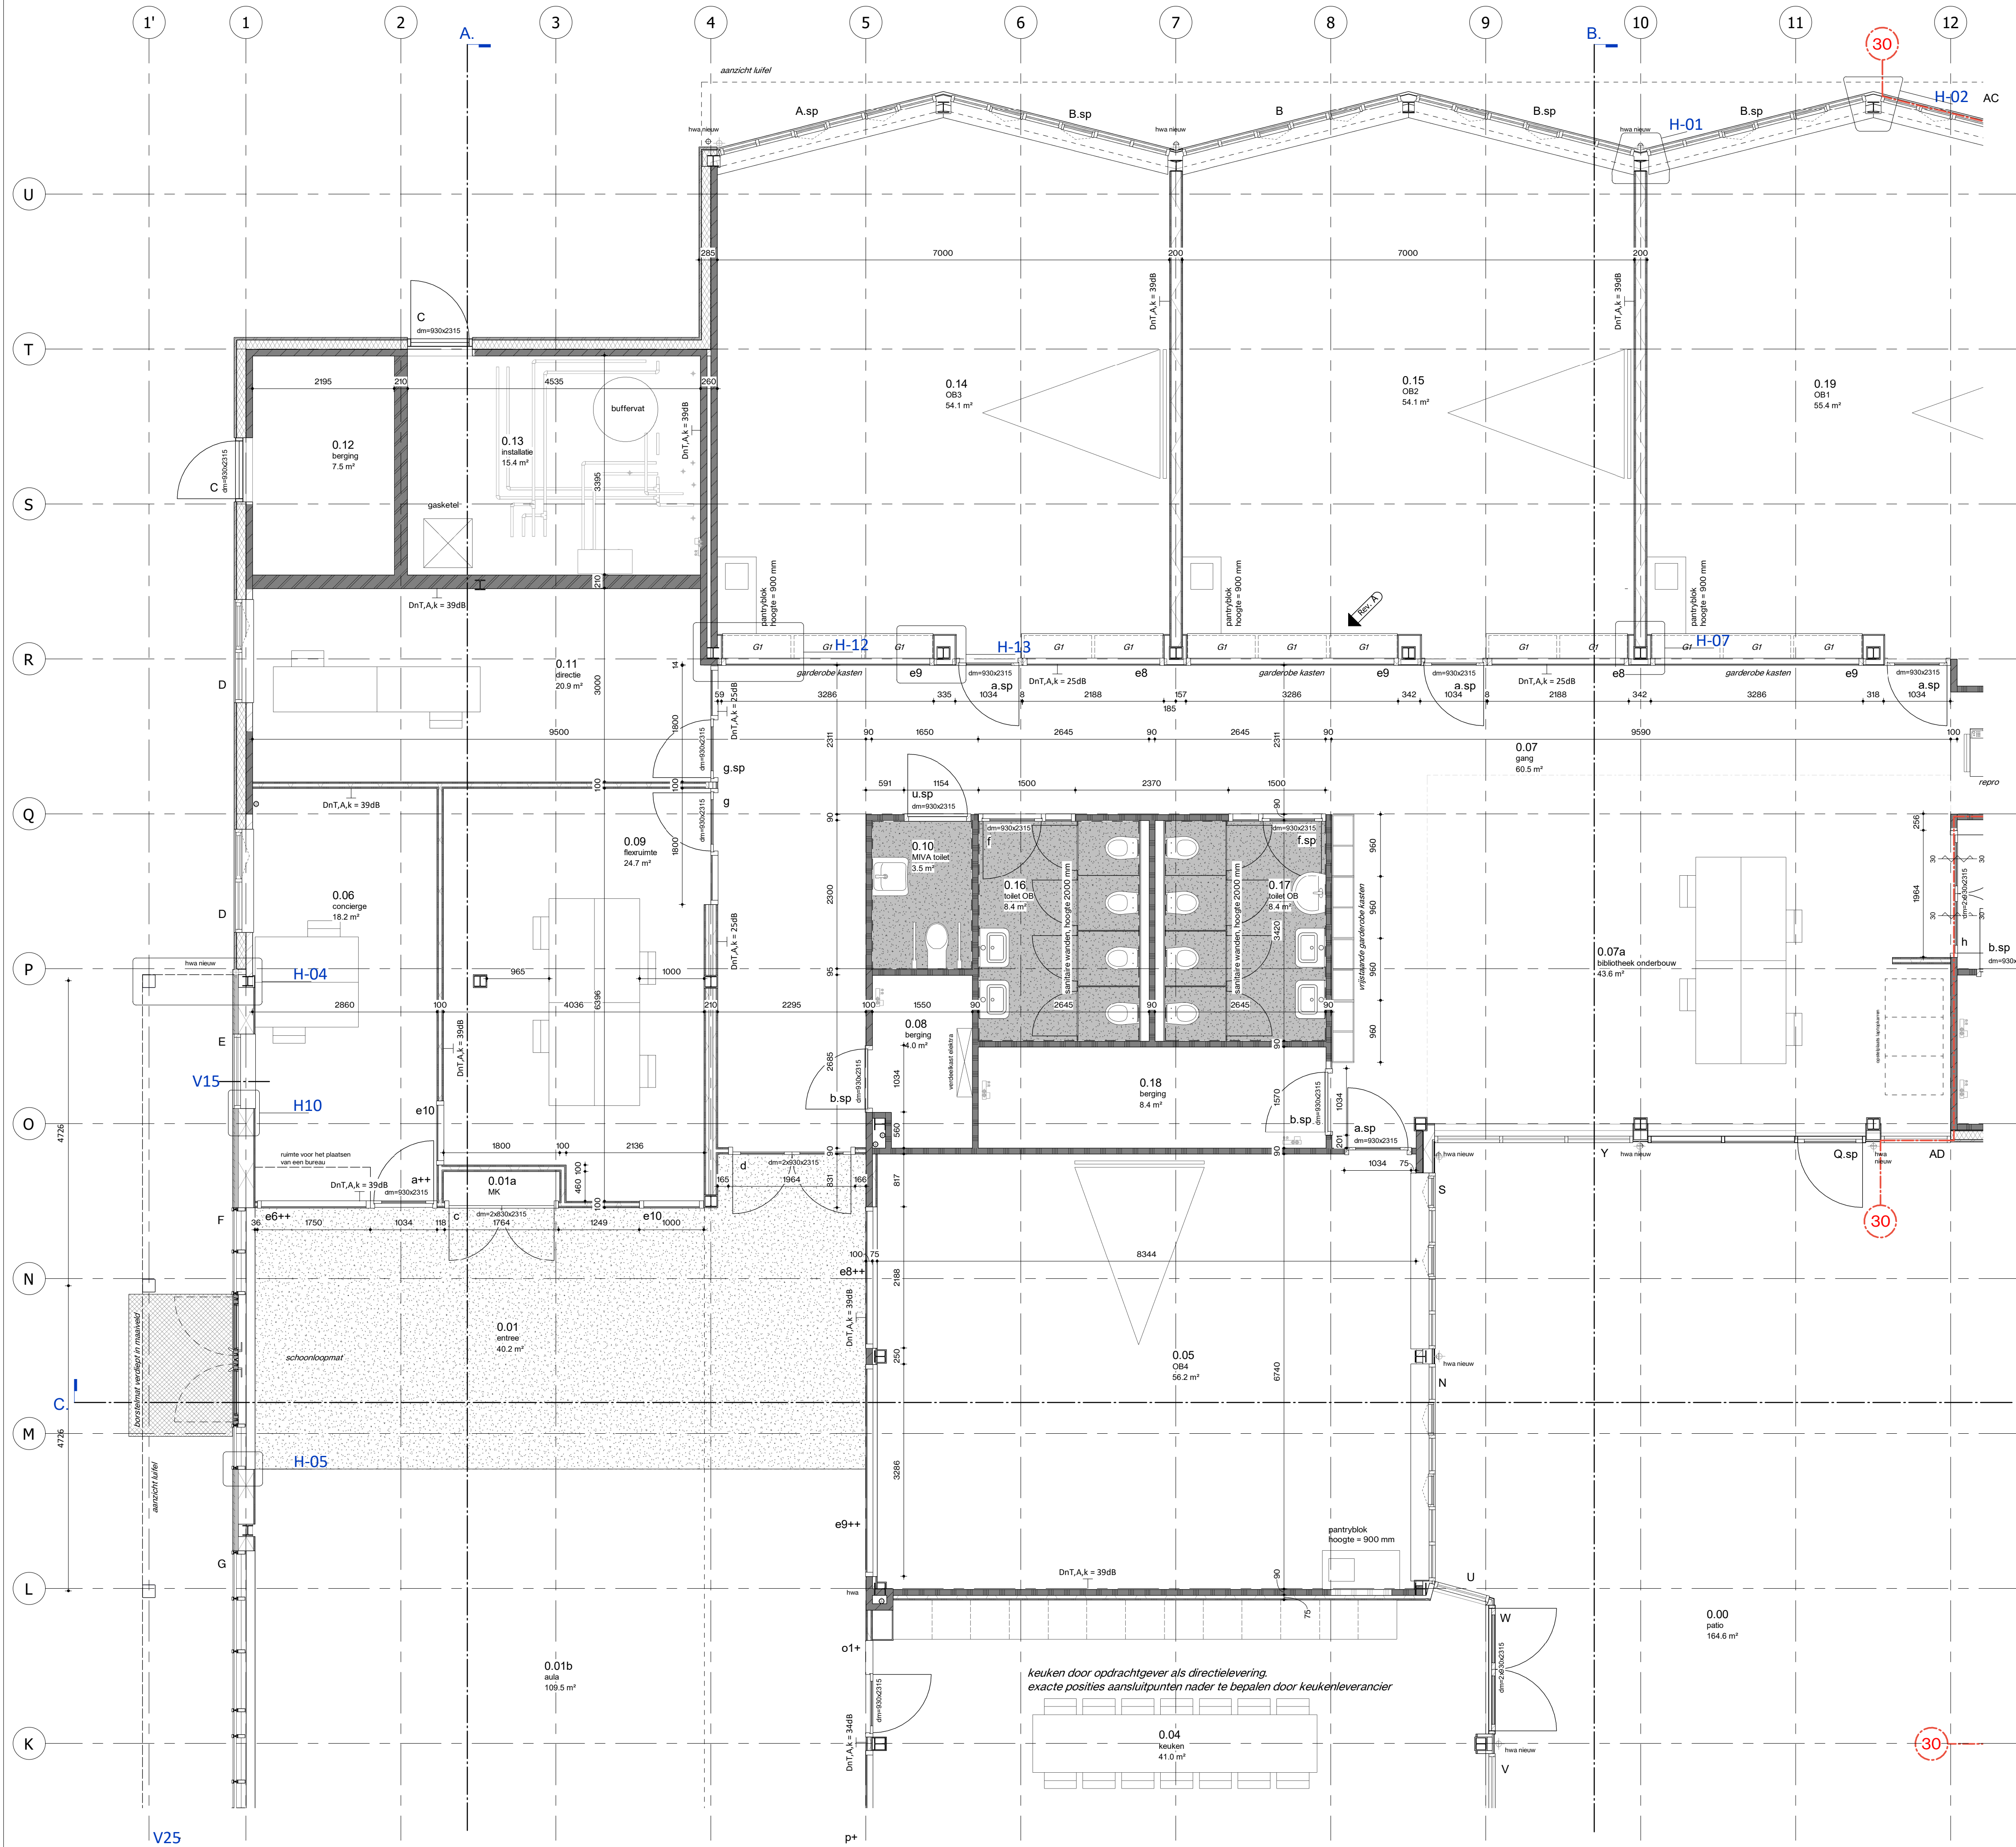

Overzicht meestvoorkomende opbouw bouwkundige elementen:

vloeropbouw $R_c \geq 3,7m^2$ K/W:

- bestaande vloer met kruipruimte isolatie;
- nieuwe ps-combinatie vloer met dekvloer.

wandopbouw $R_c \geq 4,7m^2$ K/W:

- steenstrips met 15mm ribbel verlijmd op e-board en achterconstructie;
- board an batten op HSB- achterconstructie.

dakopbouw $R_c \geq 6,3m^2$ K/W:

- geïsoleerde dakplaat op bestaande staalconstructie met bestaande dakpannen;
- platdakdak met isolatie op bestaand dakbeschot.

Begane grond deel 1

schaal 1: 50

Maten in het werk controleren!



projectnaam	OBS Nicolaas Beets
projectnummer	20240020
adres	Beethovensingel 17 1817 HJ, Alkmaar
opdrachtgever	OBS Nicolaas Beets
projectarchitect	Maarten Overtoom
projectleider	Laurens Bijhouwer
engineer	Henk Riemers

status	DEFINITIEF
fase	TO
tekening	begane grond nieuw 1-50 deel 1
schaal	As indicated
formaat	A1
datum	01-09-2025
revisie	A 22-10-2025
bladnummer	