


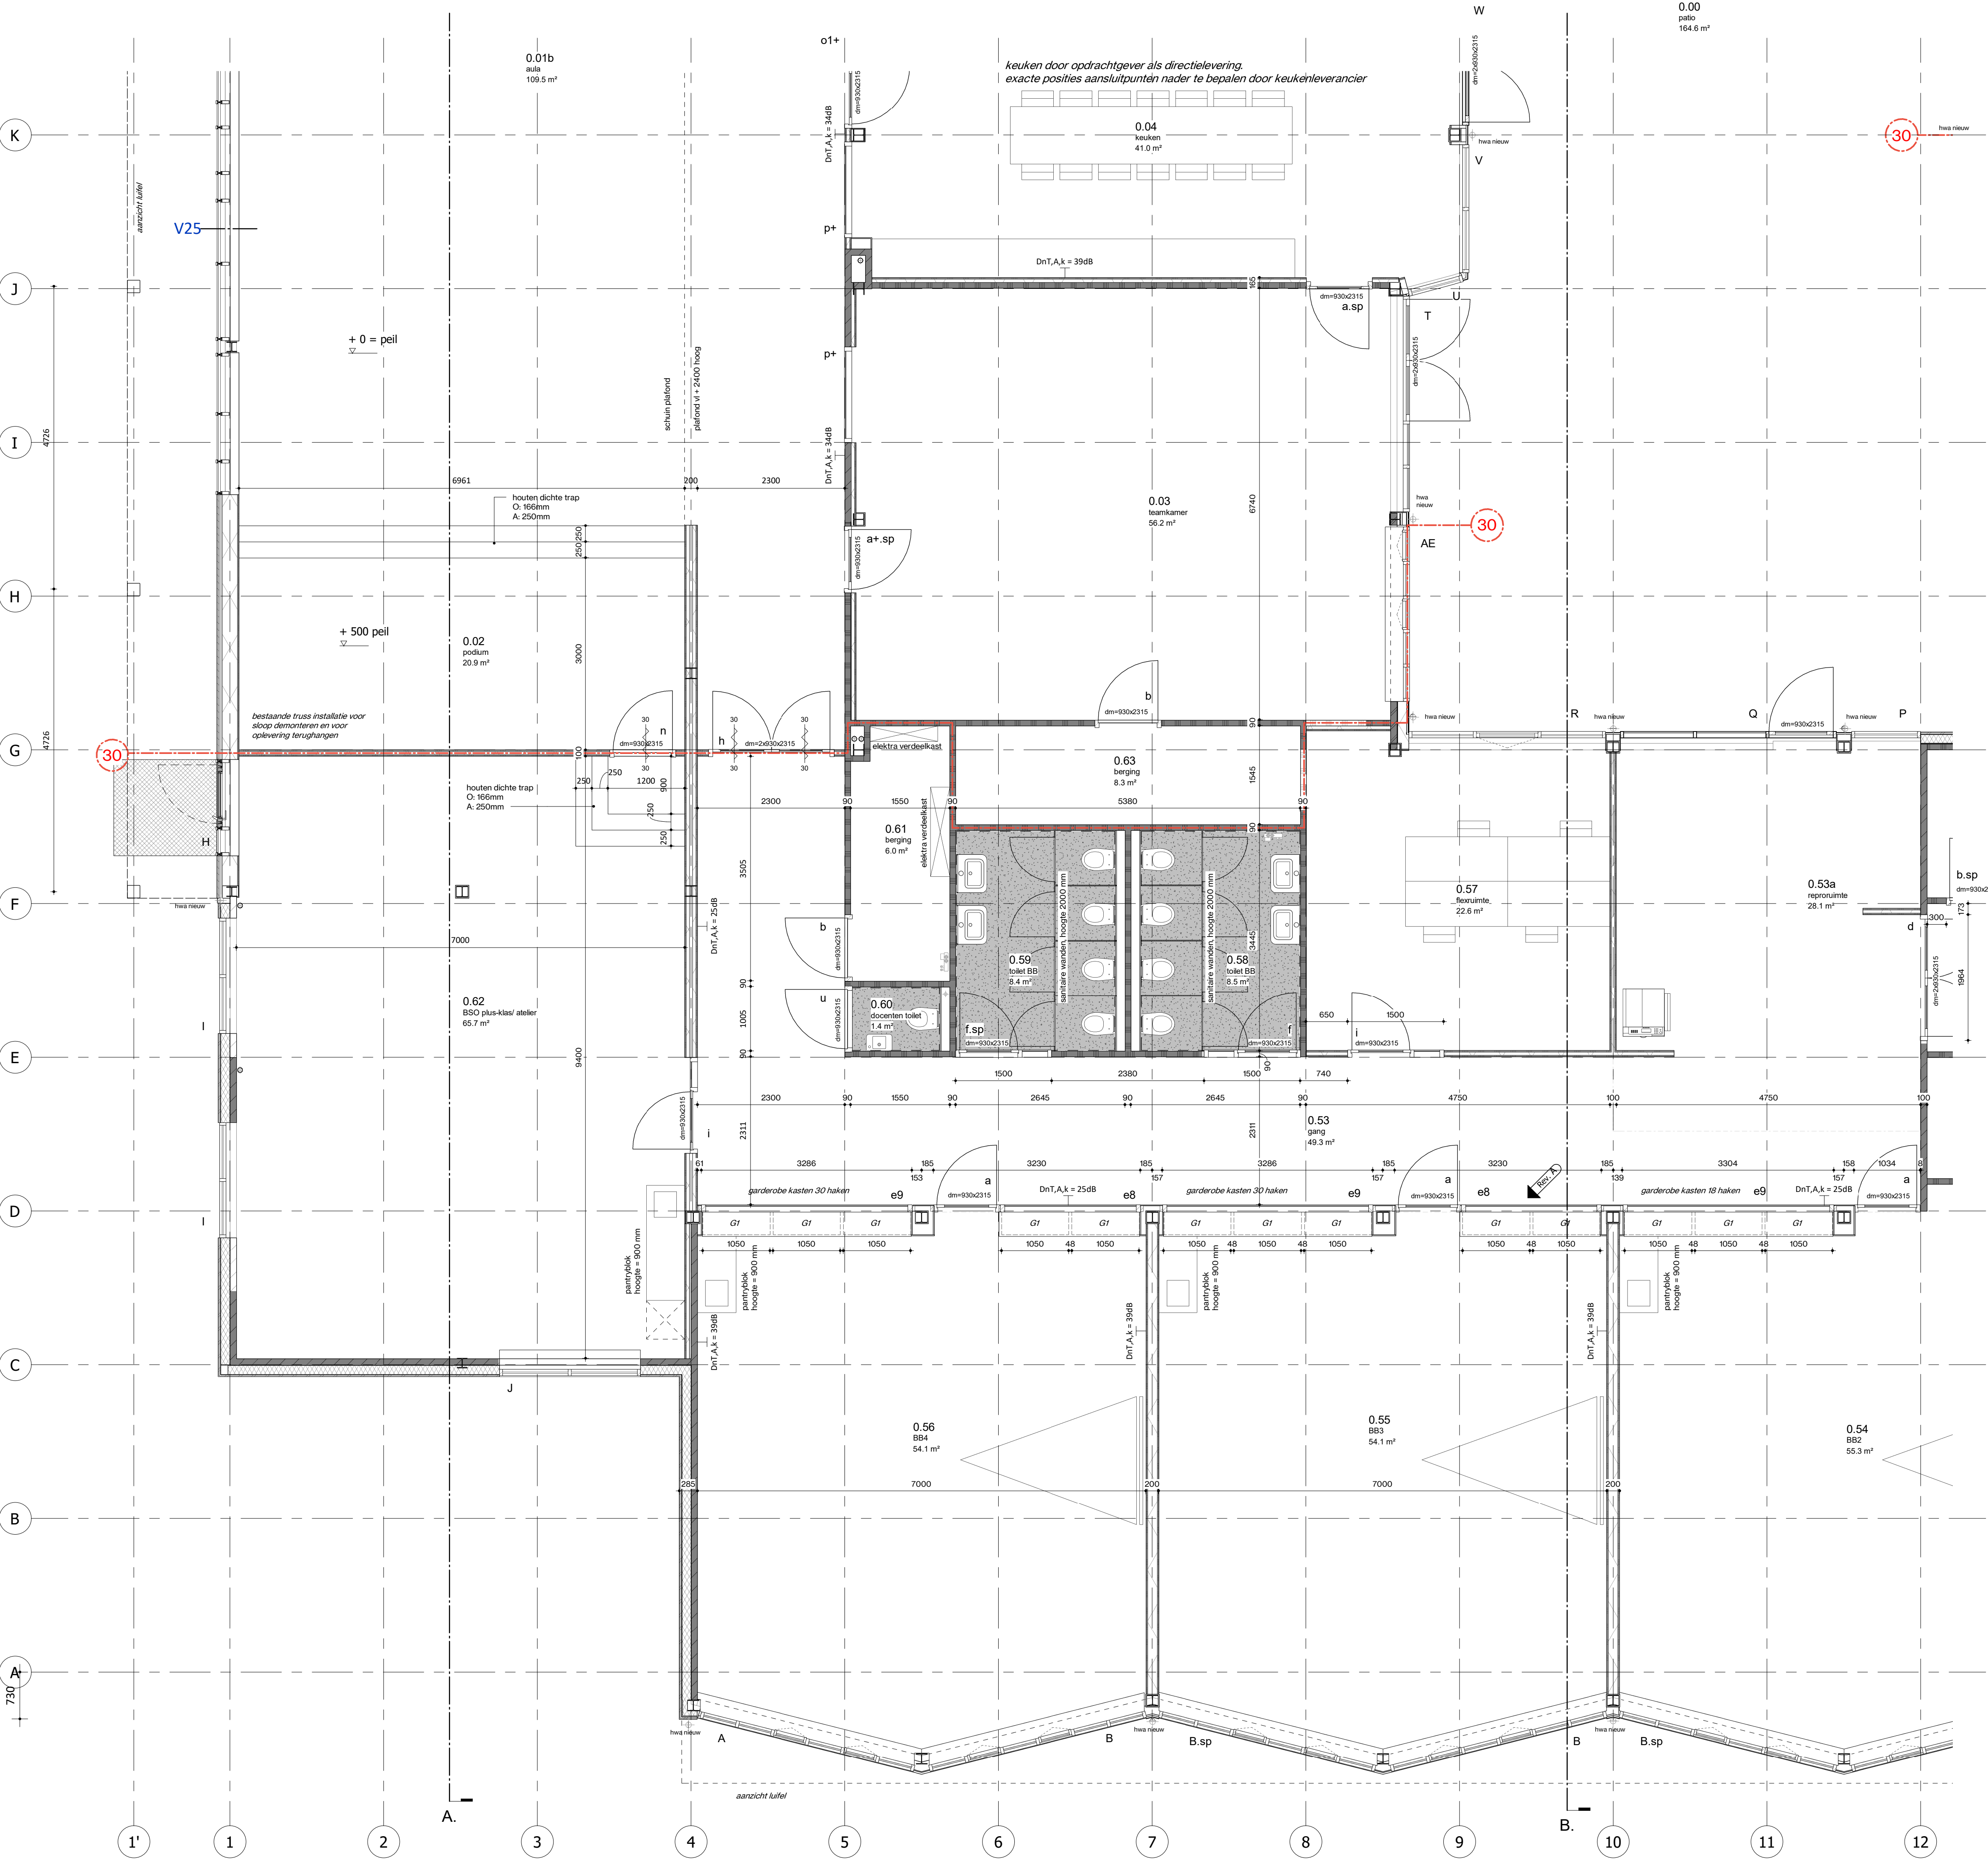

Overzicht meestvoorkomende opbouw bouwkundige elementen:

vloeropbouw $R_c \geq 3,7m^2$ K/W:
- bestaande vloer met kruipruimte isolatie;
- nieuwe ps-combinatie vloer met dekvloer.

wandopbouw $R_c \geq 4,7m^2$ K/W:
- steenstrips met 15mm ribbel verlijmd op e-board en achterconstructie;
- board an batten op HSB- achterconstructie.

dakopbouw $R_c \geq 6,3m^2$ K/W:
- geïsoleerde dakplaat op bestaande staalconstructie met bestaande dakpannen;
- platdakdak met isolatie op bestaand dakbeschot.

Begane grond deel 4

schaal 1 : 50

Maten in het werk controleren!



projectnaam	OBS Nicolaas Beets
projectnummer	20240020
adres	Beethovensingel 17 1817 HJ, Alkmaar
opdrachtgever	OBS Nicolaas Beets
projectarchitect	Maarten Overtoom
projectleider	Laurens Bijhouwer
engineer	Henk Riemers

Loet 43
T
E
W

1741 BN SCHAGEN
0234-752988
info@geoarchitecten.nl
www.geoarchitecten.nl

status	DEFINITIEF	bladnummer
fase	TO	
tekening	begane grond nieuw	
schaal	1-50 deel 4	
formaat	As indicated	
datum	01-09-2025	
revisie	A 22-10-2025	

P-213