


Aanbevelingen

- 1: Plaats zonemarkering en bord verboden toegang.
2: Breng markering veilige arbeidszone aan.
3: Verleng kabelsysteem.
4: Breng zonemarkering aan in plaats van instructieborden bij pendule ankeringspunten.
5: Plaats een looprooster/overstap over leidingwerk in technische ruimte.
6: Vervang mobiele ladder door goedgekeurde ladder van voldoende lengte en plaats ophangbeugels.
7: Verwijder gemarkeerde looproute.
8: Voorkom struikelgevaar; verplaats bliksembeveiliging van dakrand.
9: Pas toetreding raam aan:
- Plaats antislip op de vensterbanken.
- Plaats een handgreep bij het raam.
- Plaats een permanente opstap aan de buitenzijde van het raam op het dakvlak.
10: Personen dienen te werken met een dubbele veiligheidslijn (Y-lijn). Bij het betreden van het dakvlak dienen personen gezeerd te zijn aan het hekwerk.
11: Voer werkzaamheden uit met behulp van tijdelijk veiligheidsmaatregelen zoals hekwerk, hoogwerker en/of (rol-)steiger.
13: Plaats bord struikelgevaar bij de kabelgoot.
14: Staalkabelsysteem is niet bruikbaar door overwoekering van het groen. Voer onderhoud uit aan het groendak.

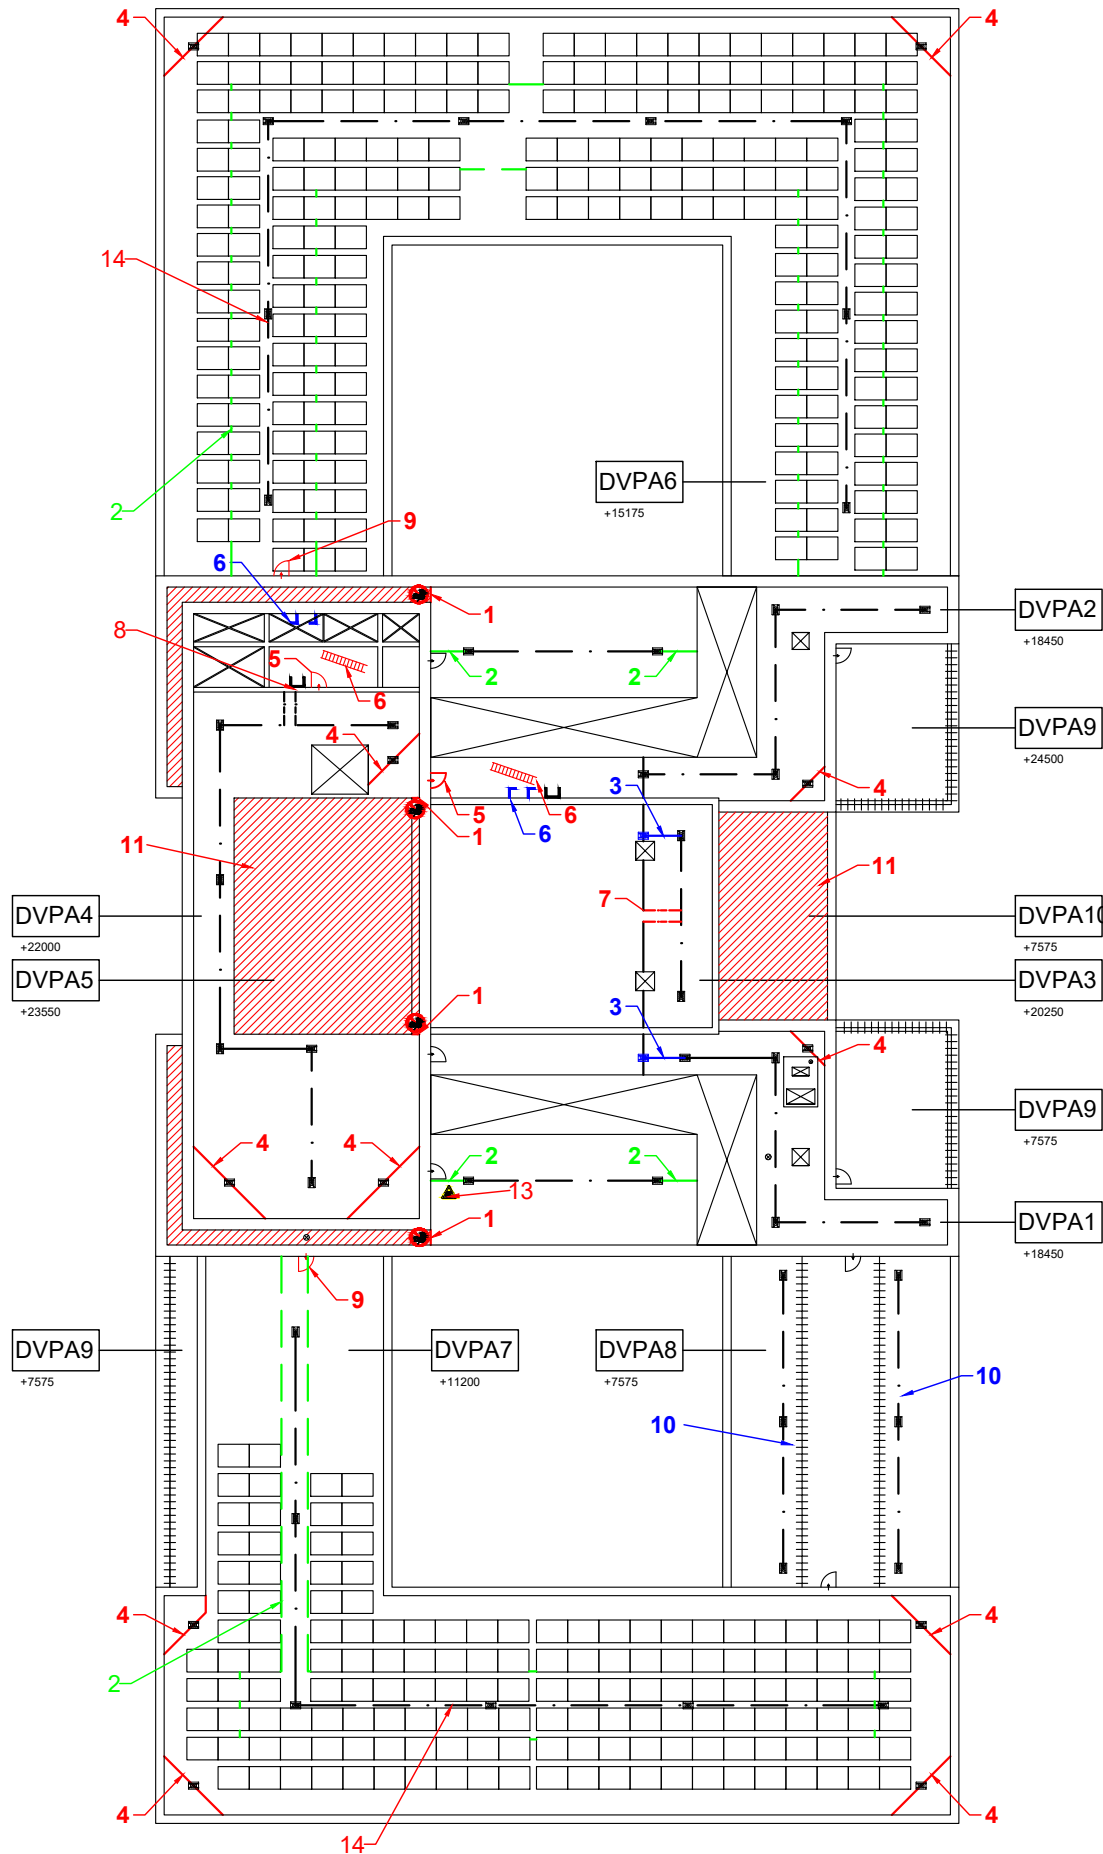



Symbolenlijst

Verklaring kleuren		
	= Bestaande voorziening, niet aanpassen	
	= Bestaande voorziening, aan te passen	
	= Nieuw te plaatsen voorziening	
	= Gebouwen en bouwkundige voorzieningen en installaties	
Voorzieningen		
= Kooiladder	= Permanente ladder	
= Ladderborging	= Bordes en trap	
= Ophangpunt mobiele ladder	= Doorvalbestendig rooster	
= Opstelplaats tegels	= Deur	
= Dakluik	= Installatie	
= Lichtkoepel	= Lichtstraat / glazen dak	
= Hekwerk	= Antislipprofiel	
= Markering veilige zone	= Looprouthemarkeerung	
= Zonemarkering	= Looproute tegels	
= Ankeringspunt en staakabelsysteem		
= Gevelankeringspunt en gevelkabelsysteem		
Signaleringen		
= fysieke 2m afzetting	= Waarschuwingssingalering	
= Valbeveiliging verplicht	= Verboden toegang	= Valgevaar
= Struikelgevaar	= GSM-straling	= Beknellingsgevaar
= Biologisch gevaar	= Nuclaire straling	= Hoogspanning
= Lage temperaturen	= Hoge temperaturen	= Explosiegevaar

Verklaring opleidingsniveau daken

	Opleiding A: Inrichting met Irata (veilig werken op hoogte met touwtechnieken).
	Opleiding B: Inrichting met tijdelijke valbeveiliging (vb: Hoogwerkers, steigers of tijdelijke hekwerken)
	Opleiding C: - Werken met dankankers op platte daken, afstand <2m vanaf de dakrand - Werken met dakhaken in de goot op een hellend dak.
	Opleiding D: - Dakankers op platte daken 2 meter of verder vanaf de dakrand. - Permanente collectieve hekwerken.

Projectnummer	10797	Versie: 01	Tekeningnummer	001
Project	RI&E Amsterdam UMC Actualisatie 2024			
Opdrachtgever	Patina			
Locatie	AMC Bouwdeel PA			
Onderdeel	Tekening bestaande situatie en advies aanpassingen			Gebouwtekening: AMC
				Systeemtekening: GH
Schaal: 1:400	Formaat: A3	Datum: 06-11-2024		Akkoord: EV

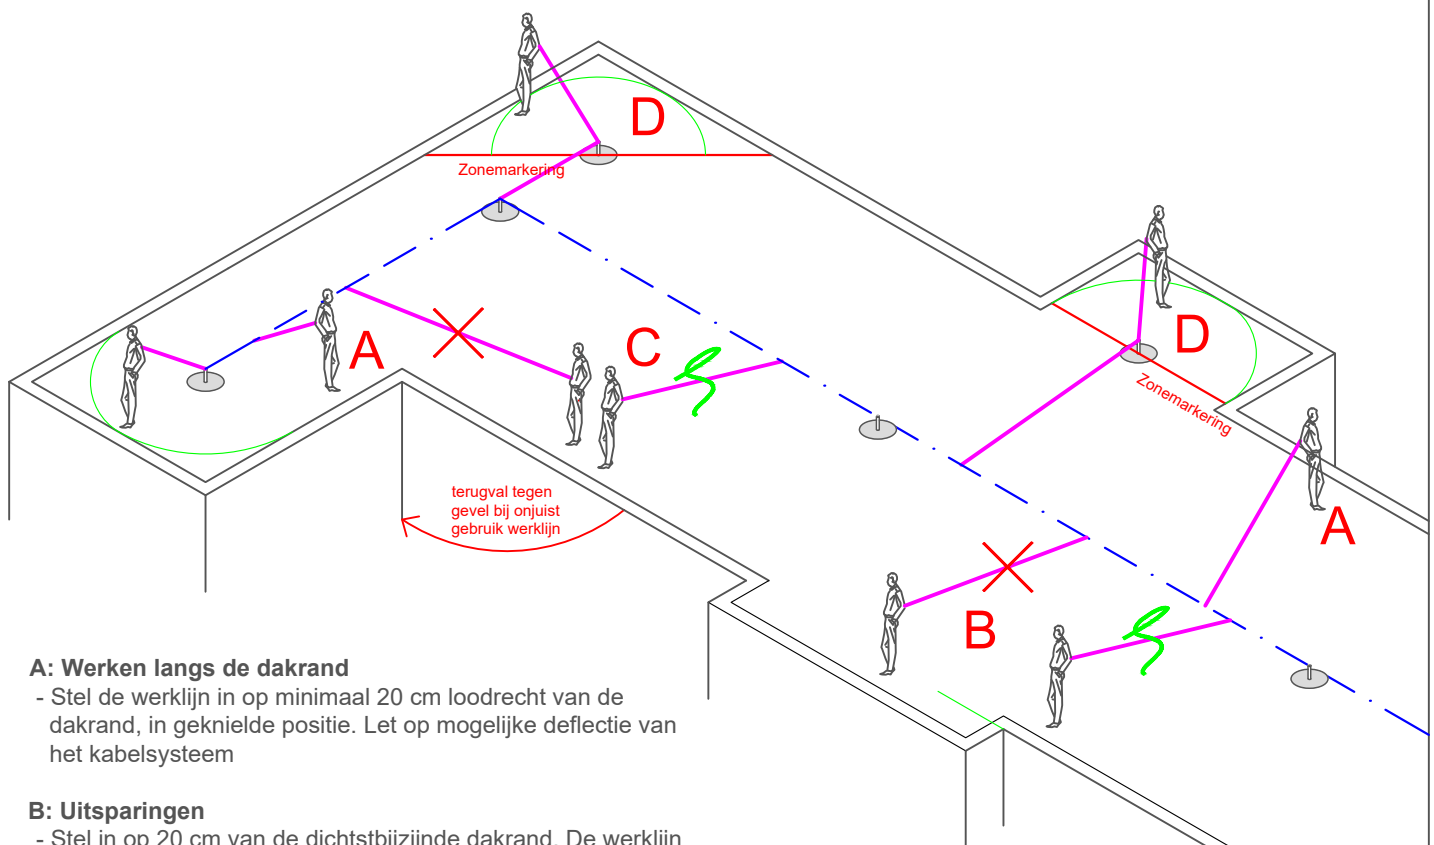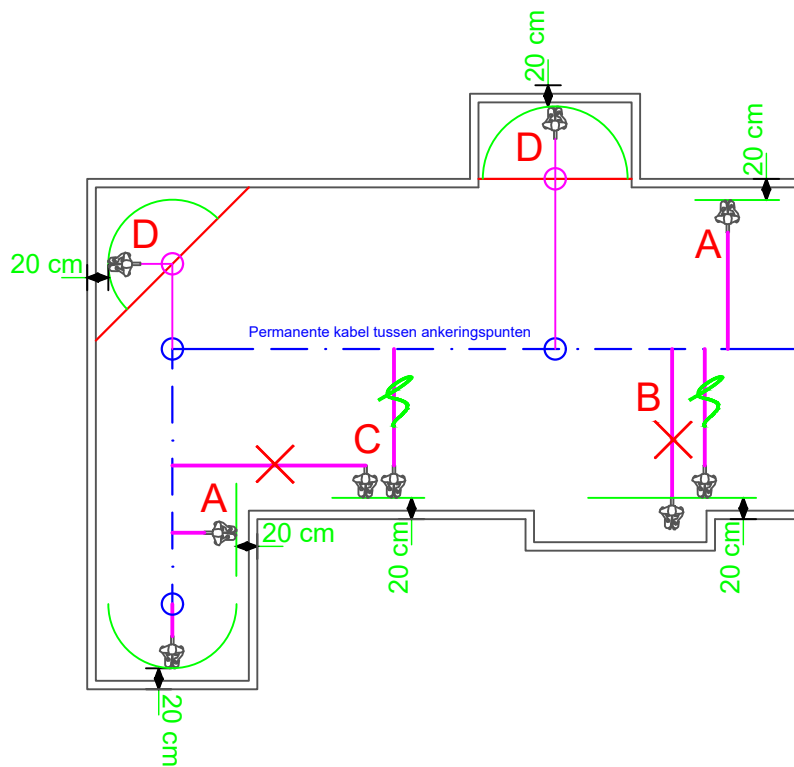

A: Werken langs de dakrand

- Stel de werklijn in op minimaal 20 cm loodrecht van de dakrand, in geknielde positie. Let op mogelijke deflectie van het kabelsysteem

B: Uitsparingen

- Stel in op 20 cm van de dichtstbijzijnde dakrand. De werklijn niet opnieuw instellen bij de uitsparing.

C: Voorkom overlengte in de werklijn

- Voer werkzaamheden altijd uit vanaf het dichtstbijzijnde gedeelte van het veiligheidssysteem dat parallel loopt aan de dakrand. Dit om bij een eventuele val van het dak te voorkomen dat men 'terugslaat' tegen de haakse gevel.

D: Doorgelust werken (rode zonemarkering)

- Blijf gezekeerd aan het valbeveiligingssysteem.
- Verleng de werklijn en zeker de karabijnhaak aan het pendule-ankeringspunt. Verder werken conform A.

Let op!

Met de hier geschetste methode van gebiedsbegrenzende werken zullen er geringe zones aan de dakrand zijn die niet bereikt kunnen worden.

