


Dakoverzicht valbeveiliging AMC bouwdeel UWS1 te Amsterdam

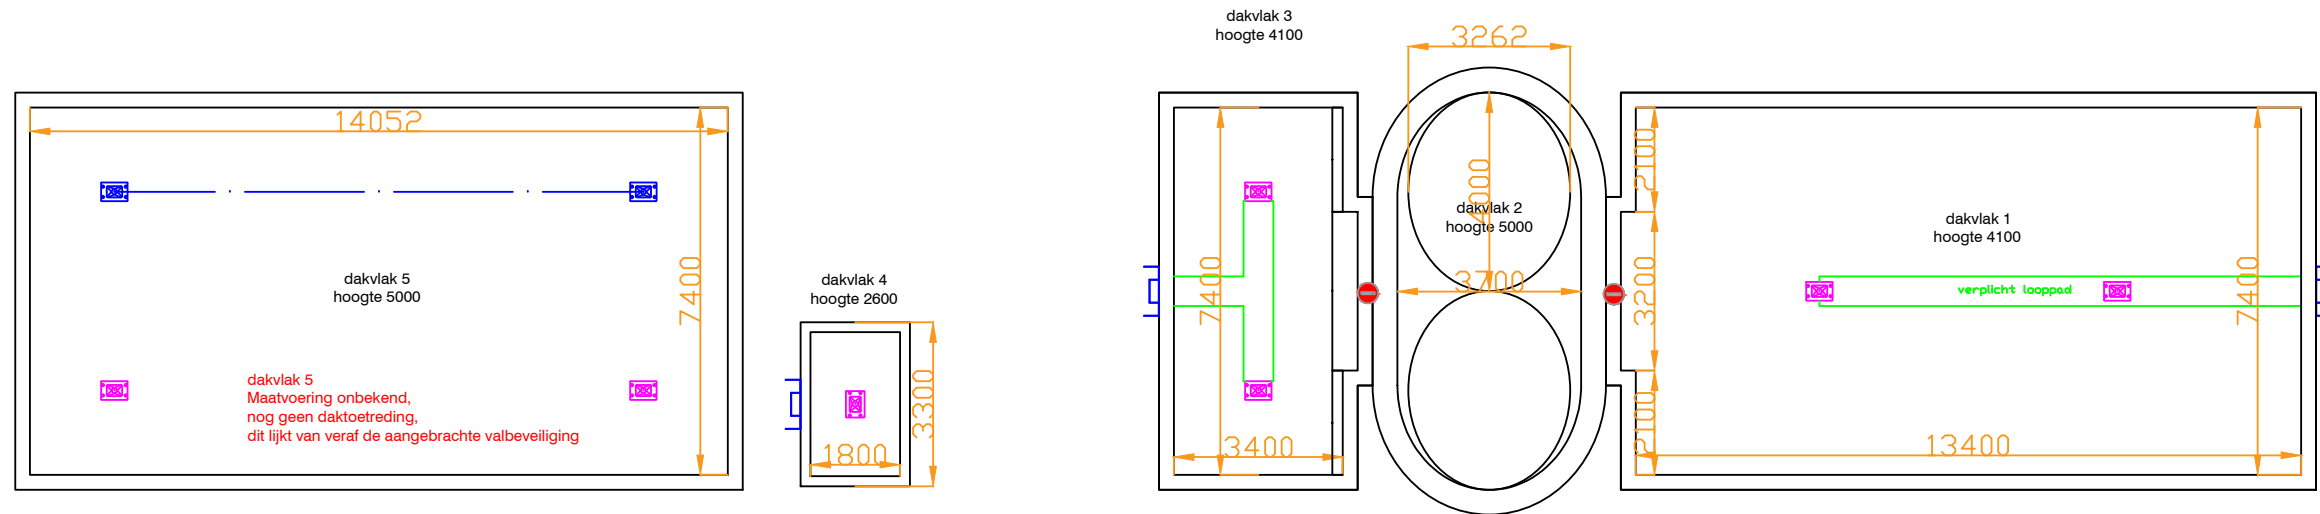

Dakvlak	M2
Dakvlak 1	100 m2
Dakvlak 2	26.5 m2
Dakvlak 3	26m2
Dakvlak 4	5.2 m2
Dakvlak 5	104 m2

 LATCHWAYS FALL PROTECTION			
Symbolenlijst			
	Latchways RVS staalkabel		
	Latchways Constant Force veiligheidspaal		
	Latchways Single Point veiligheidspaal		
	Vaste ladder met boomverlening		
	Koolladder		
	Hekwerk		
	Veilige zone markering		
	Ladderborgingspunt		
	Signalering "Verboden dak te betreden"		
	Verplichte looproute		
	Onveilige zone		
Project	Dakoverzicht valbeveiliging AMC bouwveld UWST1 te Amsterdam		
Opdrachtgever	Academisch Medisch Centrum te Amsterdam		
Referentie	Deurtekeningen AMC		
Onderdeel	Dakveiligheidsplan		
Datum	30-01-2009		
Getekend	EG	Akkoord	MK
Schaal	N.v.t.	Formaat	A-3