

Proefsleuven

Plasweg te Waddinxveen

Project
Proefsleuven Plasweg

Opdrachtgever
Gemeente Waddinxveen

Aannemer
Henny Rietveld bestratingen

Alphen aan den Rijn



Sleuf nr: **1**

1

1

1


1

[illegible]

Grondopbouw

Grond 15 cm

2 van 106

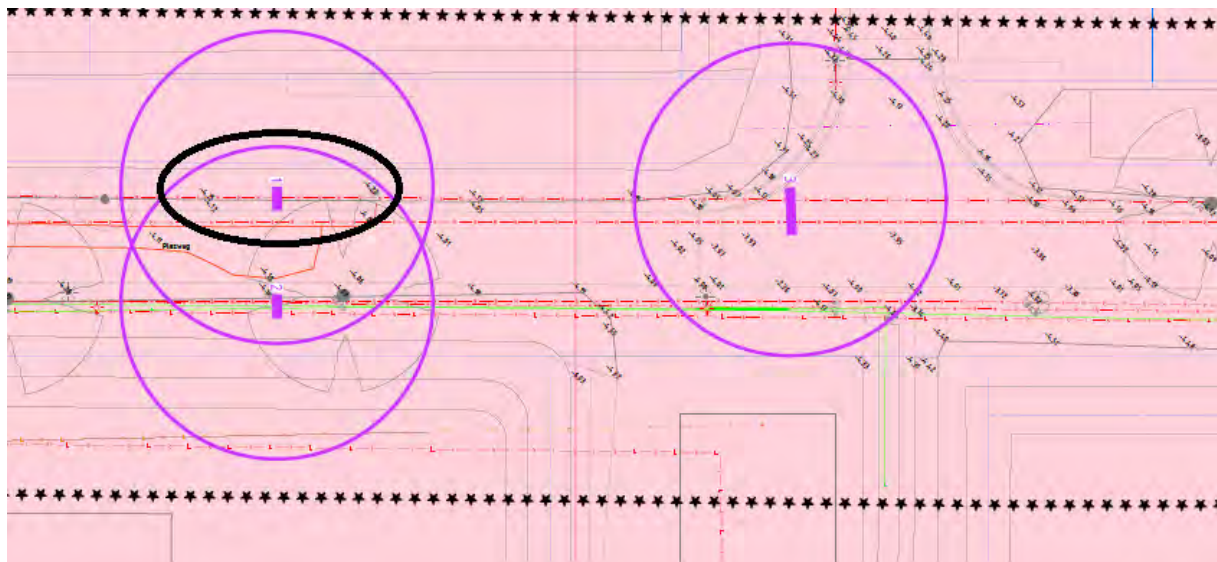







Project: Plasweg
 Projectnr: 166-2023
 Locatie: Waddinxveen
 Sleufdiepte 110 cm
 Sleufbreedte 50 cm

Sleuf nr:

2



ID	Soort	Materiaal	Kleur	Diameter of breedte	Hoogte t.o.v. maaiveld	Hoogte t.o.v. NAP	Afstand vanuit vast punt
33	Maaiveld					-4.03	asfalt
34	middenspanning	ijzer		4,5 cm	-1.01	-5.04	1.40
35	Data KPN	kunststof	blauw	20 ø	-0.83	-4.86	1.78
36	laagspanning	kunststof	grijs	25 ø	-0.99	-5.02	1.87

Bijzonderheden

Aanwezigheid van wortels

Grondopbouw

Klei

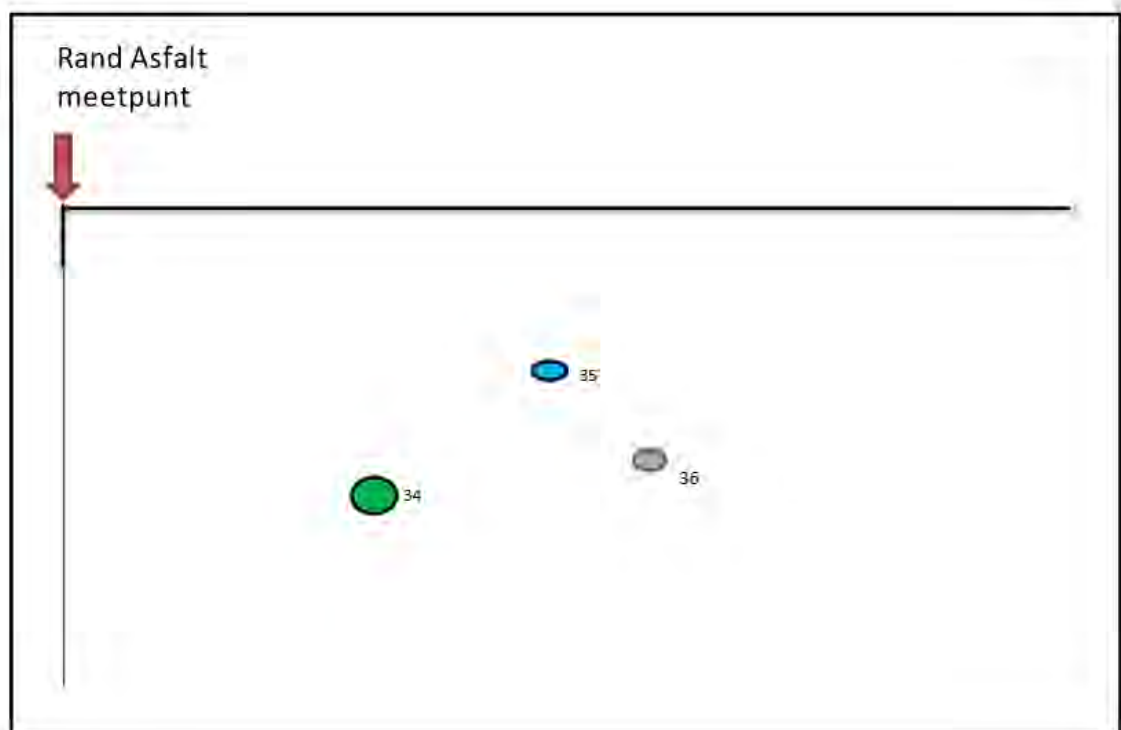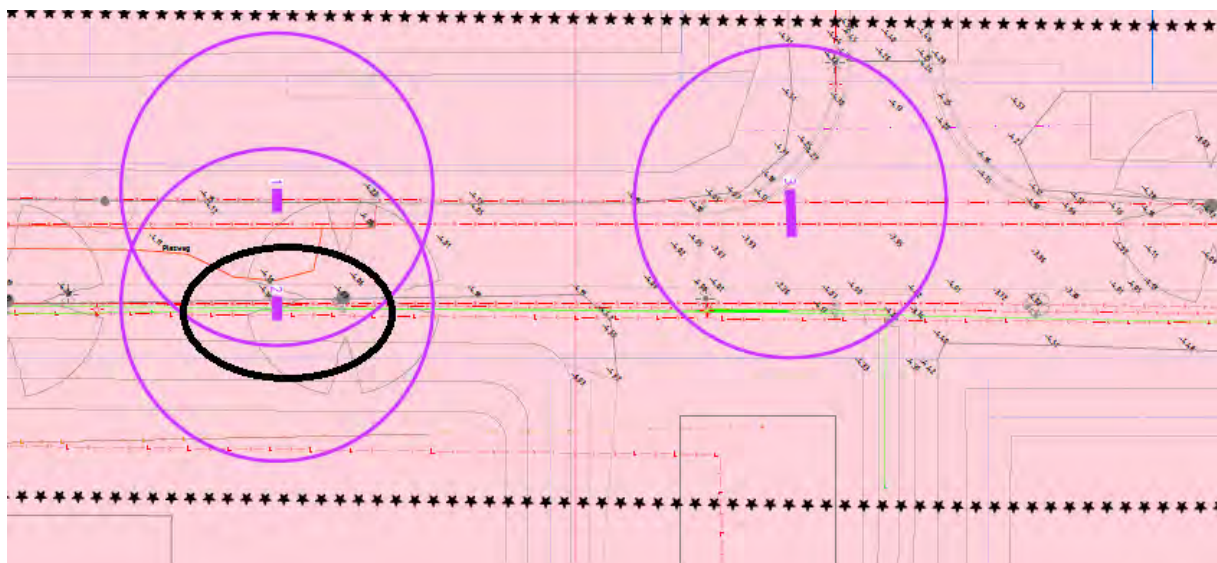









3

[illegible]

Grondopbouw

Zand 5 cm
fundatie 60 cm
Klei 45 cm

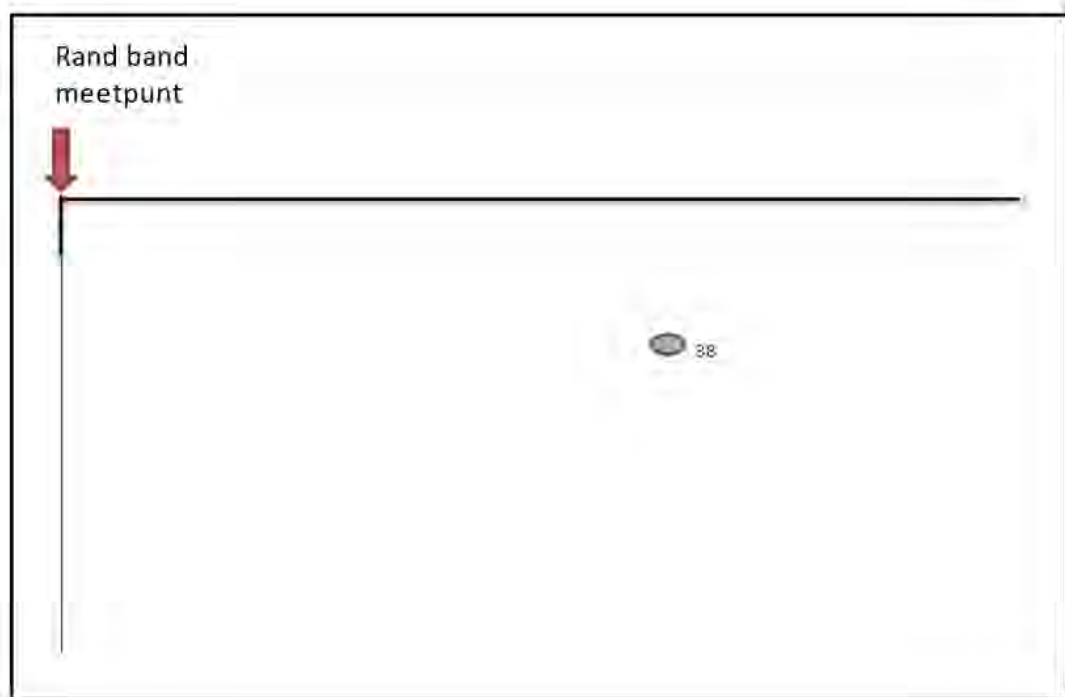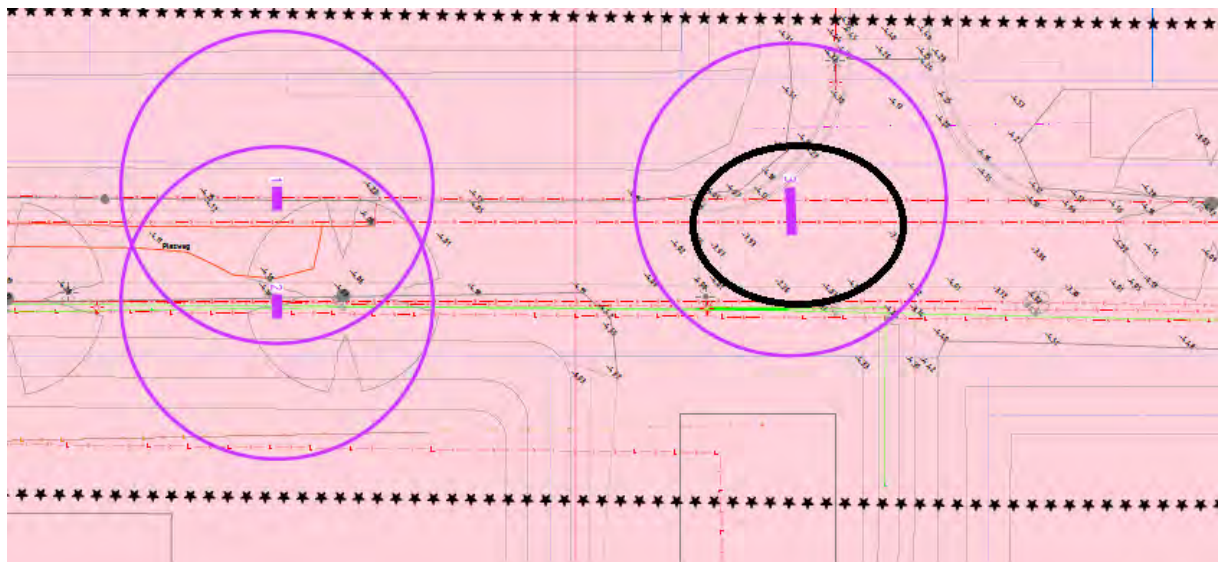





Sleuf nr:


4

[illegible]

Grondopbouw

Geen kabels
Boom wortels

Grond
Wortels

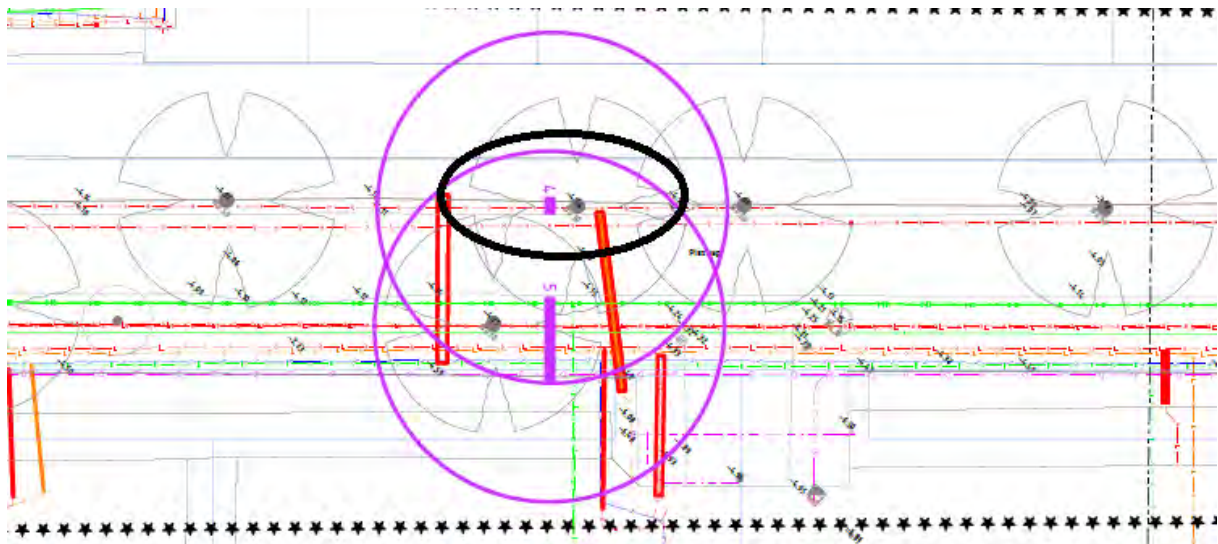







5

[illegible]

Grondopbouw

Klei
Grond

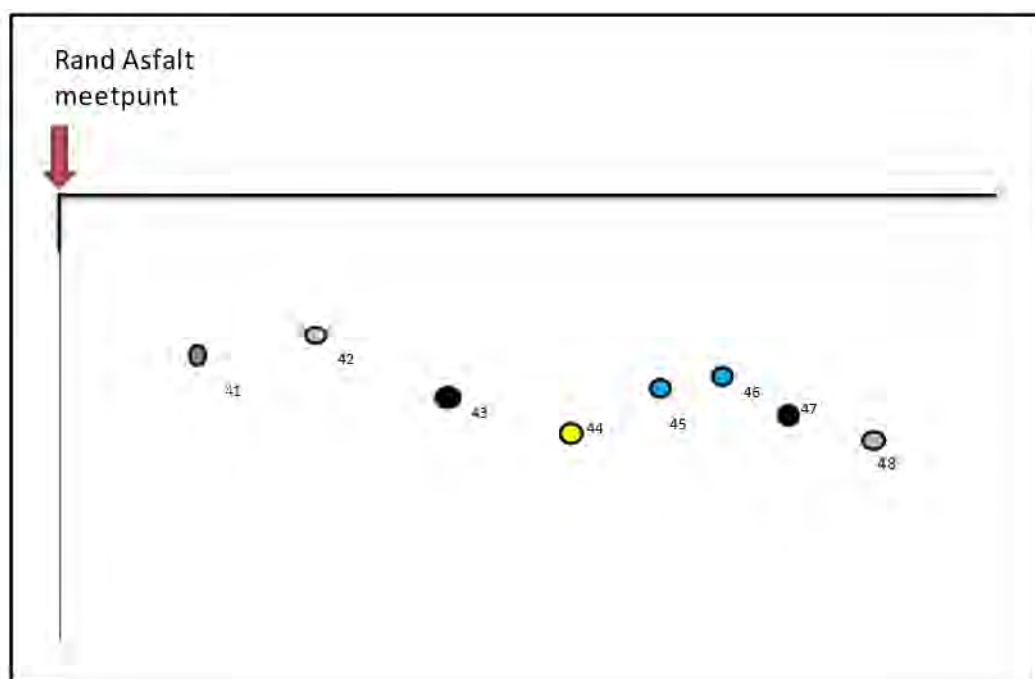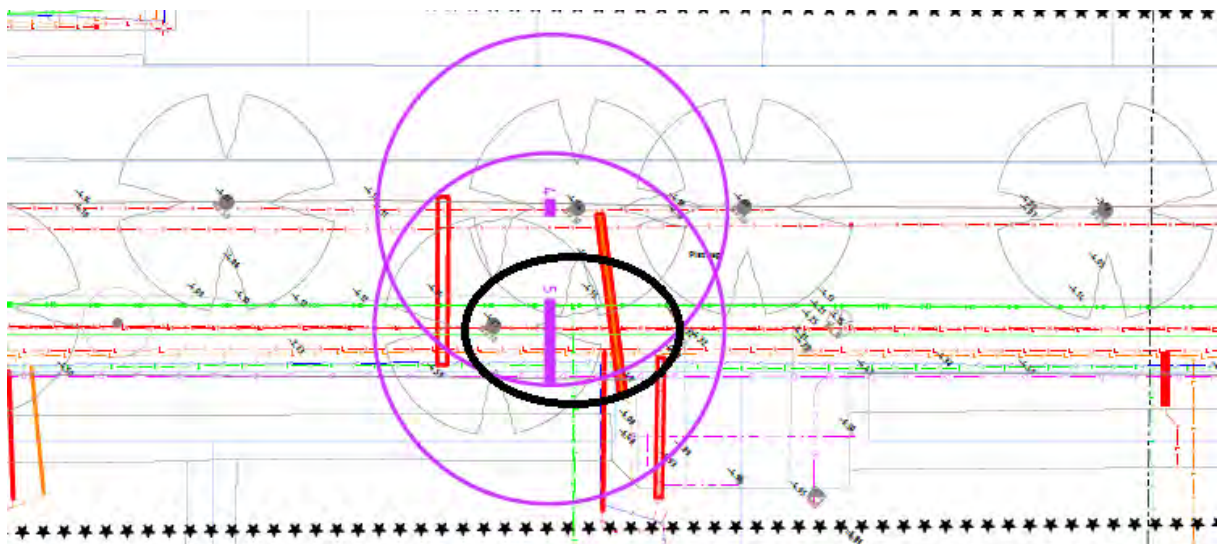









Project: Plasweg
 Projectnr:166-2023
 Locatie: Waddinxveen
 Sleufdiepte
 Sleufbreedte

130 cm
 50 cm



Sleuf nr:

6

ID	Soort	Materiaal	Kleur	Diameter of breedte	Hoogte t.o.v. maaiveld in M	Hoogte t.o.v. NAP	Afstand vanuit vast punt
49	Maaiveld					-4.24	asfalt
50	Laagspanning	kunststof	grijs	30ø	-0.99	-5.23	1.32
51	Middenspanning	kunststof	grijs	50ø	-0.93	-5.17	2.14
52	Gas	kunststof	Zwart/geel	110ø	-1.19	-5.43	2.47
53	Water	kunststof	geel	110ø	-1.18	-5.42	2.84
54	Kpn	Kunststof/flap		20cm	-1.07	-5.31	3.07
55	Ziggo	Kunststof/flap		20cm	-1.07	-5.31	3.18
56	Laagspanning	kunststof	zwart	75ø	-1.30	-5.54	3.99
57	Laagspanning	kunststof	grijs	20ø	-1.31	-5.55	4.02

Bijzonderheden**Grondopbouw**

Zand 50 cm
 Klei

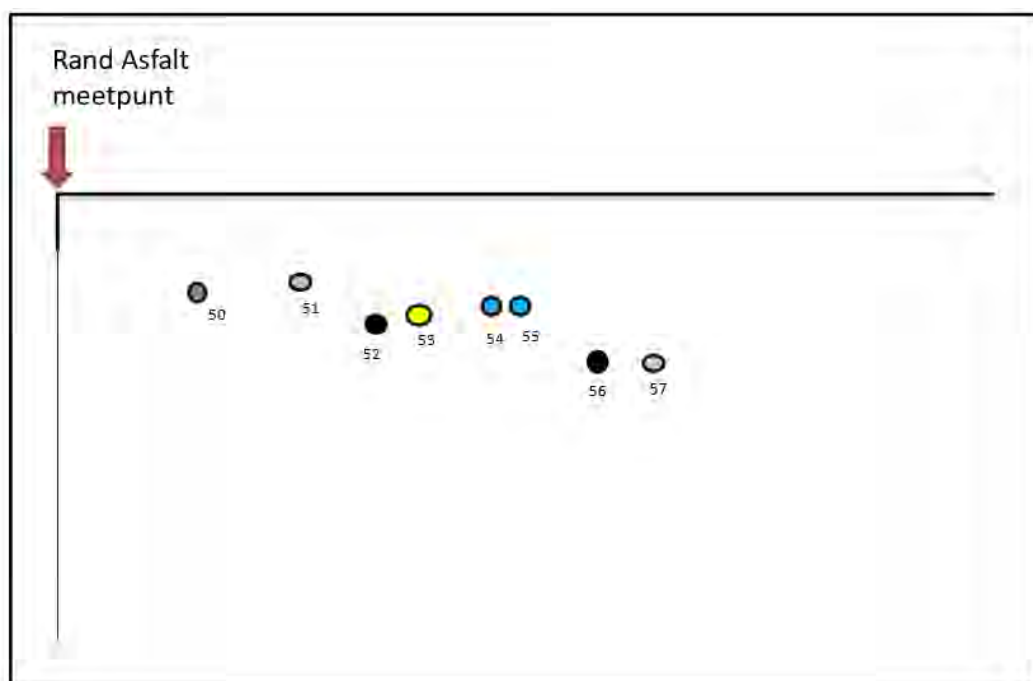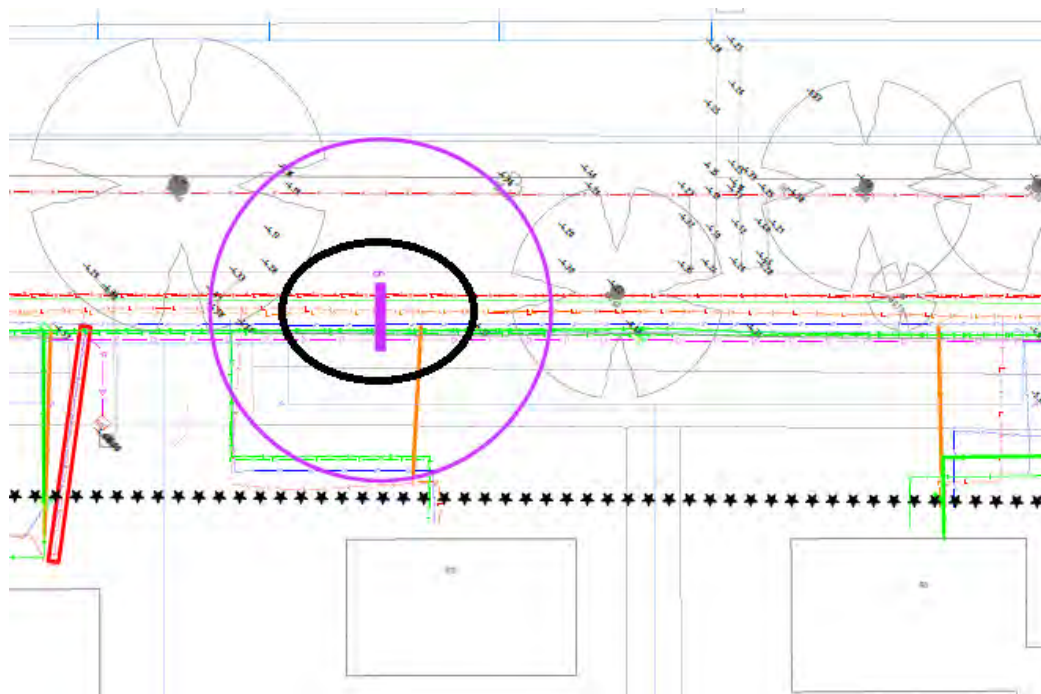











7

Sleufdiepte	110 cm
Sleufbreedte	50 cm



[illegible]

Bijzonderheden

[illegible]

Grondopbouw

Klei

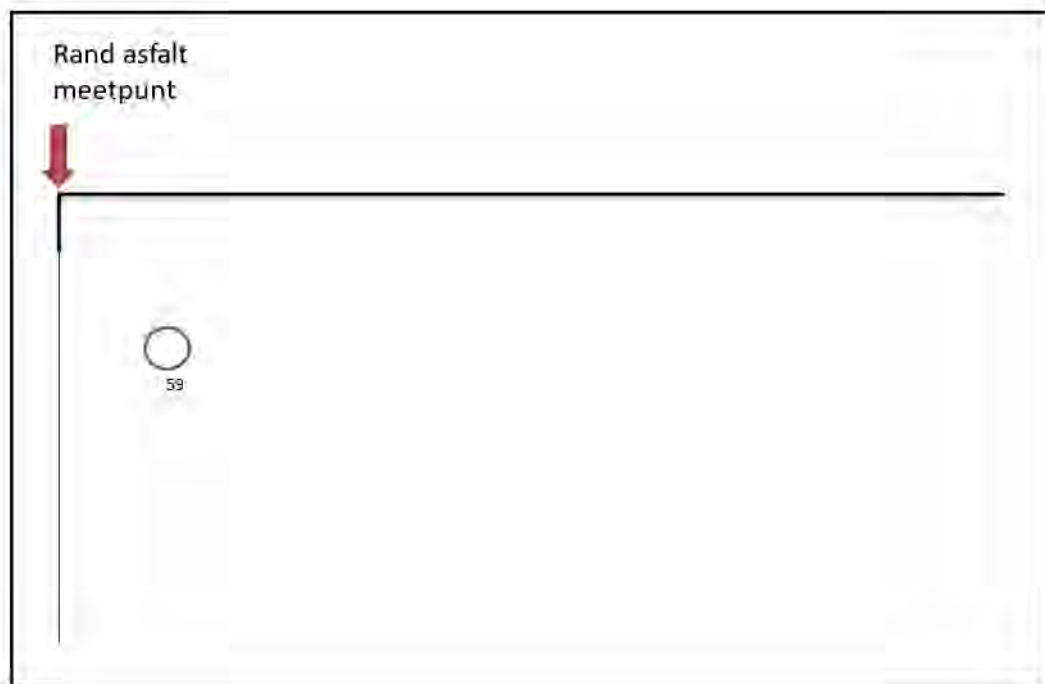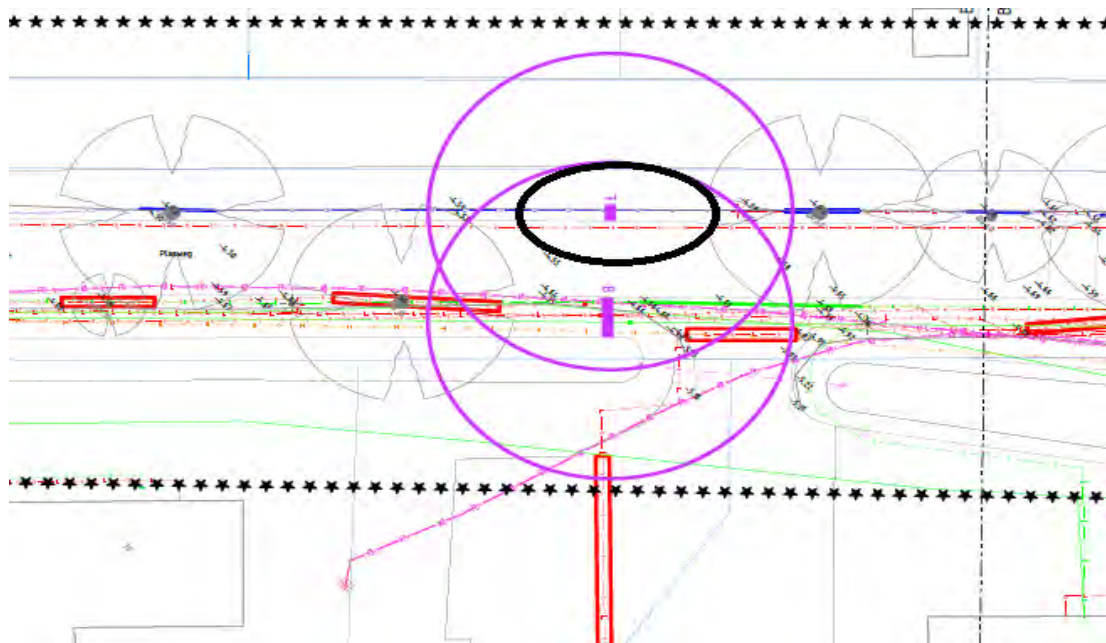





8

Sleufdiepte	130 cm
Sleufbreedte	50 cm



[illegible]

Bijzonderheden

Glasvezel beschadigd tijdens werk
Gemeld en gerepareerd door Delta Fiber

Grondopbouw

Klei

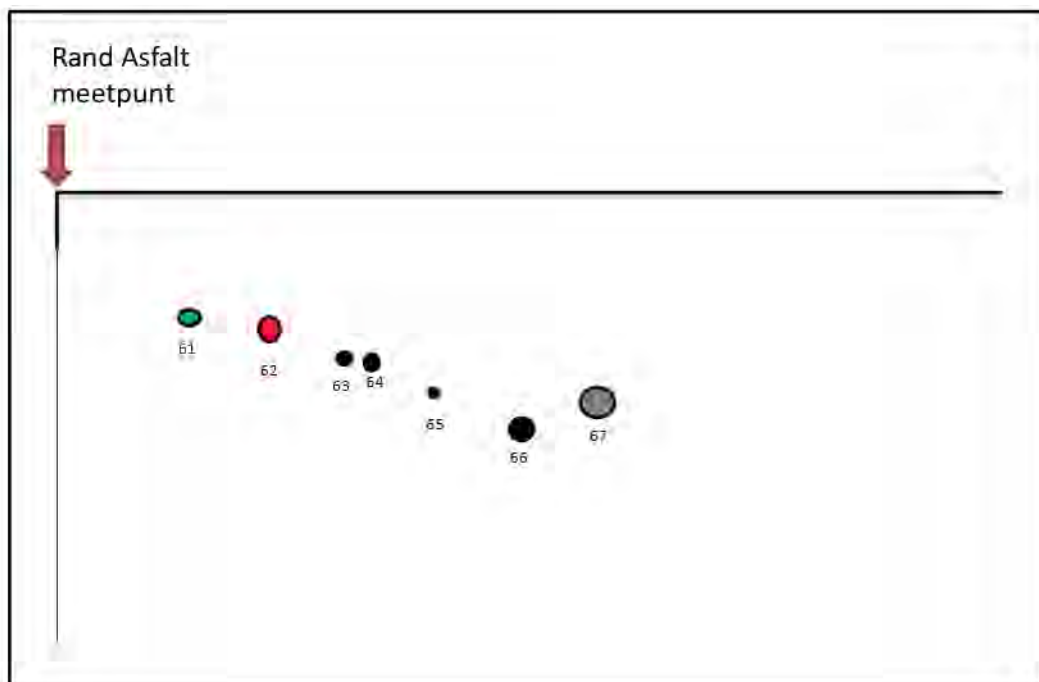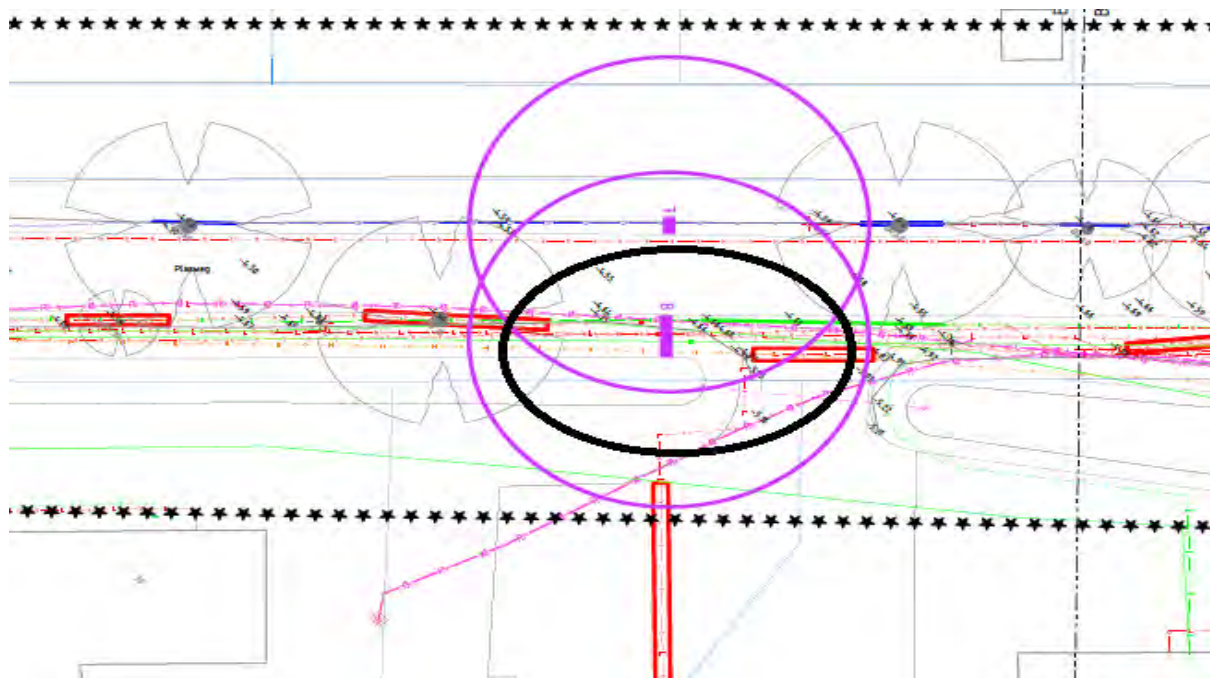









9

[illegible]

Grondopbouw

grond

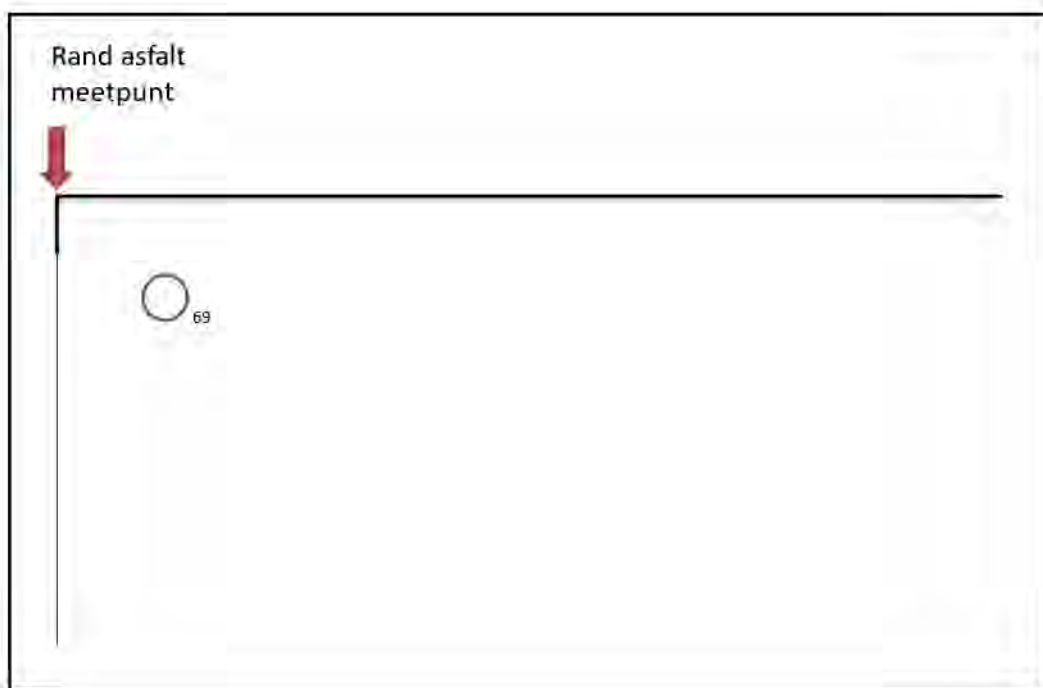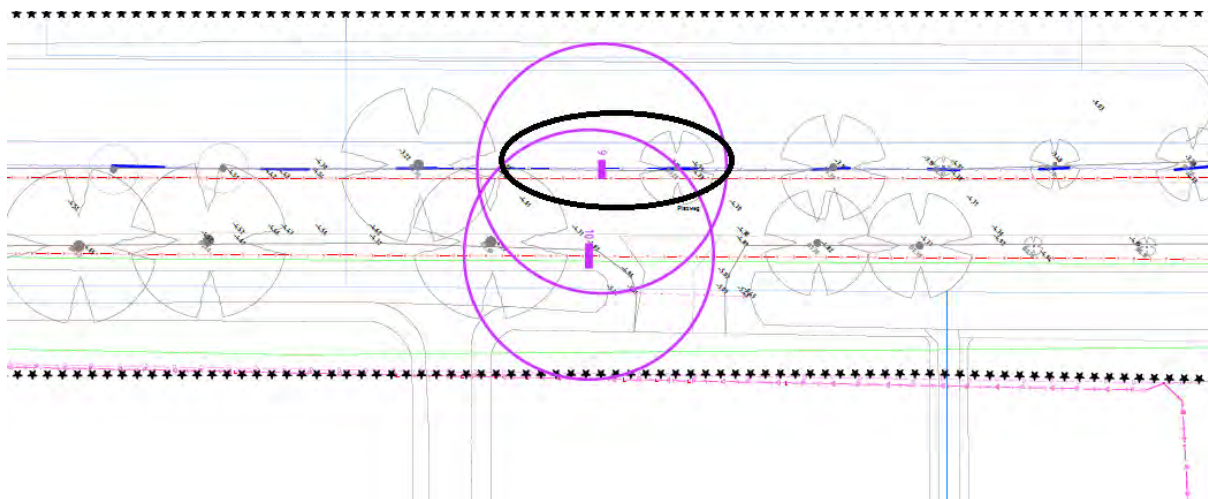







10

[illegible]

Grondopbouw

Grond 40 cm
Klei 80 cm

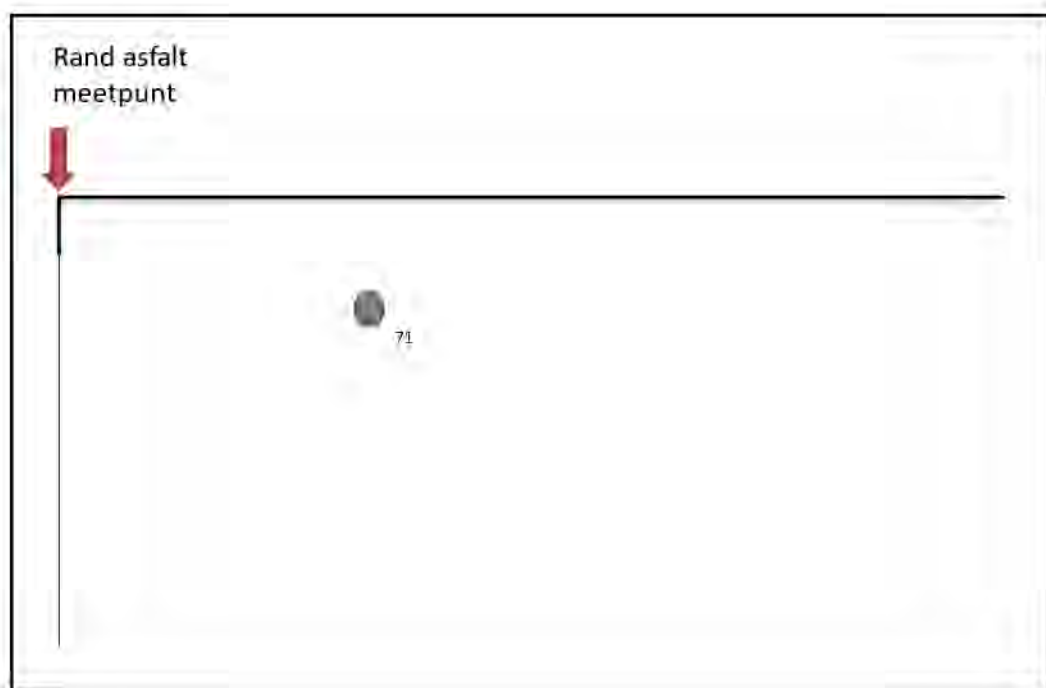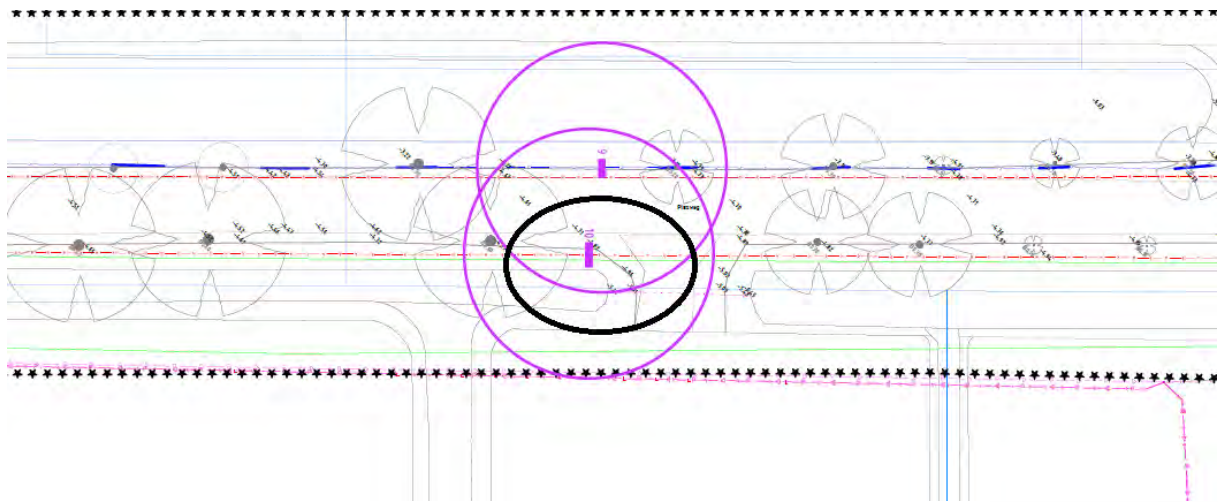





11

Sleufdiepte	100 cm
Sleufbreedte	50 cm


[illegible]

Bijzonderheden

Electra 10.000 volt niet gevonden
Data niet gevonden / aanwezig

Grondopbouw

Grond 40 cm
Klei 80 cm

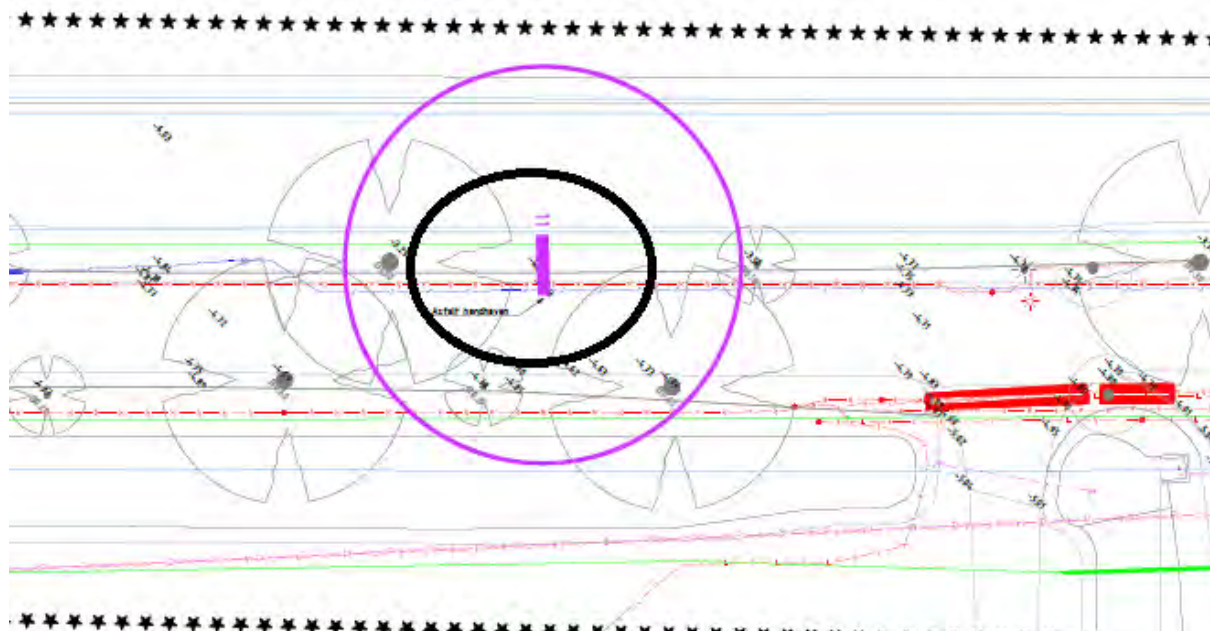







12

[illegible]

Grondopbouw

Grond met puin

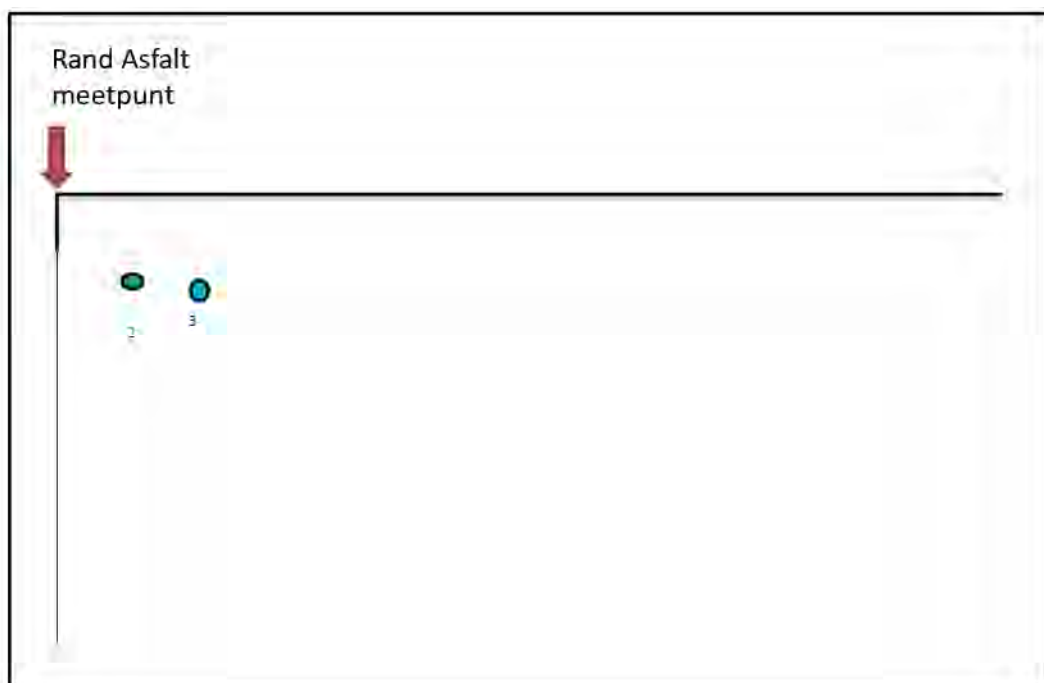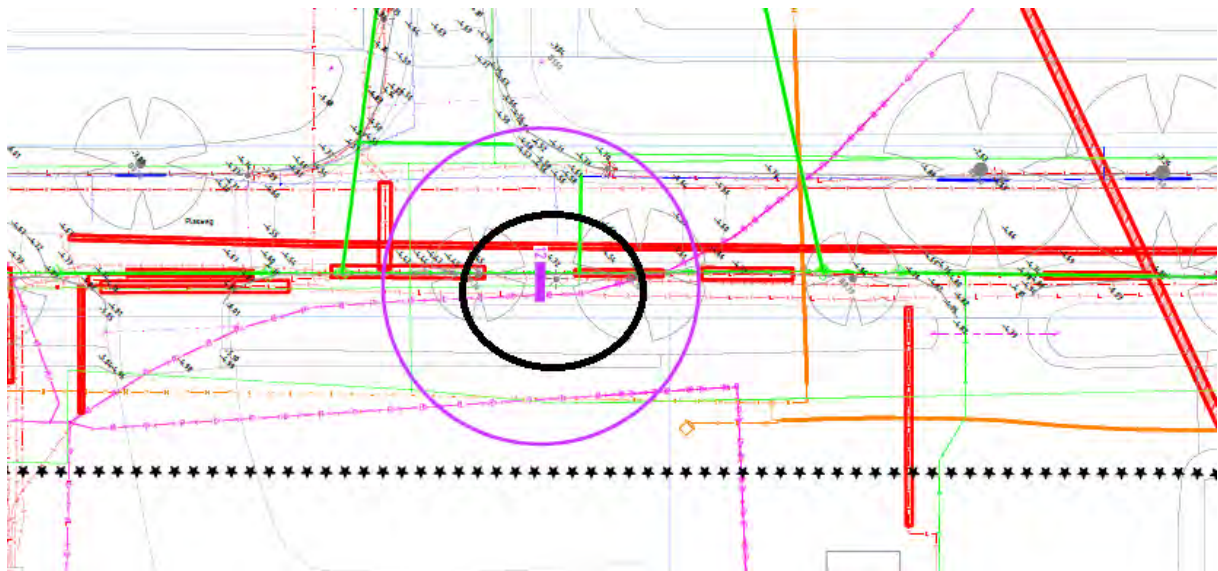







13

[illegible]

Grondopbouw

Grond
Klei

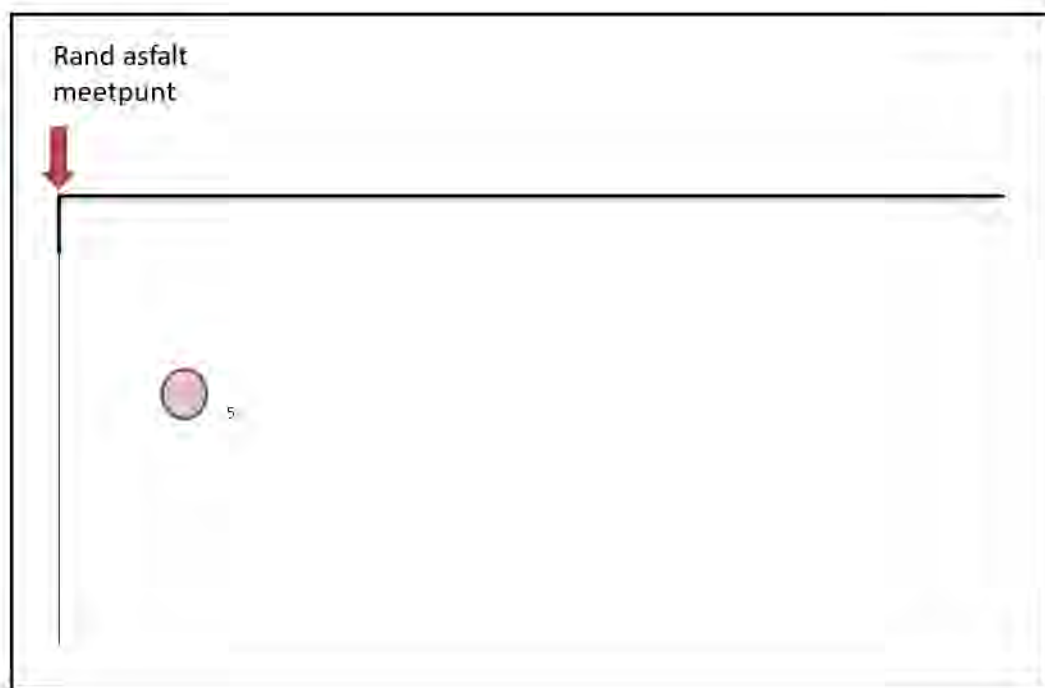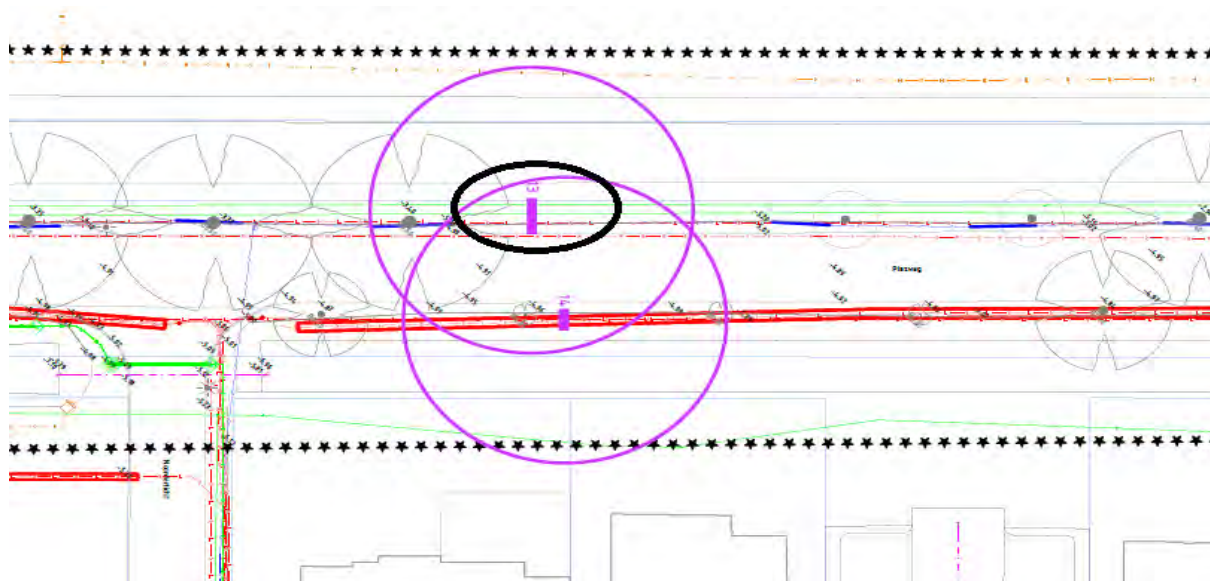






14

[illegible]

Grondopbouw

Grond 40 cm
Klei 80 cm

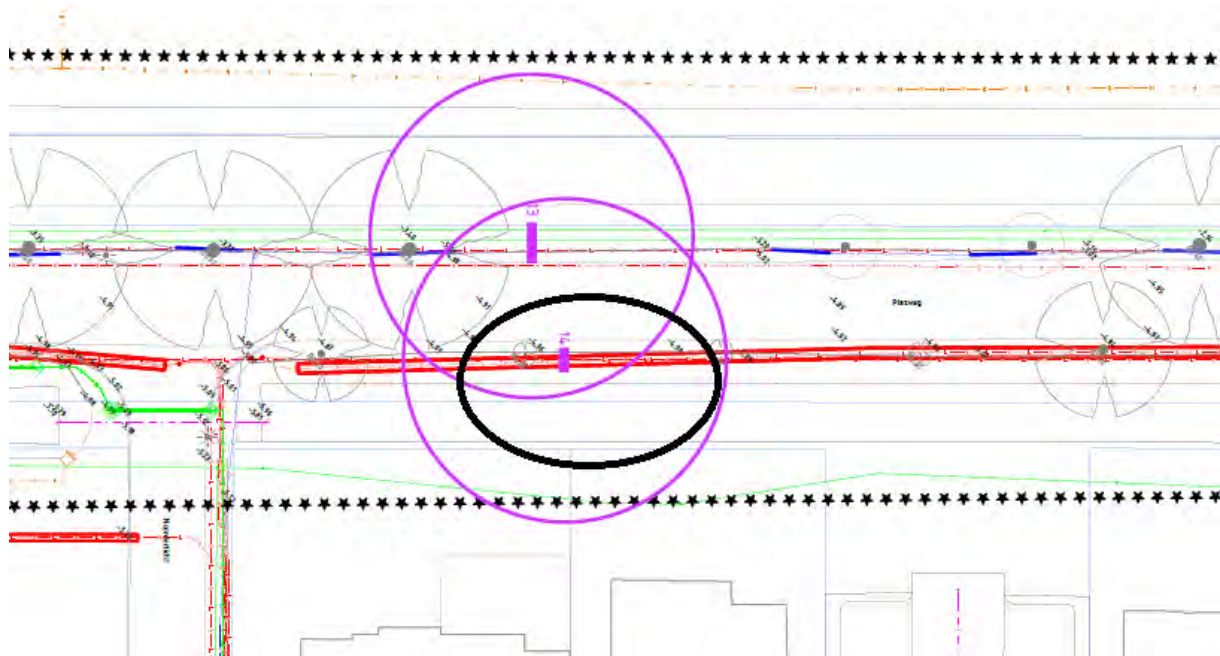







15

[illegible]

Grondopbouw

Grond
Klei

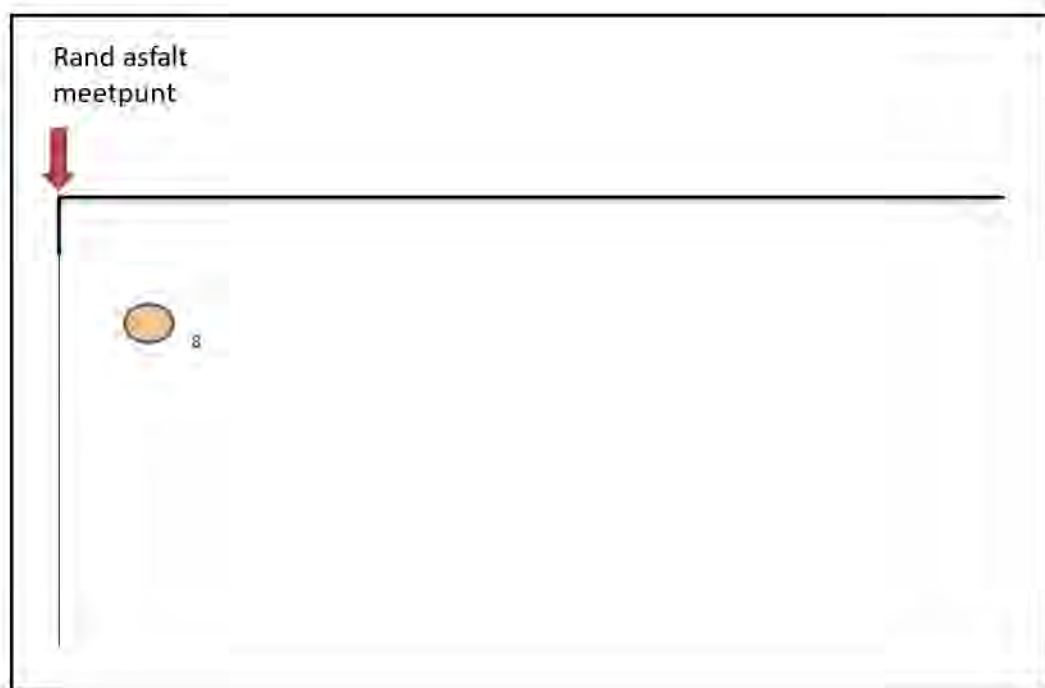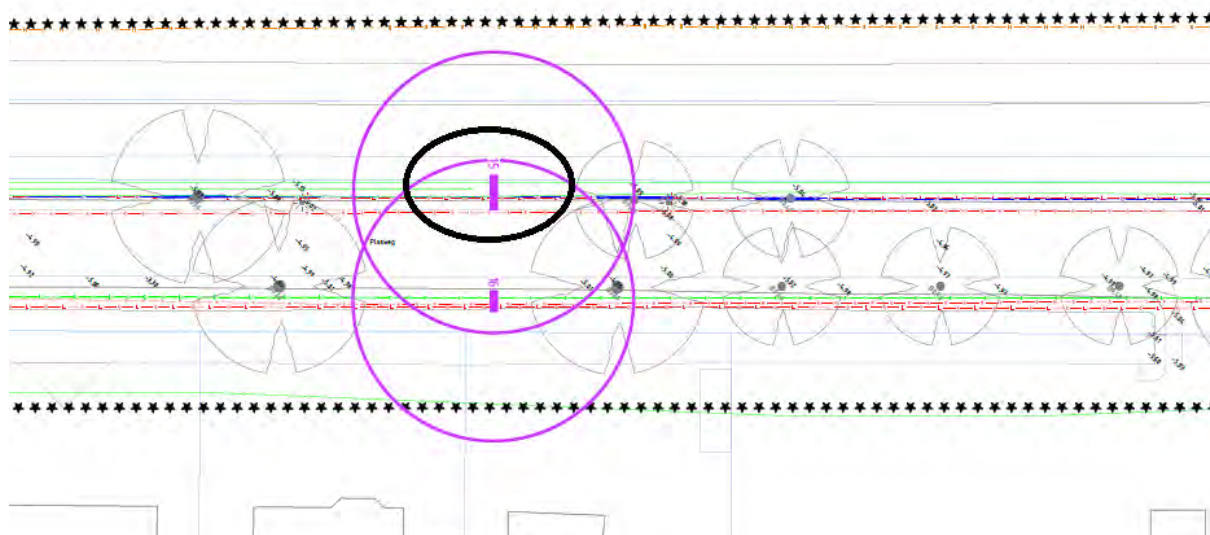






16

[illegible]

Grondopbouw

Grond
Klei

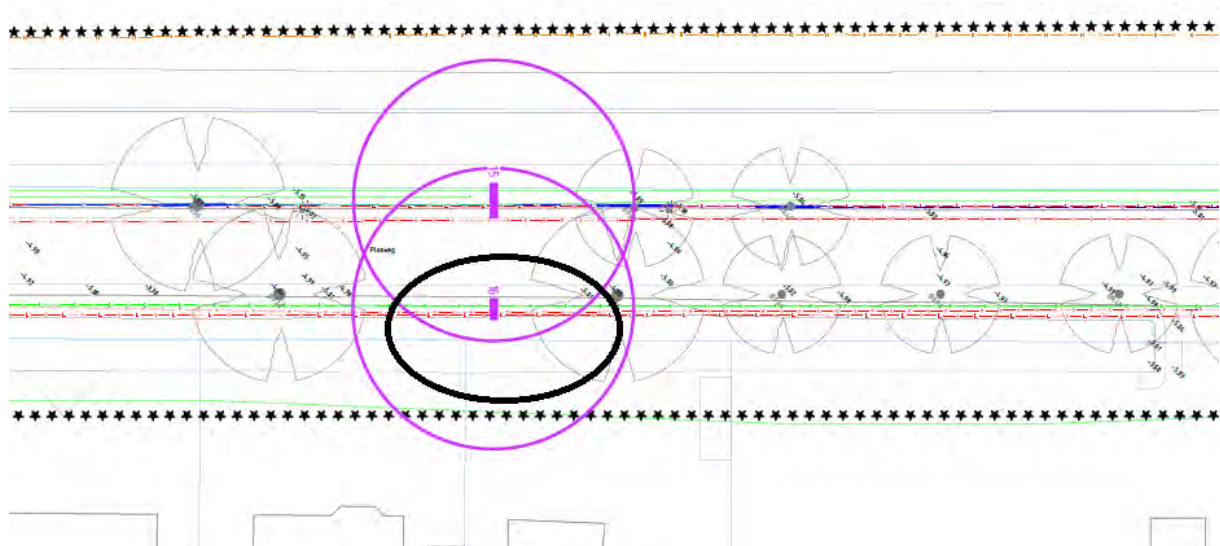





17

[illegible]

Grondopbouw

[illegible]

Grond
Puin

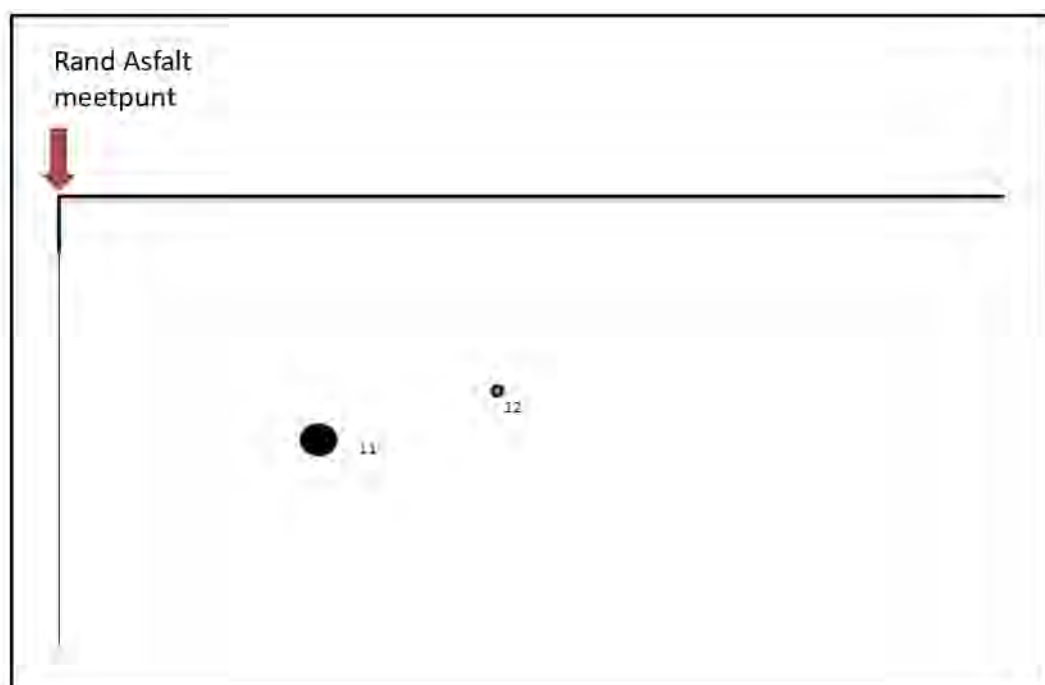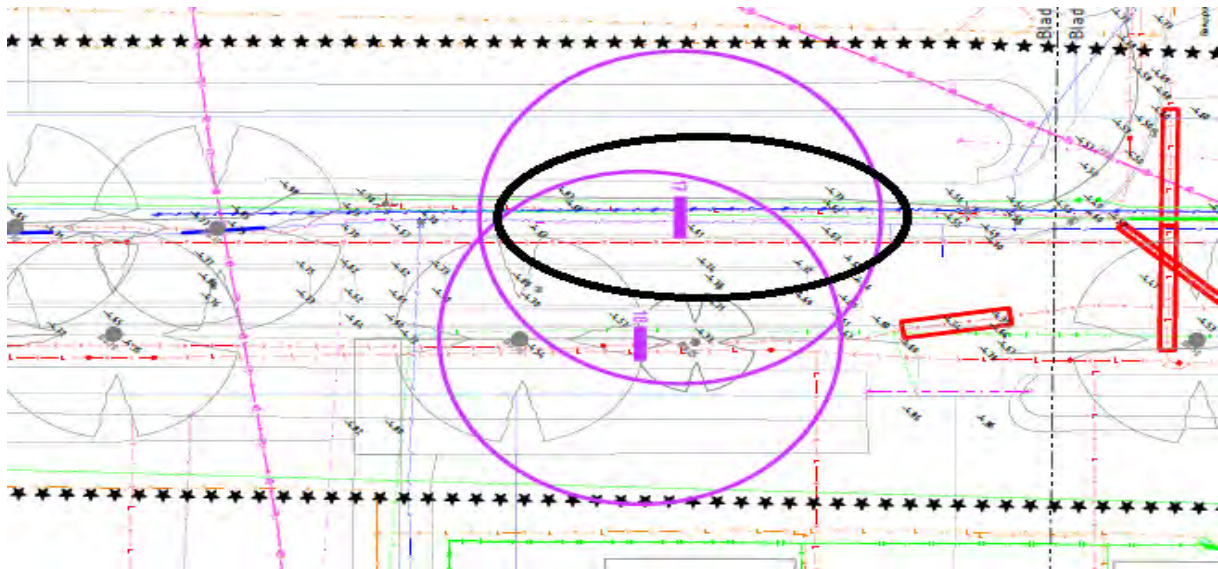







18

[illegible]

Grondopbouw

[illegible]

grond 30 cm
zand

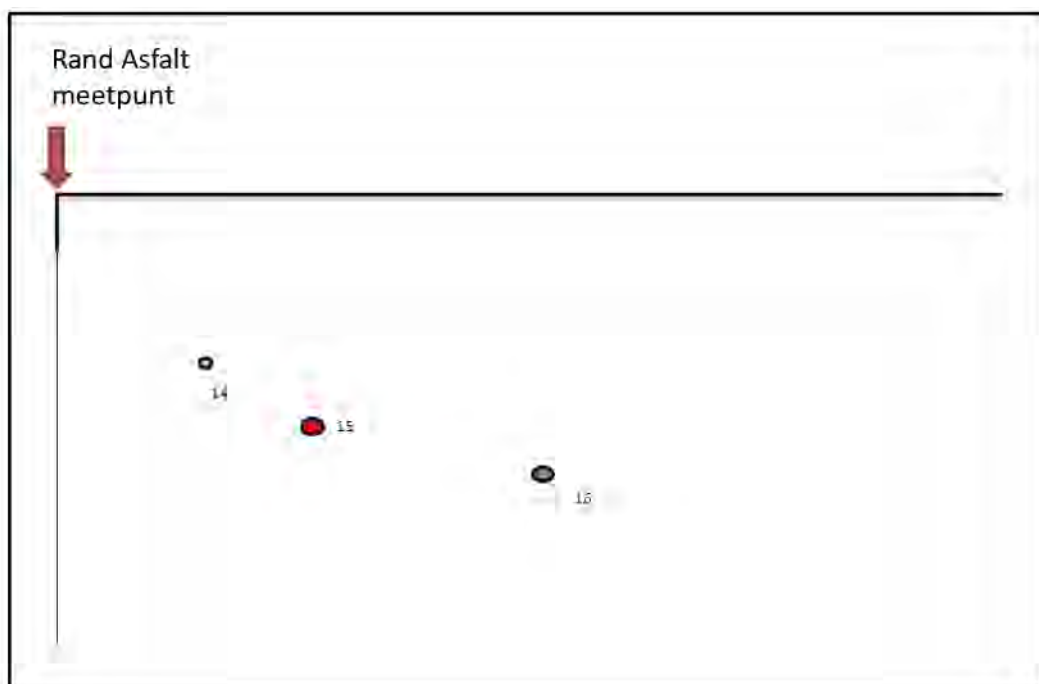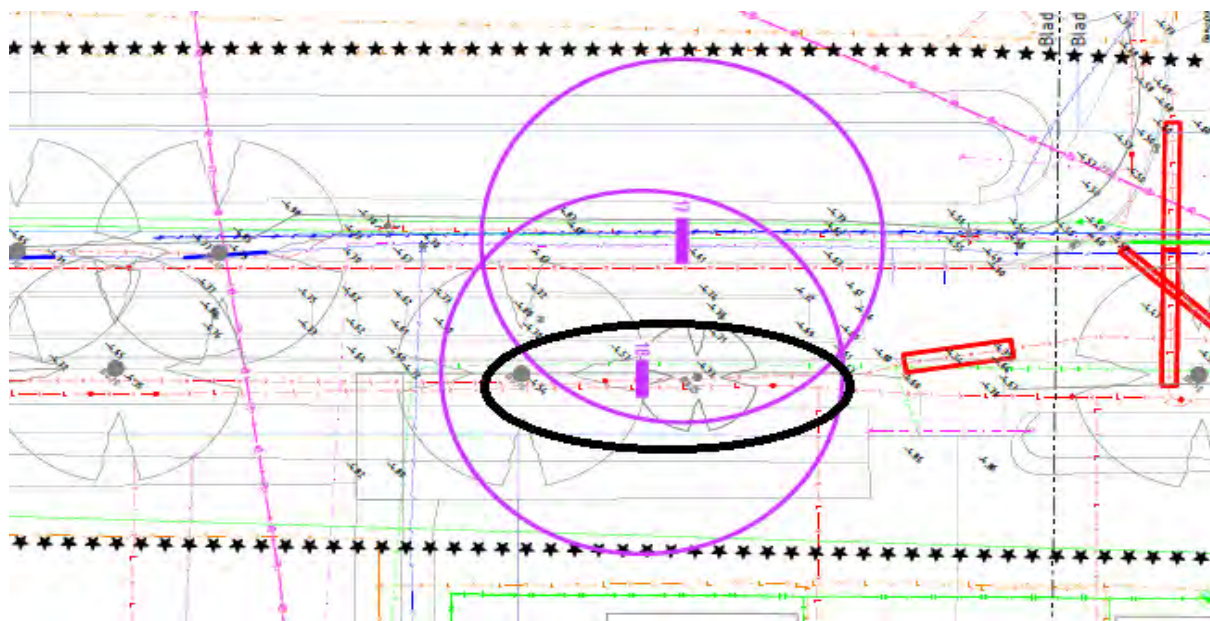







19

[illegible]

Grondopbouw

[illegible]

Zand 5cm
Puin 60cm
Klei en puin 45cm

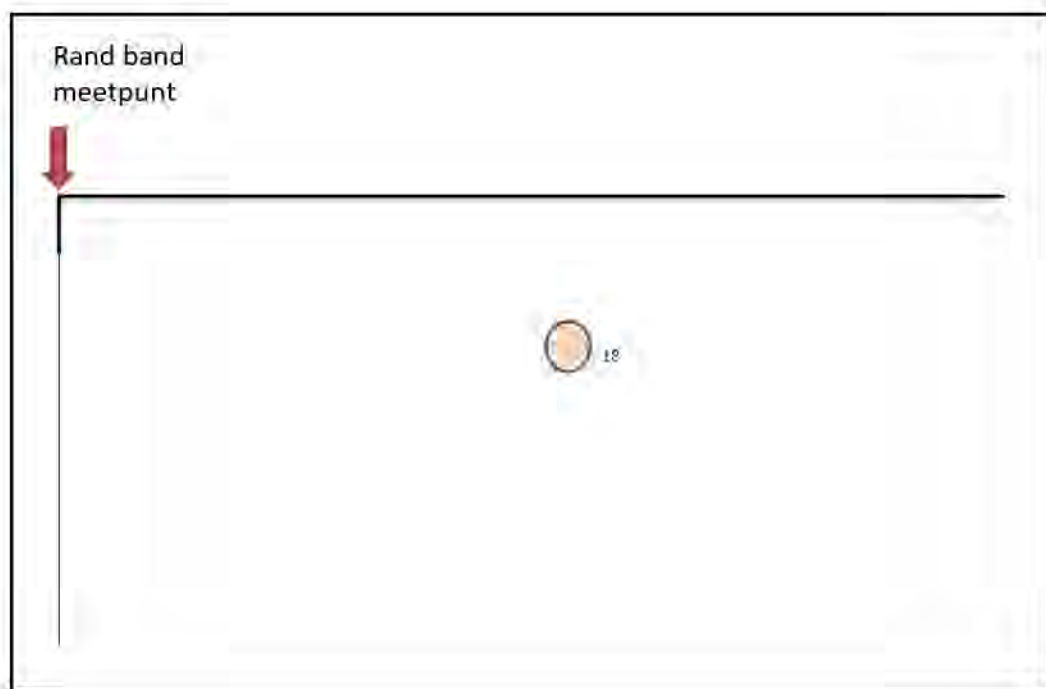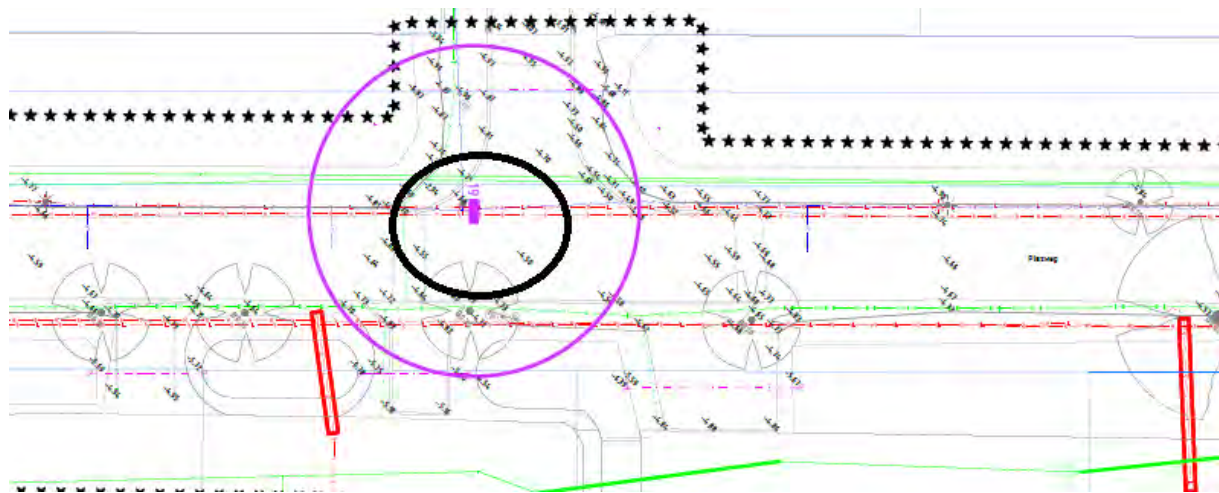






20

[illegible]

Grondopbouw

--	--

Grond 60cm
Klei 60cm

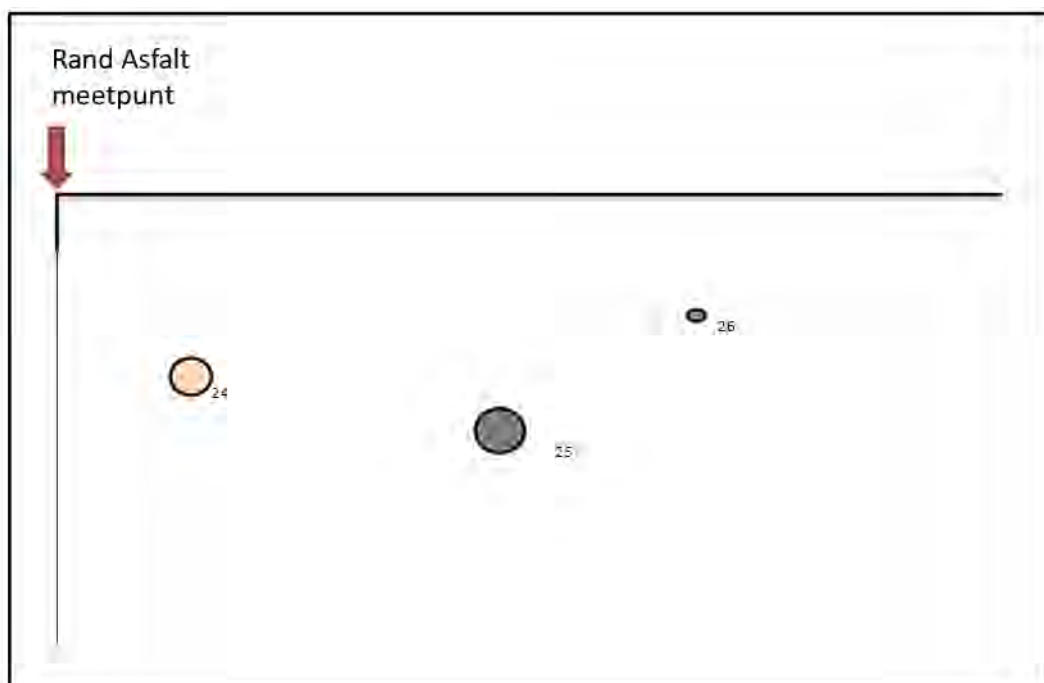









Sleuf nr: **21**

[illegible]

Grondopbouw

Grond 20 cm
Rest wortels

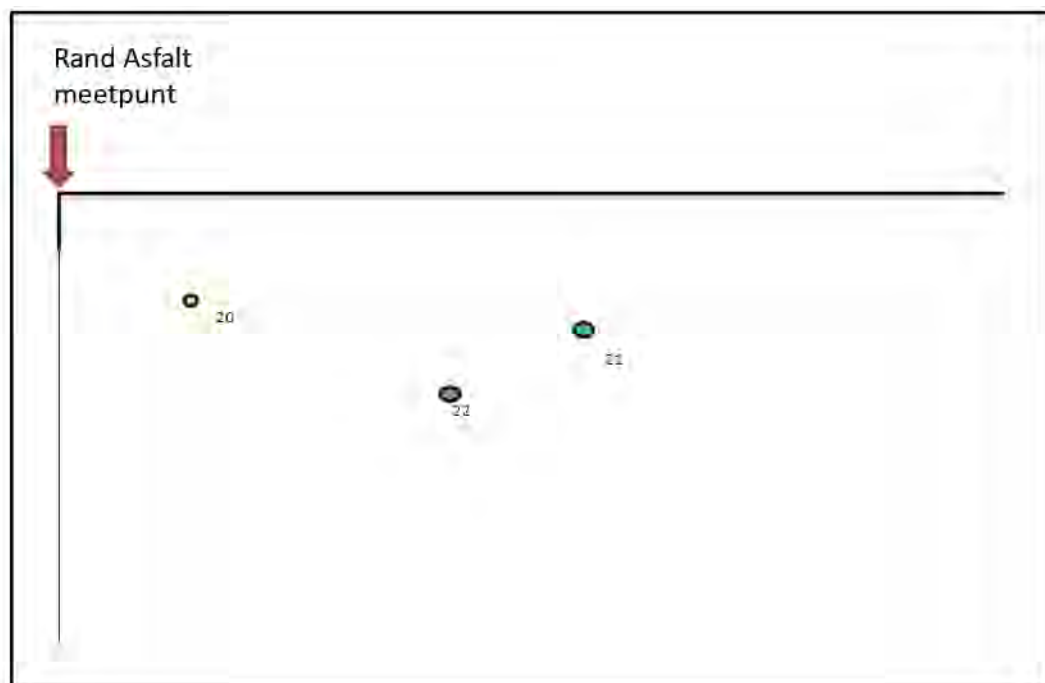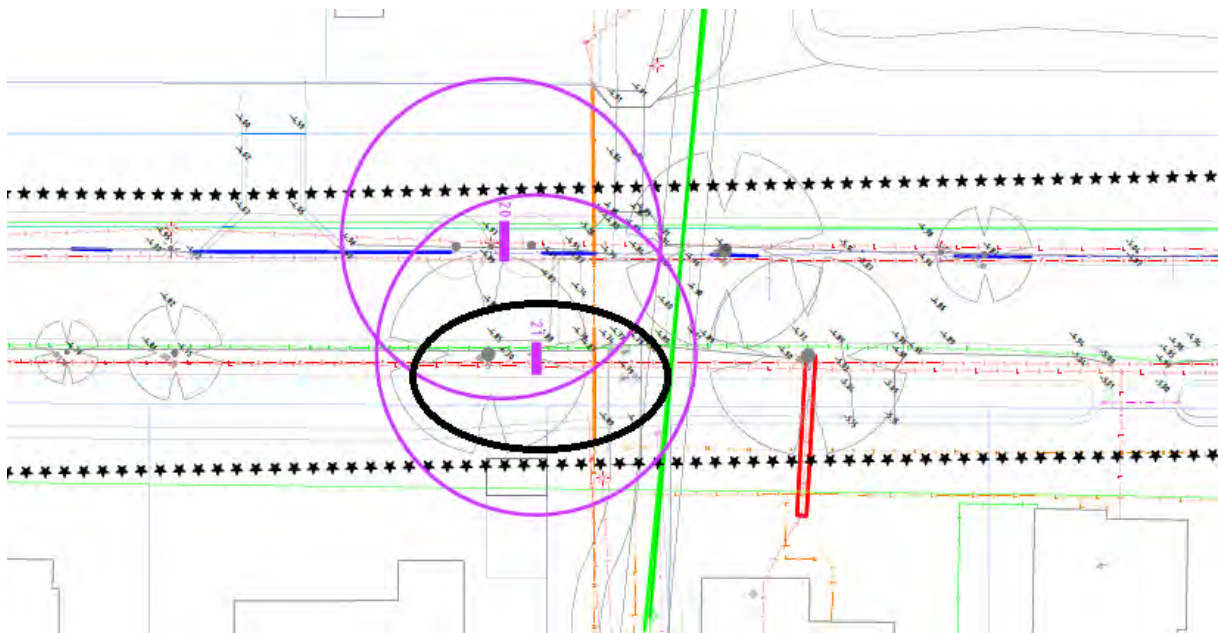






22

[illegible]

Grondopbouw

Zand 5 cm
Puin 60 cm
Klei 55 cm

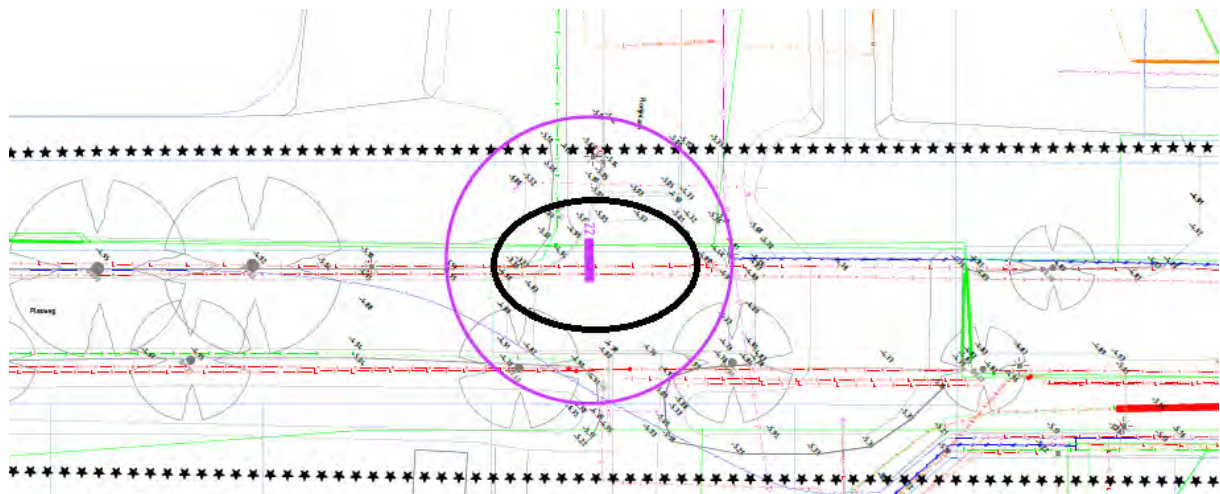






23

[illegible]

Grondopbouw

Grond 20cm
Klei 80cm

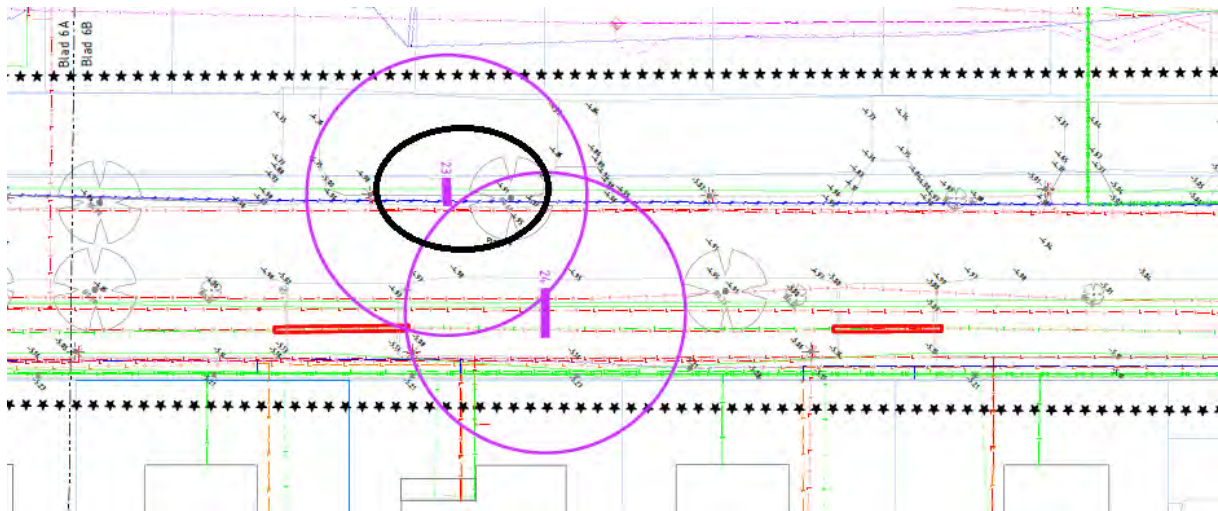







Project: Plasweg
 Projectnr:166-2023
 Locatie: Waddinxveen
 Sleufdiepte 120cm
 Sleufbreedte 60cm

Sleuf nr:

24

ID	Soort	Materiaal	Kleur	Diameter of breedte	Hoogte t.o.v. maaiveld in M	Hoogte t.o.v. NAP	Afstand vanuit vast punt
29	Maaiveld					-4,92	asfalt
30	Glasvezel	Kunststof	Oranje	15cm	-0,46	-5,38	2,69
31	middenspanning	Kunststof	Rood	40cm	-0,93	-5,85	3,69

Bijzonderheden

Wegfundatie loopt
 door in berm
 Nr 31 ligt onder water op foto

Grondopbouw

Grond 20 cm
 Klei 100 cm

