



Formulieren/snags op tekening

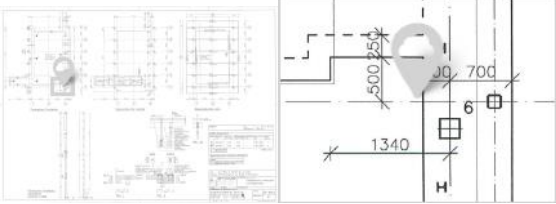
Groep		Formulieren/snags
Niet gegroepeerde formulieren/snags		752, 753, 754, 755, 756, 757, 758

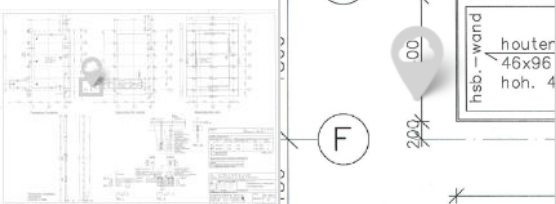
752		
Uit te voeren werkzaamheden	Ok	

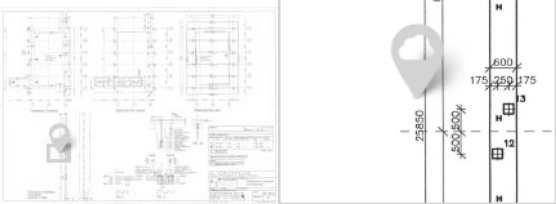
753		
Uit te voeren werkzaamheden	Ok	
Aanvullende opmerkingen	Deze deuren zijn uitgezet door de weer waardoor het de sparing weinig ruimte heeft nekt aan de post alle drie de deuren op de wc deur na die is goed	

754		
Uit te voeren werkzaamheden	Ok	
Aanvullende opmerkingen	Deze deuren zijn uitgezet door de weer waardoor het de sparing weinig ruimte heeft nekt aan de post alle drie de deuren op de wc deur na die is goed	

755		
Uit te voeren werkzaamheden	Ok	

756 	 
Uit te voeren werkzaamheden	Ok
Aanvullende opmerkingen	Deze deuren zijn uitgezet door de weer waardoor het de sparing weinig ruimte heeft nekt aan de post alle drie de deuren op de wc deur na die is goed

757 	 
Uit te voeren werkzaamheden	Ok

758 	 
Uit te voeren werkzaamheden	Ok