


De Scheeken – info nu

(ideeen n.a.v. veldbezoek 4 12 2024)

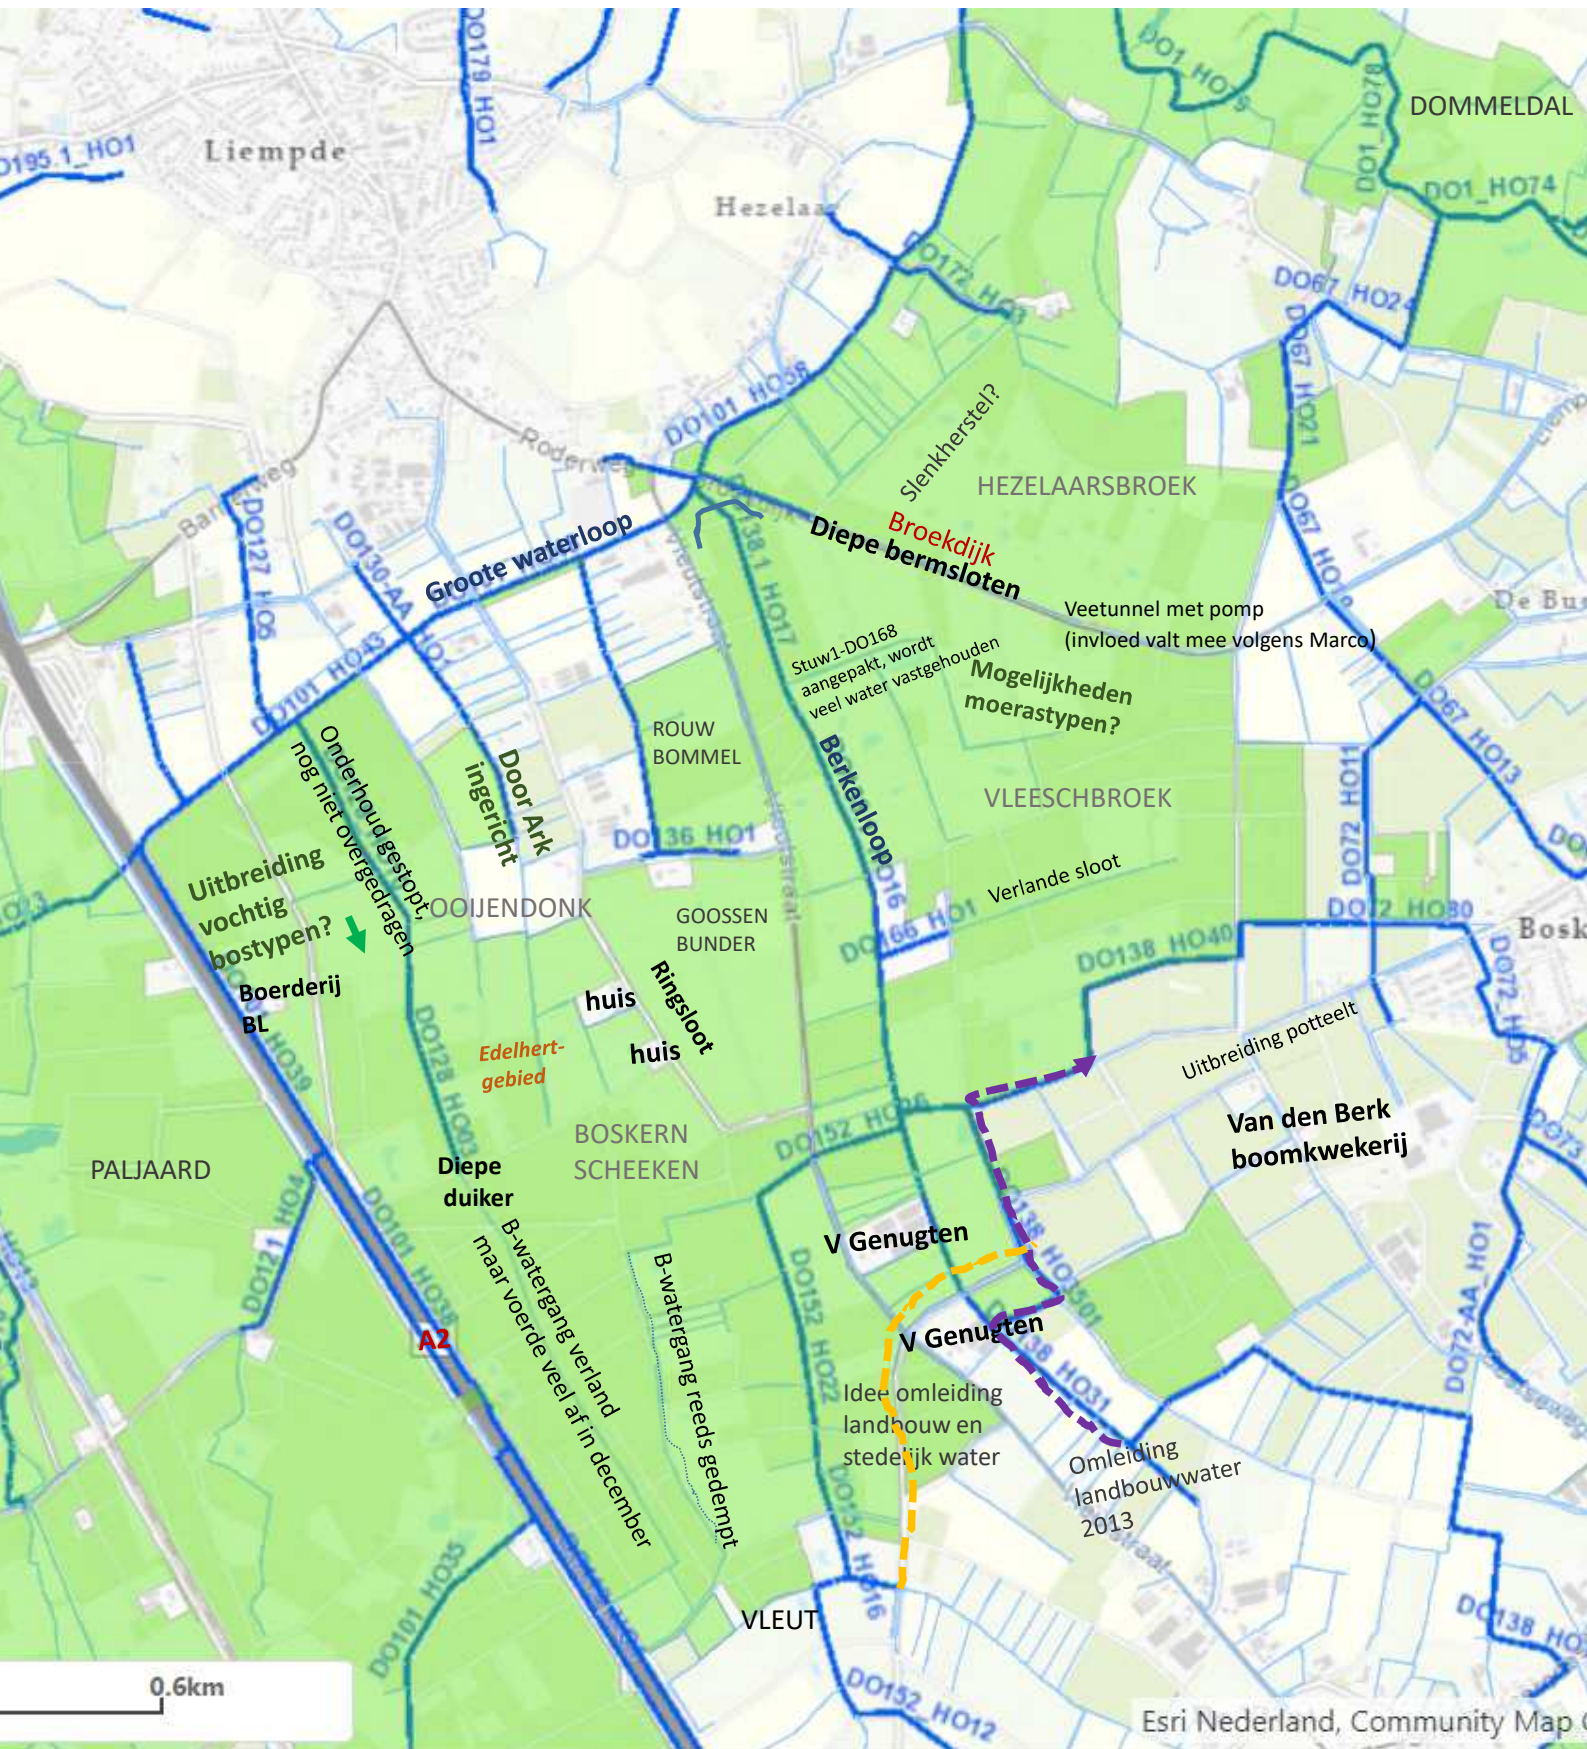

Lozing tunnelbakwater
op Groote waterloop