
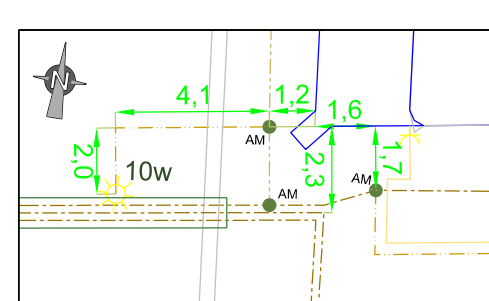
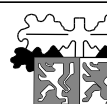


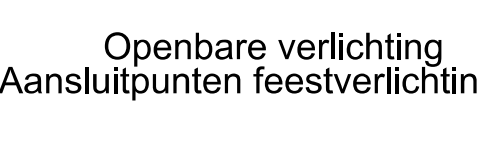

A. Hak Infranet B.V. Regio Zuid				DECEMBER 2007	
Lago Landmaat 6 5485 CA Veghel	Postbus 101 5460 AC Veghel	T 0413-362926 F 0413-362929	E best@burvut.nl I www.a-hak.nl	 a.hak 	
WAALWIJK				gemeente Waalwijk Raadhuisplein 5 5141 PG Waalwijk	
				T 0161-605600 F 0161-604314 E info@waalwijk.nl I www.waalwijk.nl	
PROMENADE GEBIED				afst.prijs nr. 2004 - 1403115-100 afst.prijs nr. 2006 - 1403115-100CB-100	
INSTALLATIE TEKENERING				v/wid Westelaken 10-5-2004	
 AO				 Blad 1 van 3 Bladen	
1403115-100/038				038 1403115-100/038	