


RICHTING 1 RICHTING 2 ☐ 0V ☐ ☐ 0V ☐ ☐ FEEST ☐	
RICHTING 3 RICHTING 4 ☐ 0V ☐ ☐ 0V ☐ ☐ FEEST ☐	RICHTING 5 RESERVE ☐ 0V ☐ ☐ 0V ☐ ☐ FEEST ☐
	RESERVE <i>armatuur op gevel boven kast 1</i> ☐ 0V ☐ ☐ 0V ☐ ☐ FEEST ☐

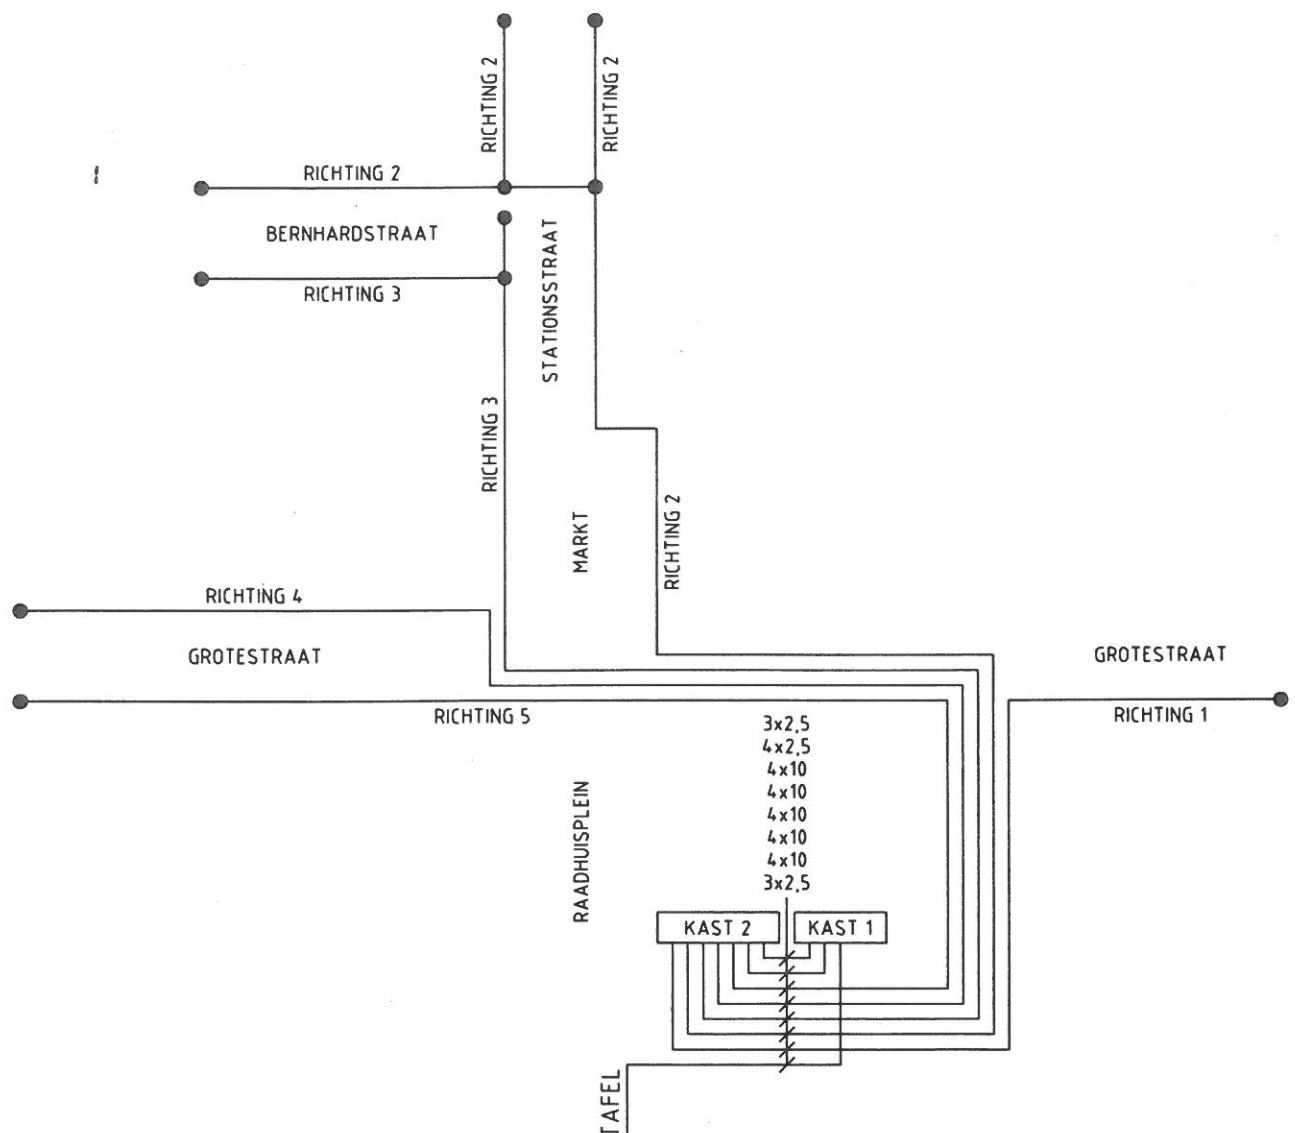

gem. Waalwijk
Promenadegebied
verlichting
kast 2

a. hak infranet bv
regio zuid



Lage Landstraat 6
5462 GJ Veghel
Postbus 101
5460 AC Veghel

tel. : 0413-362926
fax. : 0413-362929
e-mail : bedrijfsbureau@zuid.a-hak.nl
internet : www.a-hak.nl

GECERTIFICEERD ISO 9001 & VCA

tekeningnummer
1403115-100/038

status
revisie
versie
1

formaat
A4

getekend
M, R. de Rozario
21-2-2006

blad
2

bladen
van 3

schaal tekening
schaal detail

gecontroleerd
J. v/d Westelaken