


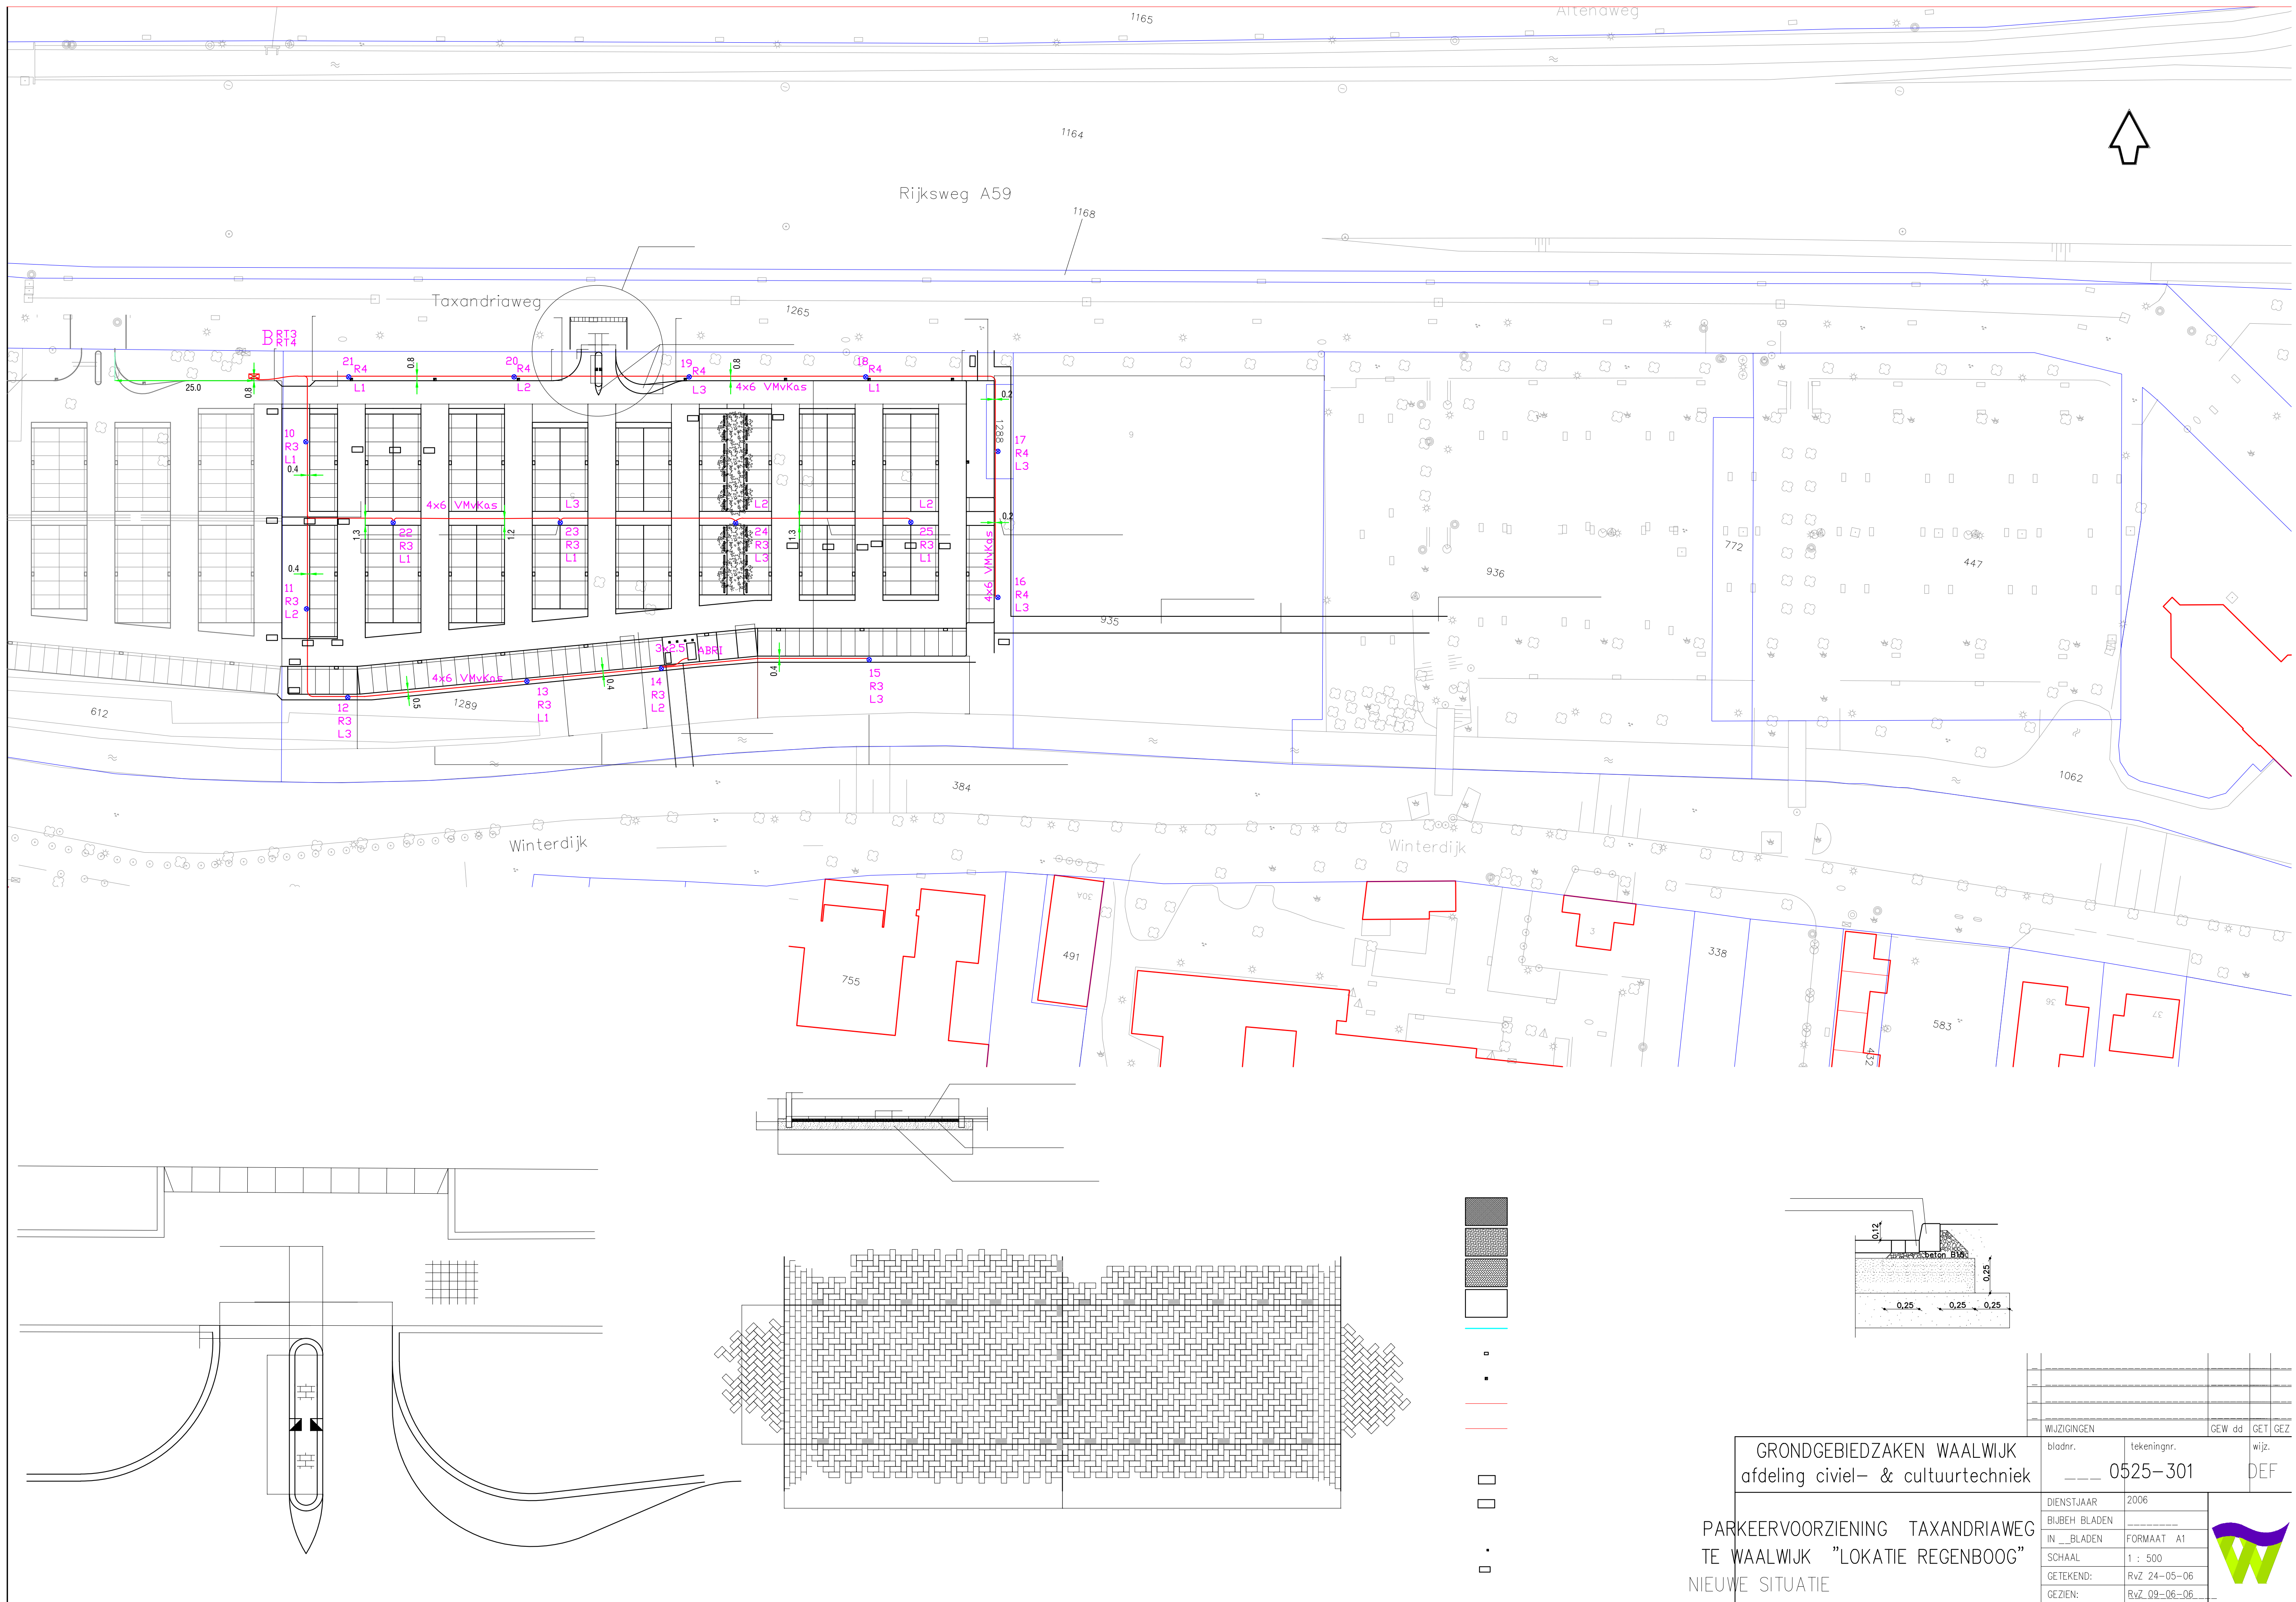

GRONDGEBIEDZAKEN WAALWIJK			
afdeling civiel- & cultuurtechniek			
PARKEERVOORZIENING TAXANDRIAWEG			
TE WAALWIJK "LOKATIE REGENBOOG"			
NIEUWE SITUATIE			

WIJZIGINGEN	blodnr.	tekeningsnr.	GEW dd	GET	GEZ
		0525-301			DEF
DIENTJAAR	2006				
BIJBEH BLADEN					
IN _BLADEN	FORMAAT A1				
SCHAAL	1 : 500				
GETEKEND:	RvZ 24-05-06				
GEZIEN:	RvZ 09-06-06				

