
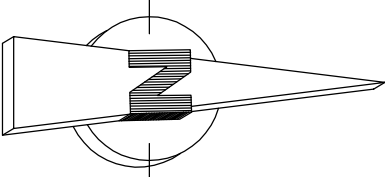


DeSpr

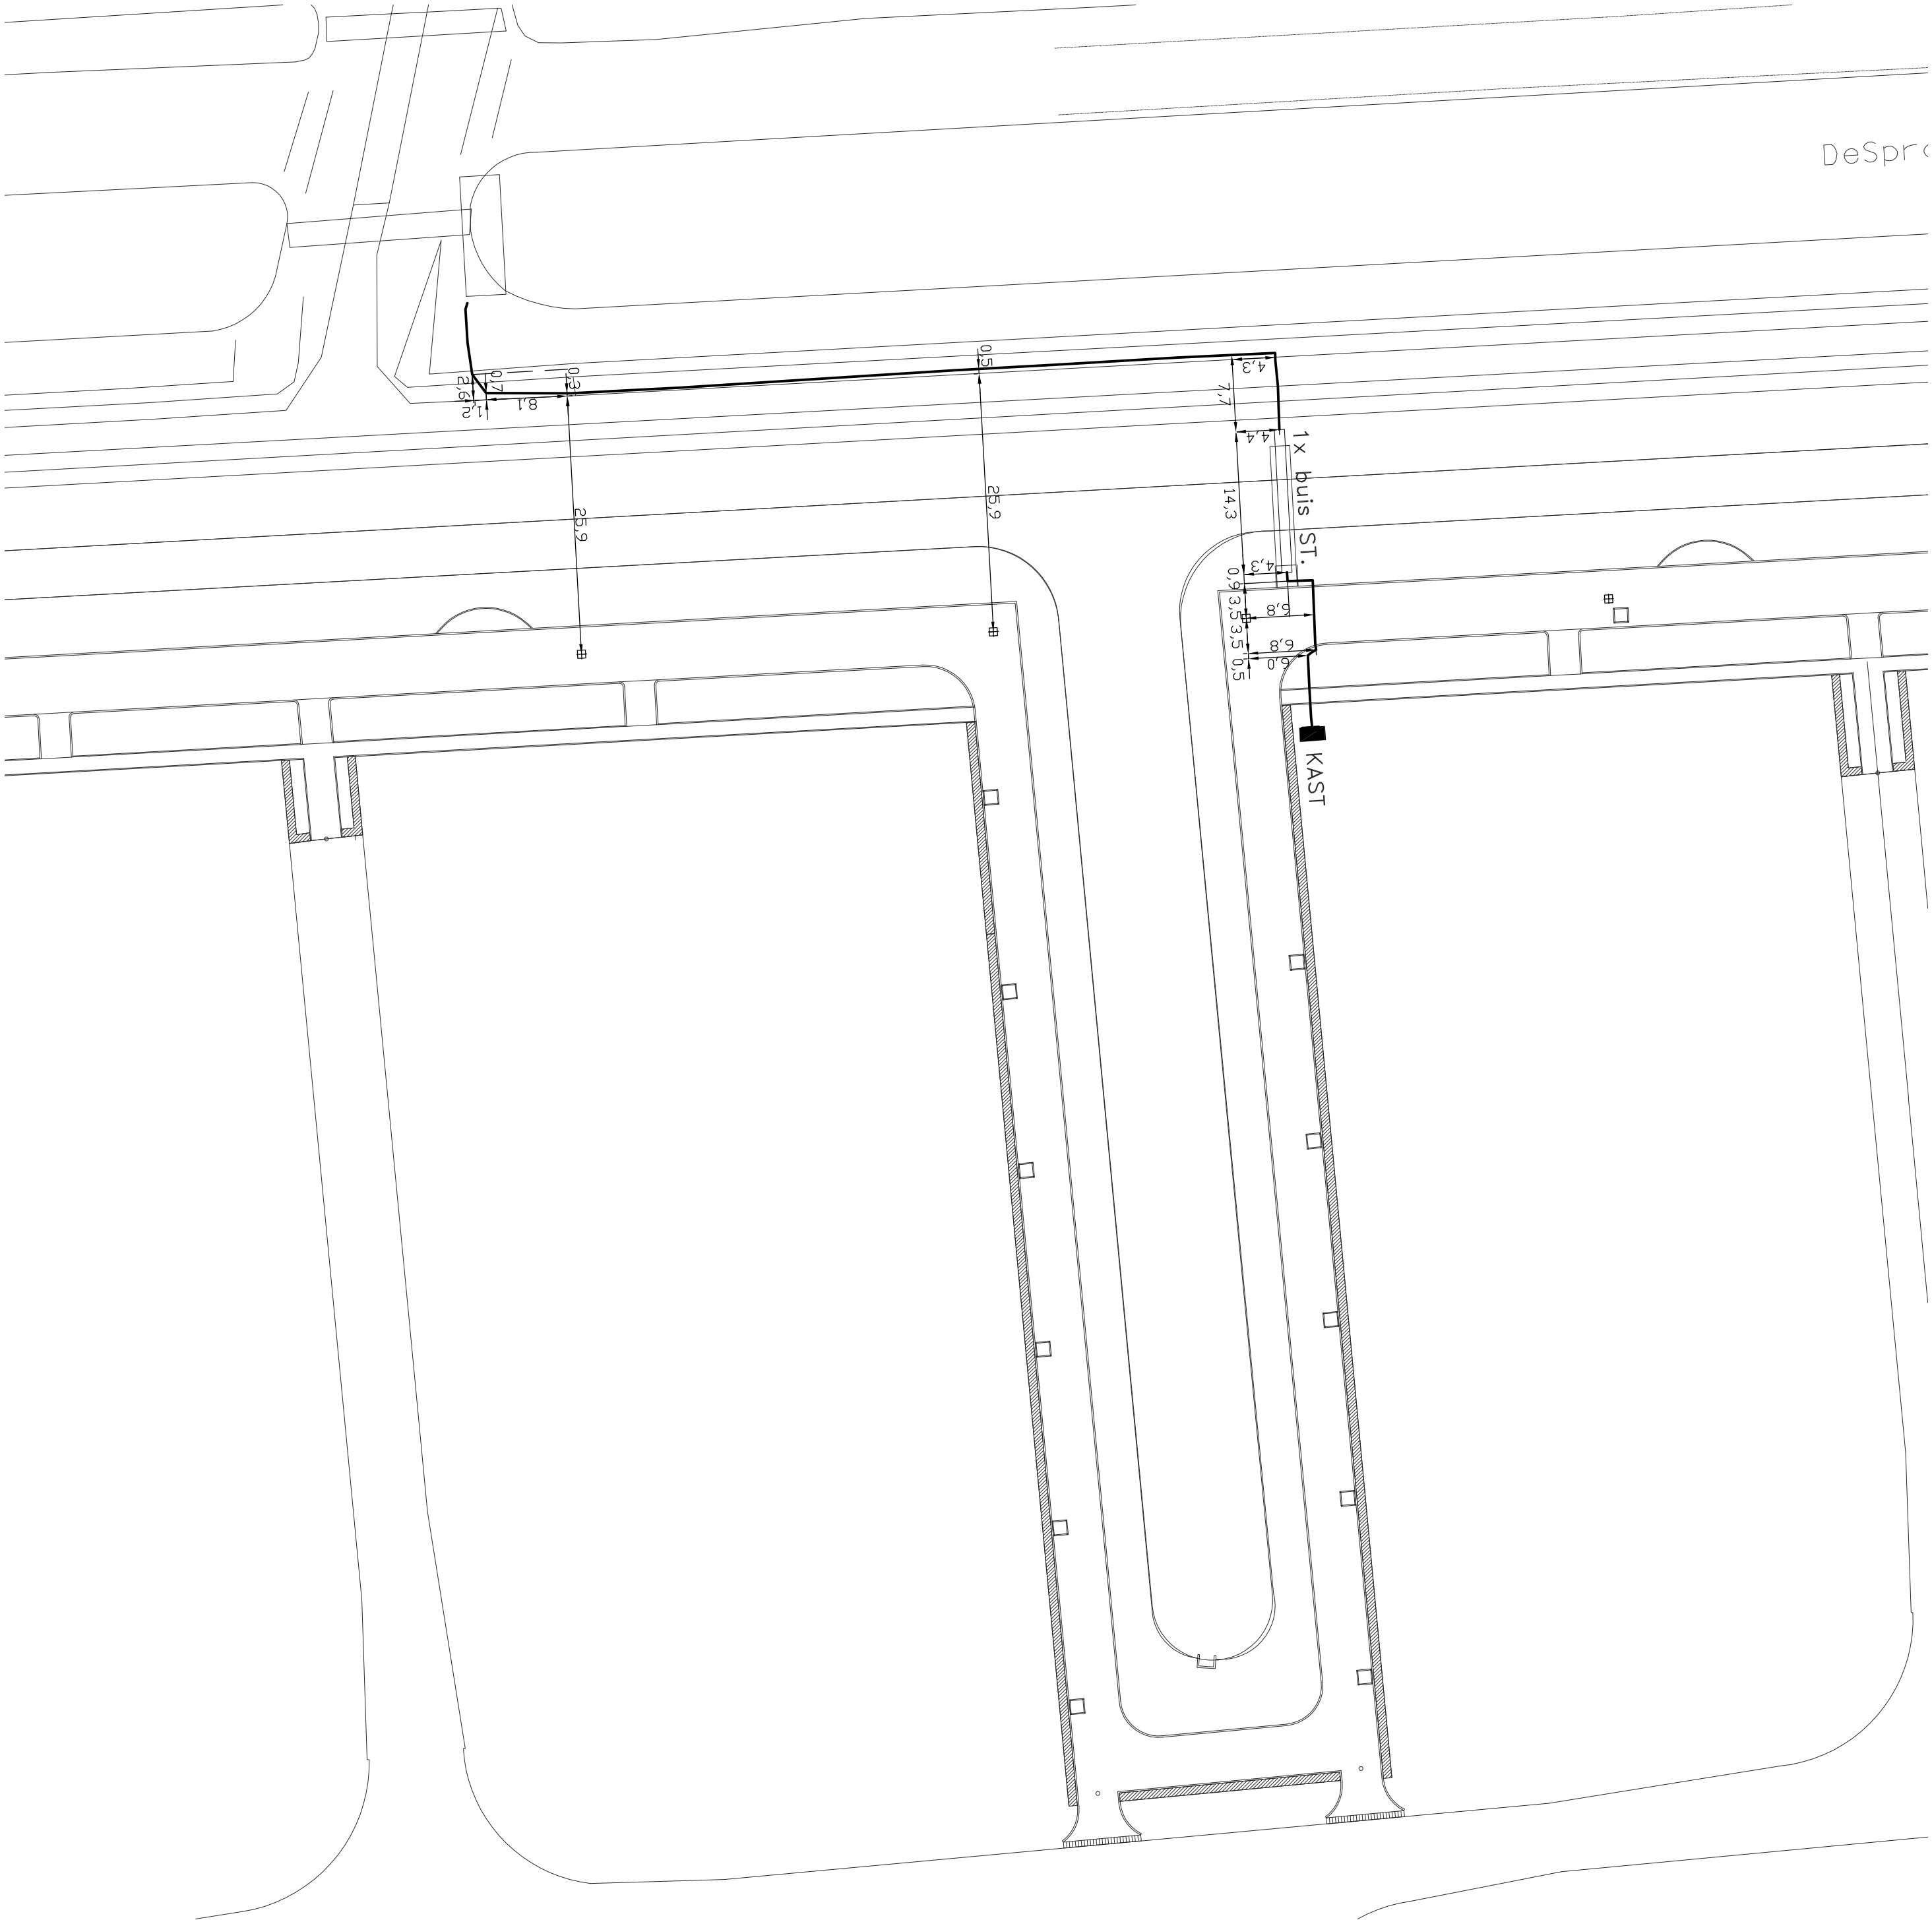

LEGENDA

- YMKas 4x6 Cu
- Rioolput

G			
F			
E			
D			
C			
B			
A			
Wijziging	Datum	Omschrijving	Getekend

Project: Promenade Haven VII

Onderdeel: Laagspanning

Opdrachtgever: Grondgebiedzaken Waalwijk

Aannemer: BAM Infratechniek Zuid b.v.

Schaal: 1:500
Getekend: P.W.
Datum: 21-12-2011
BAM opdr.nummer: 31204422



Adres: De Spieghel 15
5201 AK 't Hertogenbosch
Postbus 436
Telefoon: 073 - 6928800
Telefax: 073 - 6928996

Tek. Nr.: 31204422CB001