VISRETAIN: 1

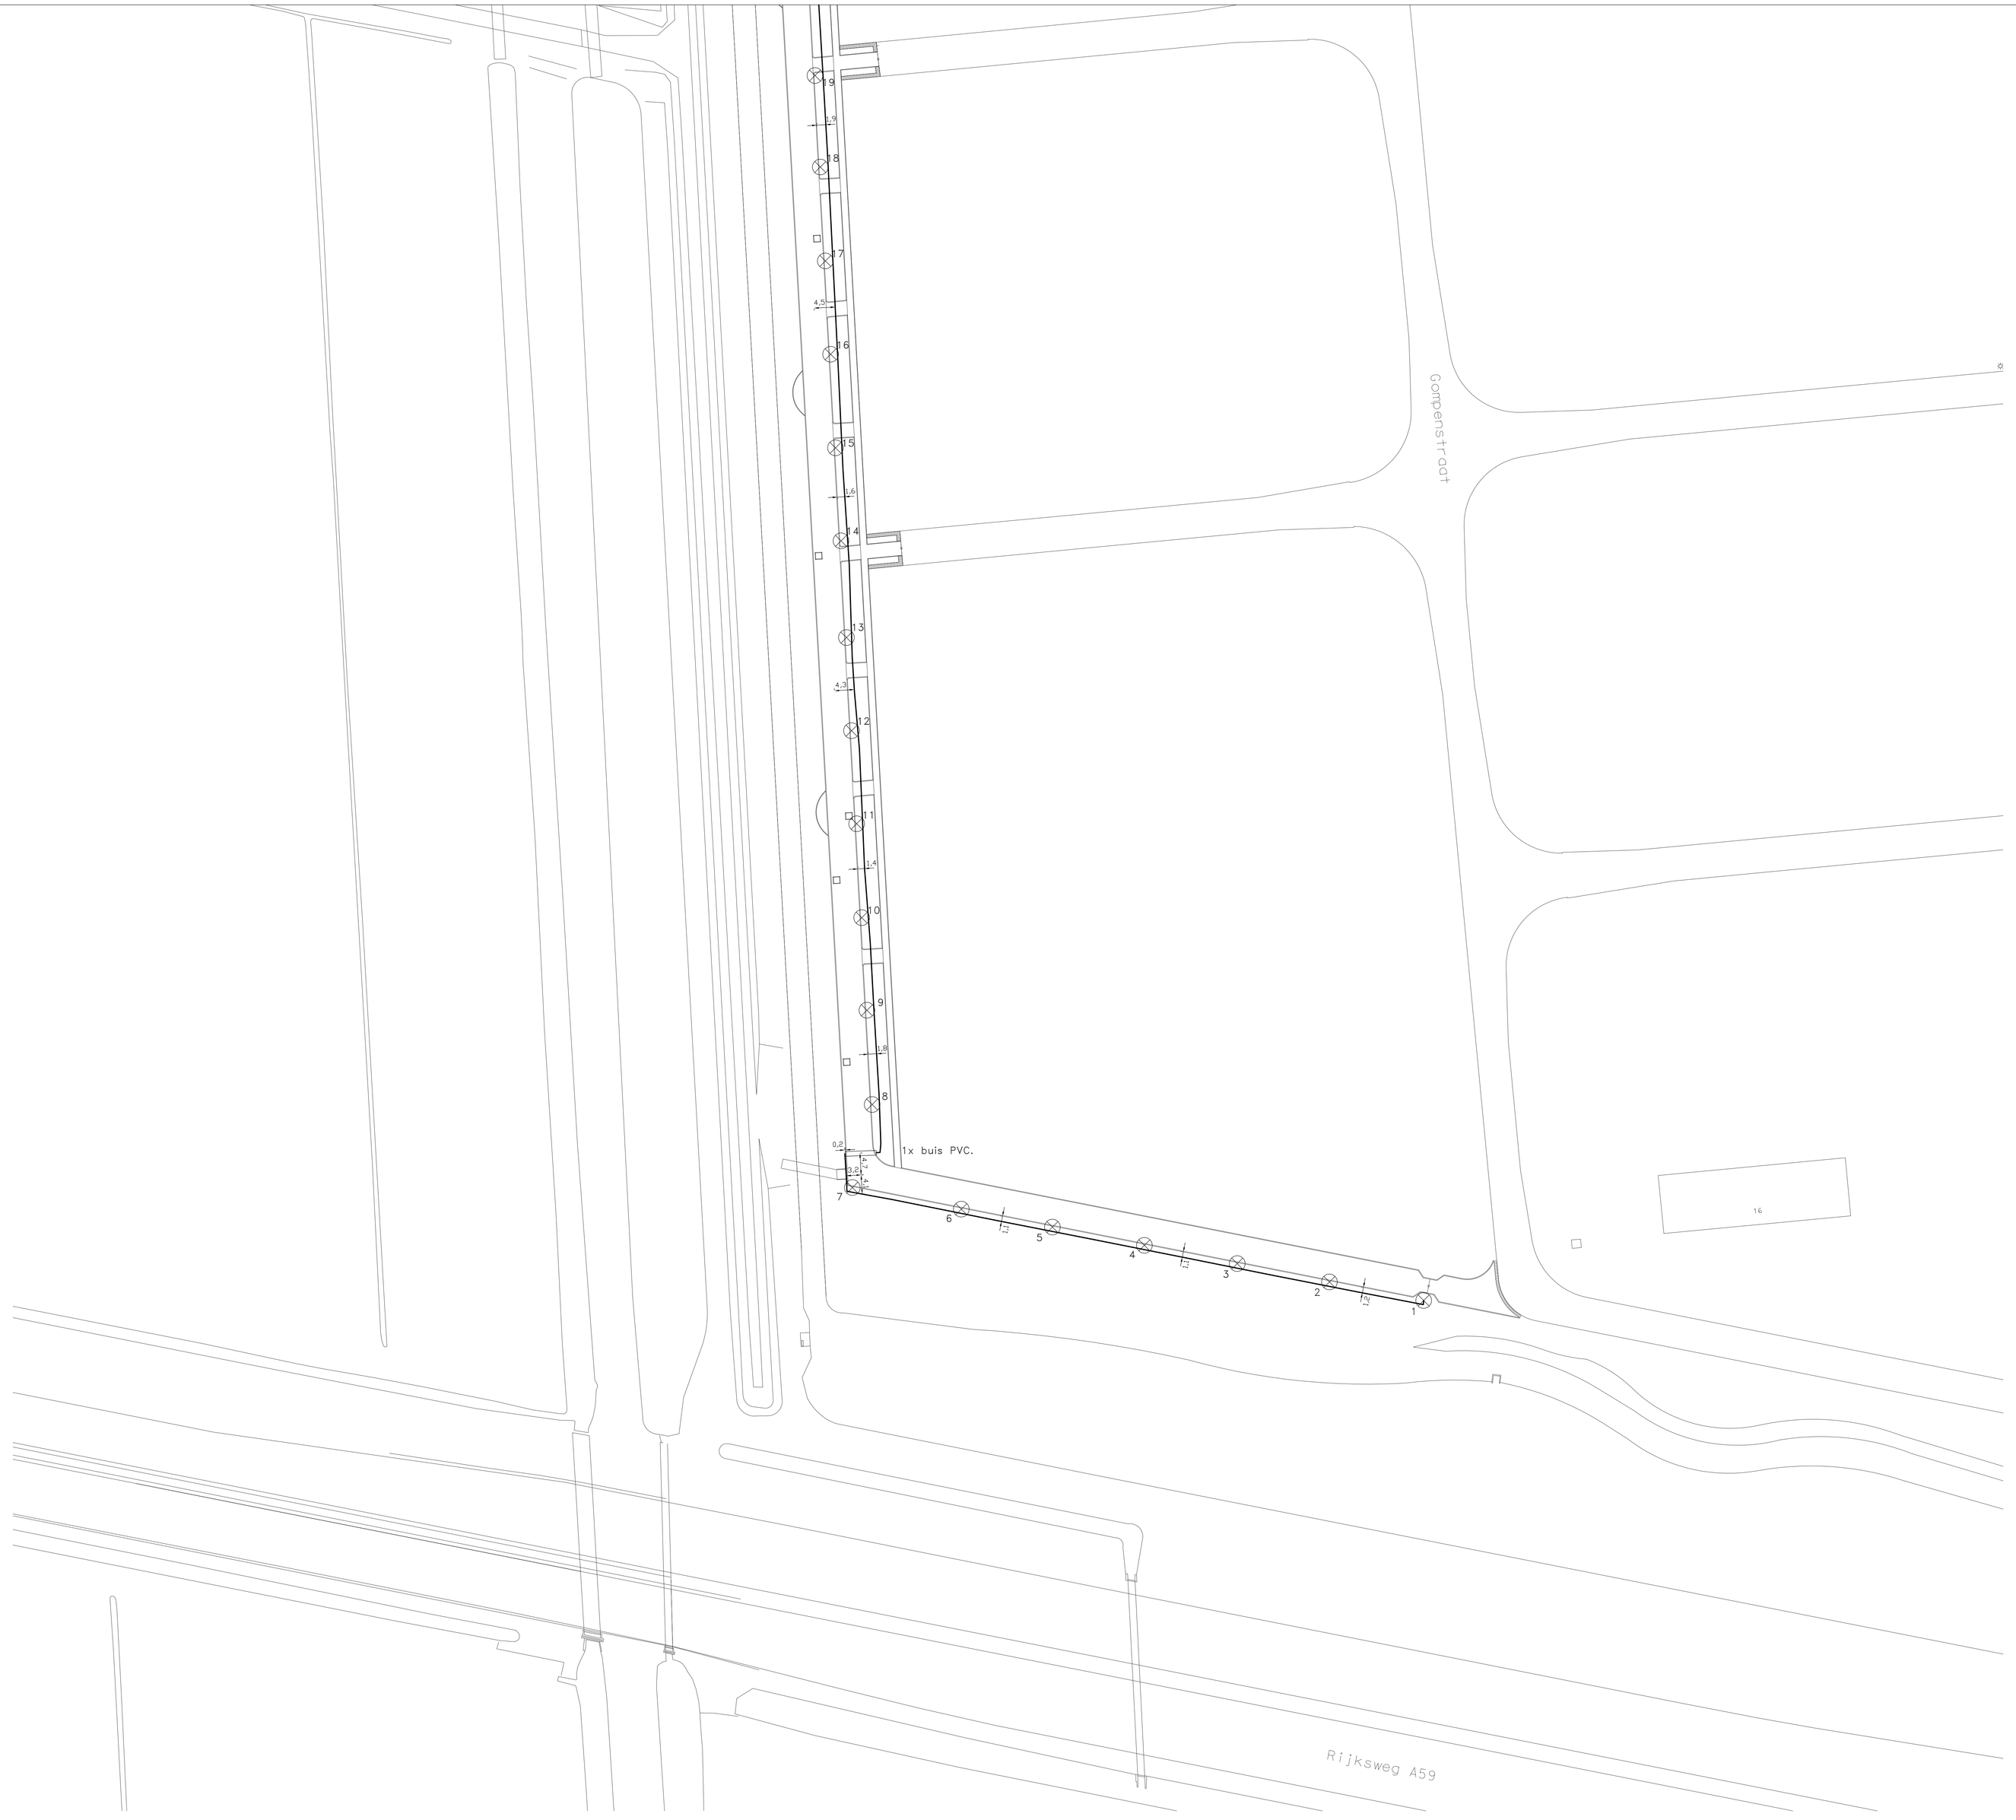

LEGENDA

openbare verlichtingskabel 4x6 Cu

Rioolput

lichtmast, lph=4.00m. kleur RAL 7016
armatuur Indal Osiris type 2310 LNN RAL 7016
lamp 1xPLL 24W, kleur 830

Opmerking

lichtmasten 0.3Mtr. uit voorkant band.

Wijziging	Datum	Omschrijving	Getekend
G			
F			
E			
D			
C			
B			
A			

Project: Promenade Haven VII

Onderdeel: Openbare Verlichting

Opdrachtgever: Grondgebiedzaken Waalwijk

Aannemer: BAM Infratechniek Zuid b.v.

Schaal:	Getekend:	Datum:	BAM opdr.nummer:
1:500	P.W.	21-12-2011	31204422

bam infra
Adres: De Steenbok 75
5215 MG 's-Hertogenbosch
Postbus 436
5201 AK 's-Hertogenbosch
Kvk-Kantoor: 073 - 6328800
Telefoon: 073 - 6328896

Codnummer:

Tek. Nr.: 31204422FB003