
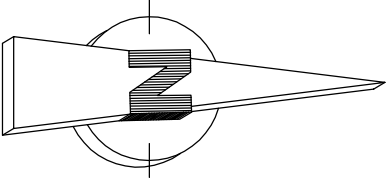


Desprunget

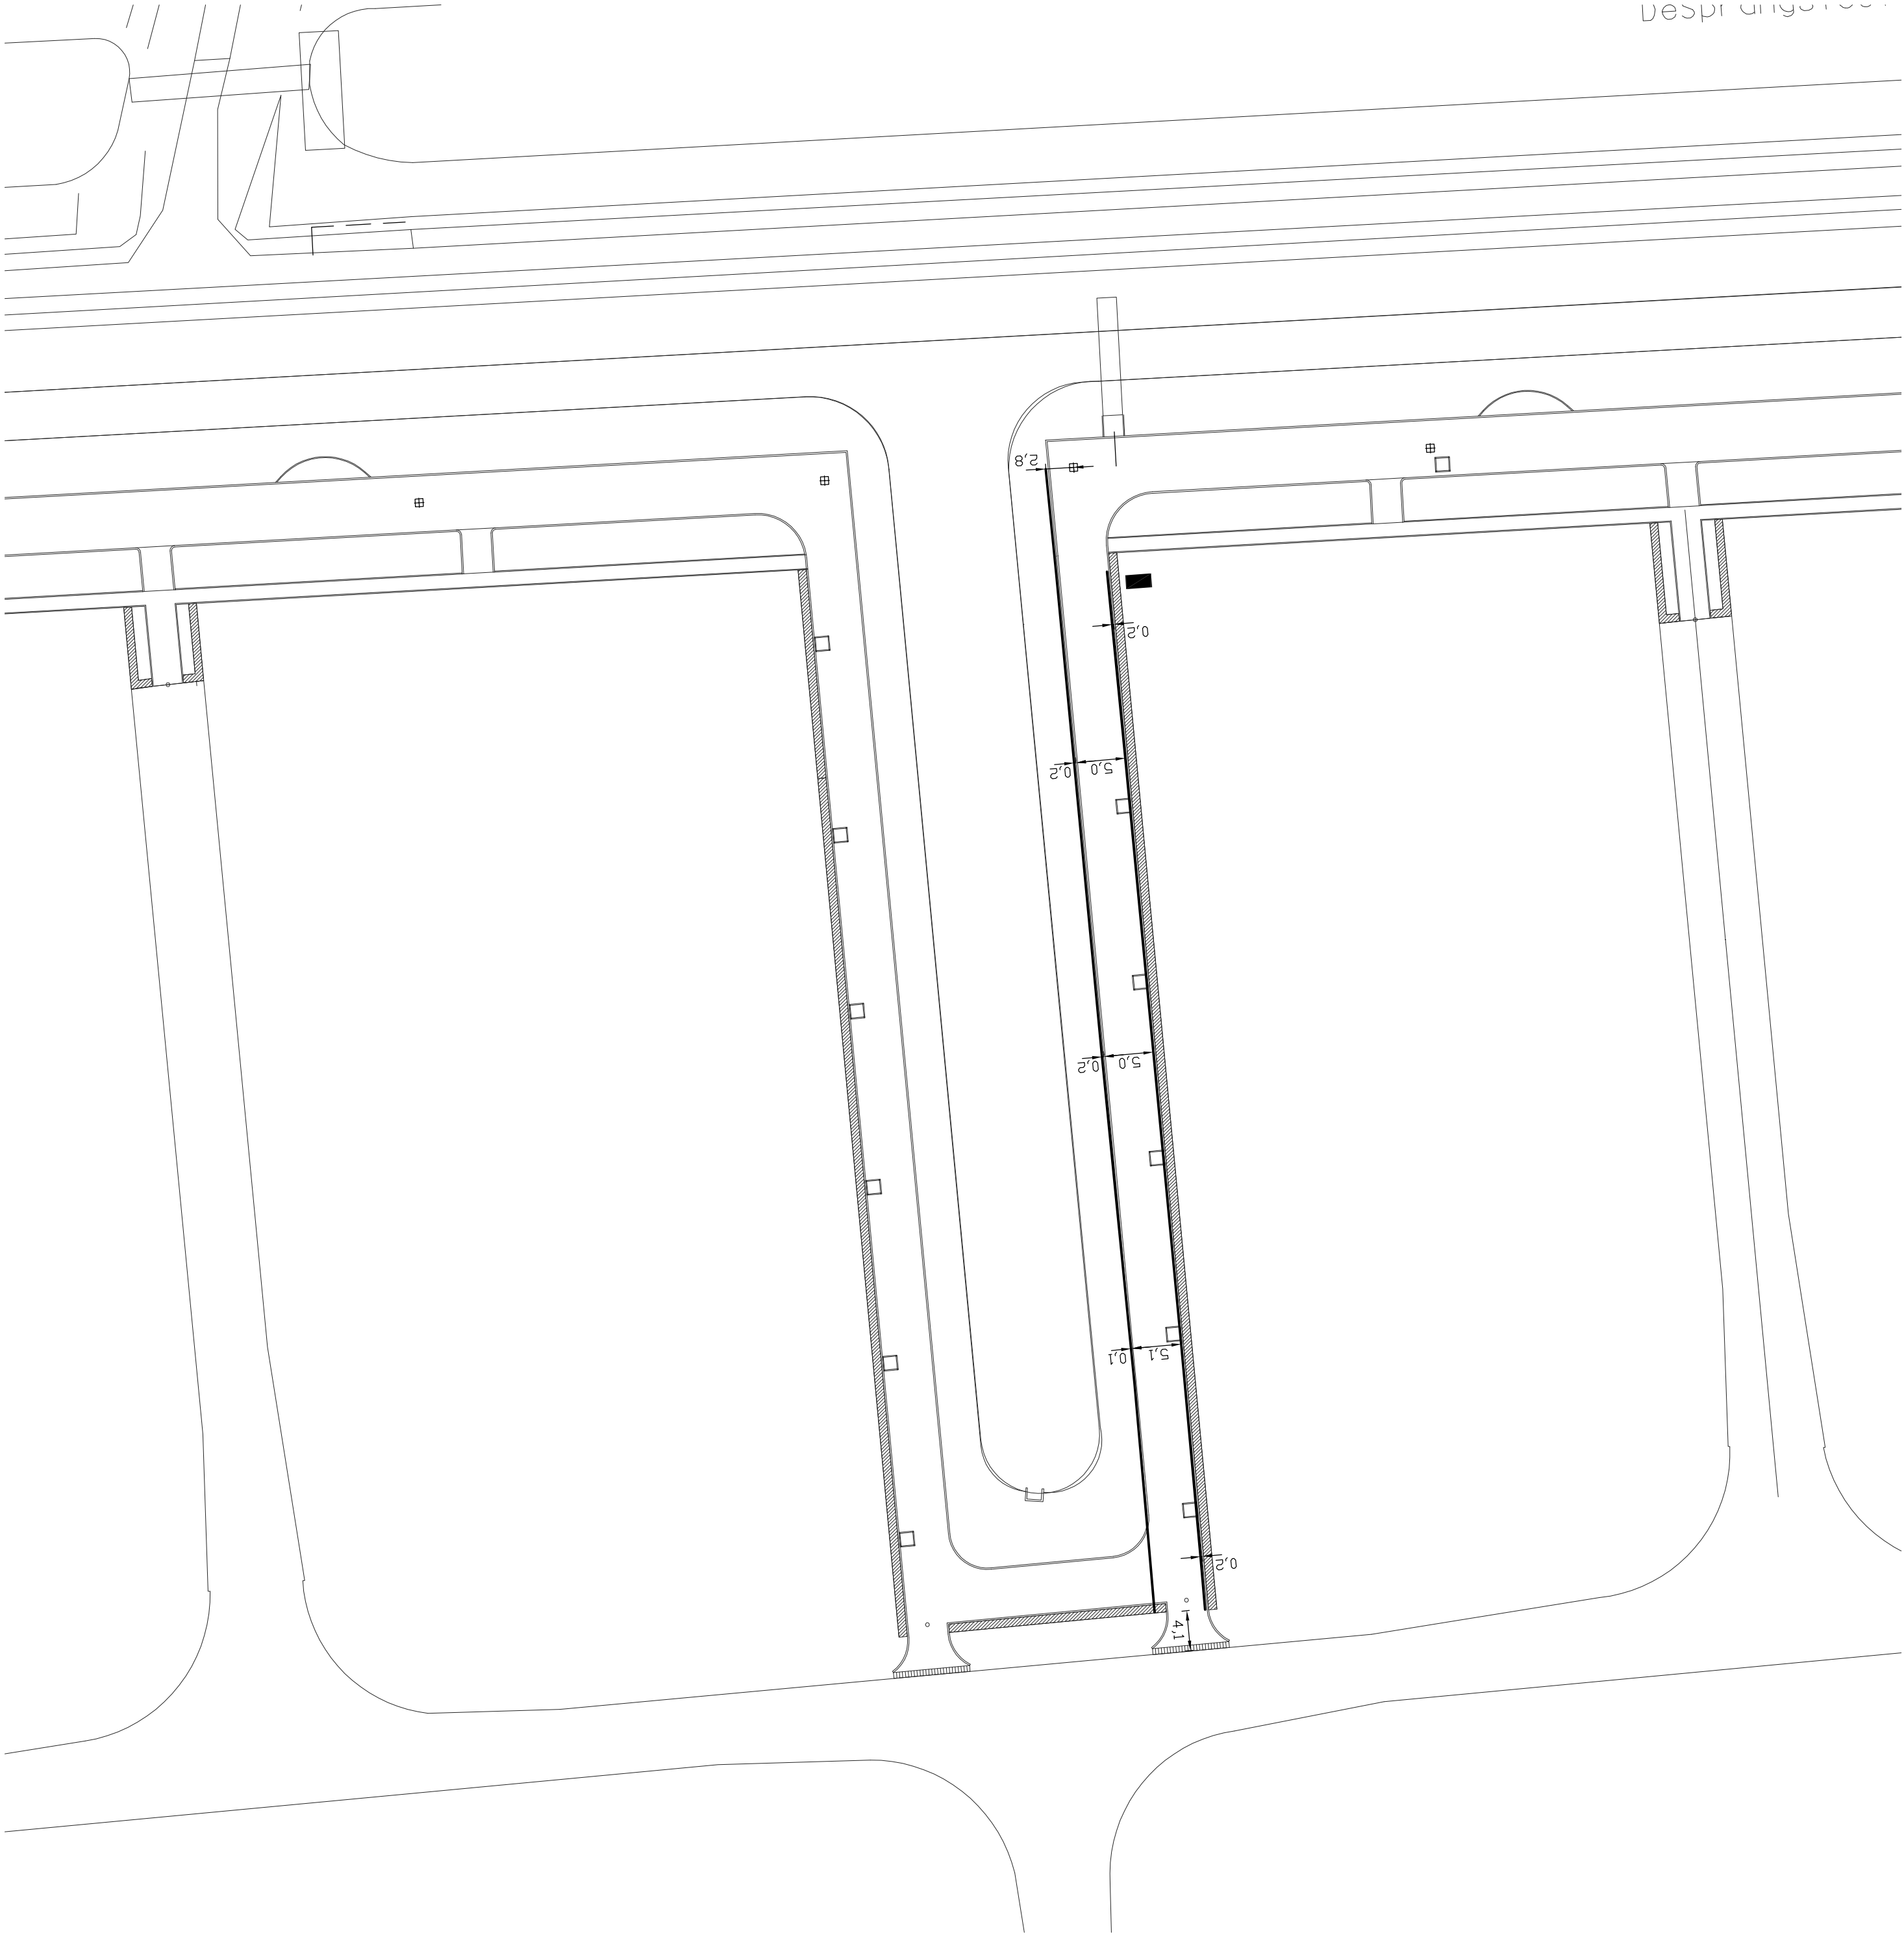

LEGENDA

— Mantelflex buis ø110 (rood)

G			
F			
E			
D			
C			
B			
A			
Wijziging		Datum	Omschrijving
Project:		Promenade Haven VII	
Onderdeel:		Mantelbuis	
Opdrachtgever:		Grondgebiedzaken Waadwijk	
Aannemer:		BAW Infratechniek Zuid b.v.	
Schaal:		1:500	
Getekend:		P. W.	
Datum:		21-12-2011	
BAW opdrachtnummer:		31204422	
Tek. Nr.:		31204422JB001	
Cadmnummer:		31204422JB001.dwg	
Adres:		De Steenbok 15	
Postbus:		5215 MG s-Hertogenbosch	
Telefoon:		033 - 6528890	
Telefax:		033 - 6528895	
baw		Infra	